

Archivado: Viernes 7 de febrero de 2025 9:35:04 AM

De: [Jones, Art](#)

Enviado: Miércoles 5 de febrero de 2025 3:47:00 PM

Para: [Baitong Chen](#) [Kim, James Kim, Jenny](#)

Cc: [Steve Cassulo](#) [Fong, Cornelius](#) [Sullivan, Pat](#) [Stephens, Gabrielle](#) [Viswanathan, Srividhya](#) [Han, Jessie](#) [Kelly Kincella](#) [Marcus Herzog](#) [Nathaniel Dickel](#) [Nicole Ward](#) [Mike Calleja](#) [Dylan Smith](#) [Amanda Froman](#) [Haley, William \(Bill\)](#) [Kate Logan](#) [Ambriz, Antonio](#)

Asunto: Ref.: Solicitud de Información Adicional para ANs 647475, 647476 y 647477, Código de Centro 119319

Importancia: Normal

Sensibilidad: Ninguna

Adjunto:

[CCL MASTER EXISTING GCCS MAP ONLY_2025-02-05-36x48 - GCCS MAP.pdf](#);

[REMITENTE EXTERNO: Tenga precaución con los enlaces/adjuntos]

Buenas tardes Chris

Se encuentra adjunta la actualización conforme a obra de sus archivos.

Le deseo un buen día

Atentamente,


Art

Arthur E Jones Jr
Gerente de la Región Sudoeste del Desierto/Vicepresidente de
SCS Engineers
Field Services Group
6 Sunset Way Suite 101
Henderson, NV 89014
Teléfono de la Oficina 209-702-6228
Móvil 209-345-2062


Email: ajones@scsengineers.com

Sitio web: www.scsengineers.com

Dirigidos por el Éxito de los Clientes

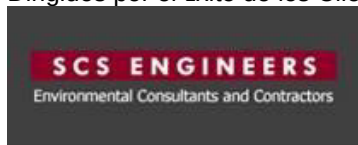

Este e-mail puede contener información confidencial y está previsto para uso del destinatario y/o sus representantes previstos únicamente. Si no es el destinatario previsto, por favor, no transmita, copie, divulgue, guarde ni utilice esta comunicación de ninguna manera. Si recibió este mensaje por error, por favor, informe al remitente inmediatamente y elimine este mensaje de forma permanente de su computadora. SCS Engineers no asume ninguna responsabilidad por el contenido de este e-mail no por las consecuencias de ninguna acción tomada en base a la información proporcionada.
– SCS Engineers

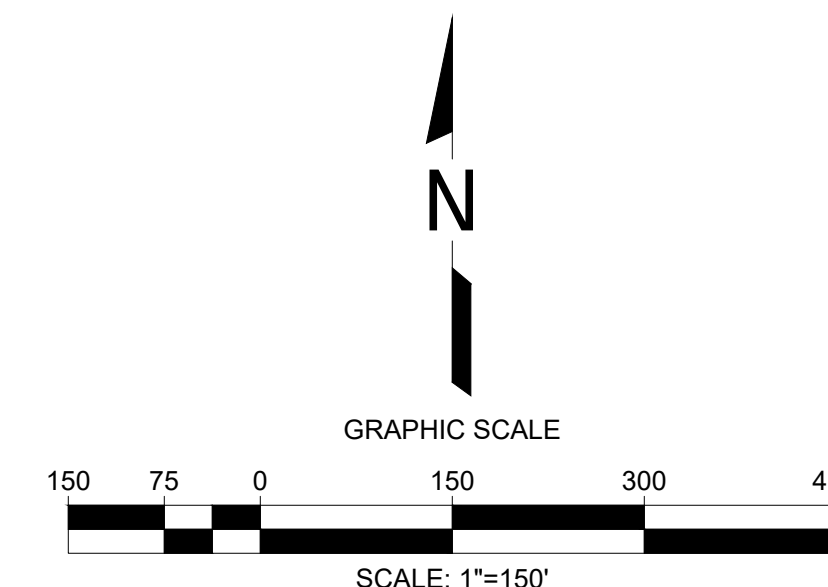

- GENERAL DRAWING NOTES:
1. EXISTING TOPOGRAPHIC SURVEY INFORMATION SHOWN WAS PROVIDED BY PROPPELLER. AERIAL PHOTOGRAPHY DATED JANUARY 29, 2025.
 2. NORTH ARROW SHOWN HERE IS REFERENCE TO THE CALIFORNIA STATE PLANE ZONE V COORDINATE SYSTEM, NAD 83.
 3. THE LOCATION OF ANY EXISTING PIPING, VALVES, TIE-IN LOCATIONS AND OTHER FEATURES ARE APPROXIMATE AND SHOULD BE USED FOR INFORMATION PURPOSES ONLY. ACTUAL FIELD CONDITIONS MAY VARY AND SUBJECT TO CHANGE BASED ON FUTURE FILL OPERATIONS, WASTE PLACEMENT, TOPOGRAPHIC FEATURES, AND OTHER SITE-SPECIFIC FACTORS.
 4. EXISTING GCCS AS-BUILT DATED JANUARY 24, 2025.