

Archivado: Viernes 21 de febrero de 2025 4:23:56 AM

De: [Jones, Art](#)

Enviado: Miércoles 19 de febrero de 2025 1:33:50 PM

Para: [Baitong Chen](#) [Kim, James](#) [Kim, Jenny](#)

Cc: [Steve Cassulo](#) [Fong, Cornelius](#) [Sullivan, Pat](#) [Stephens, Gabrielle](#) [Viswanathan, Srividhya](#) [Han, Jessie](#) [Kelly Kincella](#) [Marcus Herzog](#) [Nathaniel Dickel](#) [Nicole Ward](#) [Mike Calleja](#) [Dylan Smith](#) [Amanda Froman](#) [Haley, William \(Bill\)](#) [Kate Logan](#) [Ambriz, Antonio](#)

Asunto: Ref.: Solicitud de Información Adicional para ANs 647475, 647476 y 647477, Código de Centro 119319

Importancia: Normal

Sensibilidad: Ninguna

Adjunto:

[CCL MASTER EXISTING GCCS MAP ONLY_2025-02-12-36x48 - GCCS MAP.pdf](#);

[REMITENTE EXTERNO: Tenga precaución con los enlaces/adjuntos]

Chris

No hay actualizaciones conforme a obra esta semana. Adjunto el estado actual de la semana pasada para sus registros.

Atentamente,

Art

Arthur E Jones Jr
Gerente de la Región Sudoeste del Desierto/Vicepresidente de
SCS Engineers
Field Services Group
6 Sunset Way Suite 101
Henderson, NV 89014
Teléfono de la Oficina 209-702-6228
Móvil 209-345-2062

Email: ajones@scsengineers.com
Sitio web: www.scsengineers.com
Dirigidos por el Éxito de los Clientes



Este e-mail puede contener información confidencial y está previsto para uso del destinatario y/o sus representantes previstos únicamente. Si no es el destinatario previsto, por favor, no transmita, copie, divulgue, guarde ni utilice esta comunicación de ninguna manera. Si recibió este mensaje por error, por favor, informe al remitente inmediatamente y elimine este mensaje de forma permanente de su computadora. SCS Engineers no asume ninguna responsabilidad por el contenido de este e-mail no por las consecuencias de ninguna acción tomada en base a la información proporcionada. – SCS Engineers

De: Jones, Art

Enviado: Miércoles 12 de febrero de 2025 11:30 AM

Para: Baitong Chen <BChen@aqmd.gov>; Kim, James <JKim@scsengineers.com>; Kim, Jenny <JennyKim@scsengineers.com>

Cc: Steve Cassulo <Steven.Cassulo@WasteConnections.com>; Fong, Cornelius <CFong@scsengineers.com>; Sullivan, Pat <PSullivan@SCSEngineers.com>; Stephens, Gabrielle <gstephens@scsengineers.com>; Viswanathan, Srividhya <SViswanathan@scsengineers.com>; Han, Jessie <JHan@scsengineers.com>; Kelly Kincella <kelly.kincella@wasteconnections.com>; Marcus Herzog <marcus.herzog@wasteconnections.com>; Nathaniel Dickel <NDickel@aqmd.gov>; Nicole Ward <nicole.ward@wasteconnections.com>; Mike Calleja <Michael.Calleja@WasteConnections.com>; Dylan Smith <Dylan.Smith@WasteConnections.com>; Amanda Froman <amanda.froman@wasteconnections.com>; Haley, William (Bill) <WCHaley@scsengineers.com>; Kate Logan <Kate.Logan@WasteConnections.com>; Ambriz, Antonio <AAMbriz@scsengineers.com>

Asunto: Ref.: Solicitud de Información Adicional para ANs 647475, 647476 y 647477, Código de Centro 119319

Buenas tardes Chris

Se encuentra adjunta la actualización al 12-2 conforme a obra de sus archivos.

Le deseo un buen día

Atentamente,


Ajt

Arthur E Jones Jr
Gerente de la Región Sudoeste del Desierto/Vicepresidente
de SCS Engineers
Field Services Group
6 Sunset Way Suite 101
Henderson, NV 89014
Teléfono de la Oficina 209-702-6228
Móvil 209-345-2062

Email: ajones@scsengineers.com
Sitio web: www.scsengineers.com
Dirigidos por el Éxito de los Clientes



Este e-mail puede contener información confidencial y está previsto para uso del destinatario y/o sus representantes previstos únicamente. Si no es el destinatario previsto, por favor, no transmita, copie, divulgue, guarde ni utilice esta comunicación de ninguna manera. Si recibió este mensaje por error, por favor, informe al remitente inmediatamente y elimine este mensaje de forma permanente de su computadora. SCS Engineers no asume ninguna responsabilidad por el contenido de este e-mail no por las consecuencias de ninguna acción tomada en base a la información proporcionada. – SCS Engineers

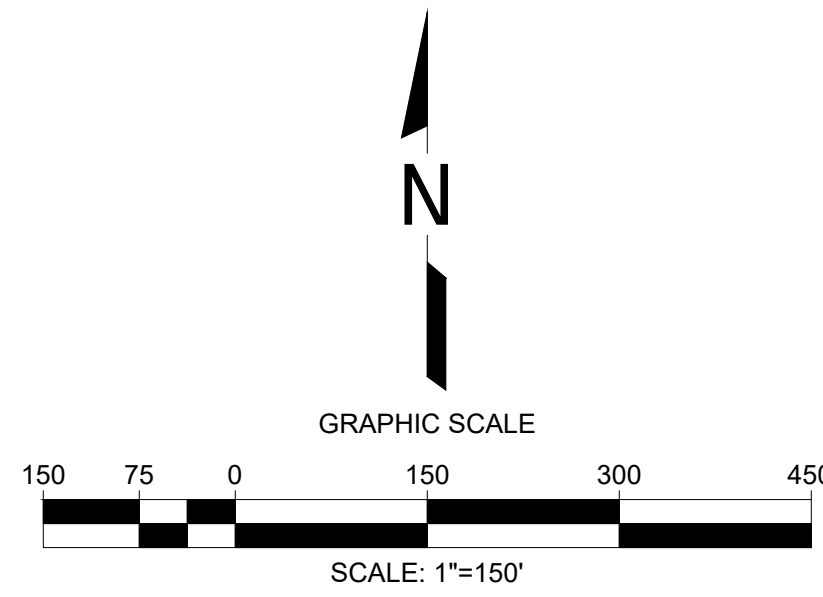

Legend	TOPOGRAPHIC CONTOUR
	EXISTING CELL LIMITS (APPROXIMATE)
↻ CV-XX	EXISTING LFG VERTICAL EXTRACTION WELL
↻ CV-XX PLG	EXISTING LFG VERTICAL EXTRACTION WELL - PRESSURIZED LEACHATE RELEASE
⚙ BH-GB	EXISTING GABION LFG COLLECTOR WELL
⚙ SW-XX	EXISTING SOIL VAPOR EXTRACTION WELL
↻ CV-XX	EXISTING LFG VERTICAL EXTRACTION WELL BELOW-GRADE
⚙ FP-XX	EXISTING SURFACE COLLECTOR WELL/HEAD
● H-XX	EXISTING HORIZONTAL WELLS
○ R-XX	EXISTING REMOTE VERTICAL WELL/HEAD
■ GP-XX	EXISTING PERIMETER MIGRATION PROBE
⊕ TP-XX	EXISTING TEMPERATURE PROBE
⌘	EXISTING ISOLATION VALVE
(AC)	EXISTING ACTIVATED CARBON VESSEL
	EXISTING CONDENSATE SUMP
36"	EXISTING 36" LFG COLLECTION HEADER PIPING
30"	EXISTING 30" LFG COLLECTION HEADER PIPING
24"	EXISTING 24" LFG COLLECTION HEADER PIPING
20"	EXISTING 20" LFG COLLECTION HEADER PIPING
18"	EXISTING 18" LFG COLLECTION HEADER PIPING
12"	EXISTING 12" LFG COLLECTION HEADER PIPING
10"	EXISTING 10" LFG COLLECTION HEADER PIPING
8"	EXISTING 8" LFG COLLECTION LATERAL PIPING
4/6"	EXISTING 4/6" LFG COLLECTION LATERAL PIPING
2/3"	EXISTING 2/3" LFG COLLECTION LATERAL PIPING
-----	BELOW-GRADE PIPES ARE SHOWN DASHED
-----	REACTION AREA BOUNDARY (APPROXIMATE) - BASED ON DATA REVIEW
⌚	EXISTING CAP

- GENERAL DRAWING NOTES:**
1. EXISTING TOPOGRAPHIC SURVEY INFORMATION SHOWN WAS PROVIDED BY PROPELLOR. AERIAL PHOTOGRAPHY DATED FEBRUARY 06, 2025.
 2. NORTH ARROW SHOWN HERE IS REFERENCE TO THE CALIFORNIA STATE PLANE ZONE V COORDINATE SYSTEM, NAD 83.
 3. THE LOCATION OF ANY EXISTING PIPING, VALVES, TIE-IN LOCATIONS AND OTHER FEATURES ARE APPROXIMATE AND SHOULD BE USED FOR INFORMATION PURPOSES ONLY. ACTUAL FIELD CONDITIONS MAY VARY AND SUBJECT TO CHANGE BASED ON FUTURE PILL OPERATIONS, WASTE PLACEMENT, TOPOGRAPHIC FEATURES, AND OTHER SITE-SPECIFIC FACTORS.
 4. EXISTING GCCS AS-BUILT DATED FEBRUARY 05, 2025.