

Archivado: Viernes 16 de mayo de 2025 9:38:22 AM

De: [Medina, Steven](#)

Enviado: Viernes 9 de mayo de 2025 4:15:08 PM

Para: bchen@aqmd.gov ndickel@aqmd.gov [Christina Ojeda](#)

Cc: [Han, Jessie](#) [Steve Cassulo](#) [Haley, William \(Bill\)](#) [Amanda Froman](#) [Michael Hearn](#) [Nicole Ward](#) Christopher.Fear@WasteConnections.com [Viswanathan, Srividhya](#) [Kate Logan](#) [Mark.Adams](#)

Asunto: Ref.: Orden de Depuración Estipulada del Caso No. 6177-4 - Actualización sobre la Instalación y Operación Semanal de las Bombas

Importancia: Normal

Sensibilidad: Ninguna

Adjunto:

[Outlook-cmqkcb5k.png](#); [Outlook-o0ybx5fq.png](#); [Outlook-jtlptmqi.png](#); [Outlook-jtawij2i.png](#); [Outlook-3hw0er4l.png](#); [Outlook-3rgztszi.png](#); [Outlook-25rfdvy.png](#); [Outlook-p30v2ukt.png](#); [Outlook-2qny0dk4.png](#); [Outlook-jscwrblw.png](#); [Outlook-fxfr123c.png](#); [Outlook-samhi5se.png](#); [Outlook-mcndynwc.png](#); [2025 CCLF Existing De-Watering Well with Pump Map_2025-05-09.pdf](#);

[REMITENTE EXTERNO: Tenga precaución con los enlaces/adjuntos]

Todos,

Según la Condición 65 de la Orden Estipulada Modificada, a continuación se encuentra el resumen de la instalación y operación de las bombas de desagüe para el Vertedero de Chiquita Canyon.

Durante período que corrió del 02/05/2025 hasta el 08/05/2025, Chiquita completó la instalación y comenzó a operar durante el día ocho (8) bombas en un pozo vertical de extracción de LFG dando un total de ciento cincuenta y siete (157) bombas que operan en pozos verticales de extracción de LFG. Se pasaron dos (2) bombas de operativas a no operativas y esta semana se agregaron ocho (8) bombas, generando un aumento neto de seis (6) bombas. Por favor, consulte el mapa actualizado adjunto de los pozos de LFG con bombas operando.

Durante el período que va del 09/05/2025 hasta el 15/05/2025, dada la cantidad de bombas de desagüe instaladas hasta la fecha y el mantenimiento asociado a esas bombas, Chiquita tiene planeado instalar y comenzar a operar otras cuatro (4) bombas en pozos verticales de extracción de LFG en ubicaciones a lo largo de la pendiente norte y sur de la zona reactiva. Las ubicaciones de las instalaciones de las bombas para la semana que viene están sujetas a cambios debido a las condiciones climáticas y/o de seguridad.

Atentamente,

STEVEN Rubén Medina, **E.I.T.**

Personal Profesional

SCS Engineers

3900 Kilroy Airport Way, Suite 300

Long Beach, CA 90806

858-204-4342 (c)


5160srm@scsengineers.com


Dirigidos por el Éxito de los Clientes

www.scsengineers.com



De-Watering Well Pumps that are Currently Running			
#	Well ID	Operational	Start Date
1	CV-2334	3/27/2024	
2	CV-2334	3/27/2024	
3	CV-2305	3/27/2024	
4	CV-2321	3/27/2024	
5	CV-2319	3/28/2024	
6	CV-2334	3/28/2024	
7	CV-2354	4/1/2024	
8	CV-24144	4/8/2024	
9	CV-2352	4/10/2024	
10	CV-2354	4/10/2024	
11	CV-2332	4/12/2024	
12	CV-2316	4/19/2024	
13	CV-2007	4/19/2024	
14	CV-2377	4/22/2024	
15	CV-2386	4/23/2024	
16	CV-2351	4/23/2024	
17	CV-24141	4/23/2024	
18	CV-2335	4/23/2024	
19	CV-2328	4/26/2024	
20	CV-24142	5/3/2024	
21	CV-2411	5/5/2024	
22	CV-2319	5/13/2024	
23	CV-24126	5/23/2024	
24	CV-24127	5/23/2024	
25	CV-2406	5/30/2024	
26	CV-2386	5/30/2024	
27	CV-2497	5/30/2024	
28	CV-2414	5/31/2024	
29	CV-2408	5/31/2024	
30	CV-24111	6/1/2024	
31	CV-2416	6/24/2024	
32	CV-2419	6/26/2024	
33	CV-24102	7/3/2024	
34	CV-2409	7/8/2024	
35	CV-24182	7/8/2024	
36	CV-2499	7/17/2024	
37	CV-24100	7/17/2024	
38	CV-2313	7/17/2024	
39	CV-2311	7/18/2024	
40	CV-2315	7/18/2024	
41	CV-2498	7/18/2024	
42	CV-24011	7/18/2024	
43	CV-2001	7/19/2024	
44	CV-2345	7/19/2024	
45	CV-2346	7/22/2024	
46	CV-2318	7/22/2024	
47	CV-2343	7/23/2024	
48	CV-2347	7/24/2024	
49	CV-2346	7/25/2024	
50	CV-2404	8/1/2024	
51	CV-2407	8/13/2024	
52	CV-2417	8/13/2024	
53	CV-2422	8/14/2024	
54	CV-2418	8/14/2024	
55	CV-2441	8/15/2024	
56	CV-2477	8/15/2024	
57	CV-2341	8/15/2024	
58	CV-2477	8/15/2024	
59	CV-2486	8/19/2024	
60	CV-24121	8/23/2024	
61	CV-24124	8/24/2024	
62	CV-2403	8/24/2024	
63	CV-2420	8/26/2024	
64	CV-2423	8/26/2024	
65	CV-2415	8/30/2024	
66	CV-2455	8/30/2024	
67	CV-2419	8/30/2024	
68	CV-24129	8/30/2024	
69	CV-24131	8/30/2024	
70	CV-2409	9/1/2024	
71	CV-2409	9/4/2024	
72	CV-2453	9/4/2024	
73	CV-2478	9/4/2024	
74	CV-2408	9/4/2024	
75	CV-2349	9/4/2024	
76	CV-2481	9/5/2024	
77	CV-2482	9/6/2024	
78	CV-2433	9/10/2024	
79	CV-2482	9/10/2024	
80	CV-2350	9/10/2024	
81	CV-2495	9/10/2024	
82	CV-2419	9/10/2024	
83	CV-24122	9/13/2024	
84	CV-2460	9/16/2024	
85	CV-2484	9/16/2024	
86	CV-2403	9/16/2024	
87	CV-24210	9/19/2024	
88	CV-2463	9/26/2024	
89	CV-2459	9/27/2024	
90	CV-2412	9/27/2024	
91	CV-2474	9/27/2024	
92	CV-2434	9/28/2024	
93	CV-2437	10/1/2024	
94	CV-2433	10/1/2024	
95	CV-2450	10/1/2024	
96	CV-2457	10/1/2024	
97	CV-2488	10/15/2024	
98	CV-2477	10/15/2024	
99	CV-2473	12/10/2024	
100	CV-2446	12/13/2024	
101	CV-2413	12/16/2024	
102	CV-2418	12/16/2024	
103	CV-2433	12/20/2024	
104	CV-2442	12/21/2024	
105	CV-2482	12/22/2024	
106	CV-2411	12/22/2024	
107	CV-2471	12/24/2024	
108	CV-2445	1/8/2025	
109	CV-2432	1/7/2025	
110	CV-2416	1/7/2025	
111	CV-24118	1/10/2025	
112	CV-24119	1/10/2025	
113	CV-24203	1/10/2025	
114	CV-2434	1/10/2025	
115	CV-24205	1/10/2025	
116	CV-24208	1/10/2025	
117	CV-24211	1/10/2025	
118	CV-24212	1/10/2025	
119	CV-24229	1/10/2025	
120	CV-24163	1/14/2025	
121	CV-24225	1/15/2025	
122	CV-24177	1/15/2025	
123	CV-24079	1/15/2025	
124	CV-2470	2/4/2025	
125	CV-2338	2/8/2025	
126	CV-2388	2/8/2025	
127	CV-2402	2/8/2025	
128	CV-24029	2/28/2025	
129	CV-24197	3/11/2025	
130	CV-24069	3/11/2025	
131	CV-24055	3/11/2025	
132	CV-24107	3/21/2025	
133	CV-2440	3/26/2025	
134	CV-2437	4/7/2025	
135	CV-24186	4/7/2025	
136	CV-24168	4/7/2025	
137	CV-24171	4/7/2025	
138	CV-2434	4/11/2025	
139	CV-24135	4/11/2025	
140	CV-2487	4/15/2025	
141	CV-2473	4/15/2025	
142	CV-2474	4/15/2025	
143	CV-2475	4/15/2025	
144	CV-24159	4/16/2025	
145	CV-24164	4/17/2025	
146	CV-2405	4/17/2025	
147	CV-2089A	5/1/2025	
148	CV-24136	5/1/2025	
149	CV-24214	5/1/2025	
150	CV-24083	5/6/2025	
151	CV-24180	5/6/2025	
152	CV-24092	5/7/2025	
153	CV-2205	5/8/2025	
154	CV-24011	5/8/2025	
155	CV-24187	5/8/2025	
156	CV-24070	5/8/2025	
157	CV-24172	5/8/2025	

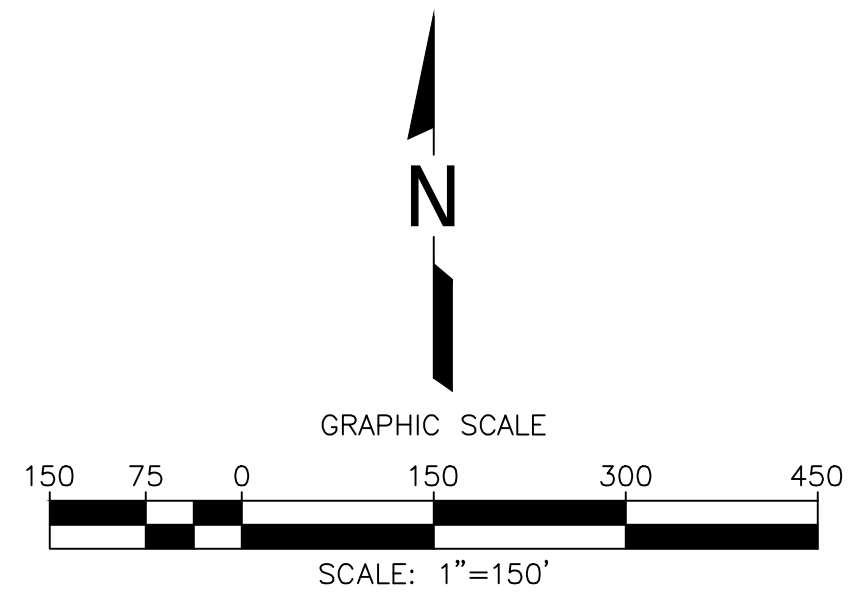

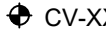LEGEND	
	TOPOGRAPHIC CONTOUR
	EXISTING CELL LIMITS (APPROXIMATE)
	REACTION AREA BOUNDARY - CONDITION 9A
	REACTION AREA BOUNDARY - DATA ANALYSIS
	EXISTING VERTICAL LFG EXTRACTION WELL
	EXISTING LFG VERTICAL EXTRACTION WELL - PRESSURIZED LEACHATE RELEASE
	EXISTING CONDENSATE SUMP WITH PUMP
	EXISTING DE-WATERING WELL WITH PUMP - CURRENTLY RUNNING
	EXISTING DE-WATERING WELL WITH PUMP - INSTALLED

De-Watering Well Pumps That Are Currently Installed and Not in Operation	
#	Well I.D.
1	CV-114
2	CV-2011A
3	CV-2206
4	CV-2301
5	CV-2306
6	CV-2426
7	CV-2475
8	CV-24143
9	CV-24224

Zone Description	De-Watering Pumps			
	Total	Operational	Non-Operational	Pending Installation
Within Condition 9A Boundary	129	122	7	40
Outside of Condition 9A Boundary	37	35	2	14
Combined (Both Areas)	166	157	9	54
Condensate Sump	46	46	0	0

GENERAL DRAWING NOTES:

1. EXISTING TOPOGRAPHIC SURVEY INFORMATION SHOWN WAS PROVIDED BY PROPELOR. AERIAL PHOTOGRAPHY DATED APRIL 16, 2025.
2. NORTH ARROW SHOWN HERE IS REFERENCE TO THE CALIFORNIA STATE PLANE ZONE V COORDINATE SYSTEM, NAD 83.
3. THE LOCATION OF ANY EXISTING GCCS COMPONENTS AND OTHER FEATURES ARE APPROXIMATE AND SHOULD BE USED FOR INFORMATION PURPOSES ONLY. ACTUAL FIELD CONDITIONS MAY VARY AND SUBJECT TO CHANGE BASED ON FUTURE FILL OPERATIONS, WASTE PLACEMENT, TOPOGRAPHIC FEATURES, AND OTHER SITE-SPECIFIC FACTORS.
4. EXISTING GCCS AS-BUILT DATED DECEMBER 05, 2024.

SCS ENGINEERS ENVIRONMENTAL CONSULTANTS 3900 KILROY AIRPORT WAY, SUITE 300 LONG BEACH, CA 90806 PH: (562) 425-0544	CLIENT:				 CHIQUITA CANYON LANDFILL CASTAIC, CALIFORNIA	SHEET TITLE: EXISTING DE-WATERING WELL WITH PUMP MAP	NO.	REVISION	DATE
	PROJECT TITLE: CHIQUITA CANYON LANDFILL CASTAIC, CALIFORNIA								
DATE: 05/09/2025	PROJ. NO.: 01204123.41	DWN. BT: SRM	ACAD. FILE: E-FILE SERVICES						
SCALE: AS SHOWN	BSN. B.Y.: -	CHK. B.Y.: WCH	APP. B.Y.: WCH						
SHEET: 1									