

**Archivado:** Viernes 13 de junio de 2025 9:14:15 AM

**De:** [Medina, Steven](#)

**Enviado:** Viernes 6 de junio de 2025 1:38:13 PM

**Para:** [bchen@aqmd.gov](mailto:bchen@aqmd.gov) [ndickel@aqmd.gov](mailto:ndickel@aqmd.gov) [Christina Ojeda](#)

**Cc:** [Han, Jessie](#) [Steve Cassulo](#) [Haley, William \(Bill\)](#) [Amanda Froman](#) [Michael Hearn](#) [Nicole Ward](#)

[Christopher.Fear@WasteConnections.com](mailto:Christopher.Fear@WasteConnections.com) [Viswanathan, Srividhya](#) [Kate Logan](#) [Mark.Adams](#) [Haley, William \(Bill\)](#) **Asunto:**

Ref.: Orden de Depuración Estipulada del Caso No. 6177-4 - Actualización sobre la Instalación y Operación Semanal de las Bombas

**Importancia:** Normal

**Sensibilidad:** Ninguna

**Adjuntos:**

[Outlook-cmqkcb5k.png](#); [Outlook-o0ybx5fq.png](#); [Outlook-jtlptmqi.png](#); [Outlook-jtawij2i.png](#); [Outlook-3hw0er4l.png](#); [Outlook-3rgztszi.png](#); [Outlook-25rflldvy.png](#); [Outlook-p30v2ukt.png](#); [Outlook-2qny0dk4.png](#); [Outlook-jscwrblw.png](#); [Outlook-fxfn123c.png](#); [Outlook-samhi5se.png](#); [Outlook-mcndynwc.png](#); [Outlook-cgbrzklf.png](#); [Outlook-en34wr2y.png](#); [Outlook-02mtaq0a.png](#); [Outlook-g02znlli.png](#); [Outlook-bjig50pm.png](#); 2025 CCLF Existing De-Watering Well with Pump Map\_2025-06-06.pdf;

---

[REMITENTE EXTERNO: Tenga precaución con los enlaces/adjuntos]

Todos,

Según la Condición 65 de la Orden Estipulada Modificada, a continuación, se encuentra el resumen de la instalación y operación de las bombas de desagüe para el Vertedero de Chiquita Canyon.

Durante el período que transcurrió desde el 30/05/2025 hasta el 05/06/2025, Chiquita completó la instalación y comenzó a operar durante el día cero (0) bombas en pozos verticales de extracción de LFG dando un total de ciento cincuenta y siete (157) bombas operado en pozos verticales de extracción de LFG. Por favor, consulte el mapa actualizado adjunto de los pozos de LFG con bombas operando.

Durante el período que va del 06/06/2025 hasta el 12/06/2025, dada la cantidad de bombas de desagüe instaladas hasta la fecha y el mantenimiento asociado a esas bombas, Chiquita tiene planeado instalar y comenzar a operar otras cuatro (4) bombas en pozos verticales de extracción de LFG en ubicaciones a lo largo de la pendiente norte y sur de la zona reactiva. Las ubicaciones de las instalaciones de las bombas para la semana que viene están sujetas a cambios debido a las condiciones climáticas y/o de seguridad.

Atentamente,

**STEVEN** Rubén Medina, E.I.T.

Personal Profesional

**SCS Engineers**

3900 Kilroy Airport Way, Suite 300

Long Beach, CA 90806

858-204-4342 (c)

[SMedina@scsengineers.com](mailto:SMedina@scsengineers.com)

**Dirigidos por el Éxito de los Clientes**

[www.scsengineers.com](http://www.scsengineers.com)

---

**De:** Medina, Steven <[SMedina@scsengineers.com](mailto:SMedina@scsengineers.com)>

**Enviado:** Viernes 6 de junio de 2025 9:47 AM

**Para:** [bchen@aqmd.gov](mailto:bchen@aqmd.gov) <[BChen@aqmd.gov](mailto:BChen@aqmd.gov)>; [ndickel@aqmd.gov](mailto:ndickel@aqmd.gov) <[ndickel@aqmd.gov](mailto:ndickel@aqmd.gov)>; [Christina Ojeda](mailto:Christina.Ojeda@aqmd.gov) <[cojeda@aqmd.gov](mailto:cojeda@aqmd.gov)>

Cc: Han, Jessie <JHan@scsengineers.com>; Steve Cassulo <Steven.Cassulo@WasteConnections.com>; Haley, William (Bill) <WCHaley@scsengineers.com>; Amanda Froman <amanda.froman@wasteconnections.com>; Michael Hearn <Michael.Hearn@WasteConnections.com>; Nicole Ward <nicole.ward@wasteconnections.com>; Christopher.Fear@WasteConnections.com <Christopher.Fear@WasteConnections.com>; Viswanathan, Srividhya <SViswanathan@scsengineers.com>; Kate Logan <kate.logan@wasteconnections.com>; Mark.Adams <Mark.Adams@WasteConnections.com>

**Asunto:** Ref.: Orden de Depuración Estipulada del Caso No. 6177-4 - Actualización sobre la Instalación y Operación Semanal de las Bombas

Todos,

Según la Condición 15(c) de la Orden Estipulada, a continuación, se encuentra el resumen actualizado de la construcción para el Proyecto del Plan Maestro de Ampliación de GCCS 2024 del Vertedero de Chiquita Canyon.

**Desde el 02/06/2025 hasta el 06/06/2025 - Instalación de pozos verticales de extracción y de LFG incluidos:**

1. CV-2503
2. CV-2507

**Durante el período que transcurrió desde el 02/06/2025 y el 06/06/2025, Chiquita completó la instalación de dos (2) pozos de extracción vertical de LFG, llevando la cantidad total a doscientos cuarenta y nueve (249) pozos de extracción vertical de LFG desde el 6 de diciembre de 2023 (la fecha de inicio de la Expansión Maestra de GCCS) hasta hoy.**

**Del 02/06/2025 al 06/06/2025, Chiquita completó la instalación de cero (0) sondas de temperatura, como se previó en nuestra actualización del 30 de mayo de 2025. La cantidad total de sondas de temperatura instaladas desde el 26 de febrero de 2024 (la fecha de inicio de las instalaciones de sondas de temperatura) hasta hoy continúa siendo de treinta y dos (32).**

**Los pozos y las sondas de temperatura programados para perforación durante la semana del 09/06/2025 al 13/06/2025 son los siguientes (sujeto a cambios):**

**Plataforma (Secuencia):** La perforación actualmente está en espera mientras se determinan las siguientes ubicaciones propuestas para las perforaciones.

**Plataforma de Sondas de Temperatura (Cascade):** La perforación actualmente está en espera, como se previó en nuestra actualización del 30 de mayo de 2025.

Atentamente,

**STEVEN** Rubén Medina, **E.I.T.**

Personal Profesional

**SCS Engineers**

3900 Kilroy Airport Way, Suite 300

Long Beach, CA 90806

858-204-4342 (c)



[SMedina@scsengineers.com](mailto:SMedina@scsengineers.com)

**Dirigidos por el Éxito de los Clientes**

[www.scsengineers.com](http://www.scsengineers.com)

□



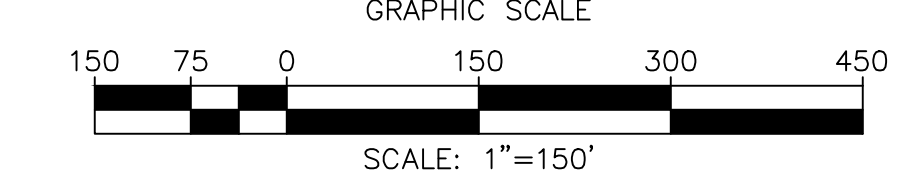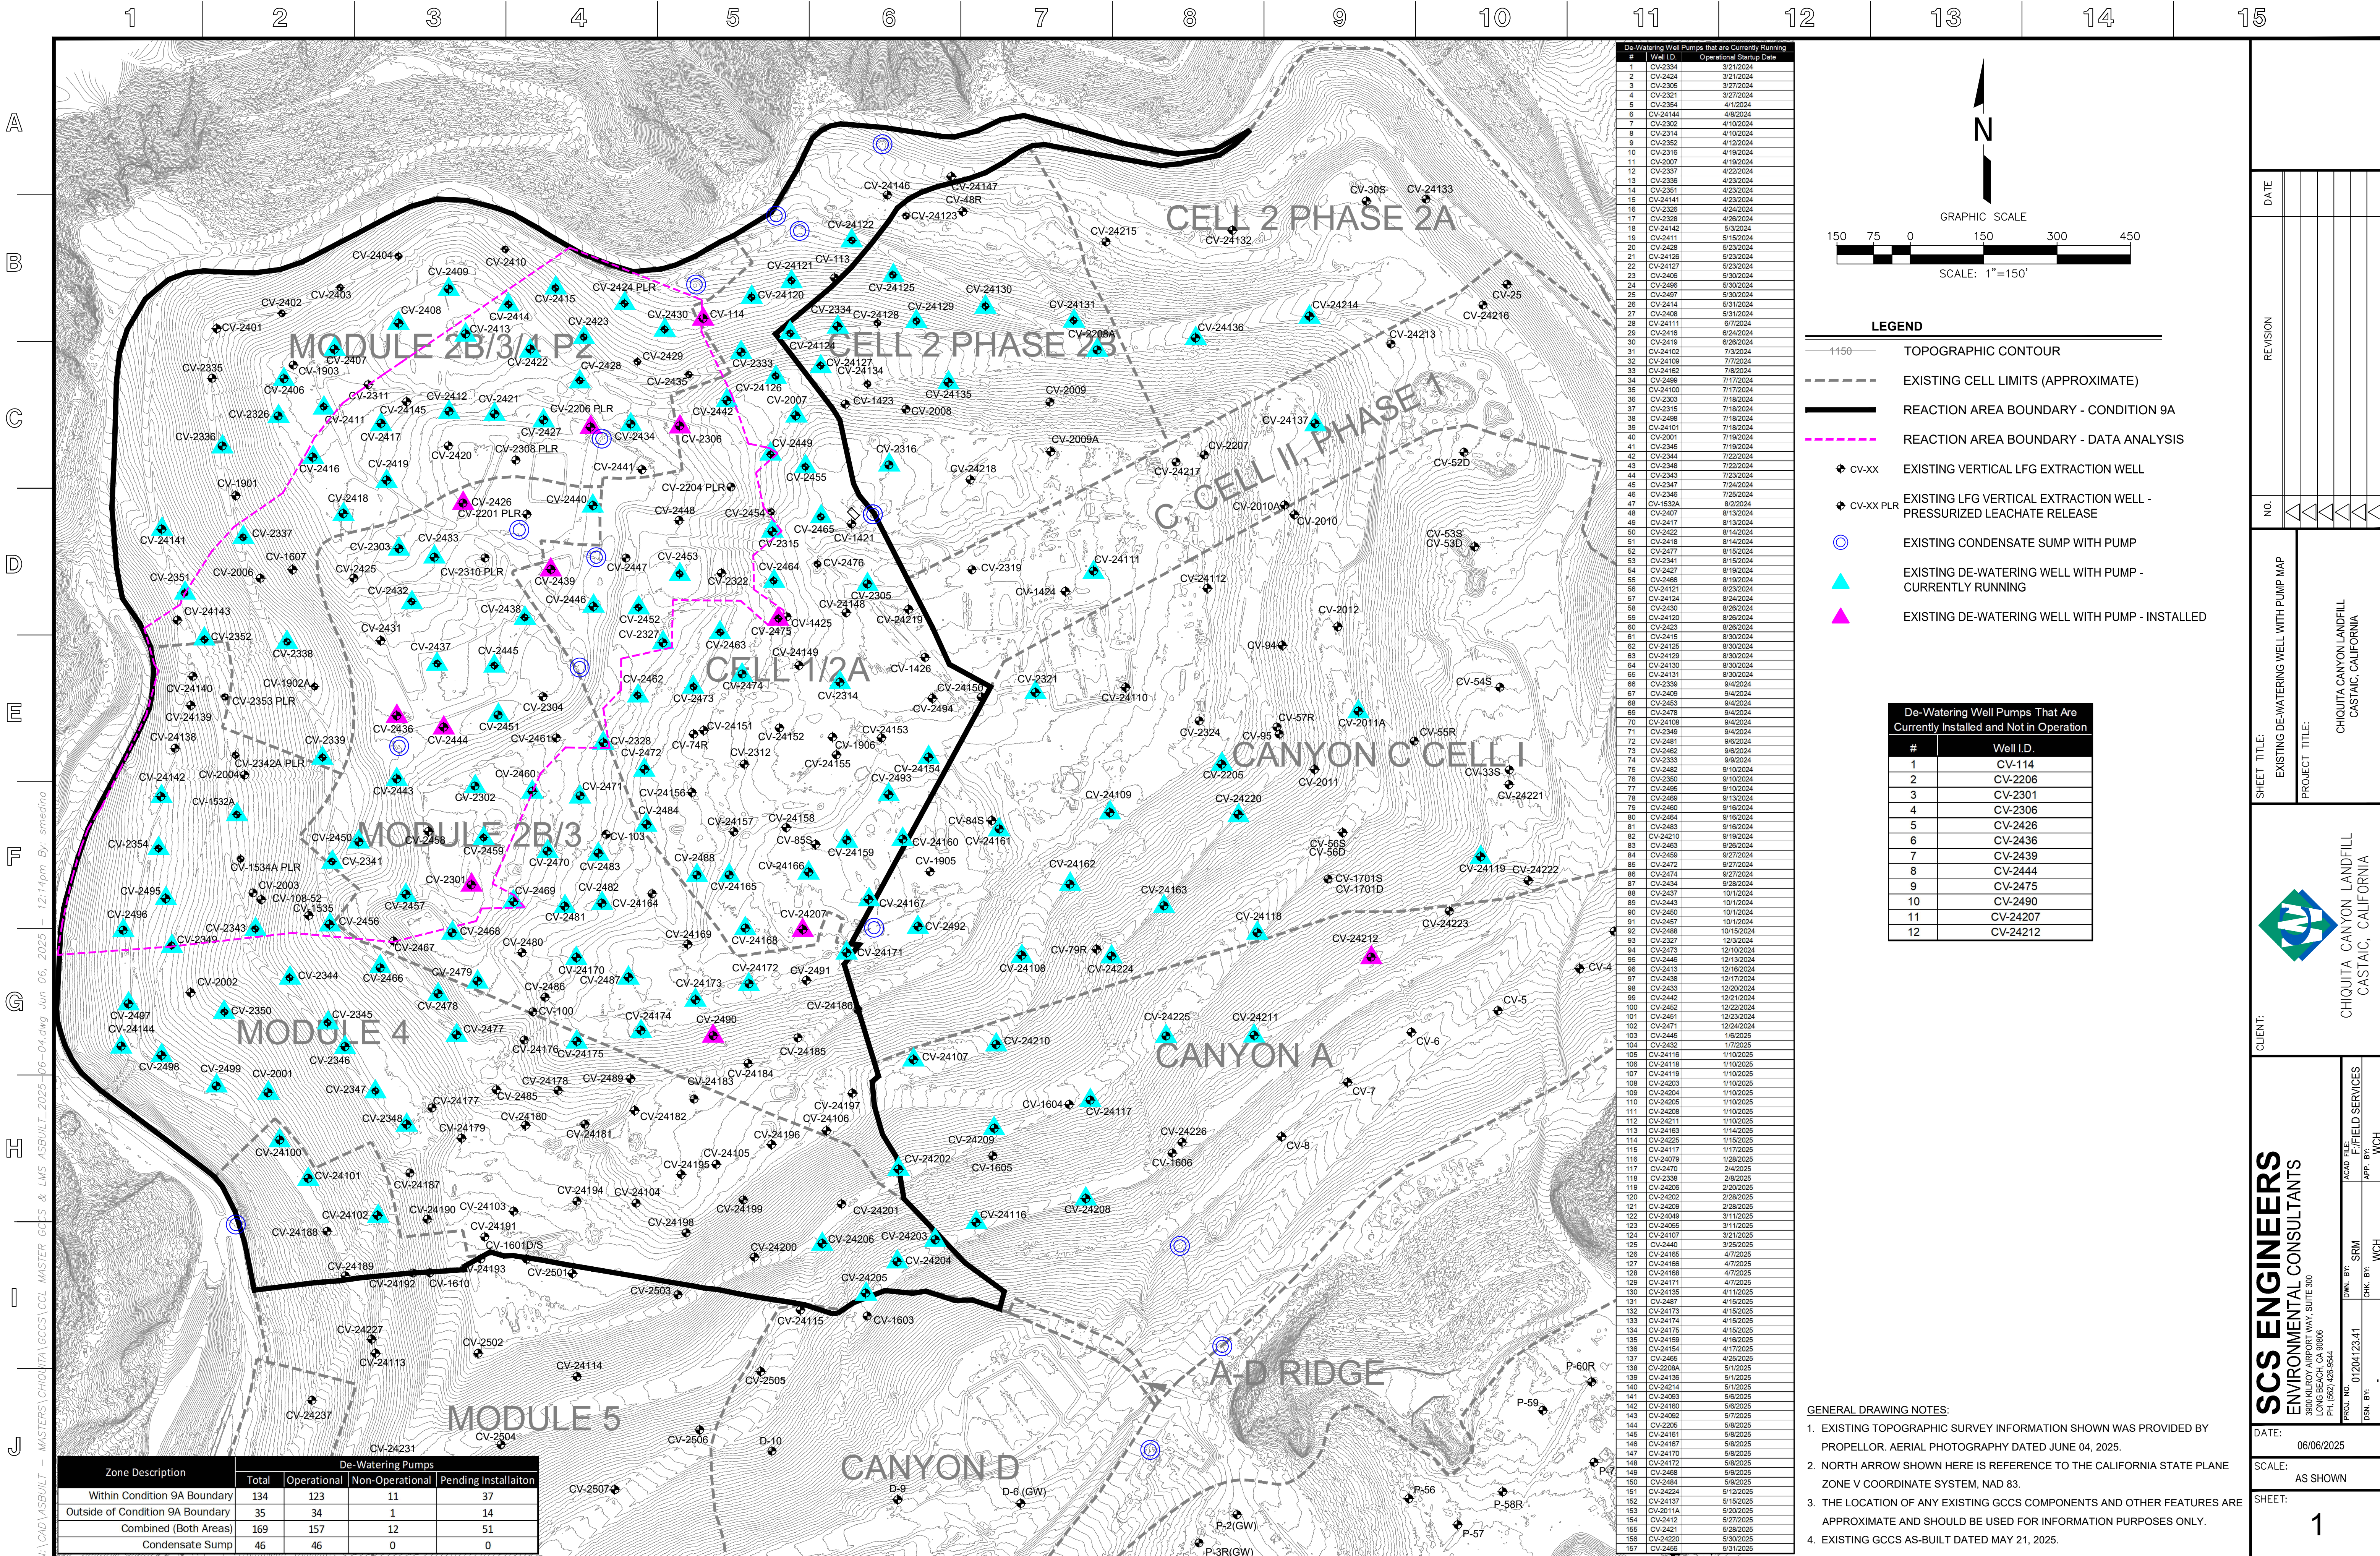

- LEGEND**
- 1150 TOPOGRAPHIC CONTOUR
  - EXISTING CELL LIMITS (APPROXIMATE)
  - REACTION AREA BOUNDARY - CONDITION 9A
  - REACTION AREA BOUNDARY - DATA ANALYSIS
  - CV-xx EXISTING VERTICAL LFG EXTRACTION WELL
  - CV-xx PLR EXISTING LFG VERTICAL EXTRACTION WELL - PRESSURIZED LEACHATE RELEASE
  - EXISTING CONDENSATE SUMP WITH PUMP
  - EXISTING DE-WATERING WELL WITH PUMP - CURRENTLY RUNNING
  - EXISTING DE-WATERING WELL WITH PUMP - INSTALLED

| De-Watering Well Pumps That Are Currently Installed and Not in Operation |           |
|--------------------------------------------------------------------------|-----------|
| #                                                                        | Well I.D. |
| 1                                                                        | CV-114    |
| 2                                                                        | CV-2206   |
| 3                                                                        | CV-2301   |
| 4                                                                        | CV-2306   |
| 5                                                                        | CV-2426   |
| 6                                                                        | CV-2436   |
| 7                                                                        | CV-2439   |
| 8                                                                        | CV-2444   |
| 9                                                                        | CV-2475   |
| 10                                                                       | CV-2490   |
| 11                                                                       | CV-24207  |
| 12                                                                       | CV-24212  |

- GENERAL DRAWING NOTES:**
- EXISTING TOPOGRAPHIC SURVEY INFORMATION SHOWN WAS PROVIDED BY PROPELLOR. AERIAL PHOTOGRAPHY DATED JUNE 04, 2025.
  - NORTH ARROW SHOWN HERE IS REFERENCE TO THE CALIFORNIA STATE PLANE ZONE V COORDINATE SYSTEM, NAD 83.
  - THE LOCATION OF ANY EXISTING GCCS COMPONENTS AND OTHER FEATURES ARE APPROXIMATE AND SHOULD BE USED FOR INFORMATION PURPOSES ONLY.
  - EXISTING GCCS AS-BUILT DATED MAY 21, 2025.

DATE

REVISION

NO.

SHEET TITLE:  
EXISTING DE-WATERING WELL WITH PUMP MAP

PROJECT TITLE:  
CHICOITA CANYON LANDFILL  
CASTAIC, CALIFORNIA

CLIENT:

SCS ENGINEERS  
ENVIRONMENTAL CONSULTANTS  
LONG BEACH, CA 90806  
PH: (562) 426-9544

DATE: 06/06/2025

SCALE: AS SHOWN

SHEET: 1