

**Archivado:** Miércoles 23 de julio de 2025 1:27:03 PM

**De:** [Medina, Steven](#)

**Enviado:** Viernes 18 de julio de 2025 5:07:46 PM

**Para:** [bchen@aqmd.gov](mailto:bchen@aqmd.gov) [ndickel@aqmd.gov](mailto:ndickel@aqmd.gov) [Christina Ojeda](#)

**Cc:** [Han, Jessie](#) [Steve Cassulo](#) [Haley, William \(Bill\)](#) [Amanda Froman](#) [Michael Hearn](#) [Nicole Ward](#) [Christopher.Fear@WasteConnections.com](mailto:Christopher.Fear@WasteConnections.com) [Viswanathan, Srividhya](#) [Kate Logan](#) [Mark.Adams](#) [Haley, William \(Bill\)](#)

**Asunto:** Ref.: Orden de Depuración Estipulada del Caso No. 6177-4 - Actualización sobre la Instalación y Operación Semanal de las Bombas

**Importancia:** Normal

**Sensibilidad:** Ninguna

**Adjuntos:**

[Outlook-4sjcmgppq.png](#); [Outlook-ynjuzh34.png](#); [Outlook-t50axwe4.png](#); [Outlook-sm4zc4rh.png](#); [Outlook-asslk55s.png](#); 2025 CCLF Existing De-Watering Well with Pump Map\_2025-07-18.pdf;

---

[REMITENTE EXTERNO: Tenga precaución con los enlaces/adjuntos]

---

Según la Condición 65 de la Orden Estipulada Modificada, a continuación se encuentra el resumen de la instalación y operación de las bombas de desagüe para el Vertedero de Chiquita Canyon.

Durante período que corrió del 11/07/2025 hasta el 17/07/2025, Chiquita completó la instalación y comenzó a operar durante el día tres (3) bombas en un pozo vertical de extracción de LFG dando un total de ciento treinta y tres (133) bombas que operan en pozos verticales de extracción de LFG. Se ajustó la cantidad de bombas instaladas y operativas, en parte debido al mantenimiento típico, a que las bombas se sacaron de línea para preparar el despliegue del revestimiento de EVOH requerido y como resultado de un defecto de fabricación que se encontró en algunos extremos de las bombas Lorentz que está en proceso de ser corregido. Los volúmenes de extracción de lixiviados continúan siendo consistentes.

Durante el período que va del 18/07/2025 hasta el 24/07/2025, dada la cantidad de bombas de desagüe instaladas hasta la fecha y el mantenimiento asociado a esas bombas, Chiquita tiene planeado instalar y comenzar a operar otras tres (3) bombas en pozos verticales de extracción de LFG en ubicaciones a lo largo de la pendiente norte y sur de la zona reactiva. Las ubicaciones de las instalaciones de las bombas para la semana que viene están sujetas a cambios debido a las condiciones climáticas y/o de seguridad.

Atentamente,

**STEVEN** Rubén Medina, E.I.T.

Personal Profesional

**SCS Engineers**

3900 Kilroy Airport Way, Suite 300

Long Beach, CA 90806

858-204-4342 (c)


[SMedina@scsengineers.com](mailto:SMedina@scsengineers.com)

**Dirigidos por el Éxito de los Clientes**


[www.scsengineers.com](http://www.scsengineers.com)



N:\CAD\ASBUILT - MASTERS\CHIQUITA\GCCS & LMS ASBUILT 2025-07-18.dwg Jul 18, 2025 11:32am By: smeinda

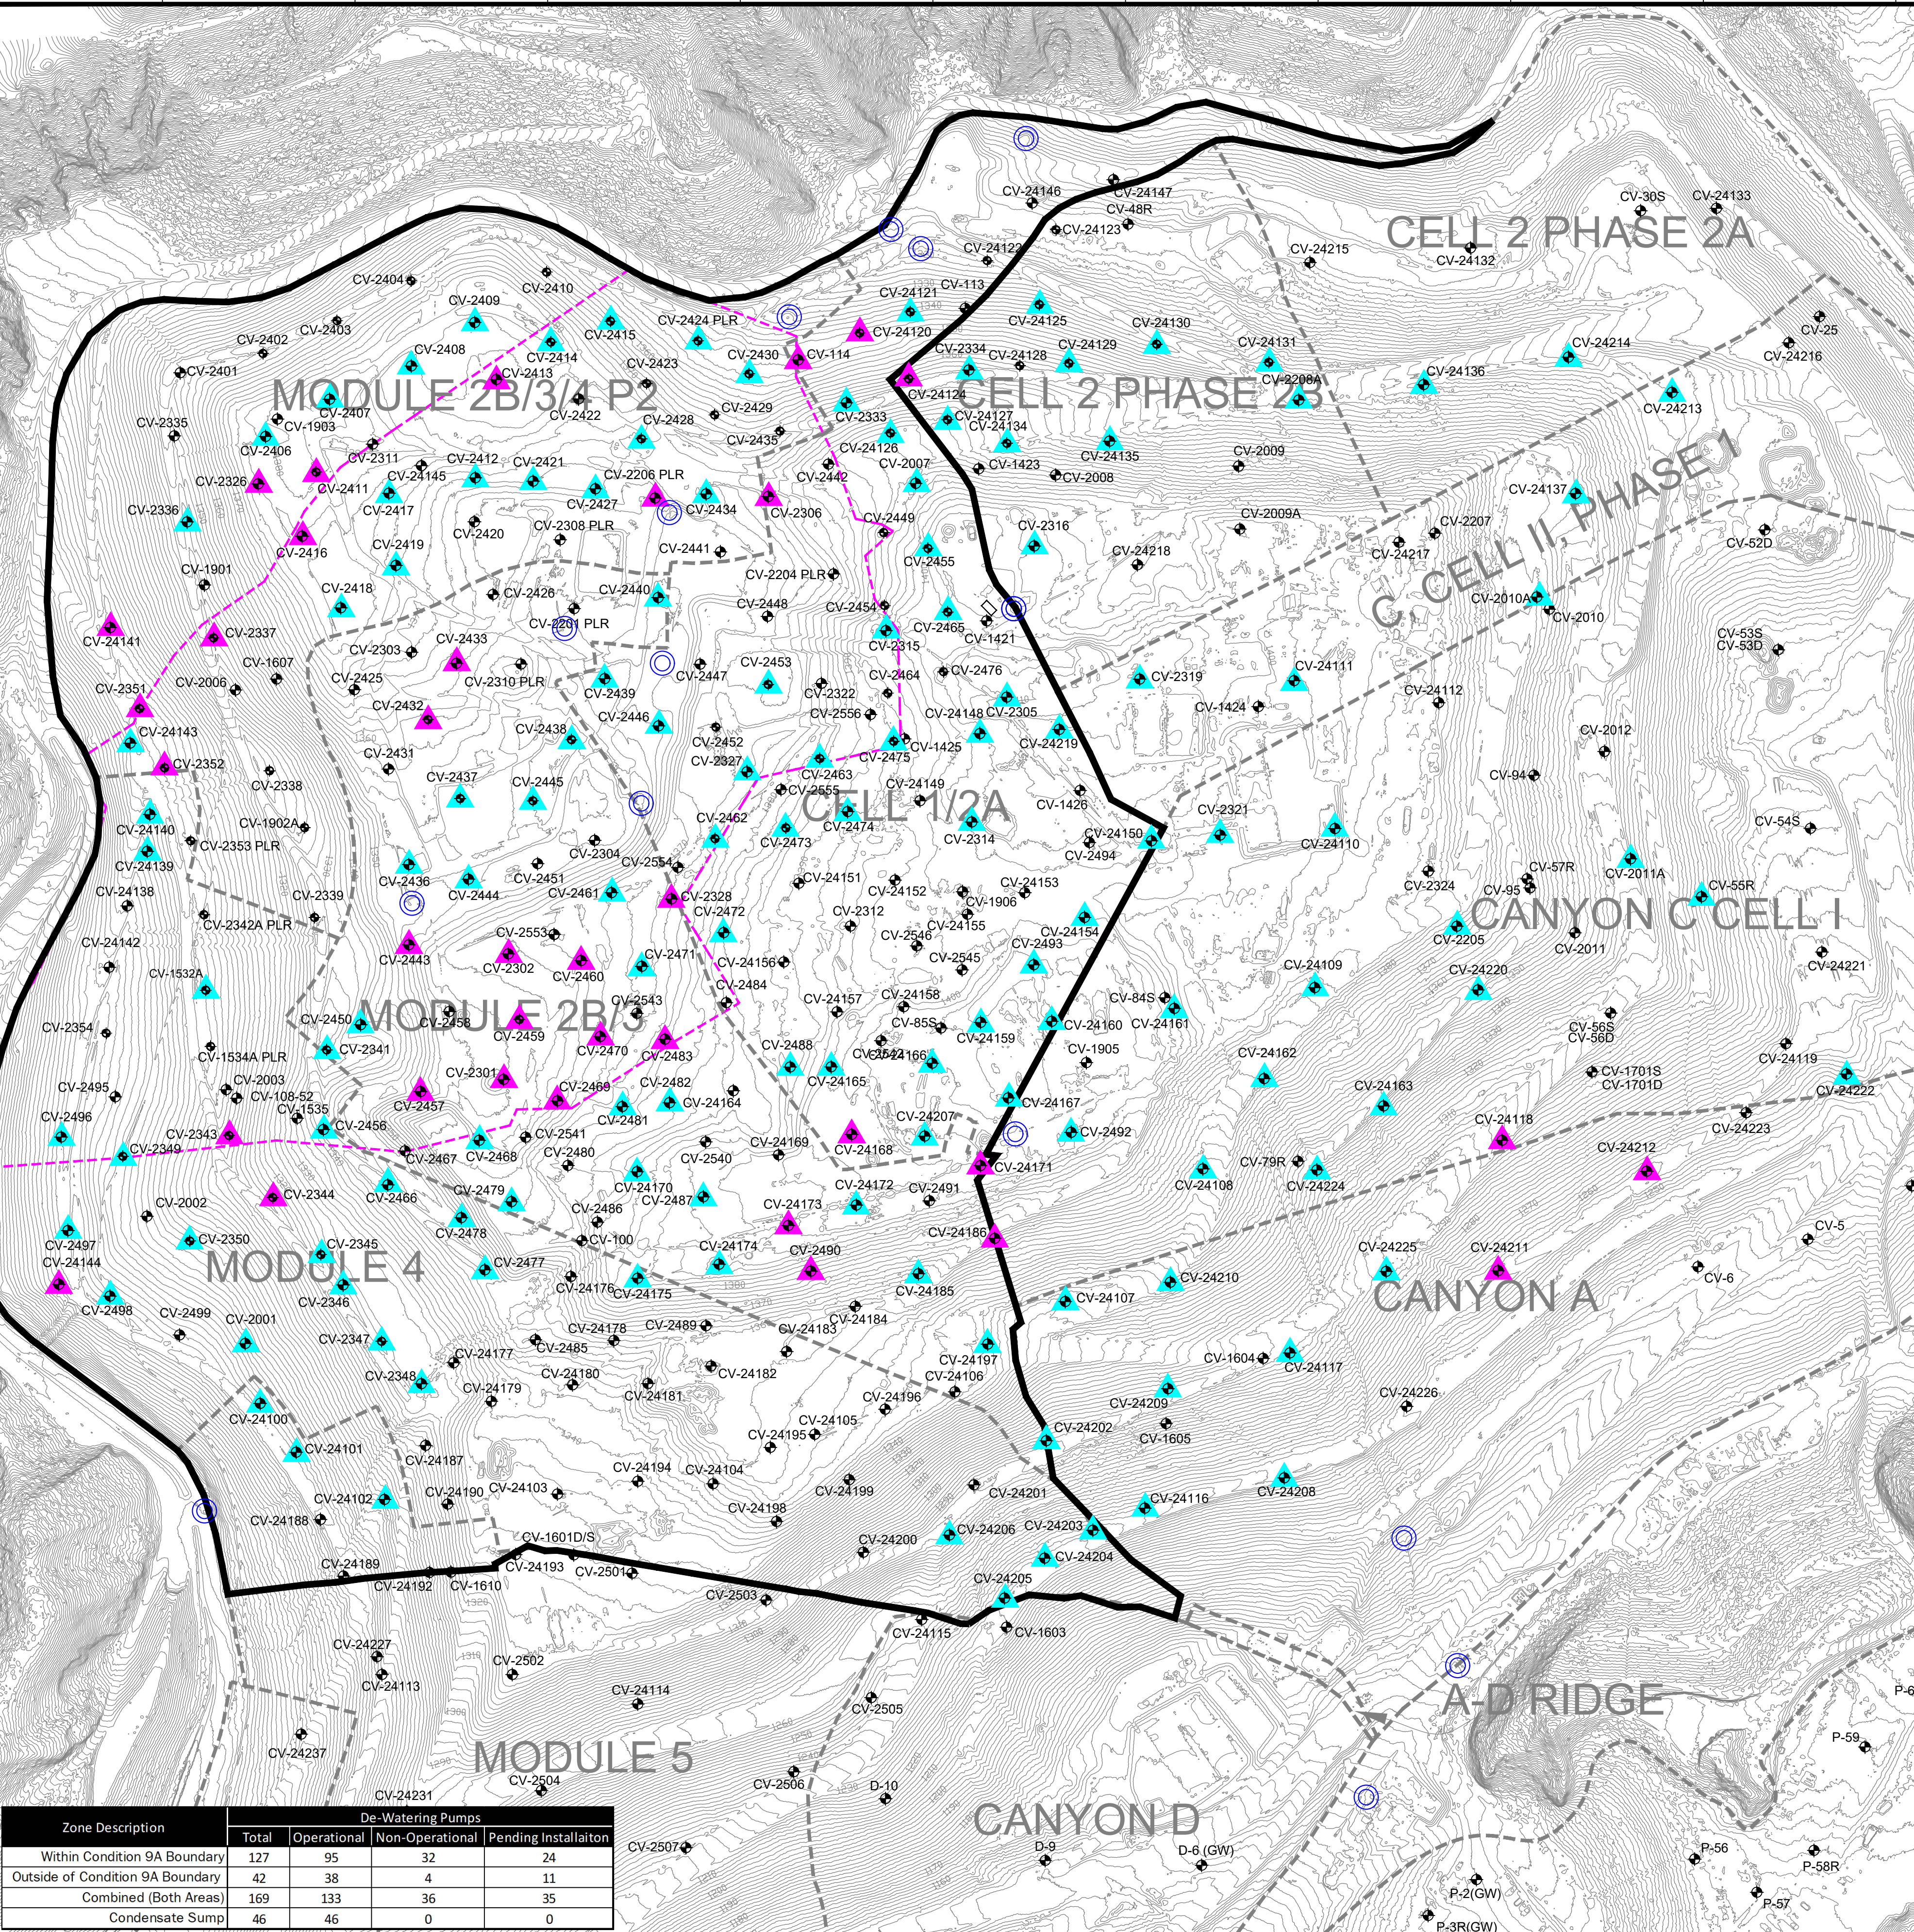

| De-Watering Well Pumps that are Currently Running |           |                          |
|---------------------------------------------------|-----------|--------------------------|
| #                                                 | Well I.D. | Operational Startup Date |
| 1                                                 | CV-2334   | 3/21/2024                |
| 2                                                 | CV-2424   | 3/21/2024                |
| 3                                                 | CV-2321   | 3/27/2024                |
| 4                                                 | CV-2314   | 4/10/2024                |
| 5                                                 | CV-2316   | 4/19/2024                |
| 6                                                 | CV-2007   | 4/19/2024                |
| 7                                                 | CV-2336   | 4/23/2024                |
| 8                                                 | CV-2428   | 5/23/2024                |
| 9                                                 | CV-24126  | 5/23/2024                |
| 10                                                | CV-24127  | 5/23/2024                |
| 11                                                | CV-2406   | 5/30/2024                |
| 12                                                | CV-2496   | 5/30/2024                |
| 13                                                | CV-2497   | 5/30/2024                |
| 14                                                | CV-2414   | 5/31/2024                |
| 15                                                | CV-2408   | 5/31/2024                |
| 16                                                | CV-2419   | 6/26/2024                |
| 17                                                | CV-24102  | 7/3/2024                 |
| 18                                                | CV-24109  | 7/7/2024                 |
| 19                                                | CV-24162  | 7/8/2024                 |
| 20                                                | CV-24100  | 7/17/2024                |
| 21                                                | CV-2315   | 7/18/2024                |
| 22                                                | CV-2498   | 7/19/2024                |
| 23                                                | CV-24101  | 7/19/2024                |
| 24                                                | CV-2001   | 7/19/2024                |
| 25                                                | CV-2345   | 7/19/2024                |
| 26                                                | CV-2348   | 7/22/2024                |
| 27                                                | CV-2347   | 7/24/2024                |
| 28                                                | CV-2346   | 7/25/2024                |
| 29                                                | CV-1532A  | 8/2/2024                 |
| 30                                                | CV-2407   | 8/13/2024                |
| 31                                                | CV-2417   | 8/13/2024                |
| 32                                                | CV-2418   | 8/14/2024                |
| 33                                                | CV-2477   | 8/15/2024                |
| 34                                                | CV-2341   | 8/15/2024                |
| 35                                                | CV-2427   | 8/19/2024                |
| 36                                                | CV-2466   | 8/19/2024                |
| 37                                                | CV-24121  | 8/23/2024                |
| 38                                                | CV-2430   | 8/23/2024                |
| 39                                                | CV-2415   | 8/30/2024                |
| 40                                                | CV-24125  | 8/30/2024                |
| 41                                                | CV-24129  | 8/30/2024                |
| 42                                                | CV-24130  | 8/30/2024                |
| 43                                                | CV-24131  | 8/30/2024                |
| 44                                                | CV-2409   | 9/4/2024                 |
| 45                                                | CV-2453   | 9/4/2024                 |
| 46                                                | CV-2478   | 9/4/2024                 |
| 47                                                | CV-24108  | 9/4/2024                 |
| 48                                                | CV-2349   | 9/4/2024                 |
| 49                                                | CV-2481   | 9/6/2024                 |
| 50                                                | CV-2482   | 9/6/2024                 |
| 51                                                | CV-2333   | 9/9/2024                 |
| 52                                                | CV-2482   | 9/10/2024                |
| 53                                                | CV-2350   | 9/10/2024                |
| 54                                                | CV-24210  | 9/19/2024                |
| 55                                                | CV-2453   | 9/26/2024                |
| 56                                                | CV-2472   | 9/27/2024                |
| 57                                                | CV-2474   | 9/27/2024                |
| 58                                                | CV-2434   | 9/28/2024                |
| 59                                                | CV-2437   | 10/1/2024                |
| 60                                                | CV-2450   | 10/1/2024                |
| 61                                                | CV-2468   | 10/15/2024               |
| 62                                                | CV-2427   | 12/3/2024                |
| 63                                                | CV-2473   | 12/10/2024               |
| 64                                                | CV-2446   | 12/13/2024               |
| 65                                                | CV-2438   | 12/17/2024               |
| 66                                                | CV-2471   | 12/24/2024               |
| 67                                                | CV-2445   | 1/6/2025                 |
| 68                                                | CV-24116  | 1/10/2025                |
| 69                                                | CV-24203  | 1/10/2025                |
| 70                                                | CV-24204  | 1/10/2025                |
| 71                                                | CV-24205  | 1/10/2025                |
| 72                                                | CV-24208  | 1/10/2025                |
| 73                                                | CV-24163  | 1/14/2025                |
| 74                                                | CV-24225  | 1/15/2025                |
| 75                                                | CV-24117  | 1/17/2025                |
| 76                                                | CV-2479   | 1/28/2025                |
| 77                                                | CV-24206  | 2/20/2025                |
| 78                                                | CV-24202  | 2/23/2025                |
| 79                                                | CV-24209  | 2/28/2025                |
| 80                                                | CV-2455   | 3/11/2025                |
| 81                                                | CV-24197  | 3/11/2025                |
| 82                                                | CV-24107  | 3/21/2025                |
| 83                                                | CV-2440   | 3/25/2025                |
| 84                                                | CV-24185  | 4/7/2025                 |
| 85                                                | CV-24198  | 4/7/2025                 |
| 86                                                | CV-24134  | 4/9/2025                 |
| 87                                                | CV-24135  | 4/11/2025                |
| 88                                                | CV-2487   | 4/15/2025                |
| 89                                                | CV-24174  | 4/15/2025                |
| 90                                                | CV-24175  | 4/15/2025                |
| 91                                                | CV-24159  | 4/16/2025                |
| 92                                                | CV-24154  | 4/17/2025                |
| 93                                                | CV-24165  | 4/25/2025                |
| 94                                                | CV-2208A  | 5/1/2025                 |
| 95                                                | CV-24136  | 5/1/2025                 |
| 96                                                | CV-24214  | 5/1/2025                 |
| 97                                                | CV-2493   | 5/6/2025                 |
| 98                                                | CV-24160  | 5/6/2025                 |
| 99                                                | CV-2492   | 5/7/2025                 |
| 100                                               | CV-2205   | 5/8/2025                 |
| 101                                               | CV-24161  | 5/8/2025                 |
| 102                                               | CV-24170  | 5/8/2025                 |
| 103                                               | CV-24172  | 5/8/2025                 |
| 104                                               | CV-24167  | 5/8/2025                 |
| 105                                               | CV-2468   | 5/9/2025                 |
| 106                                               | CV-24224  | 5/12/2025                |
| 107                                               | CV-24137  | 5/15/2025                |
| 108                                               | CV-2011A  | 5/20/2025                |
| 109                                               | CV-2412   | 5/27/2025                |
| 110                                               | CV-2421   | 5/28/2025                |
| 111                                               | CV-2456   | 5/31/2025                |
| 112                                               | CV-24207  | 6/9/2025                 |
| 113                                               | CV-24222  | 6/10/2025                |
| 114                                               | CV-2010A  | 6/11/2025                |
| 115                                               | CV-2439   | 6/12/2025                |
| 116                                               | CV-2475   | 6/12/2025                |
| 117                                               | CV-24143  | 6/12/2025                |
| 118                                               | CV-24139  | 6/14/2025                |
| 119                                               | CV-24140  | 6/16/2025                |
| 120                                               | CV-24111  | 6/16/2025                |
| 121                                               | CV-24220  | 6/16/2025                |
| 122                                               | CV-24150  | 6/20/2025                |
| 123                                               | CV-2461   | 6/20/2025                |
| 124                                               | CV-2436   | 6/23/2025                |
| 125                                               | CV-2444   | 6/23/2025                |
| 126                                               | CV-55R    | 6/23/2025                |
| 127                                               | CV-2319   | 7/9/2025                 |
| 128                                               | CV-24213  | 7/9/2025                 |
| 129                                               | CV-24219  | 7/9/2025                 |
| 130                                               | CV-2305   | 7/11/2025                |
| 131                                               | CV-24185  | 7/14/2025                |
| 132                                               | CV-24148  | 7/16/2025                |
| 133                                               | CV-24110  | 7/17/2025                |

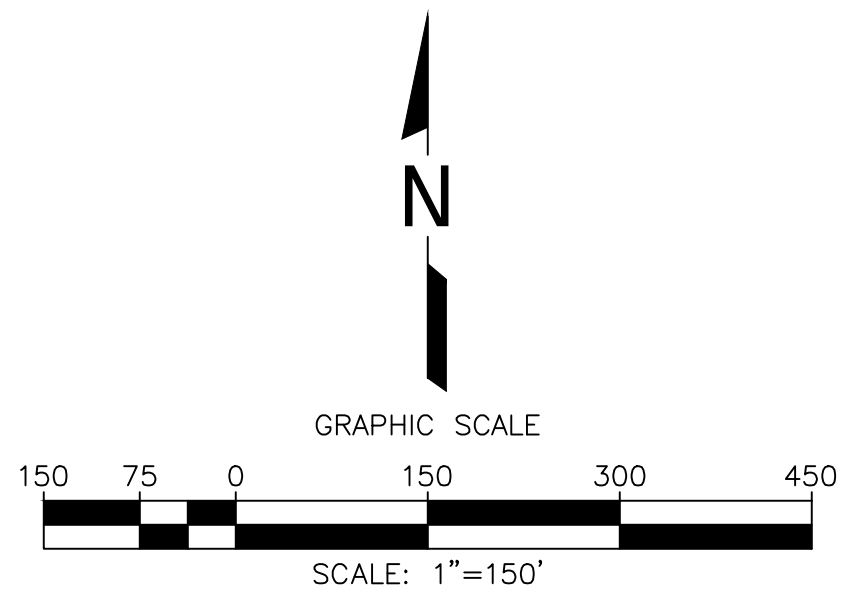

- LEGEND**
- 1150 TOPOGRAPHIC CONTOUR
  - EXISTING CELL LIMITS (APPROXIMATE)
  - REACTION AREA BOUNDARY - CONDITION 9A
  - REACTION AREA BOUNDARY - DATA ANALYSIS
  - CV-xx EXISTING VERTICAL LFG EXTRACTION WELL
  - CV-xx PLR EXISTING LFG VERTICAL EXTRACTION WELL - PRESSURIZED LEACHATE RELEASE
  - EXISTING CONDENSATE SUMP WITH PUMP
  - EXISTING DE-WATERING WELL WITH PUMP - CURRENTLY RUNNING
  - EXISTING DE-WATERING WELL WITH PUMP - INSTALLED

| De-Watering Well Pumps That Are Currently Installed and Not in Operation |           |  |
|--------------------------------------------------------------------------|-----------|--|
| #                                                                        | Well I.D. |  |
| 1                                                                        | CV-114    |  |
| 2                                                                        | CV-2206   |  |
| 3                                                                        | CV-2301   |  |
| 4                                                                        | CV-2302   |  |
| 5                                                                        | CV-2306   |  |
| 6                                                                        | CV-2326   |  |
| 7                                                                        | CV-2328   |  |
| 8                                                                        | CV-2337   |  |
| 9                                                                        | CV-2343   |  |
| 10                                                                       | CV-2344   |  |
| 11                                                                       | CV-2351   |  |
| 12                                                                       | CV-2352   |  |
| 13                                                                       | CV-2411   |  |
| 14                                                                       | CV-2413   |  |
| 15                                                                       | CV-2416   |  |
| 16                                                                       | CV-2432   |  |
| 17                                                                       | CV-2433   |  |
| 18                                                                       | CV-2443   |  |
| 19                                                                       | CV-2457   |  |
| 20                                                                       | CV-2459   |  |
| 21                                                                       | CV-2460   |  |
| 22                                                                       | CV-2469   |  |
| 23                                                                       | CV-2470   |  |
| 24                                                                       | CV-2483   |  |
| 25                                                                       | CV-2490   |  |
| 26                                                                       | CV-24118  |  |
| 27                                                                       | CV-24120  |  |
| 28                                                                       | CV-24124  |  |
| 29                                                                       | CV-24141  |  |
| 30                                                                       | CV-24144  |  |
| 31                                                                       | CV-24168  |  |
| 32                                                                       | CV-24171  |  |
| 33                                                                       | CV-24173  |  |
| 34                                                                       | CV-24186  |  |
| 35                                                                       | CV-24211  |  |
| 36                                                                       | CV-24212  |  |

- GENERAL DRAWING NOTES:**
- EXISTING TOPOGRAPHIC SURVEY INFORMATION SHOWN WAS PROVIDED BY PROPELLOR. AERIAL PHOTOGRAPHY DATED JULY 09, 2025.
  - NORTH ARROW SHOWN HERE IS REFERENCE TO THE CALIFORNIA STATE PLANE ZONE V COORDINATE SYSTEM, NAD 83.
  - THE LOCATION OF ANY EXISTING GCCS COMPONENTS AND OTHER FEATURES ARE APPROXIMATE AND SHOULD BE USED FOR INFORMATION PURPOSES ONLY.
  - EXISTING GCCS AS-BUILT DATED JULY 15, 2025.

| Zone Description                 | De-Watering Pumps |             |                 |                      |
|----------------------------------|-------------------|-------------|-----------------|----------------------|
|                                  | Total             | Operational | Non-Operational | Pending Installation |
| Within Condition 9A Boundary     | 127               | 95          | 32              | 24                   |
| Outside of Condition 9A Boundary | 42                | 38          | 4               | 11                   |
| Combined (Both Areas)            | 169               | 133         | 36              | 35                   |
| Condensate Sump                  | 46                | 46          | 0               | 0                    |

DATE

REVISION

NO.

SHEET TITLE:  
EXISTING DE-WATERING WELL WITH PUMP MAP

PROJECT TITLE:  
CHIQUITA CANYON LANDFILL  
CASTAIC, CALIFORNIA

CLIENT:  
SCS ENGINEERS  
ENVIRONMENTAL CONSULTANTS  
LONG BEACH, CA 90806  
PH: (562) 426-9544

DATE: 07/18/2025

SCALE: AS SHOWN

SHEET: 1

