

Desde el: Medina, Steven <SMedina@scsengineers.com>
Enviado: Viernes 22 de agosto de 2025 3:19 PM
Para: bchen@aqmd.gov; ndickel@aqmd.gov; Christina Ojeda
Cc: Han, Jessie; Steve Cassulo; Haley, William (Bill); Amanda Froman; Michael Hearn; Nicole Ward; Christopher.Fear@WasteConnections.com; Viswanathan, Srividhya; Kate Logan; Mark.Adams
Asunto: Ref.: Orden de Depuración Estipulada del Caso No. 6177-4 - Actualización sobre la Instalación y Operación Semanal de las Bombas
Adjuntos: 2025 CCLF Existing De-Watering Well with Pump Map_2025-08-22.pdf

[REMITENTE EXTERNO: Tenga precaución con los enlaces/adjuntos]

Todos,

Según la Condición 65 de la Orden Estipulada Modificada, a continuación se encuentra el resumen de la instalación y operación de las bombas de desagüe para el Vertedero de Chiquita Canyon. Esta información está sujeta a cambios, en base a una mayor revisión y verificación.

Durante el período que transcurrió desde el 15/08/2025 hasta el 21/08/2025, Chiquita completó la instalación y comenzó a operar durante el día cuatro (4) bombas en pozos verticales de extracción de LFG dando un total de ciento cinco (105) bombas operando en pozos verticales de extracción de LFG. Por favor, consulte el mapa actualizado adjunto de los pozos de LFG con bombas operando. Los cuatro (4) pozos se volvieron a poner en línea, se utilizó la fecha de instalación registrada previamente en la tabla de bombas operativas. Se ajustó la cantidad de bombas instaladas y operativas después de una mayor revisión y verificación y en parte debido al mantenimiento típico, a que las bombas se sacaron de línea para preparar el despliegue del revestimiento de EVOH requerido y como resultado de un defecto de fabricación que se encontró en algunos extremos de las bombas Lorentz que está en proceso de ser corregido. Los volúmenes de extracción de lixiviados continúan siendo consistentes.

Durante el período que va del 22/08/2025 hasta el 28/08/2025, dada la cantidad de bombas de desagüe instaladas hasta la fecha y el mantenimiento asociado a esas bombas, Chiquita tiene planeado instalar y comenzar a operar otras dos (2) bombas en pozos verticales de extracción de LFG en ubicaciones a lo largo de la pendiente norte y sur de la zona reactiva. Las ubicaciones de las instalaciones de las bombas para la semana que viene están sujetas a cambios debido a las condiciones climáticas y/o de seguridad.

Atentamente,

STEVEN Rubén Medina, E.I.T.

Personal Profesional

SCS Engineers

3900 Kilroy Airport Way, Suite 300

Long Beach, CA 90806

858-204-4342 (c)

SMedina@scsengineers.com

Dirigidos por el Éxito de los Clientes


www.scsengineers.com

*2024 Conrad Quality Focus
Award Recipient*



GENERAL DRAWING NOTES:

1. EXISTING TOPOGRAPHIC SURVEY INFORMATION SHOWN WAS PROVIDED BY PROPELLOR. AERIAL PHOTOGRAPHY DATED AUGUST 13, 2025.
2. NORTH ARROW SHOWN HERE IS REFERENCE TO THE CALIFORNIA STATE PLANE ZONE V COORDINATE SYSTEM, NAD 83.
3. THE LOCATION OF ANY EXISTING GCCS COMPONENTS AND OTHER FEATURES ARE APPROXIMATE AND SHOULD BE USED FOR INFORMATION PURPOSES ONLY.
4. EXISTING GCCS AS-BUILT DATED AUGUST 22, 2025.

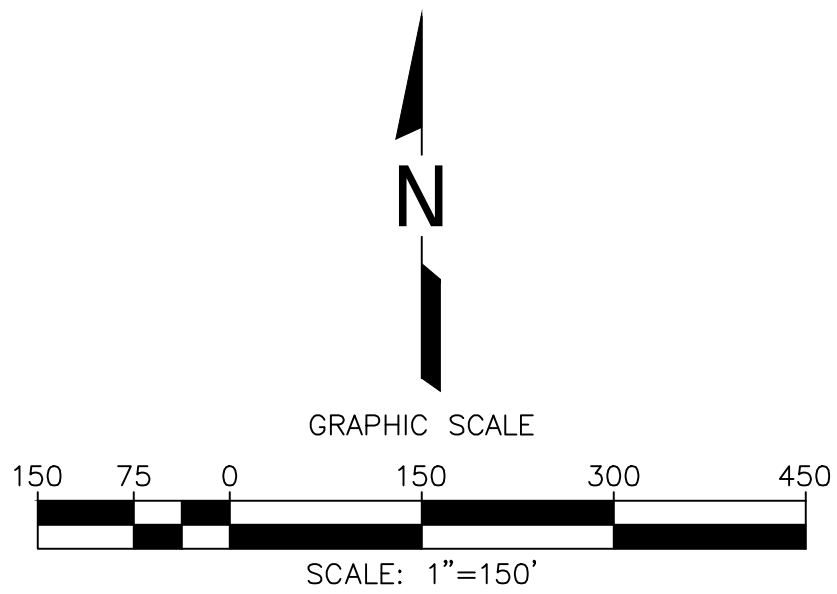

LEGEND

- 1150

TOPOGRAPHIC CONTOUR
- EXISTING CELL LIMITS (APPROXIMATE)
- REACTION AREA BOUNDARY - CONDITION 9A
- REACTION AREA BOUNDARY - DATA ANALYSIS
- EXISTING VERTICAL LFG EXTRACTION WELL
- EXISTING LFG VERTICAL EXTRACTION WELL - PRESSURIZED LEACHATE RELEASE
- EXISTING CONDENSATE SUMP WITH PUMP
- EXISTING DE-WATERING WELL WITH PUMP - CURRENTLY RUNNING
- EXISTING DE-WATERING WELL WITH PUMP - INSTALLED

De-Watering Well Pumps That Are Currently Installed and Not in Operation	
#	Well I.D.
1	CV-114
2	CV-1532A-PLR
3	CV-2206
4	CV-2301
5	CV-2302
6	CV-2305
7	CV-2306
8	CV-2316
9	CV-2321
10	CV-2326
11	CV-2328
12	CV-2337
13	CV-2341
14	CV-2344
15	CV-2351
16	CV-2352
17	CV-2409
18	CV-2411
19	CV-2412
20	CV-2413
21	CV-2415
22	CV-2414-PLR
23	CV-2416
24	CV-2419
25	CV-2421
26	CV-2427
27	CV-2428
28	CV-2432
29	CV-2436
30	CV-2438
31	CV-2440
32	CV-2443
33	CV-2456
34	CV-2457
35	CV-2459
36	CV-2460
37	CV-2461
38	CV-2462
39	CV-2466
40	CV-2469
41	CV-2470
42	CV-2471
43	CV-2472
44	CV-2473
45	CV-2474
46	CV-2477
47	CV-2478
48	CV-2481
49	CV-2483
50	CV-2487
51	CV-2490
52	CV-2492
53	CV-24109
54	CV-24118
55	CV-24124
56	CV-24127
57	CV-24131
58	CV-24139
59	CV-24140
60	CV-24148
61	CV-24162
62	CV-24168
63	CV-24170
64	CV-24173
65	CV-24175
66	CV-24178
67	CV-24210
68	CV-24212

De-Watering Well Pumps that are Currently Running		
#	Well I.D.	Operational Startup Date
1	CV-2334	3/21/2024
2	CV-2424	3/21/2024
3	CV-2314	4/10/2024
4	CV-2336	4/23/2024
5	CV-24141	4/23/2024
6	CV-24144	5/13/2024
7	CV-2406	5/30/2024
8	CV-2496	5/30/2024
9	CV-2497	5/30/2024
10	CV-2408	5/31/2024
11	CV-24102	7/3/2024
12	CV-24100	7/17/2024
13	CV-2499	7/17/2024
14	CV-2315	7/18/2024
15	CV-2498	7/18/2024
16	CV-24101	7/18/2024
17	CV-2343-PLR	7/18/2024
18	CV-2345	7/19/2024
19	CV-2348	7/22/2024
20	CV-2347	7/24/2024
21	CV-2346	7/25/2024
22	CV-2407	8/13/2024
23	CV-2417	8/13/2024
24	CV-2418	8/14/2024
25	CV-24121	8/23/2024
26	CV-2430	8/26/2024
27	CV-24125	8/30/2024
28	CV-24129	8/30/2024
29	CV-24130	8/30/2024
30	CV-2453	9/4/2024
31	CV-24108	9/4/2024
32	CV-2349	9/4/2024
33	CV-2333	9/9/2024
34	CV-2482	9/10/2024
35	CV-2350	9/10/2024
36	CV-2463	9/26/2024
37	CV-2434	9/28/2024
38	CV-2437	10/1/2024
39	CV-2450	10/1/2024
40	CV-2488	10/15/2024
41	CV-2327	12/3/2024
42	CV-2446	12/13/2024
43	CV-2445	1/6/2025
44	CV-24116	1/10/2025
45	CV-24203	1/10/2025
46	CV-24204	1/10/2025
47	CV-24205	1/10/2025
48	CV-24208	1/10/2025
49	CV-24163	1/14/2025
50	CV-24225	1/15/2025
51	CV-24117	1/17/2025
52	CV-2479	1/28/2025
53	CV-24206	2/20/2025
54	CV-24202	2/28/2025
55	CV-2455	3/11/2025
56	CV-24197	3/11/2025
57	CV-24107	3/21/2025
58	CV-24165	4/7/2025
59	CV-24168	4/7/2025
60	CV-24171	4/7/2025
61	CV-24134	4/9/2025
62	CV-24171	4/7/2025
63	CV-24135	4/11/2025
64	CV-24174	4/15/2025
65	CV-24159	4/16/2025
66	CV-24154	4/17/2025
67	CV-2465	4/25/2025
68	CV-2208A	5/1/2025
69	CV-24136	5/1/2025
70	CV-24214	5/1/2025
71	CV-2493	5/6/2025
72	CV-24160	5/6/2025
73	CV-2205	5/8/2025
74	CV-24161	5/8/2025
75	CV-24172	5/8/2025
76	CV-24167	5/8/2025
77	CV-2468	5/9/2025
78	CV-24224	5/12/2025
79	CV-24119	5/14/2025
80	CV-24211	5/15/2025
81	CV-24137	5/15/2025
82	CV-2011A	5/20/2025
83	CV-24207	6/9/2025
84	CV-24222	6/10/2025
85	CV-24186	6/10/2025
86	CV-2010A	6/11/2025
87	CV-24143	6/12/2025
88	CV-2439	6/12/2025
89	CV-2475	6/12/2025
90	CV-24111	6/16/2025
91	CV-24220	6/16/2025
92	CV-24150	6/20/2025
93	CV-2444	6/23/2025
94	CV-55R	6/23/2025
95	CV-2319	7/9/2025
96	CV-24213	7/9/2025
97	CV-24219	7/9/2025
98	CV-24185	7/14/2025
99	CV-24110	7/17/2025
100	CV-24138	7/28/2025
101	CV-2485	8/7/2025
102	CV-24176	8/7/2025
103	CV-24120	8/8/2025
104	CV-24178	8/8/2025
105	CV-24179	8/8/2025

Zone Description	De-Watering Pumps			
	Total	Operational	Non-Operational	Pending Installation
Within Condition 9A Boundary	126	70	56	22
Outside of Condition 9A Boundary	47	35	12	11
Combined (Both Areas)	173	105	68	33
Condensate Sump	46	46	0	0

DATE

REVISION

NO

SHEET TITLE:
EXISTING DE-WATERING WELL WITH PUMP MAP

PROJECT TITLE:
CHIQUITA CANYON LANDFILL
CASTAIC, CALIFORNIA

CLIENT:
SCS ENGINEERS
ENVIRONMENTAL CONSULTANTS
15000 W. 15TH AVE., SUITE 300
LONG BEACH, CA 90806
PH: (562) 426-9544

DATE: 08/22/2025

SCALE: AS SHOWN

SHEET: 1

