

De: Medina, Steven <SMedina@scsengineers.com>
Enviado: Viernes 29 de agosto de 2025 4:55 PM
Para: bchen@aqmd.gov; ndickel@aqmd.gov; Christina Ojeda
Cc: Han, Jessie; Steve Cassulo; Haley, William (Bill); Amanda Froman; Michael Hearn; Nicole Ward; Christopher.Fear@WasteConnections.com; Viswanathan, Srividhya; Kate Logan; Mark.Adams
Asunto: Ref.: Orden de Depuración Estipulada del Caso No. 6177-4 - Actualización sobre la Instalación y Operación Semanal de las Bombas
Adjuntos: 2025 CCLF Existing De-Watering Well with Pump Map_2025-08-29.pdf

[REMITENTE EXTERNO: Tenga precaución con los enlaces/adjuntos]

Todos

Según la Condición 65 de la Orden Estipulada Modificada, a continuación se encuentra el resumen de la instalación y operación de las bombas de desagüe para el Vertedero de Chiquita Canyon. Esta información está sujeta a cambios, en base a una mayor revisión y verificación.

Durante el período que transcurrió desde el 22/08/2025 hasta el 28/08/2025, Chiquita completó la instalación y comenzó a operar durante el día tres (3) bombas en pozos verticales de extracción de LFG dando un total de cien (100) bombas operando en pozos verticales de extracción de LFG. Por favor, consulte el mapa actualizado adjunto de los pozos de LFG con bombas operando. Además, se sacaron de línea ocho (8) bombas la semana pasada preparándose para el despliegue del revestimiento de EVOH requerido y quedaron operativas tres (3) bombas nuevas, generando una reducción neta de cinco (5) bombas. Los tres (3) pozos se volvieron a poner en línea, se utilizó la fecha de instalación registrada previamente en la tabla de bombas operativas.

Durante el período que va del 29/08/2025 hasta el 04/09/2025, dada la cantidad de bombas de desagüe instaladas hasta la fecha y el mantenimiento asociado a esas bombas, Chiquita tiene planeado instalar y comenzar a operar otras dos (2) bombas en pozos verticales de extracción de LFG en ubicaciones a lo largo de la pendiente norte y sur de la zona reactiva. Las ubicaciones de las instalaciones de las bombas para la semana que viene están sujetas a cambios debido a las condiciones climáticas y/o de seguridad.

STEVEN Rubén Medina, E.I.T.

Personal Profesional

SCS Engineers

3900 Kilroy Airport Way, Suite 300

Long Beach, CA 90806


858-204-4342 (c)

SMedina@scsengineers.com


Dirigidos por el Éxito de los Clientes

www.scsengineers.com

*2024 Conrad Quality Focus
Award Recipient*

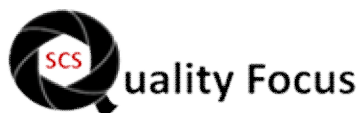

1. EXISTING TOPOGRAPHIC SURVEY INFORMATION SHOWN WAS PROVIDED BY PROPELLOR. AERIAL PHOTOGRAPHY DATED AUGUST 13, 2025.
2. NORTH ARROW SHOWN HERE IS REFERENCE TO THE CALIFORNIA STATE PLANE ZONE V COORDINATE SYSTEM, NAD 83.
3. THE LOCATION OF ANY EXISTING GCCS COMPONENTS AND OTHER FEATURES ARE APPROXIMATE AND SHOULD BE USED FOR INFORMATION PURPOSES ONLY.
4. EXISTING GCCS AS-BUILT DATED AUGUST 29, 2025.

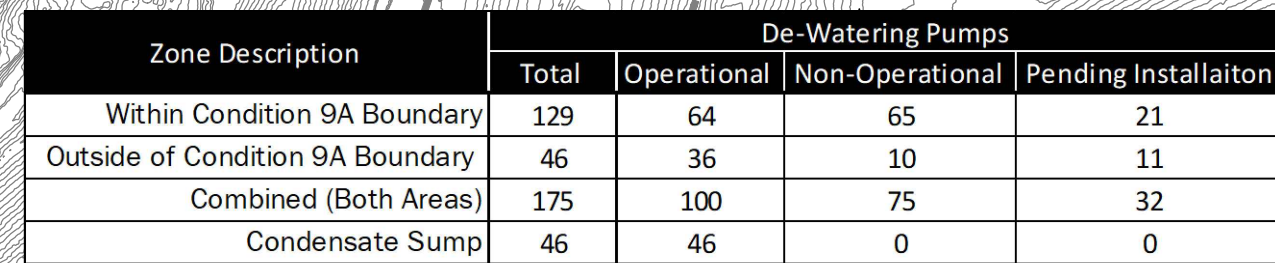



GRAPHIC SCALE



SCALE: 1"=150'

LEGEND

 TOPOGRAPHIC CONTOUR

 EXISTING CELL LIMITS (APPROXIMATE)

 REACTION AREA BOUNDARY - CONDITION 9A

 REACTION AREA BOUNDARY - DATA ANALYSIS

 CV-XX EXISTING VERTICAL LFG EXTRACTION WELL

 CV-XX PLR EXISTING LFG VERTICAL EXTRACTION WELL - PRESSURIZED LEACHATE RELEASE

 EXISTING CONDENSATE SUMP WITH PUMP

 EXISTING DE-WATERING WELL WITH PUMP - CURRENTLY RUNNING

 EXISTING DE-WATERING WELL WITH PUMP - INSTALLED

De-Watering Well Pumps That Are Currently Installed and Not in Operation.	
#	Well ID
1	CV-114
2	CV-1532A-PLR
3	CV-2206
4	CV-2301
5	CV-2302
6	CV-2305
7	CV-2306
8	CV-2316
9	CV-2321
10	CV-2326
11	CV-2328
12	CV-2337
13	CV-2341
14	CV-2344
15	CV-2351
16	CV-2352
17	CV-2409
18	CV-2411
19	CV-2412
20	CV-2413
21	CV-2415
22	CV-2422
23	CV-2414-PLR
24	CV-2416
25	CV-2419
26	CV-2421
27	CV-2427
28	CV-2428
29	CV-2432
30	CV-2436
31	CV-2438
32	CV-2440
33	CV-2443
34	CV-2444
35	CV-2446
36	CV-2453
37	CV-2456
38	CV-2457
39	CV-2459
40	CV-2460
41	CV-2461
42	CV-2462
43	CV-2466
44	CV-2469
45	CV-2470
46	CV-2471
47	CV-2472
48	CV-2473
49	CV-2474
50	CV-2475
51	CV-2477
52	CV-2478
53	CV-2481
54	CV-2483
55	CV-2487
56	CV-2490
57	CV-2492
58	CV-24109
59	CV-24124
60	CV-24127
61	CV-24131
62	CV-24139
63	CV-24140
64	CV-24148
65	CV-24162
66	CV-24185
67	CV-24168
68	CV-24170
69	CV-24173
70	CV-24174
71	CV-24175
72	CV-24204
73	CV-24209
74	CV-24210
75	CV-24212

CLIENT:



CHIQUITA CANYON LANDFILL
CASTAIC, CALIFORNIA

SHEET TITLE:
EXISTING DE-WATERING WELL WITH PUMP MAP

PROJECT TITLE:
CHIQUITA CANYON LANDFILL
CASTAIC, CALIFORNIA

DATE: 08/29/2025

SCALE: AS SHOWN

SHEET: 1

ACAD FILE: F:\FIELD SERVICES

APP. BY: WCH

CHK. BY: WCH

DATE: 01/20/23.41

DSN. BY: -