

**Archivado:** Jueves 23 de octubre de 2025 10:32:35 AM

**De:** [Han, Jessie](#)

**Enviado:** Viernes 17 de octubre de 2025 5:00:19 PM

**Para:** [bchen@aqmd.gov](mailto:bchen@aqmd.gov)

**Cc:** [Steve Cassulo](#)

**Asunto:** Ref.: Orden de Depuración Estipulada del Caso No. 6177-4 - Actualización sobre la Instalación y Operación Semanal de las Bombas

**Importancia:** Normal

**Sensibilidad:** Ninguna

**Adjuntos:** [2025 CCLF Existing De-Watering Well with Pump Map\\_2025-10-17.pdf](#);

---

[REMITENTE EXTERNO: Tenga precaución con los enlaces/adjuntos]

---

Todos - Según la Condición 65 de la Orden Estipulada Modificada, a continuación se encuentra el resumen de la instalación y operación de las bombas de desagüe para el Vertedero de Chiquita Canyon. Esta información está sujeta a cambios, en base a una mayor revisión y verificación.

Durante período que corrió del 10/10/2025 hasta el 16/10/2025, Chiquita completó la instalación y comenzó a operar durante el día siete (7) bombas en un pozo vertical de extracción de LFG dando un total de ciento treinta y tres (133) bombas que operan en pozos verticales de extracción de LFG. Además, la semana pasada se retiraron dos (2) bombas de la línea, generando un aumento neto de cinco (5) bombas. Por favor, consulte el mapa actualizado adjunto de los pozos de LFG con bombas operando.

Durante el período que va del 17/10/2025 hasta el 23/10/2025, dada la cantidad de bombas de desagüe instaladas hasta la fecha y el mantenimiento asociado a esas bombas, Chiquita tiene planeado instalar y comenzar a operar otras cuatro (4) bombas en pozos verticales de extracción de LFG en ubicaciones a lo largo de la pendiente norte y sur de la zona reactiva. Las ubicaciones de las instalaciones de las bombas para la semana que viene están sujetas a cambios debido a las condiciones climáticas y/o de seguridad.

Jessie Han

**SCS Engineers**

3900 Kilroy Airport Way, Suite 300

Long Beach, CA 90806

Móvil: 562-508-2497


[JHan@scsengineers.com](mailto:JHan@scsengineers.com)

**Dirigidos por el Éxito de los Clientes**


[www.scsengineers.com](http://www.scsengineers.com)



GENERAL DRAWING NOTES:  
1. EXISTING TOPOGRAPHIC SURVEY INFORMATION SHOWN WAS PROVIDED BY PROPELLOR. AERIAL PHOTOGRAPHY DATED SEPTEMBER 24, 2025.  
2. NORTH ARROW SHOWN HERE IS REFERENCE TO THE CALIFORNIA STATE PLANE ZONE V COORDINATE SYSTEM, NAD 83.  
3. THE LOCATION OF ANY EXISTING GCCS COMPONENTS AND OTHER FEATURES ARE APPROXIMATE AND SHOULD BE USED FOR INFORMATION PURPOSES ONLY.  
4. EXISTING GCCS AS-BUILT DATED OCTOBER 10, 2025.

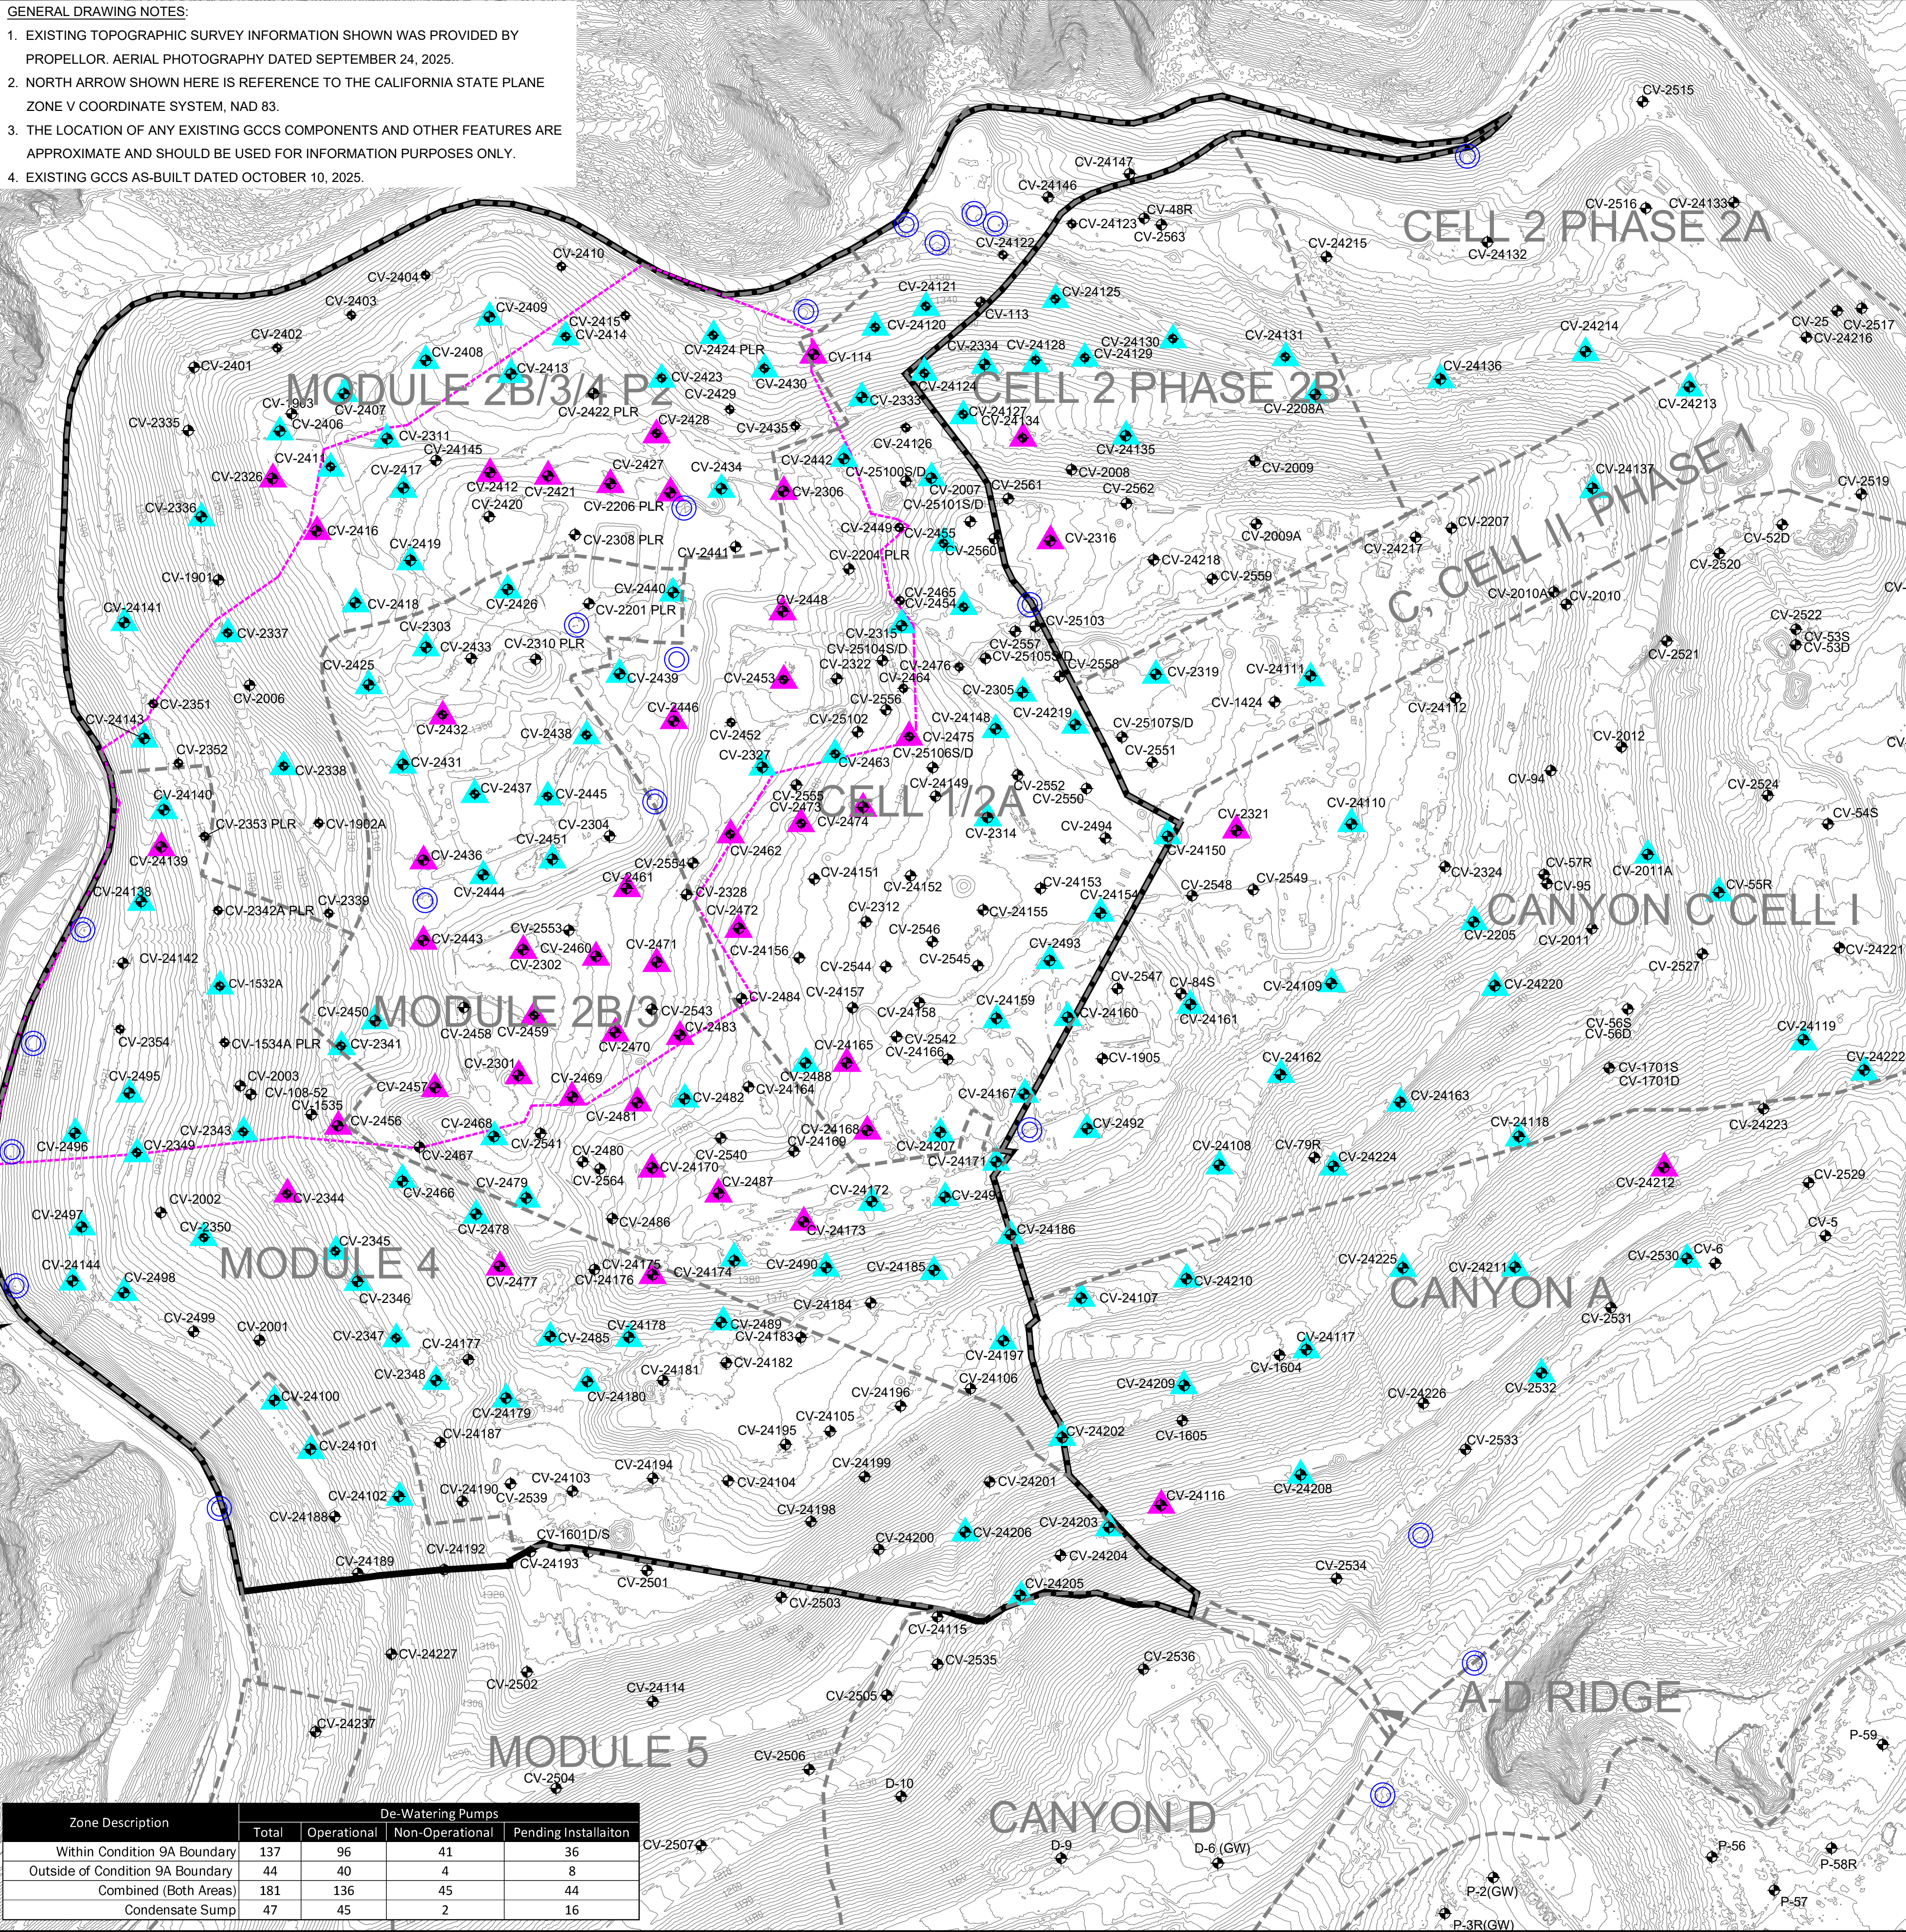

| De-Watering Well Pumps that are Currently Running |              |                          |
|---------------------------------------------------|--------------|--------------------------|
| #                                                 | Well I.D.    | Operational Startup Date |
| 1                                                 | CV-2334      | 3/21/2024                |
| 2                                                 | CV-2424      | 3/21/2024                |
| 3                                                 | CV-2314      | 4/10/2024                |
| 4                                                 | CV-2337      | 4/22/2024                |
| 5                                                 | CV-2336      | 4/23/2024                |
| 6                                                 | CV-24141     | 4/23/2024                |
| 7                                                 | CV-24144     | 5/13/2024                |
| 8                                                 | CV-2414      | 5/23/2024                |
| 9                                                 | CV-24127     | 5/23/2024                |
| 10                                                | CV-2406      | 5/30/2024                |
| 11                                                | CV-2496      | 5/30/2024                |
| 12                                                | CV-2497      | 5/30/2024                |
| 13                                                | CV-2408      | 5/31/2024                |
| 14                                                | CV-2411      | 6/24/2024                |
| 15                                                | CV-2419      | 6/26/2024                |
| 16                                                | CV-24102     | 7/3/2024                 |
| 17                                                | CV-24109     | 7/3/2024                 |
| 18                                                | CV-24162     | 7/7/2024                 |
| 19                                                | CV-24100     | 7/17/2024                |
| 20                                                | CV-2315      | 7/18/2024                |
| 21                                                | CV-2498      | 7/18/2024                |
| 22                                                | CV-24101     | 7/18/2024                |
| 23                                                | CV-2343-PLR  | 7/18/2024                |
| 24                                                | CV-2345      | 7/19/2024                |
| 25                                                | CV-2348      | 7/22/2024                |
| 26                                                | CV-2347      | 7/24/2024                |
| 27                                                | CV-2346      | 7/25/2024                |
| 28                                                | CV-2407      | 8/13/2024                |
| 29                                                | CV-2417      | 8/13/2024                |
| 30                                                | CV-2418      | 8/14/2024                |
| 31                                                | CV-2341      | 8/15/2024                |
| 32                                                | CV-2496      | 8/19/2024                |
| 33                                                | CV-24121     | 8/23/2024                |
| 34                                                | CV-2430      | 8/26/2024                |
| 35                                                | CV-2409      | 8/30/2024                |
| 36                                                | CV-24125     | 8/30/2024                |
| 37                                                | CV-24130     | 8/30/2024                |
| 38                                                | CV-24108     | 9/4/2024                 |
| 39                                                | CV-2349      | 9/4/2024                 |
| 40                                                | CV-2495      | 9/10/2024                |
| 41                                                | CV-2482      | 9/10/2024                |
| 42                                                | CV-2350      | 9/10/2024                |
| 43                                                | CV-24210     | 9/10/2024                |
| 44                                                | CV-2478      | 9/4/2024                 |
| 45                                                | CV-2483      | 9/26/2024                |
| 46                                                | CV-2424      | 9/28/2024                |
| 47                                                | CV-2437      | 10/1/2024                |
| 48                                                | CV-2450      | 10/1/2024                |
| 49                                                | CV-2488      | 10/15/2024               |
| 50                                                | CV-2333      | 10/15/2024               |
| 51                                                | CV-2327      | 12/3/2024                |
| 52                                                | CV-2413      | 12/16/2024               |
| 53                                                | CV-2442      | 12/21/2024               |
| 54                                                | CV-2451      | 12/23/2024               |
| 55                                                | CV-2445      | 1/6/2025                 |
| 56                                                | CV-24203     | 1/10/2025                |
| 57                                                | CV-24205     | 1/10/2025                |
| 58                                                | CV-24208     | 1/10/2025                |
| 59                                                | CV-24163     | 1/14/2025                |
| 60                                                | CV-24225     | 1/15/2025                |
| 61                                                | CV-24117     | 1/17/2025                |
| 62                                                | CV-2479      | 1/28/2025                |
| 63                                                | CV-2338      | 2/8/2025                 |
| 64                                                | CV-24206     | 2/20/2025                |
| 65                                                | CV-1532A-PLR | 2/28/2025                |
| 66                                                | CV-24202     | 2/28/2025                |
| 67                                                | CV-24209     | 2/28/2025                |
| 68                                                | CV-2455      | 3/11/2025                |
| 69                                                | CV-24197     | 3/11/2025                |
| 70                                                | CV-24107     | 3/21/2025                |
| 71                                                | CV-24171     | 4/7/2025                 |
| 72                                                | CV-24135     | 4/11/2025                |
| 73                                                | CV-24159     | 4/16/2025                |
| 74                                                | CV-24154     | 4/17/2025                |
| 75                                                | CV-2465      | 4/25/2025                |
| 76                                                | CV-2208A     | 5/1/2025                 |
| 77                                                | CV-24214     | 5/1/2025                 |
| 78                                                | CV-24136     | 5/2/2025                 |
| 79                                                | CV-2493      | 5/6/2025                 |
| 80                                                | CV-24160     | 5/6/2025                 |
| 81                                                | CV-2492      | 5/7/2025                 |
| 82                                                | CV-2205      | 5/8/2025                 |
| 83                                                | CV-24161     | 5/8/2025                 |
| 84                                                | CV-24172     | 5/8/2025                 |
| 85                                                | CV-24167     | 5/8/2025                 |
| 86                                                | CV-2468      | 5/9/2025                 |
| 87                                                | CV-24224     | 5/12/2025                |
| 88                                                | CV-24119     | 5/14/2025                |
| 89                                                | CV-24211     | 5/15/2025                |
| 90                                                | CV-24137     | 5/15/2025                |
| 91                                                | CV-2011A     | 5/20/2025                |
| 92                                                | CV-24207     | 6/9/2025                 |
| 93                                                | CV-24222     | 6/10/2025                |
| 94                                                | CV-24186     | 6/10/2025                |
| 95                                                | CV-2439      | 6/12/2025                |
| 96                                                | CV-24140     | 6/14/2025                |
| 97                                                | CV-24111     | 6/16/2025                |
| 98                                                | CV-24220     | 6/16/2025                |
| 99                                                | CV-24150     | 6/20/2025                |
| 100                                               | CV-2444      | 6/23/2025                |
| 101                                               | CV-55R       | 6/23/2025                |
| 102                                               | CV-2319      | 7/9/2025                 |
| 103                                               | CV-24213     | 7/9/2025                 |
| 104                                               | CV-24219     | 7/9/2025                 |
| 105                                               | CV-24185     | 7/14/2025                |
| 106                                               | CV-2490      | 7/14/2025                |
| 107                                               | CV-24110     | 7/17/2025                |
| 108                                               | CV-2007      | 7/23/2025                |
| 109                                               | CV-24138     | 7/28/2025                |
| 110                                               | CV-2485      | 8/7/2025                 |
| 111                                               | CV-2461      | 8/7/2025                 |
| 112                                               | CV-24120     | 8/8/2025                 |
| 113                                               | CV-24178     | 8/8/2025                 |
| 114                                               | CV-24179     | 8/8/2025                 |
| 115                                               | CV-24180     | 8/15/2025                |
| 116                                               | CV-24118     | 9/2/2025                 |
| 117                                               | CV-24148     | 9/4/2025                 |
| 118                                               | CV-2489      | 9/4/2025                 |
| 119                                               | CV-2305      | 9/8/2025                 |
| 120                                               | CV-2311      | 9/15/2025                |
| 121                                               | CV-2440      | 9/15/2025                |
| 122                                               | CV-2426      | 9/18/2025                |
| 123                                               | CV-2431      | 9/18/2025                |
| 124                                               | CV-2425      | 9/22/2025                |
| 125                                               | CV-2530      | 10/3/2025                |
| 126                                               | CV-2423      | 10/7/2025                |
| 127                                               | CV-2438      | 10/8/2025                |
| 128                                               | CV-2303      | 10/9/2025                |

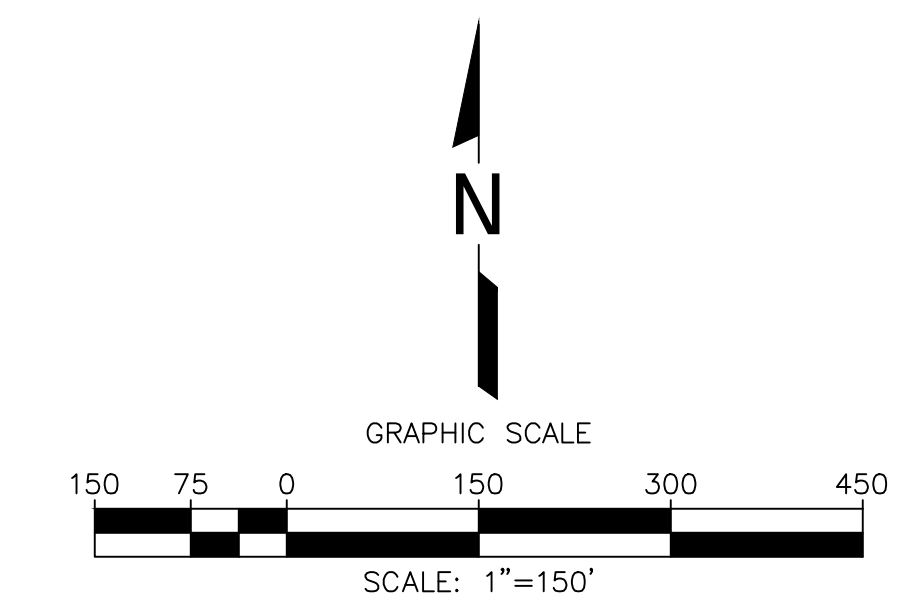

- LEGEND**
- 1150 TOPOGRAPHIC CONTOUR
  - EXISTING CELL LIMITS (APPROXIMATE)
  - REACTION AREA BOUNDARY - CONDITION 9A
  - REACTION AREA BOUNDARY - DATA ANALYSIS
  - CV-XX EXISTING VERTICAL LFG EXTRACTION WELL
  - CV-XX PLR EXISTING LFG VERTICAL EXTRACTION WELL - PRESSURIZED LEACHATE RELEASE
  - EXISTING CONDENSATE SUMP WITH PUMP
  - EXISTING DE-WATERING WELL WITH PUMP - CURRENTLY RUNNING
  - EXISTING DE-WATERING WELL WITH PUMP - INSTALLED

| De-Watering Well Pumps That Are Currently Installed and Not in Operation |           |
|--------------------------------------------------------------------------|-----------|
| #                                                                        | Well I.D. |
| 1                                                                        | CV-114    |
| 2                                                                        | CV-2206   |
| 3                                                                        | CV-2301   |
| 4                                                                        | CV-2302   |
| 5                                                                        | CV-2306   |
| 6                                                                        | CV-2316   |
| 7                                                                        | CV-2321   |
| 8                                                                        | CV-2326   |
| 9                                                                        | CV-2344   |
| 10                                                                       | CV-2412   |
| 11                                                                       | CV-2416   |
| 12                                                                       | CV-2421   |
| 13                                                                       | CV-2427   |
| 14                                                                       | CV-2428   |
| 15                                                                       | CV-2432   |
| 16                                                                       | CV-2436   |
| 17                                                                       | CV-2443   |
| 18                                                                       | CV-2446   |
| 19                                                                       | CV-2448   |
| 20                                                                       | CV-2453   |
| 21                                                                       | CV-2456   |
| 22                                                                       | CV-2457   |
| 23                                                                       | CV-2459   |
| 24                                                                       | CV-2460   |
| 25                                                                       | CV-2461   |
| 26                                                                       | CV-2462   |
| 27                                                                       | CV-2469   |
| 28                                                                       | CV-2470   |
| 29                                                                       | CV-2471   |
| 30                                                                       | CV-2472   |
| 31                                                                       | CV-2473   |
| 32                                                                       | CV-2474   |
| 33                                                                       | CV-2475   |
| 34                                                                       | CV-2477   |
| 35                                                                       | CV-2481   |
| 36                                                                       | CV-2483   |
| 37                                                                       | CV-2487   |
| 38                                                                       | CV-2499   |
| 39                                                                       | CV-24116  |
| 40                                                                       | CV-24134  |
| 41                                                                       | CV-24139  |
| 42                                                                       | CV-24165  |
| 43                                                                       | CV-24168  |
| 44                                                                       | CV-24170  |
| 45                                                                       | CV-24173  |
| 46                                                                       | CV-24175  |
| 47                                                                       | CV-24212  |

| Zone Description                 | De-Watering Pumps |             |                 |                      |
|----------------------------------|-------------------|-------------|-----------------|----------------------|
|                                  | Total             | Operational | Non-Operational | Pending Installation |
| Within Condition 9A Boundary     | 137               | 96          | 41              | 36                   |
| Outside of Condition 9A Boundary | 44                | 40          | 4               | 8                    |
| Combined (Both Areas)            | 181               | 136         | 45              | 44                   |
| Condensate Sump                  | 47                | 45          | 2               | 16                   |

DATE

REVISION

NO

SHEET TITLE:  
EXISTING DE-WATERING WELL WITH PUMP MAP

PROJECT TITLE:  
CHIQUITA CANYON LANDFILL  
CASTAIC, CALIFORNIA

CLIENT:  
SCS ENGINEERS  
ENVIRONMENTAL CONSULTANTS  
15000 WILSON AVENUE, SUITE 300  
LONG BEACH, CA 90806  
TEL: (562) 426-5544  
FAX: (562) 426-5544

DATE: 10/17/2025

SCALE: AS SHOWN

SHEET: 1

