

Archivado: Jueves 6 de noviembre de 2025 11:51:15 AM
De: [Medina, Steven](#)
Horario de recepción del correo: Viernes 31 de octubre de 2025 19:05:09 PM
Enviado: Viernes 31 de octubre de 2025 7:02:57 PM
Para: bchen@aqmd.gov
Cc: [Han, Jessie](#)
Asunto: Ref.: Orden de Depuración Estipulada del Caso No. 6177-4 - Actualización sobre la Instalación y Operación Semanal de las Bombas
Importancia: Normal
Sensibilidad: Ninguna
Adjuntos: [Outlook-g5f5vg0p.png](#); [Outlook-4s5xxzjv.png](#); [2025 CCLF Existing De-Watering Well with Pump Map_2025-10-31.pdf](#);

[REMITENTE EXTERNO: Tenga precaución con los enlaces/adjuntos]

Todos,

Según la Condición 65 de la Orden Estipulada Modificada, a continuación se encuentra el resumen de la instalación y operación de las bombas de desagüe para el Vertedero de Chiquita Canyon. Esta información está sujeta a cambios, en base a una mayor revisión y verificación.

Durante período que corrió del 24/10/2025 hasta el 30/10/2025, Chiquita completó la instalación y comenzó a operar durante el día tres (3) bombas en un pozo vertical de extracción de LFG dando un total de ciento treinta y nueve (139) bombas que operan en pozos verticales de extracción de LFG. Por favor, consulte el mapa actualizado adjunto de los pozos de LFG con bombas operando.

Durante el período que va del 31/10/2025 hasta el 06/11/2025, dada la cantidad de bombas de desagüe instaladas hasta la fecha y el mantenimiento asociado a esas bombas, Chiquita tiene planeado instalar y comenzar a operar otras cuatro (4) bombas en pozos verticales de extracción de LFG en ubicaciones a lo largo de la pendiente norte y sur de la zona reactiva. Las ubicaciones de las instalaciones de las bombas para la semana que viene están sujetas a cambios debido a las condiciones climáticas y/o de seguridad.

Atentamente,

STEVEN Rubén Medina, **E.I.T.**

Personal Profesional

SCS Engineers

3900 Kilroy Airport Way, Suite 300

Long Beach, CA 90806

858-204-4342 (c)


SMedina@scsengineers.com

Dirigidos por el Éxito de los Clientes

www.scsengineers.com

□

- GENERAL DRAWING NOTES:
- EXISTING TOPOGRAPHIC SURVEY INFORMATION SHOWN WAS PROVIDED BY PROPELLOR. AERIAL PHOTOGRAPHY DATED OCTOBER 22, 2025.
 - NORTH ARROW SHOWN HERE IS REFERENCE TO THE CALIFORNIA STATE PLANE ZONE V COORDINATE SYSTEM, NAD 83.
 - THE LOCATION OF ANY EXISTING GCCS COMPONENTS AND OTHER FEATURES ARE APPROXIMATE AND SHOULD BE USED FOR INFORMATION PURPOSES ONLY.
 - EXISTING GCCS AS-BUILT DATED OCTOBER 31, 2025.

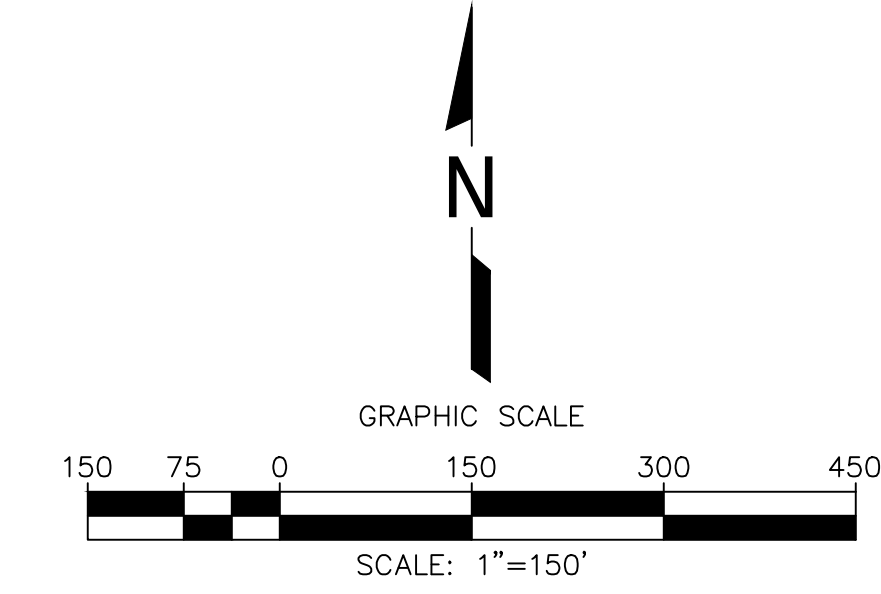

- LEGEND
- 1150 TOPOGRAPHIC CONTOUR
 - EXISTING CELL LIMITS (APPROXIMATE)
 - REACTION AREA BOUNDARY - CONDITION 9A
 - REACTION AREA BOUNDARY - DATA ANALYSIS
 - EXISTING VERTICAL LFG EXTRACTION WELL
 - EXISTING LFG VERTICAL EXTRACTION WELL - PRESSURIZED LEACHATE RELEASE
 - EXISTING CONDENSATE SUMP WITH PUMP
 - EXISTING DE-WATERING WELL WITH PUMP - CURRENTLY RUNNING
 - EXISTING DE-WATERING WELL WITH PUMP - INSTALLED

De-Watering Well Pumps That Are Currently Installed and Not in Operation

#	Well I.D.
1	CV-114
2	CV-2206
3	CV-2301
4	CV-2302
5	CV-2306
6	CV-2316
7	CV-2321
8	CV-2326
9	CV-2344
10	CV-2412
11	CV-2416
12	CV-2421
13	CV-2427
14	CV-2428
15	CV-2432
16	CV-2436
17	CV-2443
18	CV-2446
19	CV-2448
20	CV-2453
21	CV-2456
22	CV-2457
23	CV-2459
24	CV-2460
25	CV-2461
26	CV-2462
27	CV-2469
28	CV-2470
29	CV-2471
139	CV-2581

Zone Description	De-Watering Pumps			
	Total	Operational	Non-Operational	Pending Installation
Within Condition 9A Boundary	139	97	42	32
Outside of Condition 9A Boundary	46	42	4	6
Combined (Both Areas)	185	139	46	38
Condensate Sump	48	46	2	16

DATE

REVISION

NO.

SHEET TITLE:
EXISTING DE-WATERING WELL WITH PUMP MAP

PROJECT TITLE:
CHICUITA CANYON LANDFILL
CASTAIC, CALIFORNIA

CLIENT:
SCS ENGINEERS
ENVIRONMENTAL CONSULTANTS
15000 WILSON AVENUE, SUITE 300
LONG BEACH, CA 90806
PH: (562) 426-9544

DATE: 10/31/2025

SCALE: AS SHOWN

SHEET: 1

CHICUITA CANYON LANDFILL
CASTAIC, CALIFORNIA

CHICUITA CANYON LANDFILL
CASTAIC, CALIFORNIA

ACAD FILE: F:\FIELD SERVICES
APP. BY: WCH
DWN. BY: SRM
CHK. BY: WCH