

Archivado: Miércoles 19 de noviembre de 2025 11:57:35 AM
De: [Medina, Steven](#)
Correo
Horario de recepción: Viernes 14 de noviembre de 2025 22:34:51
Enviado: Viernes 14 de noviembre de 2025 a las 10:32:23 PM
Para: bchen@aqmd.gov
Cc: [Han, Jessie](#)
Asunto: Ref.: Orden de Depuración Estipulada del Caso No. 6177-4 - Actualización sobre la Instalación y Operación Semanal de las Bombas
Importancia: Normal
Sensibilidad: Ninguna
Adjuntos: Outlook-g5f5vg0p.png; Outlook-4s5xxzjv.png; Outlook-brcwwkl1.png; Outlook-pejsuar5.png; 2025 CCLF Existing De-Watering Well with Pump Map_2025-11-14.pdf;

[REMITENTE EXTERNO: Tenga precaución con los enlaces/adjuntos]

Todos,

Según la Condición 65 de la Orden Estipulada Modificada, a continuación se encuentra el resumen de la instalación y operación de las bombas de desagüe para el Vertedero de Chiquita Canyon. Esta información está sujeta a cambios, en base a una mayor revisión y verificación.

Durante período que corrió del 07/11/2025 hasta el 13/11/2025, Chiquita completó la instalación y comenzó a operar durante el día siete (7) bombas en un pozo vertical de extracción de LFG dando un total de ciento cuarenta y seis (146) bombas que operan en pozos verticales de extracción de LFG. Además, la semana pasada se retiraron dos (2) bombas de la línea y se pusieron operativas siete (7) bombas nuevas, generando un aumento neto de cinco (5) bombas. Por favor, consulte el mapa actualizado adjunto de los pozos de LFG con bombas operando.

Durante el período que va del 14/11/ 2025 hasta el 20/11/2025, dada la cantidad de bombas de desagüe instaladas hasta la fecha y el mantenimiento asociado a esas bombas, Chiquita tiene planeado instalar y comenzar a operar otras cuatro (4) bombas en pozos verticales de extracción de LFG en ubicaciones a lo largo de la pendiente norte y sur de la zona reactiva. Las ubicaciones de las instalaciones de las bombas para la semana que viene están sujetas a cambios debido a las condiciones climáticas y/o de seguridad.

Atentamente,

STEVEN Rubén Medina, **E.I.T.**

Personal Profesional

SCS Engineers

3900 Kilroy Airport Way, Suite 300

Long Beach, CA 90806

858-204-4342 (c)

SMedina@scsengineers.com

Dirigidos por el Éxito de los Clientes

www.scsengineers.com


GENERAL DRAWING NOTES:

1. EXISTING TOPOGRAPHIC SURVEY INFORMATION SHOWN WAS PROVIDED BY PROPELLOR. AERIAL PHOTOGRAPHY DATED NOVEMBER 05, 2025.

2. NORTH ARROW SHOWN HERE IS REFERENCE TO THE CALIFORNIA STATE PLANE ZONE V COORDINATE SYSTEM, NAD 83.

3. THE LOCATION OF ANY EXISTING GCCS COMPONENTS AND OTHER FEATURES ARE APPROXIMATE AND SHOULD BE USED FOR INFORMATION PURPOSES ONLY.

4. EXISTING GCCS AS-BUILT DATED OCTOBER 31, 2025.

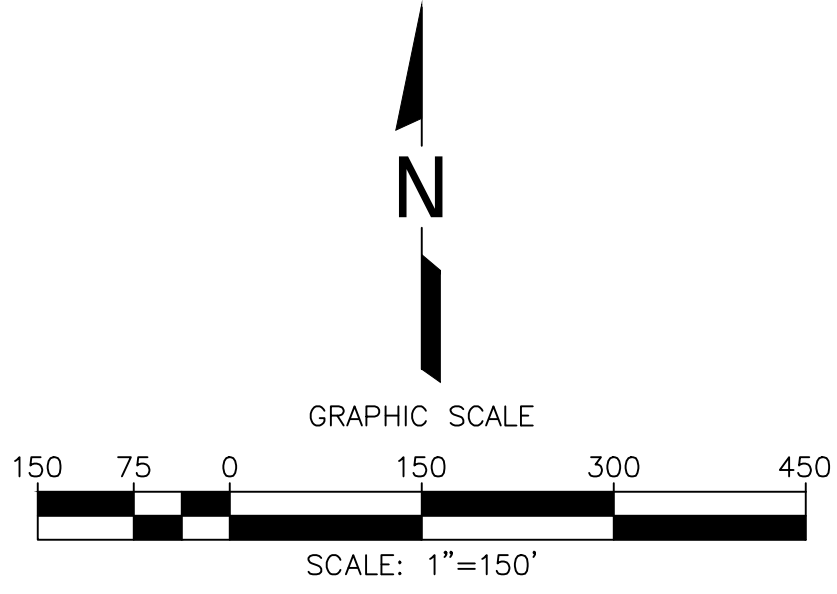

- LEGEND
- 1150 TOPOGRAPHIC CONTOUR
 - EXISTING CELL LIMITS (APPROXIMATE)
 - REACTION AREA BOUNDARY - CONDITION 9A
 - REACTION AREA BOUNDARY - DATA ANALYSIS
 - EXISTING VERTICAL LFG EXTRACTION WELL
 - EXISTING LFG VERTICAL EXTRACTION WELL - PRESSURIZED LEACHATE RELEASE
 - EXISTING CONDENSATE SUMP WITH PUMP
 - EXISTING DE-WATERING WELL WITH PUMP - CURRENTLY RUNNING
 - EXISTING DE-WATERING WELL WITH PUMP - INSTALLED

De-Watering Well Pumps That Are Currently Installed and Not in Operation	
#	Well I.D.
1	CV-114
2	CV-2206
3	CV-2301
4	CV-2302
5	CV-2306
6	CV-2316
7	CV-2321
8	CV-2344
9	CV-2412
10	CV-2416
11	CV-2421
12	CV-2427
13	CV-2428
14	CV-2432
15	CV-2436
16	CV-2443
17	CV-2446
18	CV-2448
19	CV-2453
20	CV-2457
21	CV-2459
22	CV-2462
23	CV-2469
24	CV-2472
25	CV-2473
26	CV-2474
27	CV-2475
28	CV-2477
29	CV-2481
30	CV-2487
31	CV-2499
32	CV-24165
33	CV-24168
34	CV-24170
35	CV-24173
36	CV-24175
37	CV-24212

Zone Description	De-Watering Pumps			
	Total	Operational	Non-Operational	Pending Installation
Within Condition 9A Boundary	139	104	35	32
Outside of Condition 9A Boundary	44	42	2	6
Combined (Both Areas)	183	146	37	38
Condensate Sump	48	46	2	16

DATE

REVISION

NO

SHEET TITLE:
EXISTING DE-WATERING WELL WITH PUMP MAP

PROJECT TITLE:
CHICUITA CANYON LANDFILL
CASTAIC, CALIFORNIA

CLIENT:
SCS ENGINEERS
ENVIRONMENTAL CONSULTANTS
15000 WILSON AVENUE, SUITE 300
LONG BEACH, CA 90806
PH: (562) 426-9544

DATE: 11/14/2025

SCALE: AS SHOWN

SHEET: 1

