

Archivado: Jueves 4 de diciembre de 2025 3:17:38 PM
De: [Han, Jessie](#)
Enviado: Miércoles 26 de noviembre de 2025 4:54:31 PM
Para: bchen@aqmd.gov
Cc: [Haley, William \(Bill\)](#)
Asunto: Ref.: Orden de Depuración Estipulada del Caso No. 6177-4 - Actualización sobre la Instalación y Operación Semanal de las Bombas
Importancia: Normal
Sensibilidad: Ninguna
Adjuntos: ; RE_ Case No. 6177-4 Stipulated Order for Abatement – Well Drilling Update.msg2025 CCLF Existing De-Watering Well with Pump Map_2025-11-26.pdf;

[REMITENTE EXTERNO: Tenga precaución con los enlaces/adjuntos]

Todos,

Según la Condición 65 de la Orden Estipulada Modificada a continuación, se encuentra el resumen de la instalación y operación de las bombas de desagüe para el Vertedero de Chiquita Canyon. Esta información está sujeta a cambios, en base a una mayor revisión y verificación.

Este resumen se está presentando antes porque no se instalarán bombas de desagüe en pozos de extracción vertical de LFG del 27 al 28 de noviembre de 2025 debido al feriado del Día de Acción de Gracias.

Durante el período que transcurrió desde el 21/11/2025 hasta el 27/11/2025, Chiquita completó la instalación y comenzó a operar durante el día cuatro (4) bombas en pozos verticales de extracción de LFG dando un total de ciento cuarenta y ocho (148) bombas operado en pozos verticales de extracción de LFG. Además, la semana pasada se retiró una (1) bomba de la línea y se pusieron operativas cuatro (4) bombas nuevas, generando un aumento neto de tres (3) bombas. Por favor, consulte el mapa actualizado adjunto de los pozos de LFG con bombas operando. Una bomba se contó dos veces en la presentación anterior y el duplicado ahora fue eliminado del total.

Durante el período que va del 28/11/2025 hasta el 4/12/2025, dada la cantidad de bombas de desagüe instaladas hasta la fecha y el mantenimiento asociado a esas bombas, Chiquita tiene planeado instalar y comenzar a operar otras cuatro (4) bombas en pozos verticales de extracción de LFG en ubicaciones a lo largo de la pendiente norte y sur de la zona reactiva. Las ubicaciones de las instalaciones de las bombas para la semana que viene están sujetas a cambios debido a las condiciones climáticas y/o de seguridad.

Jessie Han
SCS Engineers
3900 Kilroy Airport Way, Suite 300
Long Beach, CA 90806
Móvil: 562-508-2497
JHan@scsengineers.com

Dirigidos por el Éxito de los Clientes
www.scsengineers.com


GENERAL DRAWING NOTES:

1. EXISTING TOPOGRAPHIC SURVEY INFORMATION SHOWN WAS PROVIDED BY PROPELLOR. AERIAL PHOTOGRAPHY DATED NOVEMBER 05, 2025.

2. NORTH ARROW SHOWN HERE IS REFERENCE TO THE CALIFORNIA STATE PLANE ZONE V COORDINATE SYSTEM, NAD 83.

3. THE LOCATION OF ANY EXISTING GCCS COMPONENTS AND OTHER FEATURES ARE APPROXIMATE AND SHOULD BE USED FOR INFORMATION PURPOSES ONLY.

4. EXISTING GCCS AS-BUILT DATED NOVEMBER 13, 2025.

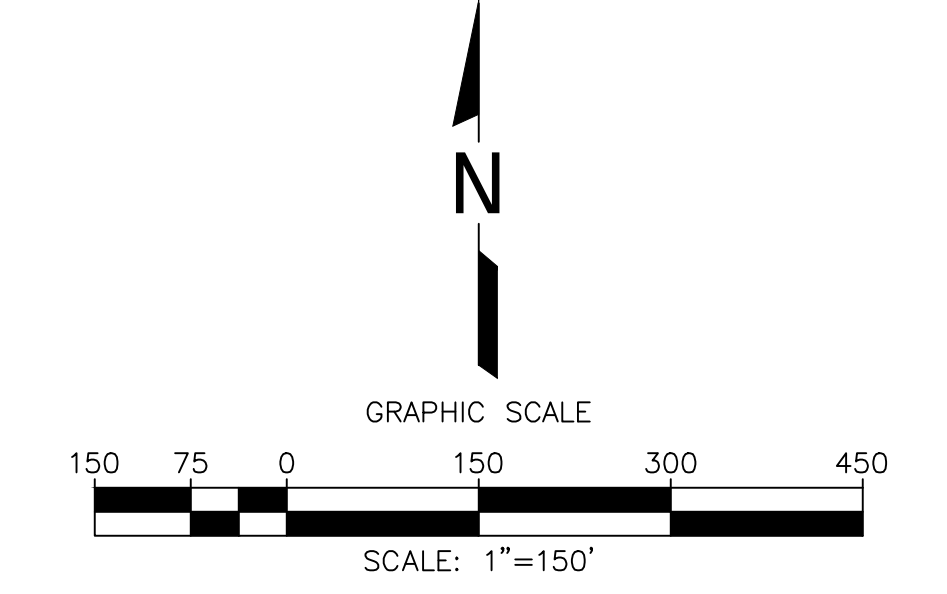

- LEGEND**
- 1150 TOPOGRAPHIC CONTOUR
 - EXISTING CELL LIMITS (APPROXIMATE)
 - REACTION AREA BOUNDARY - CONDITION 9A
 - REACTION AREA BOUNDARY - DATA ANALYSIS
 - CV-XX EXISTING VERTICAL LFG EXTRACTION WELL
 - CV-XX PLR EXISTING LFG VERTICAL EXTRACTION WELL - PRESSURIZED LEACHATE RELEASE
 - EXISTING CONDENSATE SUMP WITH PUMP
 - EXISTING DE-WATERING WELL WITH PUMP - CURRENTLY RUNNING
 - EXISTING DE-WATERING WELL WITH PUMP - INSTALLED

De-Watering Well Pumps That Are Currently Installed and Not in Operation	
#	Well I.D.
1	CV-114
2	CV-2206
3	CV-2301
4	CV-2302
5	CV-2306
6	CV-2321
7	CV-2344
8	CV-2412
9	CV-2416
10	CV-2421
11	CV-2427
12	CV-2428
13	CV-2432
14	CV-2436
15	CV-2443
16	CV-2446
17	CV-2448
18	CV-2453
19	CV-2457
20	CV-2459
21	CV-2462
22	CV-2469
23	CV-2472
24	CV-2473
25	CV-2474
26	CV-2475
27	CV-2477
28	CV-2481
29	CV-2487
30	CV-2499
31	CV-24165
32	CV-24168
33	CV-24170
34	CV-24173
35	CV-24175
36	CV-24212

Zone Description	De-Watering Pumps			
	Total	Operational	Non-Operational	Pending Installation
Within Condition 9A Boundary	139	104	35	32
Outside of Condition 9A Boundary	43	42	1	6
Combined (Both Areas)	182	146	36	38
Condensate Sump	48	46	2	16

De-Watering Well Pumps that are Currently Running		
#	Well I.D.	Operational Startup Date
1	CV-2334	3/21/2024
2	CV-2424	3/21/2024
3	CV-2314	4/10/2024
4	CV-2316	4/10/2024
5	CV-2337	4/22/2024
6	CV-2336	4/23/2024
7	CV-2326	4/30/2024
8	CV-24144	5/13/2024
9	CV-2414	5/23/2024
10	CV-24127	5/23/2024
11	CV-2406	5/30/2024
12	CV-2496	5/30/2024
13	CV-2497	5/30/2024
14	CV-2498	5/31/2024
15	CV-2411	6/24/2024
16	CV-2419	6/26/2024
17	CV-24102	7/3/2024
18	CV-24109	7/3/2024
19	CV-2462	7/7/2024
20	CV-24100	7/17/2024
21	CV-2315	7/18/2024
22	CV-2498	7/18/2024
23	CV-24101	7/18/2024
24	CV-2349-PLR	7/18/2024
25	CV-2345	7/19/2024
26	CV-2348	7/22/2024
27	CV-2347	7/24/2024
28	CV-2348	7/25/2024
29	CV-2407	8/13/2024
30	CV-2417	8/13/2024
31	CV-2418	8/14/2024
32	CV-2341	8/15/2024
33	CV-2496	8/19/2024
34	CV-24121	8/23/2024
35	CV-24124	8/24/2024
36	CV-2430	8/26/2024
37	CV-2423	8/26/2024
38	CV-2425	8/30/2024
39	CV-24125	8/30/2024
40	CV-24129	8/30/2024
41	CV-24130	8/30/2024
42	CV-24131	8/30/2024
43	CV-2408	8/30/2024
44	CV-2348	8/4/2024
45	CV-2495	9/10/2024
46	CV-2482	9/10/2024
47	CV-2350	9/10/2024
48	CV-24210	9/10/2024
49	CV-2476	9/4/2024
50	CV-2483	9/26/2024
51	CV-2434	9/28/2024
52	CV-2437	10/1/2024
53	CV-2450	10/1/2024
54	CV-2488	10/15/2024
55	CV-2333	10/15/2024
56	CV-2327	12/3/2024
57	CV-2413	12/16/2024
58	CV-2442	12/21/2024
59	CV-2482	12/22/2025
60	CV-2451	12/23/2024
61	CV-2471	12/24/2024
62	CV-2445	1/6/2025
63	CV-24203	1/10/2025
64	CV-24205	1/10/2025
65	CV-24208	1/10/2025
66	CV-24163	1/14/2025
67	CV-24225	1/15/2025
68	CV-24117	1/17/2025
69	CV-2460	1/17/2025
70	CV-2479	1/28/2025
71	CV-2483	1/29/2025
72	CV-2470	2/4/2025
73	CV-2338	2/6/2025
74	CV-24206	2/20/2025
75	CV-1532A-PLR	2/28/2025
76	CV-24202	2/28/2025
77	CV-24209	2/28/2025
78	CV-2455	3/11/2025
79	CV-24197	3/11/2025
80	CV-24107	3/21/2025
81	CV-24171	4/7/2025
82	CV-24134	4/6/2025
83	CV-24135	4/11/2025
84	CV-24159	4/16/2025
85	CV-24174	4/15/2025
86	CV-24154	4/17/2025
87	CV-2485	4/25/2025
88	CV-2208A	5/11/2025
89	CV-24214	5/11/2025
90	CV-24136	5/21/2025
91	CV-2493	5/6/2025
92	CV-24180	5/6/2025
93	CV-2482	5/7/2025
94	CV-24161	5/6/2025
95	CV-24172	5/6/2025
96	CV-24167	5/6/2025
97	CV-2488	5/6/2025
98	CV-24224	5/12/2025
99	CV-24119	5/14/2025
100	CV-24211	5/15/2025
101	CV-2011A	5/20/2025
102	CV-2438	5/26/2025
103	CV-2466	5/26/2025
104	CV-24207	6/9/2025
105	CV-24222	6/10/2025
106	CV-24166	6/10/2025
107	CV-24139	6/12/2025
108	CV-2439	6/12/2025
109	CV-24140	6/14/2025
110	CV-2461	6/16/2025
111	CV-24111	6/16/2025
112	CV-24150	6/20/2025
113	CV-2444	6/23/2025
114	CV-55R	6/23/2025
115	CV-2319	7/8/2025
116	CV-24213	7/9/2025
117	CV-24219	7/9/2025
118	CV-24165	7/14/2025
119	CV-2490	7/14/2025
120	CV-24110	7/17/2025
121	CV-2007	7/23/2025
122	CV-24138	7/28/2025
123	CV-2485	8/7/2025
124	CV-2491	8/7/2025
125	CV-24120	8/8/2025
126	CV-24178	8/8/2025
127	CV-24179	8/8/2025
128	CV-24180	8/15/2025
129	CV-24118	9/2/2025
130	CV-24148	9/4/2025
131	CV-2489	9/4/2025
132	CV-2395	9/6/2025
133	CV-2311	9/15/2025
134	CV-2440	9/15/2025
135	CV-2428	9/18/2025
136	CV-2431	9/18/2025
137	CV-2425	9/22/2025
138	CV-2530	10/3/2025
139	CV-2303	10/9/2025
140	CV-24128	10/13/2025
141	CV-2532	10/17/2025
142	CV-2533	10/17/2025
143	CV-2529	10/18/2025
144	CV-24215	10/21/2025
145	CV-2433	10/28/2025
146	CV-24126	11/1/2025

DATE

REVISION

NO.

SHEET TITLE:
EXISTING DE-WATERING WELL WITH PUMP MAP

PROJECT TITLE:
CHICUITA CANYON LANDFILL
CASTAIC, CALIFORNIA

CLIENT:
SCS ENGINEERS
ENVIRONMENTAL CONSULTANTS
15000 WILSON AVENUE, SUITE 300
LONG BEACH, CA 90806
PH: (562) 426-9544

DATE: 11/21/2025
SCALE: AS SHOWN
SHEET: 1


