

Archivado: Miércoles 17 de diciembre de 2025 4:15:55 PM
De: [Han, Jessie](#)
Enviado: Viernes 12 de diciembre de 2025 4:52:46 PM
Para: bchen@aqmd.gov
Cc: [Haley, William \(Bill\)](#)
Asunto: Ref.: Orden de Depuración Estipulada del Caso No. 6177-4 - Actualización sobre la Instalación y Operación Semanal de las Bombas
Importancia: Normal
Sensibilidad: Ninguna
Adjuntos: [2025 CCLF Existing De-Watering Well with Pump Map_2025-12-12.pdf](#);

[REMITENTE EXTERNO: Tenga precaución con los enlaces/adjuntos]

Todos,

Según la Condición 65 de la Orden Estipulada Modificada, a continuación se encuentra el resumen de la instalación y operación de las bombas de desagüe para el Vertedero de Chiquita Canyon. Esta información está sujeta a cambios, en base a una mayor revisión y verificación.



Durante el período que transcurrió desde el 5/12/2025 hasta el 11/12/2025, Chiquita completó el reemplazo de una bomba neumática por una bomba Lorentz y comenzó a operar durante el día una (1) bomba en un pozo vertical de extracción de LFG dando un total de ciento cuarenta y nueve (149) bombas operado en pozos verticales de extracción de LFG. Además, la semana pasada se retiró una (1) bomba de la línea y se puso operativa una (1) bomba nueva, generando un aumento neto de cero (0) bombas. Por favor, consulte el mapa actualizado adjunto de los pozos de LFG con bombas operando.

Durante el período que va del 12/12/2025 hasta el 18/12/ 2025, dada la cantidad de bombas de desagüe instaladas hasta la fecha y el mantenimiento asociado a esas bombas, Chiquita tiene planeado instalar y comenzar a operar otras cuatro (4) bombas en pozos verticales de extracción de LFG en ubicaciones a lo largo de la pendiente norte y sur de la zona reactiva. Las ubicaciones de las instalaciones de las bombas para la semana que viene están sujetas a cambios debido a las condiciones climáticas y/o de seguridad.

Jessie Han
SCS Engineers
3900 Kilroy Airport Way, Suite 300
Long Beach, CA 90806
Móvil: 562-508-2497
JHan@scsengineers.com

Dirigidos por el Éxito de los Clientes
www.scsengineers.com

1. EXISTING TOPOGRAPHIC SURVEY INFORMATION SHOWN WAS PROVIDED BY PROPELLOR. AERIAL PHOTOGRAPHY DATED DECEMBER 10, 2025.
2. NORTH ARROW SHOWN HERE IS REFERENCE TO THE CALIFORNIA STATE PLANE ZONE V COORDINATE SYSTEM, NAD 83.
3. THE LOCATION OF ANY EXISTING GCCS COMPONENTS AND OTHER FEATURES ARE APPROXIMATE AND SHOULD BE USED FOR INFORMATION PURPOSES ONLY.
4. EXISTING GCCS AS-BUILT DATED NOVEMBER 21, 2025.

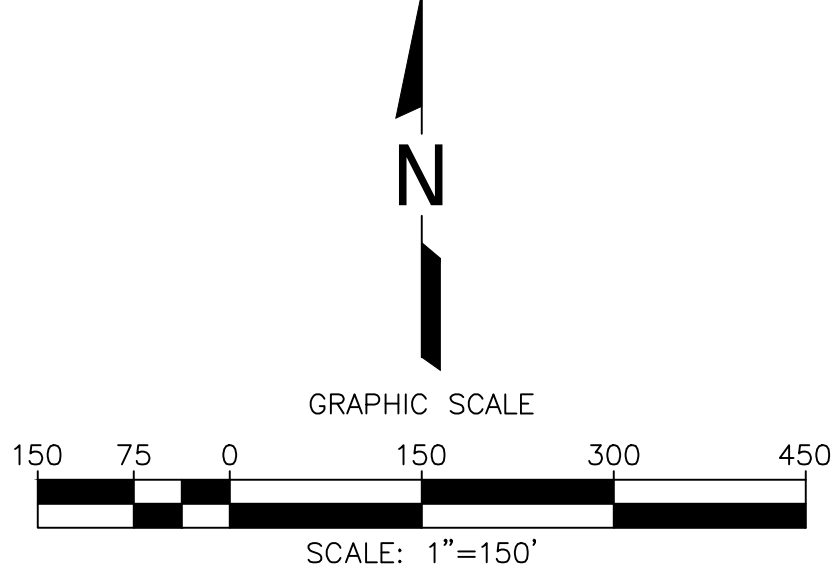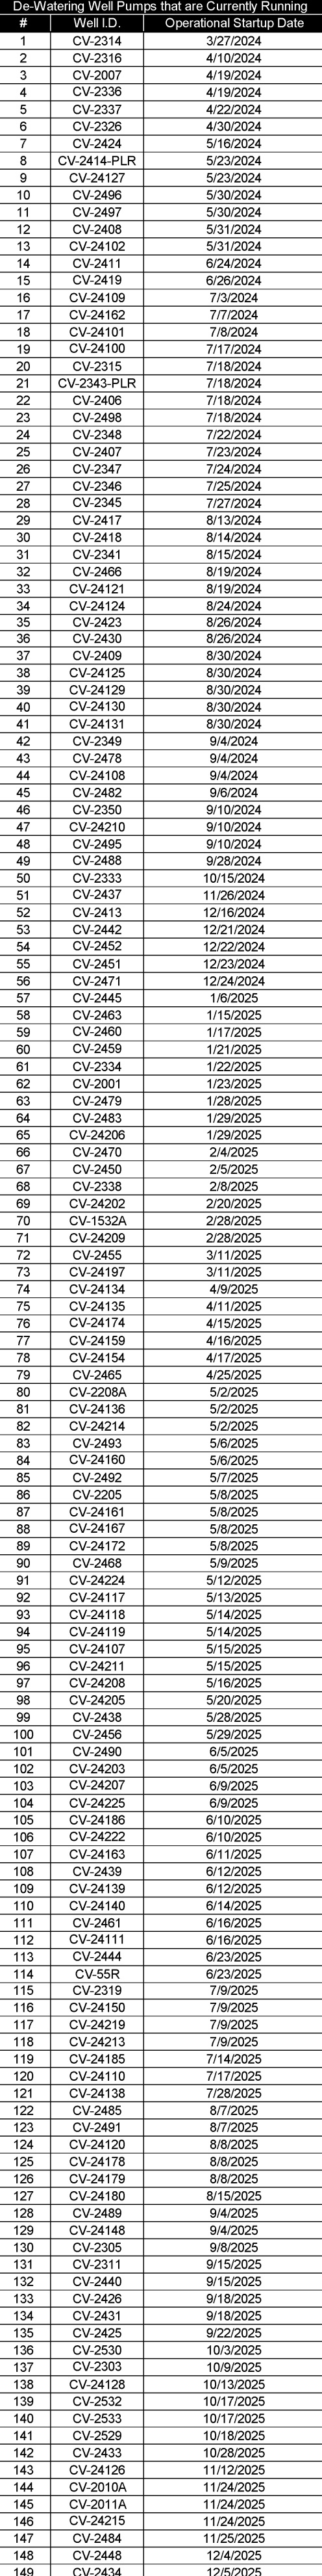

	TOPOGRAPHIC CONTOUR
	EXISTING CELL LIMITS (APPROXIMATE)
	REACTION AREA BOUNDARY - CONDITION 9A
	REACTION AREA BOUNDARY - DATA ANALYSIS
 CV-XX	EXISTING VERTICAL LFG EXTRACTION WELL
 CV-XX PLR	EXISTING LFG VERTICAL EXTRACTION WELL - PRESSURIZED LEACHATE RELEASE
	EXISTING CONDENSATE SUMP WITH PUMP
	EXISTING DE-WATERING WELL WITH PUMP - CURRENTLY RUNNING
	EXISTING DE-WATERING WELL WITH PUMP - INSTALLED

De-Watering Well Pumps That Are Currently Installed and Not in Operation	
#	Well I.D.
1	CV-114
2	CV-2206
3	CV-2301
4	CV-2302
5	CV-2306
6	CV-2321
7	CV-2344
8	CV-2412
9	CV-2416
10	CV-2421
11	CV-2427
12	CV-2428
13	CV-2432
14	CV-2436
15	CV-2443
16	CV-2446
17	CV-2453
18	CV-2457
19	CV-2462
20	CV-2469
21	CV-2472
22	CV-2473
23	CV-2474
24	CV-2475
25	CV-2477
26	CV-2481
27	CV-2487
28	CV-2499
29	CV-24165
30	CV-24168
31	CV-24170
32	CV-24173
33	CV-24175
34	CV-24212

Zone Description	De-Watering Pumps			
	Total	Operational	Non-Operational	Pending Installation
Within Condition 9A Boundary	137	105	32	31
Outside of Condition 9A Boundary	46	44	2	4
Combined (Both Areas)	183	149	34	35
Condensate Sump	48	46	2	16

SCALE: AS SHOWN				SHEET: 1	
CLIENT: CHIHUITA CANYON LANDFILL CASTAIC, CALIFORNIA		PROJECT TITLE: CHIHUITA CANYON LANDFILL CASTAIC, CALIFORNIA		SHEET TITLE: EXISTING DE-WATERING WELL WITH PUMP MAP	
PROJ. NO: 01204123.41		DWG. BY: AEK		ACAD FILE: NUC/CAD/ASBUILT-MASTERS	
DSN. BY: -		CHK. BY: WCH		APP. BY: WCH	
NO.		REVISION		DATE	
△		△		△	
△		△		△	
△		△		△	
△		△		△	