

De: Medina, Steven <SMedina@scsengineers.com>
Enviado: Martes 23 de diciembre de 2025 4:59 PM
Para: bchen@aqmd.gov; ndickel@aqmd.gov; Christina Ojeda
Cc: Haley, William (Bill); Amanda Froman;
Christopher.Fear@WasteConnections.com; Viswanathan, Srividhya; Kate Logan;
Mark.Adams; Han, Jessie
Asunto: Ref.: Orden de Depuración Estipulada del Caso No. 6177-4 - Actualización sobre la
Instalación y Operación Semanal de las Bombas
Adjuntos: 2025 CCLF Existing De-Watering Well with Pump Map_2025-12-23.pdf

[REMITENTE EXTERNO: Tenga precaución con los enlaces/adjuntos]

Todos,

Según la Condición 65 de la Orden Estipulada Modificada, a continuación se encuentra el resumen de la instalación y operación de las bombas de desagüe para el Vertedero de Chiquita Canyon. Esta información está sujeta a cambios, en base a una mayor revisión y verificación.

Este resumen se está presentando antes porque no se instalarán bombas de desagüe en pozos de extracción vertical de LFG del 24 al 25 de diciembre de 2025 debido al feriado de Navidad.

Durante el período que transcurrió desde el 19/12/2025 hasta el 25/12/2025, Chiquita completó la instalación y comenzó a operar durante el día dos (2) bombas en pozos verticales de extracción de LFG dando un total de ciento cuarenta y tres (143) bombas operado en pozos verticales de extracción de LFG. Por favor, consulte el mapa actualizado adjunto de los pozos de LFG con bombas operando.

Durante el período que va del 26/12/2025 hasta el 01/01/2026, dada la cantidad de bombas de desagüe instaladas hasta la fecha y el mantenimiento asociado a esas bombas, Chiquita tiene planeado instalar y comenzar a operar otras dos (2) bombas en pozos verticales de extracción de LFG en ubicaciones a lo largo de la pendiente norte y sur de la zona reactiva. Las ubicaciones de las instalaciones de las bombas para la semana que viene están sujetas a cambios debido a las condiciones climáticas y/o de seguridad.

Atentamente,

STEVEN Rubén Medina, **E.I.T.**

Personal Profesional

SCS Engineers

3900 Kilroy Airport Way, Suite 300

Long Beach, CA 90806

858-204-4342 (c)

SMedina@scsengineers.com

Dirigidos por el Éxito de los Clientes


www.scsengineers.com

*2024 Conrad Quality Focus
Award Recipient*




GENERAL DRAWING NOTES:

1. EXISTING TOPOGRAPHIC SURVEY INFORMATION SHOWN WAS PROVIDED BY PROPELLOR. AERIAL PHOTOGRAPHY DATED DECEMBER 10, 2025.
2. NORTH ARROW SHOWN HERE IS REFERENCE TO THE CALIFORNIA STATE PLANE ZONE V COORDINATE SYSTEM, NAD 83.
3. THE LOCATION OF ANY EXISTING GCCS COMPONENTS AND OTHER FEATURES ARE APPROXIMATE AND SHOULD BE USED FOR INFORMATION PURPOSES ONLY.
4. EXISTING GCCS AS-BUILT DATED NOVEMBER 21, 2025.

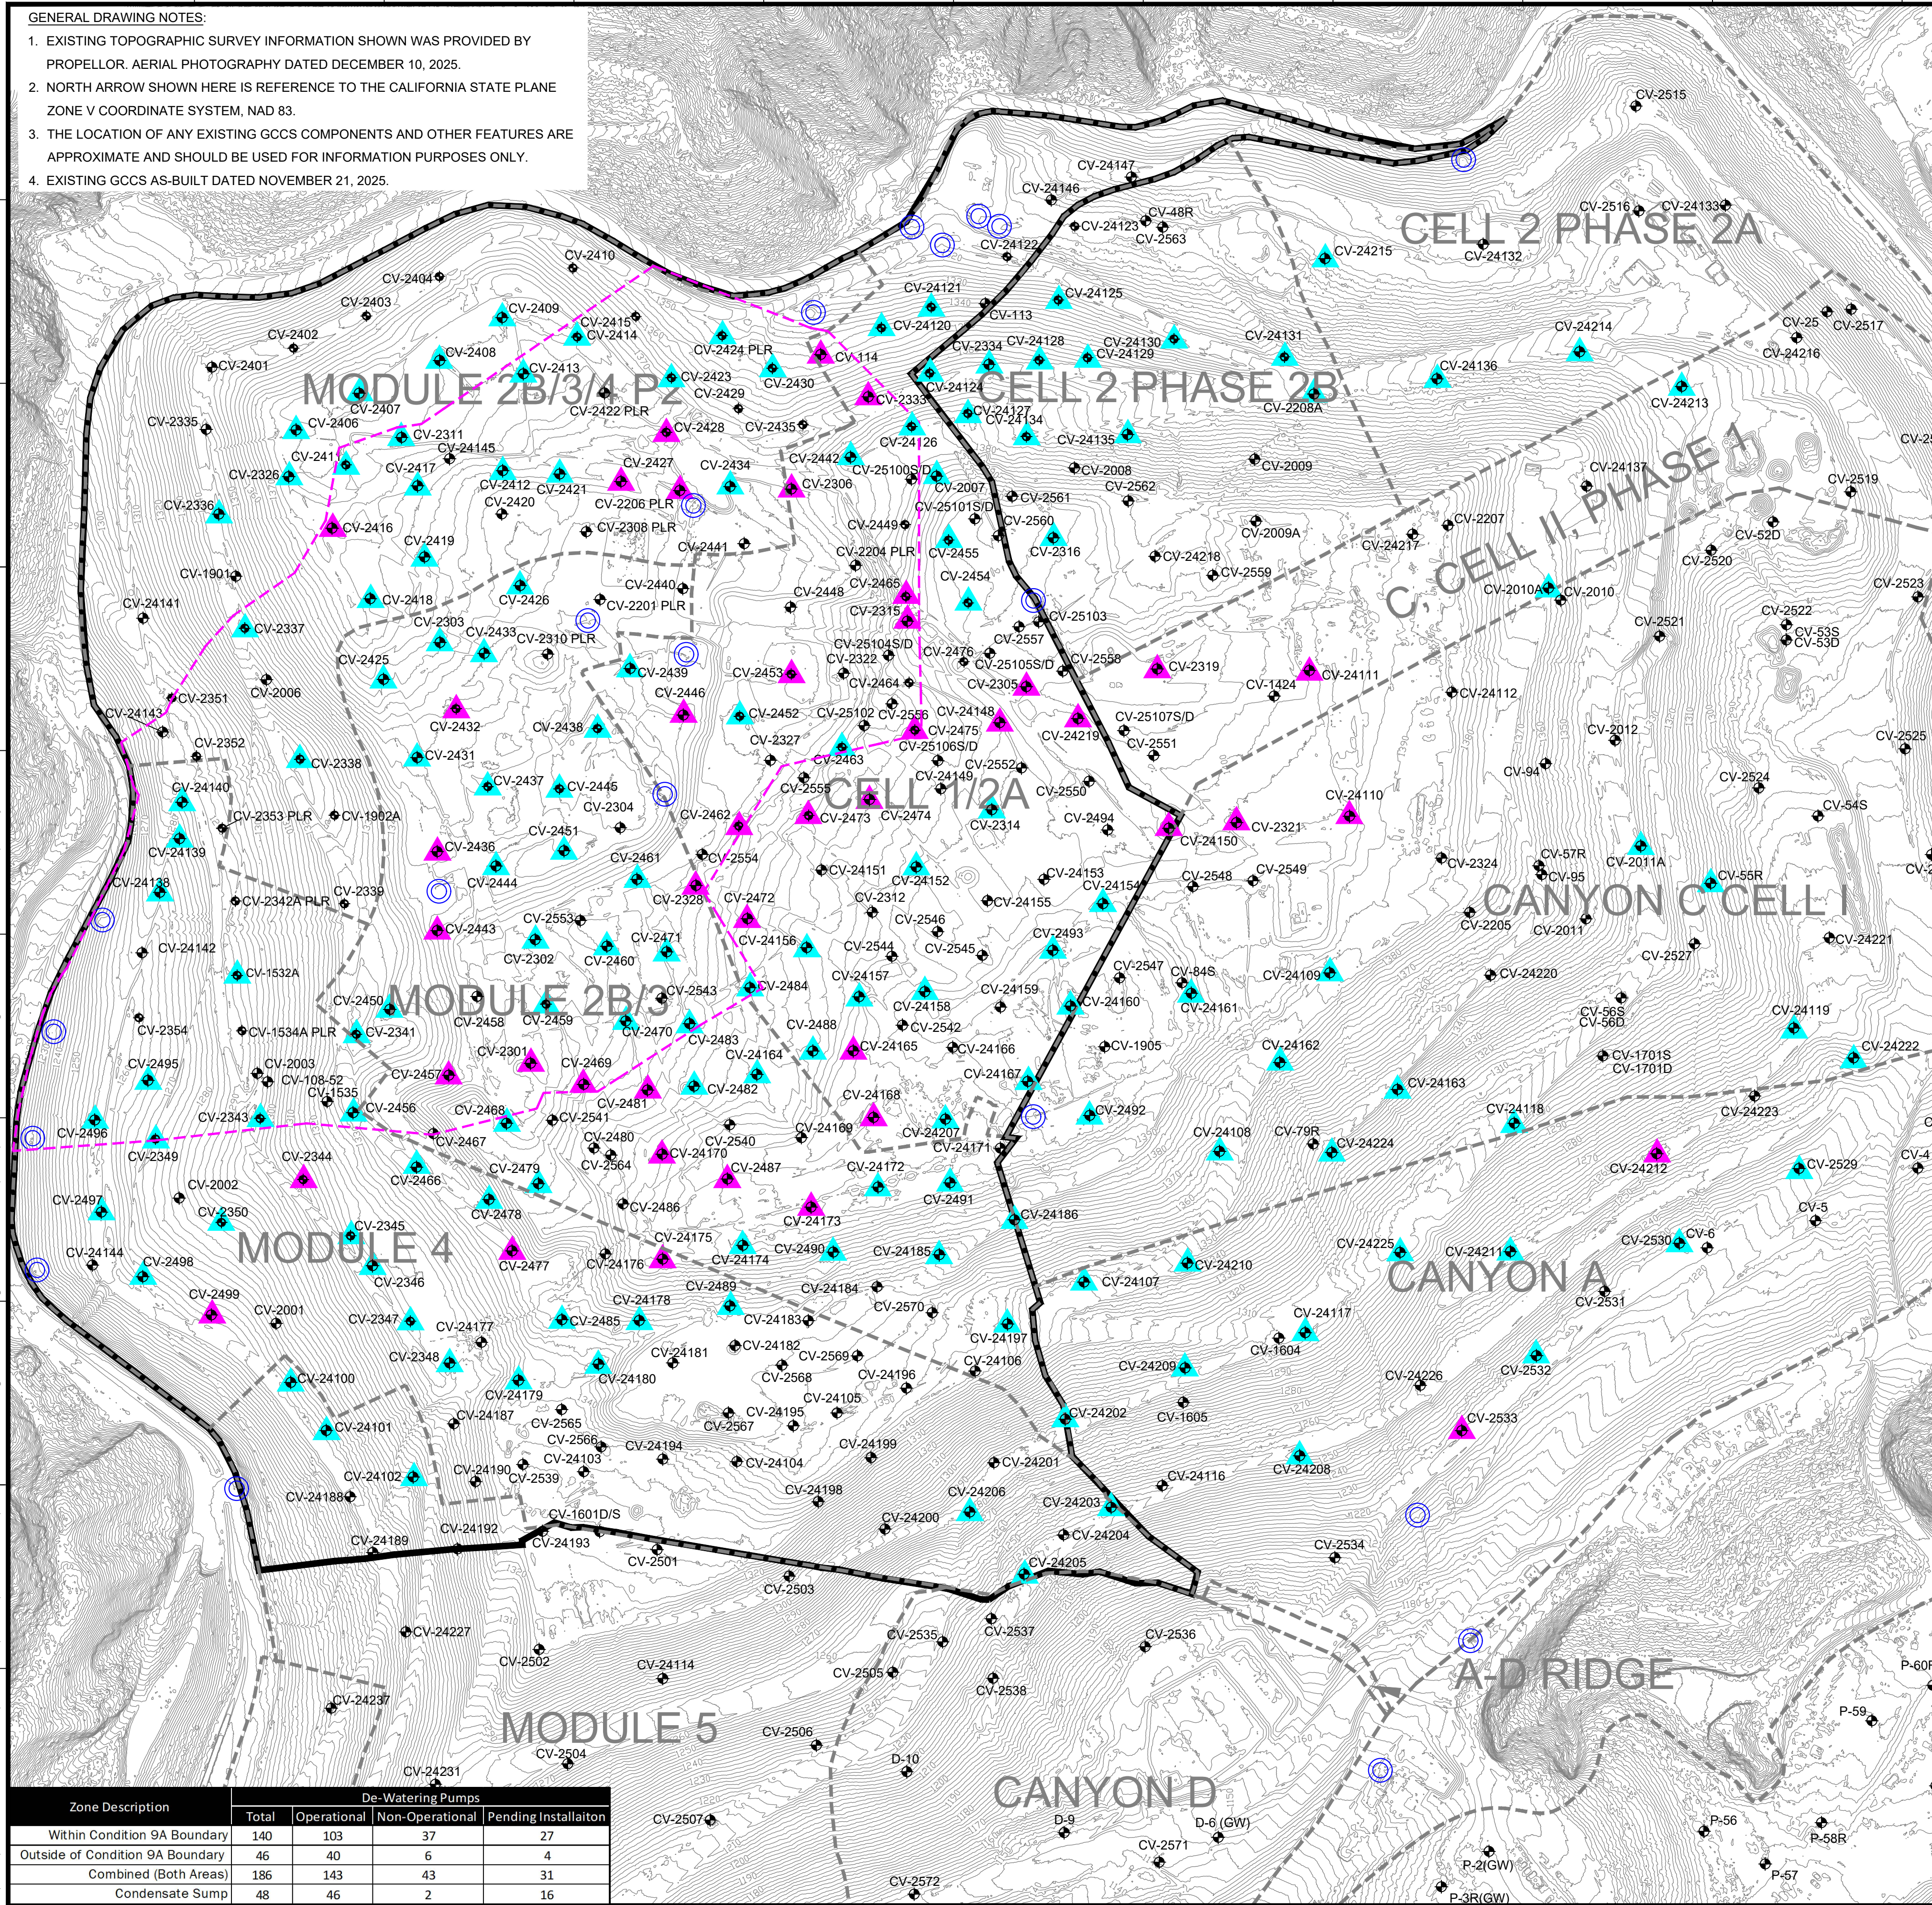

De-Watering Well Pumps that are Currently Running		
#	Well ID	Operational Startup Date
1	CV-2314	3/27/2024
2	CV-2316	4/10/2024
3	CV-2307	4/10/2024
4	CV-2336	4/19/2024
5	CV-2337	4/22/2024
6	CV-2302	4/26/2025
7	CV-2326	4/30/2024
8	CV-2324	5/16/2024
9	CV-2414-PLR	5/23/2024
10	CV-2417	5/23/2024
11	CV-2496	5/30/2024
12	CV-2497	5/30/2024
13	CV-2408	5/31/2024
14	CV-2402	5/31/2024
15	CV-2411	6/24/2024
16	CV-2419	6/26/2024
17	CV-24109	7/3/2024
18	CV-24162	7/7/2024
19	CV-24101	7/8/2024
20	CV-24100	7/11/2024
21	CV-2343-PLR	7/18/2024
22	CV-2406	7/18/2024
23	CV-2498	7/18/2024
24	CV-2348	7/22/2024
25	CV-2497	7/23/2024
26	CV-2417	7/23/2024
27	CV-2346	7/25/2024
28	CV-2345	7/27/2024
29	CV-2417	8/13/2024
30	CV-2418	8/14/2024
31	CV-2341	8/15/2024
32	CV-2398	8/19/2024
33	CV-24121	8/19/2024
34	CV-24124	8/24/2024
35	CV-2423	8/26/2024
36	CV-2430	8/26/2024
37	CV-2409	8/26/2024
38	CV-24125	8/30/2024
39	CV-24129	8/30/2024
40	CV-24130	8/30/2024
41	CV-24131	8/30/2024
42	CV-2349	9/4/2024
43	CV-24178	9/4/2024
44	CV-24106	9/4/2024
45	CV-2482	9/6/2024
46	CV-2350	9/10/2024
47	CV-24210	9/10/2024
48	CV-2495	9/10/2024
49	CV-2486	9/28/2024
50	CV-2437	11/26/2024
51	CV-2413	12/16/2024
52	CV-2442	12/21/2024
53	CV-2452	12/22/2024
54	CV-2451	12/25/2024
55	CV-2471	12/24/2024
56	CV-2445	1/6/2025
57	CV-2463	1/15/2025
58	CV-2480	1/17/2025
59	CV-2459	1/21/2025
60	CV-2404	1/22/2025
61	CV-2001	1/23/2025
62	CV-2479	1/28/2025
63	CV-2483	1/29/2025
64	CV-24206	1/29/2025
65	CV-2470	2/4/2025
66	CV-2350	2/5/2025
67	CV-2338	2/6/2025
68	CV-24202	2/20/2025
69	CV-1532A	2/28/2025
70	CV-24209	2/28/2025
71	CV-2455	3/4/2025
72	CV-24197	3/11/2025
73	CV-2412	3/25/2025
74	CV-24134	4/9/2025
75	CV-24135	4/11/2025
76	CV-24174	4/15/2025
77	CV-24154	4/15/2025
78	CV-2208A	5/2/2025
79	CV-24136	5/2/2025
80	CV-24214	5/2/2025
81	CV-2493	5/6/2025
82	CV-24160	5/6/2025
83	CV-2462	5/6/2025
84	CV-2205	5/8/2025
85	CV-24161	5/8/2025
86	CV-24167	5/8/2025
87	CV-24172	5/8/2025
88	CV-2468	5/9/2025
89	CV-2424	5/9/2025
90	CV-24117	5/13/2025
91	CV-24118	5/14/2025
92	CV-24119	5/14/2025
93	CV-24107	5/15/2025
94	CV-24111	5/15/2025
95	CV-24018	5/15/2025
96	CV-24205	5/20/2025
97	CV-2421	5/27/2025
98	CV-2438	5/28/2025
99	CV-2490	5/28/2025
100	CV-2430	6/6/2025
101	CV-2403	6/5/2025
102	CV-24207	6/9/2025
103	CV-24225	6/9/2025
104	CV-24186	6/10/2025
105	CV-24222	6/10/2025
106	CV-2463	6/10/2025
107	CV-2439	6/12/2025
108	CV-24139	6/12/2025
109	CV-24140	6/14/2025
110	CV-2441	6/16/2025
111	CV-2444	6/23/2025
112	CV-55R	6

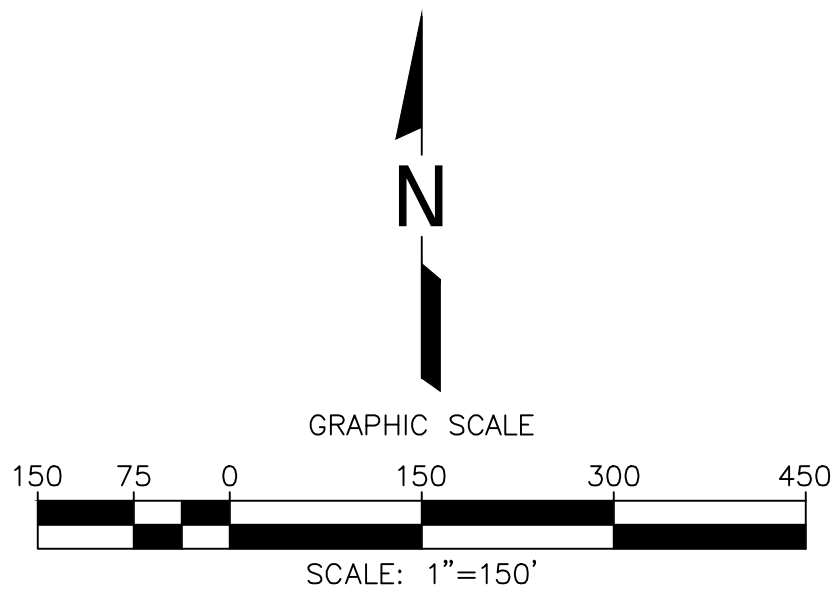

LEGEND

- | | |
|--|---|
| | TOPOGRAPHIC CONTOUR |
| | EXISTING CELL LIMITS (APPROXIMATE) |
| | REACTION AREA BOUNDARY - CONDITION 9A |
| | REACTION AREA BOUNDARY - DATA ANALYSIS |
| | EXISTING VERTICAL LFG EXTRACTION WELL |
| | EXISTING LFG VERTICAL EXTRACTION WELL -
PRESSURIZED LEACHATE RELEASE |
| | EXISTING CONDENSATE SUMP WITH PUMP |
| | EXISTING DE-WATERING WELL WITH PUMP -
CURRENTLY RUNNING |
| | EXISTING DE-WATERING WELL WITH PUMP - INSTALLED |

#	Well I.D.
1	CV-114
2	CV-2206
3	CV-2301
4	CV-2305
5	CV-2306
6	CV-2315
7	CV-2319
8	CV-2321
9	CV-2328
10	CV-2333
11	CV-2344
12	CV-2416
13	CV-2427
14	CV-2428
15	CV-2432
16	CV-2436
17	CV-2443
18	CV-2446
19	CV-2453
20	CV-2457
21	CV-2462
22	CV-2465
23	CV-2469
24	CV-2472
25	CV-2473
26	CV-2474
27	CV-2475
28	CV-2477
29	CV-2481
30	CV-2487
31	CV-2499
32	CV-24110
33	CV-24111
34	CV-24148
35	CV-24150
36	CV-24165
37	CV-24168
38	CV-24170
39	CV-24173
40	CV-24175
41	CV-24212
42	CV-24219
43	CV-2533

Zone Description	De-Watering Pumps			
	Total	Operational	Non-Operational	Pending Installation
Within Condition 9A Boundary	140	103	37	27
Outside of Condition 9A Boundary	46	40	6	4
Combined (Both Areas)	186	143	43	31
Condensate Sump	48	46	2	16

 SCS ENGINEERS ENVIRONMENTAL CONSULTANTS 1500 N. 10TH STREET, SUITE 300 LONG BEACH, CA 90806 PH: (562) 426-8544		CLIENT: CHIQUITA CANYON LANDFILL CASTAIC, CALIFORNIA		PROJECT TITLE: EXISTING DE-WATERING WELL WITH PUMP MAP		NO. REVISION DATE	
DATE: 12/23/2025 SCALE: AS SHOWN SHEET: 1		PROJ. NO. 01204123.41 DSN. BY: SRM CHK. BY: WCH APP. BY: WCH		ACAD FILE: N:\CADD\ASBUILT-MASTERS		NO. REVISION DATE	