



12 de junio de 2026

Junta Regional de Control de Calidad del Agua de California
Región de Los Ángeles
320 W. 4th Street, Suite 200
Los Ángeles, California 90013
Atención: Unidad de Tecnología Informática

**Asunto: Informe de Filtraciones de Lixiviados
Vertedero de Chiquita Canyon
Orden de WDR No. R4-2018-0172
Archivo No. 67-020**

Conforme a MRP No. CI-6231 Sección B.3.a, Chiquita Canyon, LLC (“Chiquita”) mediante este instrumento proporciona la siguiente información sobre una filtración que se descubrió el 5 de junio de 2026, durante la cual ingresaron aproximadamente 0,5 galones de lixiviados característicamente no peligrosos asociados al Grupo C al canal de aguas pluviales, pero no llegaron a ninguna cuenca de sedimentación. Este es un estimativo conservador basado en observaciones visuales de personal de Chiquita. Chiquita mantiene materiales apropiados de respuesta que incluyen kits de derrames completos en inventario y ha capacitado a personal del sitio para responder a filtraciones para evitar que ingresen líquidos al sistema de aguas pluviales.

i. Mapa - Un mapa que muestra las ubicaciones de las filtraciones.

La filtración fue observada en la cuadrícula 93, como se indica en el **Adjunto A**.

ii. Índice de flujo - Un estimativo del índice de flujo.

La filtración tuvo un índice de flujo muy bajo.

iii. Descripción - Una descripción de la naturaleza de la descarga (ej. todas las observaciones y análisis pertinentes).

El 5 de junio de 2026, aproximadamente a las 7:14 a.m., personal de Chiquita observó una pequeña filtración que ingresó al canal de aguas pluviales en la cuadrícula 93. La filtración tuvo un flujo muy bajo. Ingresó aproximadamente 0,5 galones de líquido de la filtración al canal de aguas pluviales, pero no llegó a ninguna de las cuencas de sedimentación. La pequeña cantidad de líquido provino de una junta en el concreto del canal de aguas pluviales.

El líquido era marrón oscuro, de poca viscosidad, y circuló a un índice de flujo bajo.

iv. Ubicación - Ubicación de las muestras tomadas para análisis de laboratorio, como procede.

No se tomaron muestras de esta filtración.

v. Medidas correctivas - aprobadas (o propuestas para consideración) por el Director de la Junta Regional.


Al descubrirse, Chiquita construyó una represa filtrante en el canal de aguas pluviales para contener el líquido y lavó a presión el concreto afectado mientras aplicaba vacío, para asegurar la correcta recolección de toda el agua de lavado. Chiquita también aplicó silicona al área para sellar la junta de concreto donde ocurrió la filtración. Este trabajo se completó aproximadamente para las 10 a.m. ese mismo día. No se han observado otras filtraciones en esta área desde que se completó la limpieza.

Si tiene alguna pregunta sobre este informe, por favor, no dude en ponerse en contacto conmigo llamando al (661) 257-3655.

Atentamente,
Chiquita Canyon, LLC

Matt Breuer
Gerente Ambiental
Chiquita Canyon

Adjuntos: Adjunto A - Mapa en Cuadrícula de la Ubicación de la Filtración

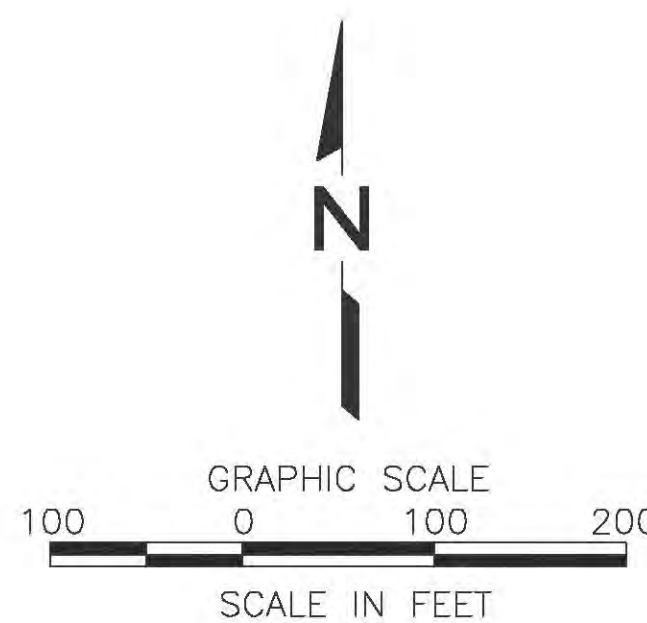

LEGEND

- CV-69 ACTIVE VERTICAL WELLS ABOVE GRADE
- CV-69 ACTIVE VERTICAL WELLS WITH HOV TEMP
- CV-69 ACTIVE VERTICAL WELLS WITH HOV O2
- CV-69 ACTIVE VERTICAL WELL WITH ELEVATED H2S
- CV-43 ACTIVE VERTICAL WELLS BELOW GRADE
- C-31 ACTIVE HORIZONTAL WELLS
- C-31 ACTIVE HORIZONTAL WELLS WITH HOV TEMP
- C-31 ACTIVE HORIZONTAL WELLS WITH ELEVATED H2S
- C-31 ACTIVE HORIZONTAL WELLS WITH STINGERS
- DW-1 DETECTION WELLS
- PZ-1 PIEZOMETER
- CV-38 REMOTE VERTICAL WELL HEADS
- CV-38 REMOTE VERTICAL WELL HEADS WITH HOV O2
- CV-38 REMOTE VERTICAL WELL HEADS WITH HOV TEMP
- GP-9 GAS PROBE
- V VALVE
- V VALVE VAULT
- AC ACTIVATED CARBON VESSEL
- LC-5 SAMPLE POINT

NOTES:

- EXISTING TOPOGRAPHY PLAN IS FROM PROPELLER DATA. THE TOPOGRAPHY DATA IS BASED ON AUGUST 11, 2023.
- EXISTING GCCS AS-BUILTS DATED 10-18-23.

DATE	
REVISION	
NO.	
SHEET TITLE: LANDFILL GAS COLLECTION SYSTEM WITH SEM MAP	
PROJECT TITLE: CHIQUITA CANYON LANDFILL 29201 HENRY MAYO DRIVE, CASTAIC, CALIFORNIA 91384	
DATE: 10-20-2013	SCALE: 1" = 100'
1 of 1	