

De: Medina, Steven <SMedina@scsengineers.com>
Enviado: Viernes 26 de junio de 2026 2:09 PM
Para: Baitong Chen; Christina Ojeda; Nathaniel Dickel
Cc: Chris Fear; Viswanathan, Srividhya; Mark.Adams; Dylan Smith; Sarah Phillips; Huber, Rachelle; Bill Haley
Asunto: Orden de Depuración Estipulada del Caso No. 6177-4 - Actualización Semanal sobre la Instalación y Operación de las Bombas
Adjuntos: 2026-06-26_CCLF_Existing De-Watering Well with Pump Map_V1.0.pdf

[REMITENTE EXTERNO: Tenga precaución con los enlaces/adjuntos]

Hola a todos,

Según la Condición 65 de la Orden Estipulada Modificada, a continuación se encuentra el resumen de la instalación y operación de las bombas de desagüe para el Vertedero de Chiquita Canyon. Esta información está sujeta a cambios, en base a una mayor revisión y verificación.

Durante el período que transcurrió desde el 19/06/2026 hasta el 25/06/2026, Chiquita completó la instalación y comenzó a operar durante el día ocho (8) bombas en pozos verticales de extracción de LFG dando un total de ciento cincuenta y cuatro (154) bombas operando en pozos verticales de extracción de LFG. No se retiró de línea ninguna bomba la semana pasada. Se debe tener en cuenta que Chiquita tiene otras bombas en funcionamiento en sumideros perimetrales que no están incluidas en esta cuenta.

Durante el período que va del 26/06/2026 hasta el 02/07/2026, dada la cantidad de bombas de desagüe instaladas hasta la fecha y el mantenimiento asociado a esas bombas, Chiquita tiene planeado instalar y comenzar a operar cero (0) bombas adicionales en pozos verticales de extracción de LFG en ubicaciones a lo largo de la pendiente norte y sur de la zona reactiva. La instalación de las bombas se retomará una vez que se vuelvan a encender las bombas existentes, sujeto a la capacidad de salida para disposición.

Atentamente,

STEVEN Rubén Medina, **E.I.T.**

Profesional del Proyecto

SCS Engineers

3900 Kilroy Airport Way, Suite 300

Long Beach, CA 90806

858-204-4342 (c)

SMedina@scsengineers.com


Dirigidos por el Éxito de los Clientes

www.scsengineers.com



- GENERAL DRAWING NOTES:
- EXISTING TOPOGRAPHIC SURVEY INFORMATION SHOWN WAS PROVIDED BY PROPELLOR. AERIAL PHOTOGRAPHY DATED JUNE 02, 2026.
 - NORTH ARROW SHOWN HERE IS REFERENCE TO THE CALIFORNIA STATE PLANE ZONE V COORDINATE SYSTEM, NAD 83.
 - THE LOCATION OF ANY EXISTING GCCS COMPONENTS AND OTHER FEATURES ARE APPROXIMATE AND SHOULD BE USED FOR INFORMATION PURPOSES ONLY.

A
B
C
D
E
F
G
H
I
J

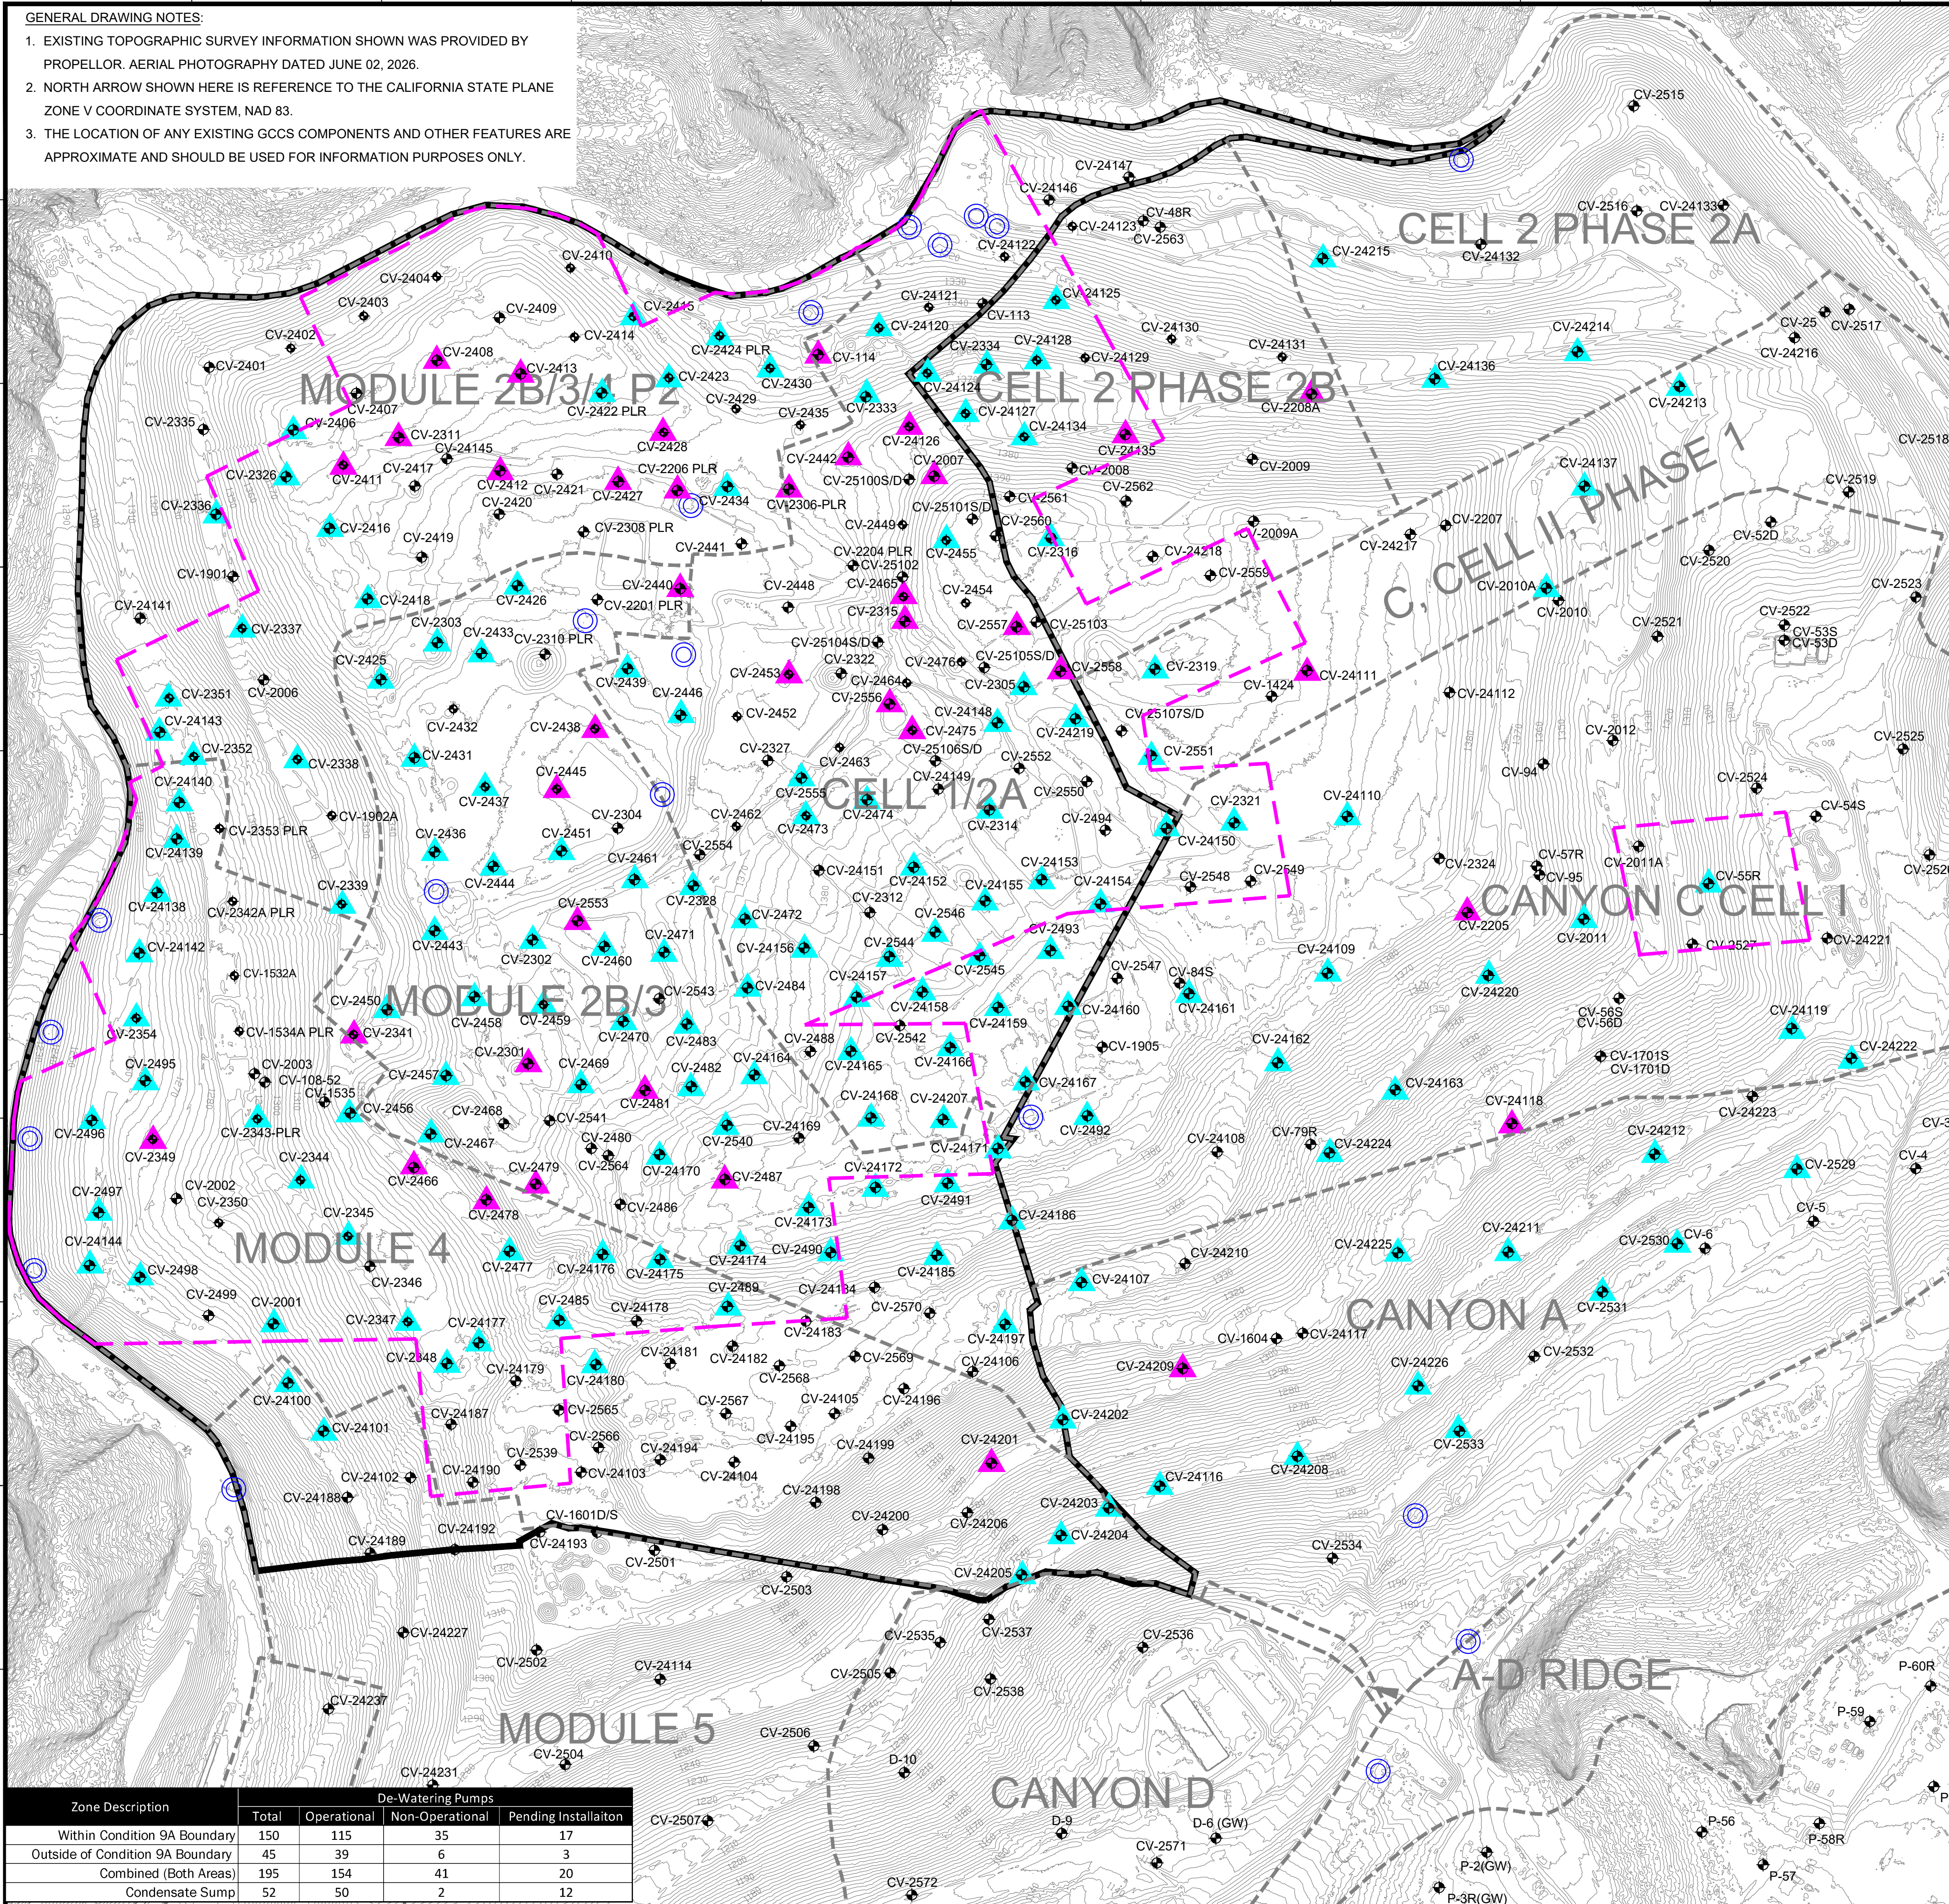

De-Watering Well Pumps that are Currently Running		
#	Well I.D.	Operational Startup Date
1	CV-2314	3/27/2024
2	CV-2337	4/22/2024
3	CV-2302	4/26/2024
4	CV-2328	4/26/2024
5	CV-2336	4/30/2024
6	CV-24142	5/3/2024
7	CV-24144	5/13/2024
8	CV-2496	5/30/2024
9	CV-2497	5/30/2024
10	CV-2416	6/24/2024
11	CV-24162	7/7/2024
12	CV-24101	7/8/2024
13	CV-24100	7/17/2024
14	CV-2348	7/22/2024
15	CV-2347	7/24/2024
16	CV-2345	7/27/2024
17	CV-2344	7/30/2024
18	CV-2418	8/14/2024
19	CV-24124	8/24/2024
20	CV-2423	8/26/2024
21	CV-2437	11/26/2024
22	CV-2451	12/23/2024
23	CV-24170	12/24/2024
24	CV-24212	1/10/2025
25	CV-2001	1/23/2025
26	CV-2483	1/29/2025
27	CV-2338	2/8/2025
28	CV-24202	2/20/2025
29	CV-24197	3/11/2025
30	CV-24166	4/7/2025
31	CV-24168	4/7/2025
32	CV-24171	4/7/2025
33	CV-24165	4/7/2025
34	CV-24134	4/9/2025
35	CV-24173	4/15/2025
36	CV-24174	4/15/2025
37	CV-24175	4/15/2025
38	CV-24159	4/16/2025
39	CV-24128	4/17/2025
40	CV-24214	5/2/2025
41	CV-2354	5/6/2025
42	CV-2483	5/6/2025
43	CV-24160	5/6/2025
44	CV-2482	5/7/2025
45	CV-24161	5/8/2025
46	CV-24224	5/12/2025
47	CV-24119	5/14/2025
48	CV-24107	5/15/2025
49	CV-24211	5/15/2025
50	CV-24137	5/15/2025
51	CV-24208	5/16/2025
52	CV-24116	5/20/2025
53	CV-24204	5/20/2025
54	CV-24205	5/20/2025
55	CV-2480	6/5/2025
56	CV-24203	6/5/2025
57	CV-24225	6/9/2025
58	CV-24207	6/9/2025
59	CV-24186	6/10/2025
60	CV-24222	6/10/2025
61	CV-24163	6/11/2025
62	CV-2439	6/12/2025
63	CV-24143	6/12/2025
64	CV-24139	6/12/2025
65	CV-24140	6/14/2025
66	CV-24220	6/16/2025
67	CV-2436	6/23/2025
68	CV-2444	6/23/2025
69	CV-55R	6/23/2025
70	CV-24213	7/8/2025
71	CV-24150	7/8/2025
72	CV-2319	7/8/2025
73	CV-24219	7/8/2025
74	CV-24110	7/17/2025
75	CV-2485	8/7/2025
76	CV-2489	9/4/2025
77	CV-2431	9/18/2025
78	CV-2425	9/22/2025
79	CV-2530	10/3/2025
80	CV-2533	10/17/2025
81	CV-2529	10/18/2025
82	CV-2010A	11/24/2025
83	CV-2011A	11/24/2025
84	CV-2551	12/30/2025
85	CV-2351	1/23/2026
86	CV-24138	1/23/2026
87	CV-2352	1/26/2026
88	CV-2455	2/28/2026
89	CV-2485	2/28/2026
90	CV-24167	3/4/2026
91	CV-24185	3/19/2026
92	CV-2430	3/31/2026
93	CV-2355	4/10/2026
94	CV-24226	4/2/2026
95	CV-24176	4/3/2026
96	CV-2422	4/6/2026
97	CV-2321	4/10/2026
98	CV-2433	4/11/2026
99	CV-2446	4/11/2026
100	CV-2457	4/11/2026
101	CV-2458	4/12/2026
102	CV-2424	4/13/2026
103	CV-2305	4/15/2026
104	CV-24172	4/16/2026
105	CV-2415	4/22/2026
106	CV-2531	4/29/2026
107	CV-24127	5/21/2026
108	CV-24180	5/28/2026
109	CV-2443	6/1/2026
110	CV-2472	6/1/2026
111	CV-2341	6/1/2026
112	CV-24157	6/1/2026
113	CV-24170	6/2/2026
114	CV-2459	6/2/2026
115	CV-2460	6/2/2026
116	CV-2461	6/2/2026
117	CV-2469	6/2/2026
118	CV-2471	6/3/2026
119	CV-2326	6/3/2026
120	CV-2473	6/3/2026
121	CV-2484	6/3/2026
122	CV-2501	6/3/2026
123	CV-24136	6/3/2026
124	CV-24158	6/3/2026
125	CV-24164	6/3/2026
126	CV-2303	6/3/2026
127	CV-24148	6/5/2026
128	CV-24152	6/5/2026
129	CV-24153	6/5/2026
130	CV-24165	6/5/2026
131	CV-24215	6/5/2026
132	CV-2467	6/5/2026
133	CV-2426	6/6/2026
134	CV-24128	6/6/2026
135	CV-2434	6/9/2026
136	CV-2498	6/9/2026
137	CV-24120	6/9/2026
138	CV-2333	6/10/2026
139	CV-2477	6/10/2026
140	CV-2341	6/10/2026
141	CV-2406	6/10/2026
142	CV-24125	6/10/2026
143	CV-2456	6/11/2026
144	CV-2334	6/11/2026
145	CV-2343	6/15/2026
146	CV-2474	6/15/2026
147	CV-2316	6/17/2026
148	CV-2339	6/18/2026
149	CV-2482	6/18/2026
150	CV-2544	6/18/2026
151	CV-2546	6/18/2026
152	CV-2545	6/19/2026
153	CV-24177	6/22/2026
154	CV-2540	6/23/2026

N

GRAPHIC SCALE
150 75 0 150 300 450
SCALE: 1"=150'

LEGEND

1150

TOPOGRAPHIC CONTOUR

EXISTING CELL LIMITS (APPROXIMATE)

REACTION AREA BOUNDARY - CONDITION 9A

REACTION AREA BOUNDARY - DATA ANALYSIS

CV-XX

EXISTING VERTICAL LFG EXTRACTION WELL

CV-XX PLR

EXISTING LFG VERTICAL EXTRACTION WELL - PRESSURIZED LEACHATE RELEASE

EXISTING CONDENSATE SUMP WITH PUMP

EXISTING DE-WATERING WELL WITH PUMP - CURRENTLY RUNNING

EXISTING DE-WATERING WELL WITH PUMP - INSTALLED

Zone Description	De-Watering Pumps			
	Total	Operational	Non-Operational	Pending Installation
Within Condition 9A Boundary	150	115	35	17
Outside of Condition 9A Boundary	45	39	6	3
Combined (Both Areas)	195	154	41	20
Condensate Sump	52	50	2	12

De-Watering Well Pumps That Are Currently Installed and Not in Operation	
#	Well I.D.
1	CV-114
2	CV-2007
3	CV-2206-PLR
4	CV-2208A
5	CV-2301
6	CV-2306-PLR
7	CV-2311
8	CV-2315
9	CV-2349
10	CV-2408
11	CV-2411
12	CV-2412
13	CV-2413
14	CV-2427
15	CV-2428
16	CV-2438
17	CV-2440
18	CV-2442
19	CV-2445
20	CV-2450
21	CV-2453
22	CV-2465
23	CV-2466
24	CV-2475
25	CV-2478
26	CV-2479
27	CV-2481
28	CV-2487
29	CV-2553
30	CV-2556
31	CV-2557
32	CV-2558
33	CV-24108
34	CV-24109
35	CV-24111
36	CV-24118
37	CV-24126
38	CV-24135
39	CV-24201
40	CV-24209
41	CV-24210

DATE

REVISION

NO

SHEET TITLE:
EXISTING DE-WATERING WELL WITH PUMP MAP

PROJECT TITLE:
CHIQUITA CANYON LANDFILL
CASTAIC, CALIFORNIA

CLIENT:

SCS ENGINEERS
ENVIRONMENTAL CONSULTANTS
15000 WILSON AVENUE, SUITE 300
LONG BEACH, CA 90806
PH: (562) 426-9544

ACAD FILE:
N:\CAD\ASBUILT-MASTERS

DWN BY:
SRM / CW

CHK BY:

DATE:

06/26/2026

SCALE:

AS SHOWN

SHEET:

1