



7 de marzo de 2024

Junta Regional de Control de Calidad del Agua de California
Región de Los Ángeles
320 W. 4th Street, Suite 200
Los Angeles, California 90013
ATN: Unidad de Tecnología de Información

**Asunto: Informe de filtración de lixiviados
Vertedero Chiquita Canyon
No. de Orden de WDR R4-2018-0172
Archivo N° 67-020**

De conformidad con el MRP No. CI-6231 Sección B.3.a, Chiquita Canyon, LLC ("Chiquita") proporciona la siguiente información sobre un incidente observado el 29 de febrero de 2024 durante el cual el lixiviado alcanzó un canal perimetral de aguas pluviales en el Vertedero Chiquita Canyon.

i. Mapa: un mapa que muestra las ubicaciones de la filtración.

El incidente ocurrió en la cuadrícula 145, como se indica en el Anexo A.

ii. Caudal: una estimación del caudal.

El caudal de la filtración de lixiviados fue moderado.

iii. Descripción: una descripción de la naturaleza de la descarga (por ejemplo, todas las observaciones y análisis pertinentes).

El 29 de febrero de 2024, aproximadamente a las 8:24 a. m., mientras realizaba una inspección de rutina de la parte norte del vertedero y el camino perimetral, Chiquita observó una filtración cerca de una bomba en la pendiente norte. La filtración se debió a un mal funcionamiento de la bomba. La filtración era de color ámbar oscuro, con baja viscosidad y viajaba como un flujo moderado cuesta abajo hasta el canal de aguas pluviales.

iv. Ubicación: ubicación de las muestras recolectadas para análisis de laboratorio, según corresponda.

No se realizó ningún muestreo para esta filtración.

v. Medidas correctivas: aprobadas (o propuestas para su consideración) por el Director Ejecutivo de la Junta Regional.

Al descubrir la filtración, Chiquita comenzó a implementar rápidamente medidas de mitigación y limpieza. Primero, Chiquita instaló una presa de control de suelo en el canal de aguas pluviales para contener el lixiviado. Una vez recolectado, un camión de vacío bombeó y eliminó el líquido del canal. Chiquita también reinició la bomba que funcionaba mal. Para evitar fallas en las bombas en el futuro, Chiquita planea realizar inspecciones visuales más regulares de las bombas en todo el vertedero.


Chiquita completó el trabajo de limpieza y reparación el 29 de febrero de 2024.

Si tiene alguna pregunta sobre este informe, no dude en comunicarse conmigo al (661) 257-3655.

Atentamente,
Chiquita Canyon, LLC

Nicole Ward
Subdirectora de Distrito
Vertedero Chiquita Canyon

Anexos: Anexo A – Mapa de cuadrícula de la ubicación de la filtración

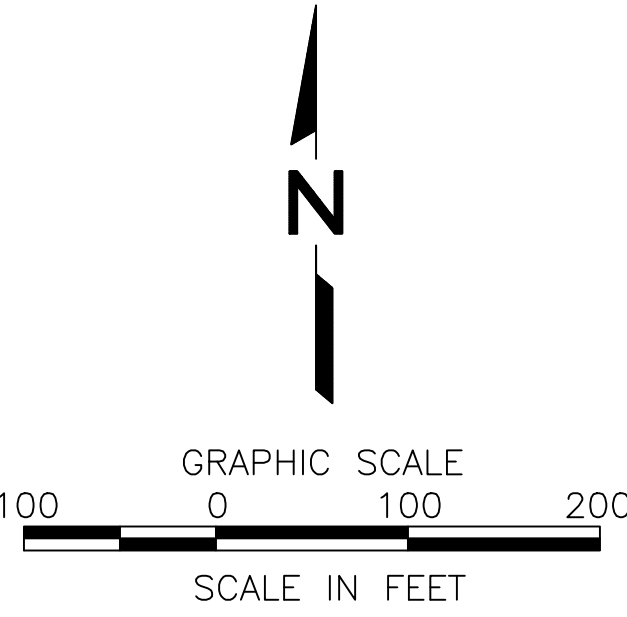

- LEGEND
- CV-69 ACTIVE VERTICAL WELLS ABOVE GRADE
 - CV-69 ACTIVE VERTICAL WELLS WITH HOV TEMP
 - CV-69 ACTIVE VERTICAL WELLS WITH HOV O2
 - CV-69 ACTIVE VERTICAL WELL WITH ELEVATED H2S
 - CV-43 ACTIVE VERTICAL WELLS BELOW GRADE
 - C-31 ACTIVE HORIZONTAL WELLS
 - C-31 ACTIVE HORIZONTAL WELLS WITH HOV TEMP
 - C-31 ACTIVE HORIZONTAL WELLS WITH ELEVATED H2S
 - C-31 ACTIVE HORIZONTAL WELLS WITH STINGERS
 - DW-1 DETECTION WELLS
 - PZ-1 PIEZOMETER
 - CV-39 REMOTE VERTICAL WELL HEADS
 - CV-39 REMOTE VERTICAL WELL HEADS WITH HOV O2
 - CV-39 REMOTE VERTICAL WELL HEADS WITH HOV TEMP
 - GP-9 GAS PROBE
 - V VALVE
 - V VALVE VAULT
 - AC ACTIVATED CARBON VESSEL
 - LC-5 SAMPLE POINT

- NOTES:
- EXISTING TOPOGRAPHY PLAN IS FROM PROPELLER DATA. THE TOPOGRAPHY DATA IS BASED ON AUGUST 11, 2023.
 - EXISTING GCCS AS-BUILTS DATED 10-18-23.

DATE	
REVISION	
NO.	
SHEET TITLE: LANDFILL GAS COLLECTION SYSTEM WITH SEM MAP	
PROJECT TITLE: CHIQUITA CANYON LANDFILL 29201 HENRY MAYO DRIVE, CASTAIC, CALIFORNIA 91384	
CLIENT: SCS ENGINEERS ENVIRONMENTAL CONSULTANTS	
DATE: 10-20-2013	
SCALE: 1" = 100'	
1 of 1	