



21 de mayo de 2024

Junta Regional de Control de Calidad del Agua de California
Región de Los Ángeles
320 W. 4th Street, Suite 200
Los Ángeles, California 90013
Atención: Unidad de Tecnología Informática

**Asunto: Informe de Filtraciones de Lixiviados
Vertedero de Chiquita Canyon
Orden de WDR No. R4-2018-0172
Archivo No. 67-020**

Conforme al MRP No. CI-6231 Sección B.3.a, Chiquita Canyon, LLC ("Chiquita") proporciona la siguiente información sobre un incidente observado el 14 de mayo de 2024, durante el cual se observaron lixiviados saliendo del revestimiento del vertedero, que no llegó al canal de aguas pluviales.

i. Mapa - Un mapa que muestra las ubicaciones de las filtraciones.

El incidente ocurrió en la ubicación de la cuadrícula 208, como se indica en el Adjunto A.

ii. Índice de flujo - Un estimativo del índice de flujo.

El índice de flujo de la filtración de lixiviado fue un chorro muy liviano.

iii. Descripción - Una descripción de la naturaleza de la descarga (ej. todas las observaciones y análisis pertinentes).

El 14 de mayo de 2024, aproximadamente a las 3:15 p.m., mientras se realizaba una inspección de rutina de la parte oeste del vertedero y calle perimetral, Chiquita observó una pérdida de una válvula. Los lixiviados de la pérdida era de color ámbar oscuro con poca viscosidad y viajó como un chorro muy liviano. La pérdida no llegó al canal de aguas pluviales ni a la cuenca de sedimentación del sur.

iv. Ubicación - Ubicación de las muestras tomadas para análisis de laboratorio, como procede.

No se tomaron muestras de esta fuga.

v. Medidas correctivas - aprobadas (o propuestas para consideración) por el Director de la Junta Regional.


Al descubrir la fuga, Chiquita comenzó los trabajos de remediación y limpieza inmediatamente apagando la válvula. Chiquita removió inmediatamente el suelo manchado con lixiviados y lo reemplazó por tierra nueva. Chiquita completó los trabajos de limpieza y reparación el 14 de mayo de 2024.

Si tiene alguna pregunta sobre este informe, por favor, no dude en ponerse en contacto conmigo llamando al (661) 257-3655.

Atentamente,
Chiquita Canyon, LLC

Nicole Ward
Gerente Asistente del Distrito
Vertedero de Chiquita Canyon

Adjuntos: Adjunto A - Mapa en Cuadrícula de la Ubicación de la Filtración

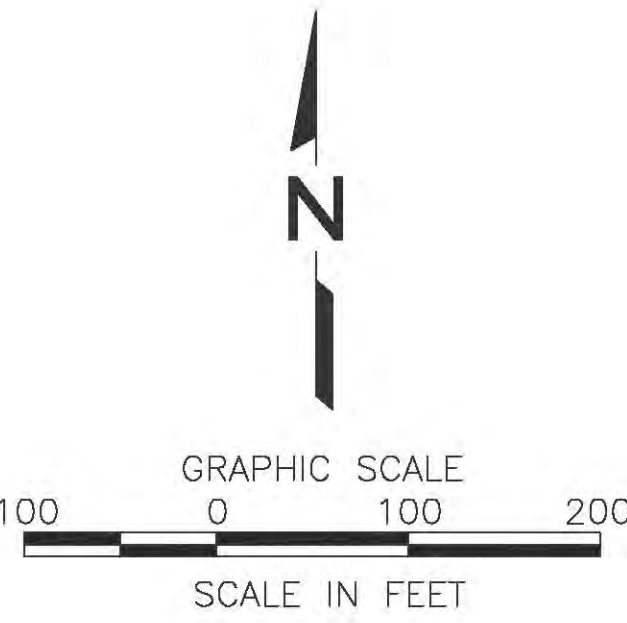

LEGEND

- CV-69 ACTIVE VERTICAL WELLS ABOVE GRADE
- CV-69 ACTIVE VERTICAL WELLS WITH HOV TEMP
- CV-69 ACTIVE VERTICAL WELLS WITH HOV O2
- CV-69 ACTIVE VERTICAL WELL WITH ELEVATED H2S
- CV-43 ACTIVE VERTICAL WELLS BELOW GRADE
- C-31 ACTIVE HORIZONTAL WELLS
- C-31 ACTIVE HORIZONTAL WELLS WITH HOV TEMP
- C-31 ACTIVE HORIZONTAL WELLS WITH ELEVATED H2S
- C-31 ACTIVE HORIZONTAL WELLS WITH STINGERS
- DW-1 DETECTION WELLS
- PZ-1 PIEZOMETER
- CV-38 REMOTE VERTICAL WELL HEADS
- CV-38 REMOTE VERTICAL WELL HEADS WITH HOV O2
- CV-38 REMOTE VERTICAL WELL HEADS WITH HOV TEMP
- GP-9 GAS PROBE
- V VALVE
- V VALVE VAULT
- AC ACTIVATED CARBON VESSEL
- LC-5 SAMPLE POINT

NOTES:

- EXISTING TOPOGRAPHY PLAN IS FROM PROPELLER DATA. THE TOPOGRAPHY DATA IS BASED ON AUGUST 11, 2023.
- EXISTING GCCS AS-BUILTS DATED 10-18-23.

DATE	
REVISION	
NO.	
SHEET TITLE: LANDFILL GAS COLLECTION SYSTEM WITH SEM MAP	
PROJECT TITLE: CHIQUITA CANYON LANDFILL 29201 HENRY MAYO DRIVE, CASTAIC, CALIFORNIA 91384	
CLIENT: SCS ENGINEERS ENVIRONMENTAL CONSULTANTS	
SCALE: 1"=100'	
DATE: 10-20-2013	
1 of 1	