

Archivado: Viernes 6 de septiembre de 2024 a las 11:01:51 AM

De: [Medina, Steven](#)

Enviado: Viernes 30 de agosto de 2024 a la 1:46:31 PM

Para: bchen@aqmd.gov ndickel@aqmd.gov [Christina Ojeda](#)

Cc: [Steve Cassulo](#) [Haley, William \(Bill\)](#) [Amanda Froman](#) [Michael Hearn](#) [Nicole Ward](#)

Christopher.Fear@WasteConnections.com [Viswanathan, Srividhya](#) [Kelly Kincella](#) [Han, Jessie](#)

Asunto: Asunto: Orden de Depuración Estipulada del Caso No. 6177-4 - Actualización sobre la Instalación y Operación Semanal de las Bombas

Importancia: Normal

Sensibilidad: Ninguna

Adjunto:

[Outlook-xwp1d4td.png](#); [2024 CCLF Existing De-Watering Well with Pump Map_2024-08-30.pdf](#);

[REMITENTE EXTERNO: Tenga precaución con los enlaces/adjuntos]

Buenas tardes a todos,

Según la Condición 65 de la Orden Estipulada Modificada, a continuación se encuentra el resumen de la instalación y operación de las bombas de desagüe para el Vertedero de Chiquita Canyon.

Durante el período que transcurrió desde el 23/08/2024 hasta el 29/08/2024, Chiquita completó la instalación y comenzó a operar durante el día cinco (5) bombas en pozos verticales de extracción de LFG dando un total de setenta y tres (73) bombas operado en pozos verticales de extracción de LFG. La semana pasada se retiraron dos (2) bombas y esta semana pasada se agregaron cinco (5) bombas, generando un aumento neto de tres (3) bombas. Por favor, consulte el Mapa actualizado de pozos de LFG con bombas operando, adjunto.

Durante el período que va del 30/08/2024 hasta el 05/09/2024, Chiquita tiene planeado instalar y comenzar a operar otras ocho (8) bombas en pozos verticales de extracción de LFG en ubicaciones a lo largo de la pendiente oeste y norte de la zona reactiva. Las ubicaciones de las instalaciones de las bombas para la semana que viene están sujetas a cambios debido a las condiciones climáticas y/o de seguridad.

Atentamente,

STEVEN Ruben Medina, **E.I.T.**

Profesional Asociado

SCS Engineers

3900 Kilroy Airport Way, Suite 100


Long Beach, CA 90806

858-204-4342 (c)

5160srm@scsengineers.com

Dirigidos por el Éxito de los Clientes

www.scsengineers.com

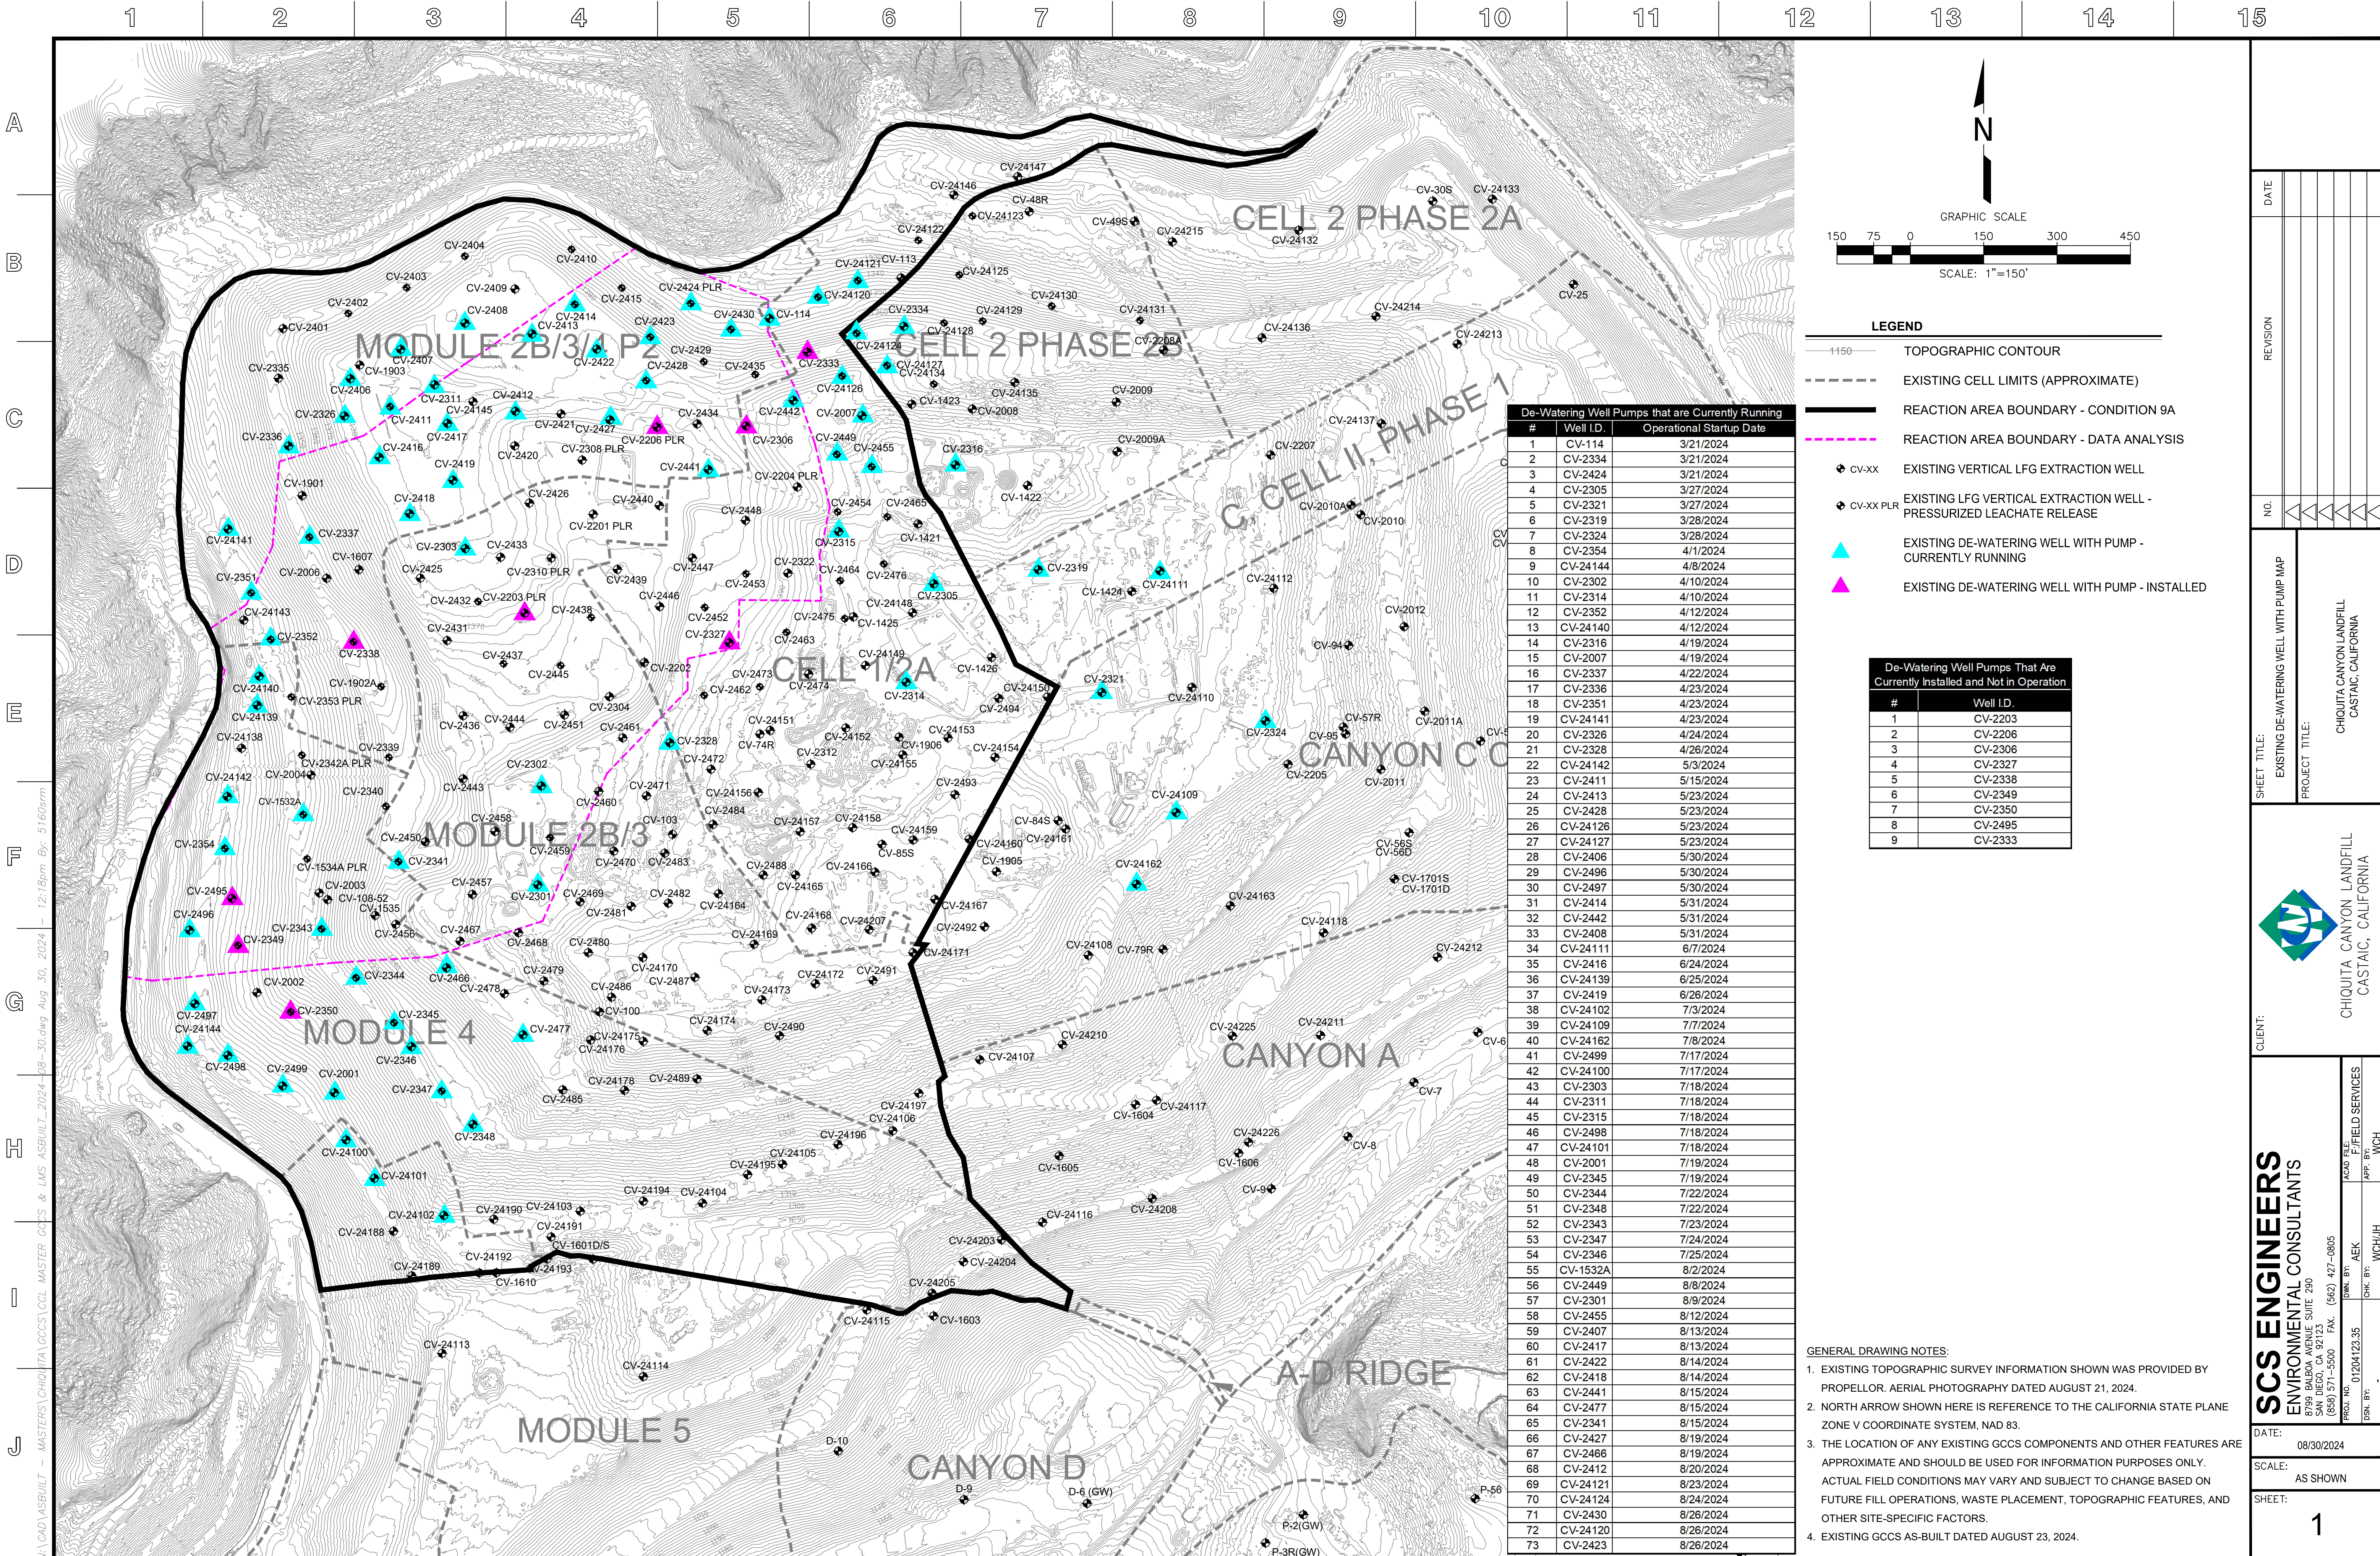

- LEGEND**
- 1150 TOPOGRAPHIC CONTOUR
 - EXISTING CELL LIMITS (APPROXIMATE)
 - REACTION AREA BOUNDARY - CONDITION 9A
 - REACTION AREA BOUNDARY - DATA ANALYSIS
 - CV-XX EXISTING VERTICAL LFG EXTRACTION WELL
 - CV-XX PLR EXISTING LFG VERTICAL EXTRACTION WELL - PRESSURIZED LEACHATE RELEASE
 - EXISTING DE-WATERING WELL WITH PUMP - CURRENTLY RUNNING
 - EXISTING DE-WATERING WELL WITH PUMP - INSTALLED

De-Watering Well Pumps That Are Currently Installed and Not in Operation	
#	Well I.D.
1	CV-2203
2	CV-2206
3	CV-2306
4	CV-2327
5	CV-2338
6	CV-2349
7	CV-2350
8	CV-2495
9	CV-2333

De-Watering Well Pumps that are Currently Running		
#	Well I.D.	Operational Startup Date
1	CV-114	3/21/2024
2	CV-2334	3/21/2024
3	CV-2424	3/21/2024
4	CV-2305	3/27/2024
5	CV-2321	3/27/2024
6	CV-2319	3/28/2024
7	CV-2324	3/28/2024
8	CV-2354	4/1/2024
9	CV-24144	4/8/2024
10	CV-2302	4/10/2024
11	CV-2314	4/10/2024
12	CV-2352	4/12/2024
13	CV-24140	4/12/2024
14	CV-2316	4/19/2024
15	CV-2007	4/19/2024
16	CV-2337	4/22/2024
17	CV-2336	4/23/2024
18	CV-2351	4/23/2024
19	CV-24141	4/23/2024
20	CV-2326	4/24/2024
21	CV-2328	4/26/2024
22	CV-24142	5/3/2024
23	CV-2411	5/15/2024
24	CV-24113	5/23/2024
25	CV-2428	5/23/2024
26	CV-24126	5/23/2024
27	CV-24127	5/23/2024
28	CV-2406	5/30/2024
29	CV-2496	5/30/2024
30	CV-2497	5/30/2024
31	CV-2414	5/31/2024
32	CV-2442	5/31/2024
33	CV-2408	5/31/2024
34	CV-24111	6/7/2024
35	CV-2416	6/24/2024
36	CV-24139	6/25/2024
37	CV-2419	6/26/2024
38	CV-24102	7/3/2024
39	CV-24109	7/7/2024
40	CV-24162	7/8/2024
41	CV-2499	7/17/2024
42	CV-24100	7/17/2024
43	CV-2303	7/18/2024
44	CV-2311	7/18/2024
45	CV-2315	7/18/2024
46	CV-2498	7/18/2024
47	CV-24101	7/18/2024
48	CV-2001	7/19/2024
49	CV-2345	7/19/2024
50	CV-2344	7/22/2024
51	CV-2348	7/22/2024
52	CV-2343	7/23/2024
53	CV-2347	7/24/2024
54	CV-2346	7/25/2024
55	CV-1532A	8/2/2024
56	CV-2449	8/8/2024
57	CV-2301	8/9/2024
58	CV-2455	8/12/2024
59	CV-2407	8/13/2024
60	CV-2417	8/13/2024
61	CV-2422	8/14/2024
62	CV-2418	8/14/2024
63	CV-2441	8/15/2024
64	CV-2477	8/15/2024
65	CV-2341	8/15/2024
66	CV-2427	8/19/2024
67	CV-2466	8/19/2024
68	CV-2412	8/20/2024
69	CV-24121	8/23/2024
70	CV-24124	8/24/2024
71	CV-2430	8/26/2024
72	CV-24120	8/26/2024
73	CV-2423	8/26/2024

- GENERAL DRAWING NOTES:
- EXISTING TOPOGRAPHIC SURVEY INFORMATION SHOWN WAS PROVIDED BY PROPELLOR. AERIAL PHOTOGRAPHY DATED AUGUST 21, 2024.
 - NORTH ARROW SHOWN HERE IS REFERENCE TO THE CALIFORNIA STATE PLANE ZONE V COORDINATE SYSTEM, NAD 83.
 - THE LOCATION OF ANY EXISTING GCCS COMPONENTS AND OTHER FEATURES ARE APPROXIMATE AND SHOULD BE USED FOR INFORMATION PURPOSES ONLY. ACTUAL FIELD CONDITIONS MAY VARY AND SUBJECT TO CHANGE BASED ON FUTURE FILL OPERATIONS, WASTE PLACEMENT, TOPOGRAPHIC FEATURES, AND OTHER SITE-SPECIFIC FACTORS.
 - EXISTING GCCS AS-BUILT DATED AUGUST 23, 2024.

DATE

REVISION

NO.

SHEET TITLE:
EXISTING DE-WATERING WELL WITH PUMP MAP

PROJECT TITLE:
CHICUITA CANYON LANDFILL
CASTAIC, CALIFORNIA

CLIENT:
SCS ENGINEERS
ENVIRONMENTAL CONSULTANTS
2500 BALBOA AVENUE, SUITE 250
SAN DIEGO, CA 92125
(619) 571-5500 FAX: (619) 427-0805
PROJ. NO. 01204123.35
APP. BY: AEC
CHK. BY: WCH/JH

DATE: 08/30/2024
SCALE: AS SHOWN
SHEET: 1