



30 de julio de 2026

Junta Regional de Control de Calidad del Agua de California
Región de Los Ángeles
320 W. 4th Street, Suite 200
Los Ángeles, California 90013
Atención: Unidad de Tecnología Informática

**Asunto: Informe de Filtraciones de Lixiviados
Vertedero de Chiquita Canyon
Orden de WDR No. R4-2018-0172
Archivo No. 67-020**

Conforme a MRP No. CI-6231 Sección B.3.a, Chiquita Canyon, LLC (“Chiquita”) mediante este documento proporciona la siguiente información sobre una filtración que se descubrió el 23 de julio de 2026, durante la cual se observó aproximadamente menos de un galón de líquido característicamente no peligrosos asociados al Grupo C en el canal de aguas pluviales, pero no llegaron a ninguna cuenca de sedimentación. Este es un estimativo conservador basado en observaciones visuales del personal de Chiquita. Chiquita mantiene materiales apropiados de respuesta que incluyen kits de derrames completos en inventario y ha capacitado al personal del sitio para responder ante filtraciones para evitar que ingresen líquidos al sistema de aguas pluviales.

i. Mapa - Un mapa que muestra las ubicaciones de las filtraciones.

La filtración fue observada en la cuadrícula 93, como se indica en el **Adjunto A**.

ii. Índice de flujo - Un estimativo del índice de flujo.

La filtración tuvo un índice de flujo bajo.

iii. Descripción - Una descripción de la naturaleza de la descarga (ej. todas las observaciones y análisis pertinentes).

El 23 de julio de 2026, aproximadamente a las 8:00 a.m., el personal de Chiquita observó una pequeña filtración en la cuadrícula 93 que tuvo un índice de flujo bajo. Se filtró aproximadamente menos de un galón de líquido de las juntas dentro del canal de aguas pluviales, pero no llegó nada de líquido a ninguna de las cuencas de sedimentación. El líquido era marrón oscuro, de poca viscosidad, y viajó a un índice de flujo bajo.

iv. Ubicación - Ubicación de las muestras tomadas para análisis de laboratorio, como procede.

No se tomaron muestras de esta filtración.

v. Medidas correctivas - aprobadas (o propuestas para consideración) por el Director de la Junta Regional.


Al descubrir la filtración, Chiquita inició inmediatamente medidas de respuesta y mitigación, que incluyeron la instalación de un dique de contención para contener el líquido y recogerlo utilizando un camión de vacío. Chiquita también lavó a presión el canal de aguas pluviales y aplicó sellador a las juntas afectadas para evitar otras filtraciones. El trabajo de respuesta se completó aproximadamente a las 11:00 a.m. el 23 de julio de 2026. Chiquita está previendo instalar un sumidero de recolección en el área para evitar una futura recurrencia.

Si tiene alguna pregunta sobre este informe, por favor, no dude en ponerse en contacto conmigo llamando al (661) 257-3655.

Atentamente,
Chiquita Canyon, LLC

Sarah Phillips
Gerente de Cumplimiento Corporativo
Chiquita Canyon

Adjuntos: Adjunto A - Mapa en Cuadrícula de la Ubicación de la Filtración

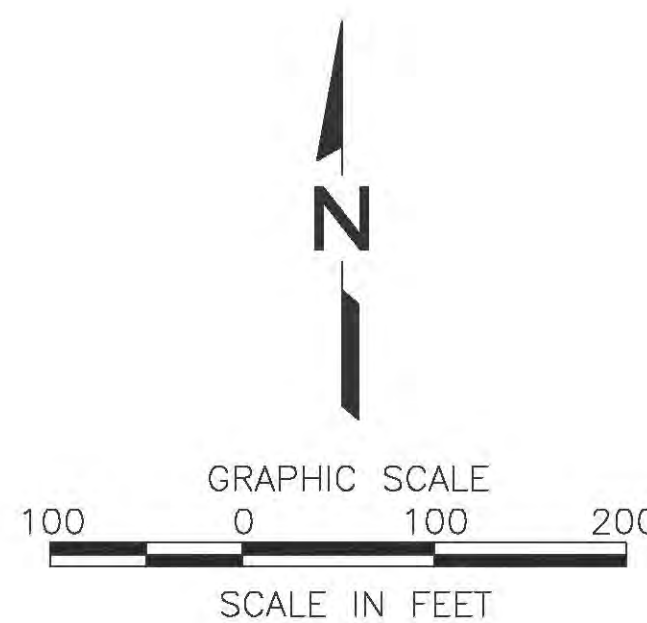

LEGEND

- CV-69 ACTIVE VERTICAL WELLS ABOVE GRADE
- CV-69 ACTIVE VERTICAL WELLS WITH HOV TEMP
- CV-69 ACTIVE VERTICAL WELLS WITH HOV O2
- CV-69 ACTIVE VERTICAL WELL WITH ELEVATED H2S
- CV-43 ACTIVE VERTICAL WELLS BELOW GRADE
- C-31 ACTIVE HORIZONTAL WELLS
- C-31 ACTIVE HORIZONTAL WELLS WITH HOV TEMP
- C-31 ACTIVE HORIZONTAL WELLS WITH ELEVATED H2S
- C-31 ACTIVE HORIZONTAL WELLS WITH STINGERS
- DW-1 DETECTION WELLS
- PZ-1 PIEZOMETER
- CV-38 REMOTE VERTICAL WELL HEADS
- CV-38 REMOTE VERTICAL WELL HEADS WITH HOV O2
- CV-38 REMOTE VERTICAL WELL HEADS WITH HOV TEMP
- GP-9 GAS PROBE
- V VALVE
- V VALVE VAULT
- AC ACTIVATED CARBON VESSEL
- LC-5 SAMPLE POINT

NOTES:

- EXISTING TOPOGRAPHY PLAN IS FROM PROPELLER DATA. THE TOPOGRAPHY DATA IS BASED ON AUGUST 11, 2023.
- EXISTING GCCS AS-BUILTS DATED 10-18-23.

DATE	
REVISION	
NO.	
SHEET TITLE: LANDFILL GAS COLLECTION SYSTEM WITH SEM MAP	
PROJECT TITLE: CHICUITA CANYON LANDFILL 29201 HENRY MAYO DRIVE, CASTAIC, CALIFORNIA 91384	
CLIENT: SCS ENGINEERS ENVIRONMENTAL CONSULTANTS 10200 15TH AVE, SUITE 100 LONG BEACH, CA 90804 PH: (562) 409-2544 FAX: (562) 409-2544	
DATE: 10-20-2013	SCALE: 1" = 100'
1 of 1	