

De: Jones, Art <AJones@scsengineers.com>
Enviado: Miércoles 12 de agosto de 2026 12:20 PM
Para: Baitong Chen
Cc: Bill Haley; Kim, Jenny; Ambriz, Antonio; Lizabeth Gomez; Nathaniel Dickel; Christina Ojeda; Johnson, Cage; Huber, Rachelle; Kevin Green
Asunto: Ref.: Sección D de la Condición 75 de la SOFA de Chiquita Canyon
Adjuntos: 2026-08-07_CCLF_VC and Header Map- Temp Relocations.pdf

[REMITENTE EXTERNO: Tenga precaución con los enlaces/adjuntos]

Todos,

En nombre de Chiquita Canyon, LLC, encontrarán adjunto un mapa que indica las nuevas ubicaciones temporales de VC-05 y VC-08. Las unidades fueron reubicadas el 7 de agosto de 2026.

Proporcionaremos un mapa que indique la ubicación final de esas unidades de cabezales de monitoreo remoto dentro de los (7) días desde que se complete la construcción y el direccionamiento del flujo de biogás a través de la línea del nuevo cabezal de 24 pulgadas.

Atentamente,

Art



Arthur E Jones Jr

Gerente/Vicepresidente de la Región

ajones@scsengineers.com

C: 209 345-2062

6 Sunset Way Suite 101

Henderson, Nevada 89014



De: Baitong Chen <bchen@aqmd.gov>

Enviado: Viernes 31 de julio de 2026 a la 1:13 PM

Para: Jones, Art <AJones@scsengineers.com>; Kevin Green <Kevin.Green@WasteConnections.com>

Cc: Bill Haley <william.haley@wasteconnections.com>; Kim, Jenny <JennyKim@scsengineers.com>; Ambriz, Antonio <AAmbriz@scsengineers.com>; Lizabeth Gomez <LGomez@aqmd.gov>; Nathaniel Dickel <NDickel@aqmd.gov>; Christina Ojeda <cojeda@aqmd.gov>; Johnson, Cage <CageJohnson@scsengineers.com>; Huber, Rachelle <RHuber@scsengineers.com>

Asunto: Ref.: Sección D de la Condición 75 de la SOFA de Chiquita Canyon

Buenas tardes Kevin y Art,

Les adjunto una carta.

Gracias,
Chris

De: Jones, Art <AJones@scsengineers.com>

Enviado: Martes 28 de julio de 2026 a la 11:19 AM

Para: Baitong Chen <bchen@aqmd.gov>; Nathaniel Dickel <ndickel@aqmd.gov>; Christina Ojeda <cojeda@aqmd.gov>

Cc: Bill Haley <william.haley@wasteconnections.com>; Kim, Jenny <JennyKim@scsengineers.com>; Ambriz, Antonio <AAmbriz@scsengineers.com>; Johnson, Cage <CageJohnson@scsengineers.com>; Huber, Rachelle <RHuber@scsengineers.com>

Asunto: [EXTERNO] Sección D de la Condición 75 de la SOFA de Chiquita Canyon

A quien corresponda:

En cumplimiento con los requerimientos de la sección D de la Condición 75 de la SOFA (se muestra debajo como referencia), estamos solicitando la posibilidad de reubicar los sensores de vacío VC-05 y VC-08 que se encuentran en el cabezal de 12 pulgadas cerca del TOx Hero, que fueron instalados para monitorear el flujo arriba y el flujo abajo del vacío de esta unidad TOx. Estos sensores de vacío cumplen con el requerimiento de que se instale una unidad de cabezal en la tubería del cabezal de 12 pulgadas que pasa cerca de CV-24098.

- *(Las 5 unidades de cabezales deben instalarse en las líneas de cabezales primarias que transportan gas desde el límite de la Reacción de la Condición 9(b) y sus alrededores. Las ubicaciones de las unidades de cabezales deben ser para el monitoreo estratégico del sistema de recolección de gases, para permitir la extracción máxima del gas y para que puedan tomarse acciones rápidas para resolver los problemas observados flujo arriba o flujo abajo de las unidades. Deben instalarse dos unidades de cabezales en las siguientes líneas de cabezales: tubería de cabezales de 24 pulgadas que pasan cerca de CV-1426, tubería de cabezales de 12 pulgadas que pasan cerca de CV-24098, a menos que el AQMD de la Costa Sur apruebe otra cosa por escrito).*

Esta solicitud se realiza debido a las mejoras continuas que está implementando Chiquita en el sistema para aumentar los tamaños de las tuberías, instalar sistemas de revestimiento de EVOH y reubicar dos unidades TOx. Para que se complete este trabajo debe quitarse el cabezal de 12 pulgadas existente y se debe aumentar su tamaño a un diámetro de tubería más grande, de 24 pulgadas. Esta obra debe permitir el correcto funcionamiento de las unidades TOx como se reubiquen a la nueva zona, fuera de la cubierta superior del vertedero.

Durante esta reconfiguración de tuberías, será necesario retirar la tubería de 12 pulgadas donde actualmente se encuentran ubicados los sensores. No se prevé que se reduzca el vacío en esta zona durante esta obra. Deseamos reubicar los sensores en el nuevo cabezal de 24 pulgadas una vez que se complete la instalación, para continuar cumpliendo con los requerimientos de la Condición 75D. Esto proporcionará una mejor representación de las presiones del sistema en la zona al completar la obra. Estimamos que el sensor podría estar fuera de línea hasta por 60 días durante todo el proceso. Mientras tanto, reubicaremos temporalmente el sensor existente a una nueva ubicación que representará mejor la nueva configuración del vacío de las tuberías y enviaremos esa ubicación a Distrito una vez que se haya mudado el sensor.

Solicitamos su pronta atención y respuesta escrita a esta solicitud, para que Chiquita pueda continuar estas importantes mejoras y al mismo tiempo continuar cumpliendo con la Orden Estipulada. Gracias por su atención a esta solicitud.

Atentamente,

Art

Arthur E Jones Jr.
Gerente de la Región Sudoeste del Desierto/Vicepresidente
SCS Engineers
Field Services Group
6 Sunset Way Suite 101
Henderson, NV 89014
Teléfono de la Oficina 209-702-6228
Móvil 209-345-2062

Email: ajones@scsengineers.com



Sitio web: www.scsengineers.com

Dirigidos Por el Éxito de los Clientes



Este e-mail puede contener información confidencial y está previsto para uso del destinatario y/o sus representantes previstos únicamente. Si no es el destinatario previsto, por favor, no transmita, copie, divulgue, guarde ni utilice esta comunicación de ninguna manera. Si recibió este mensaje por error, por favor, informe al remitente inmediatamente y elimine este mensaje de forma permanente de su computadora. SCS Engineers no asume ninguna responsabilidad por el contenido de este e-mail no por las consecuencias de ninguna acción tomada en base a la información proporcionada. – SCS Engineers

\\son-fs02 Data Files\Engineers\Waste_Connections\Chiquita_Canyon_LF\2026 VC Header Locations\DWG\2026-08-05-CCLF_VC and Header Map- Temp Relocations.dwg Aug 05, 2026 -- 1:59pm By: cway

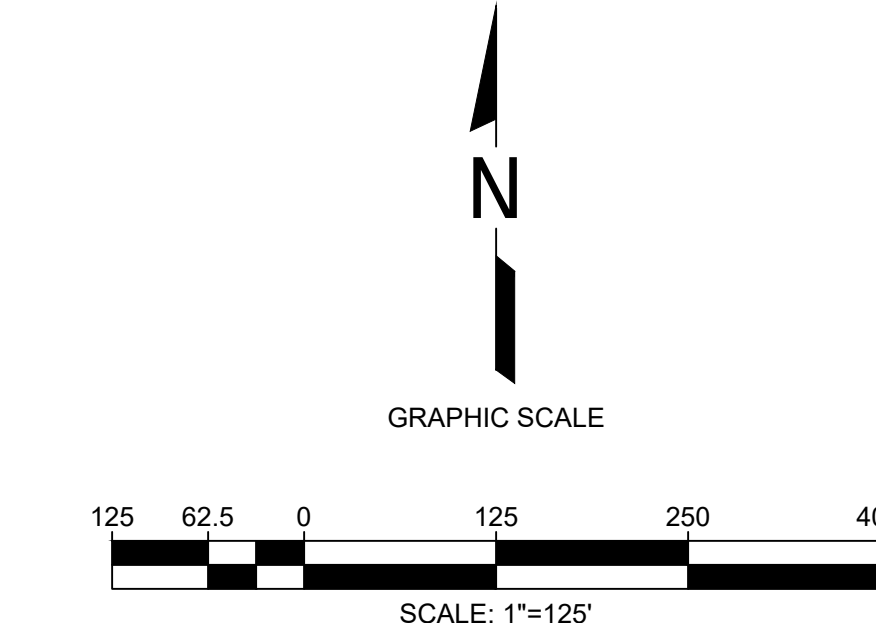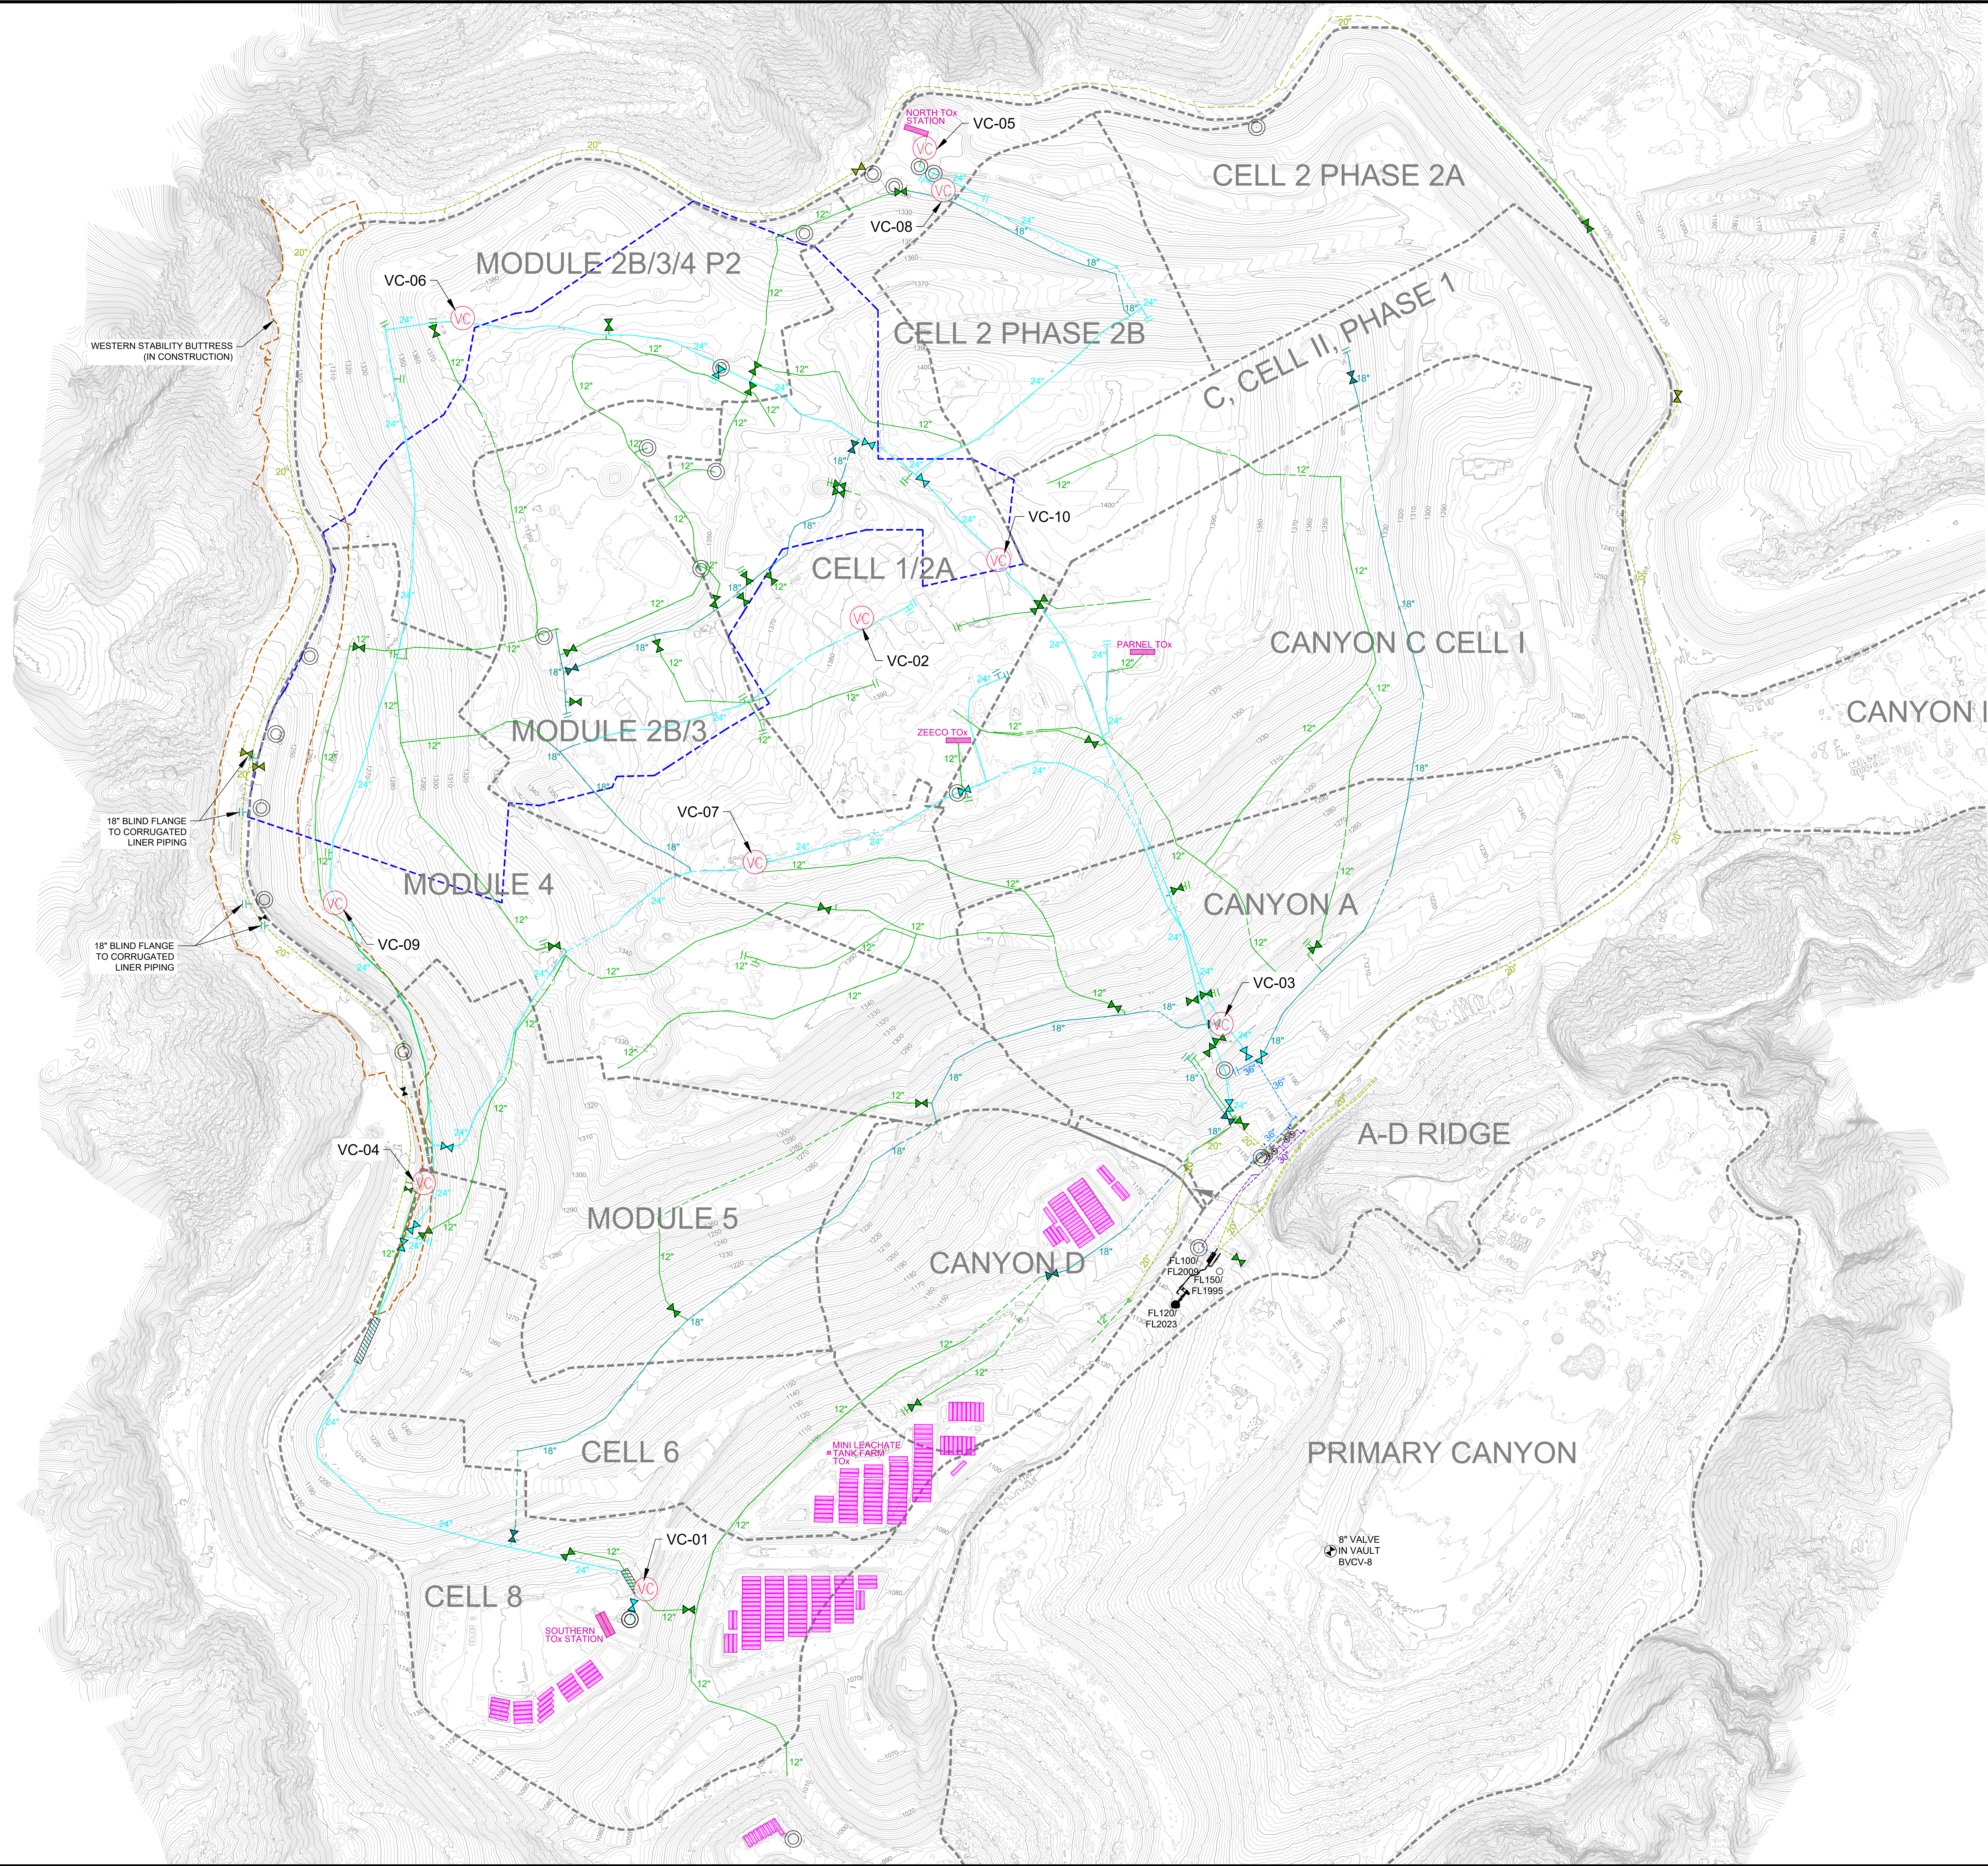

- LEGEND**
- 1150 TOPOGRAPHIC CONTOUR
 - REACTION AREA BOUNDARY (APPROXIMATE) - BASED ON DATA REVIEW
 - WESTERN BUTTRESS FILL LIMITS
 - EXISTING CELL LIMITS (APPROXIMATE)
 - 36\"/>
 - 30\"/>
 - 24\"/>
 - 20\"/>
 - 18\"/>
 - 12\"/>
 - ALL BELOW-GRADE PIPES ARE SHOWN DASHED
 - EXISTING FRAC TANKS
 - EXISTING AIR COMPRESSORS
 - EXISTING CONDENSATE SUMP
 - EXISTING VACUUM SENSOR
 - EXISTING ISOLATION VALVE
 - EXISTING BLIND FLANGE

VACUUM SENSORS ALONG HEADERS			
POINT I.D.	NORTHING	EASTING	ELEVATION
VC-01	1978824.32'	6366020.69'	1120.00'
VC-02	1981105.27'	6366529.12'	1385.00'
VC-03	1980151.33'	6367372.49'	1383.00'
VC-04	1979778.35'	6365499.44'	1202.00'
VC-05	1982127.27'	6366624.78'	1317.00'
VC-06	1981808.51'	6365591.78'	1379.00'
VC-07	1980531.62'	6366278.38'	1228.00'
VC-08	1982107.91'	6366649.64'	1318.00'
VC-09	1980435.98'	6365290.74'	1260.00'
VC-10	1981241.66'	6368850.33'	1391.00'

- UPDATED DESIGN NOTES:**
- VACUUM SENSORS VC-05 AND VC-08 TO BE TEMPORARILY LOCATED DURING GCCS HEADER IMPROVEMENTS, WITH APPROVAL FROM AGMD ON JULY 31, 2026 PER SOFA CONDITION NO. 75(d).
 - THE TEMPORARY VACUUM SENSOR INFORMATION SHOWN IS DATED AUGUST 05, 2026. EXISTING VC-05 AND VC-08 POINT ELEVATIONS AND LOCATIONS ARE APPROXIMATED, AND WILL BE UPDATED UPON REPLACEMENT.
- GENERAL DRAWING NOTES:**
- EXISTING TOPOGRAPHIC SURVEY INFORMATION SHOWN WAS PROVIDED BY PROPPELLOR, AERIAL PHOTOGRAPHY DATED JULY 29, 2026.
 - EXISTING VACUUM SENSOR INFORMATION SHOWN WAS PROVIDED BY PROPPELLOR DATED JUNE 29, 2026. VC POINT ELEVATIONS ARE APPROXIMATED FROM EXISTING TOPOGRAPHIC SURVEY INFORMATION.
 - NORTH ARROW SHOWN HERE IS REFERENCE TO THE CALIFORNIA STATE PLANE ZONE V COORDINATE SYSTEM, NAD 83.
 - THE LOCATION OF ANY EXISTING PIPING, VALVES, TIE-IN LOCATIONS AND OTHER FEATURES ARE APPROXIMATED FROM EXISTING GCCS AS-BUILT SURVEYS, DATED JUNE 24, 2026. ALL RELATED LOCATIONS SHOULD BE USED FOR INFORMATION PURPOSES ONLY. ACTUAL FIELD CONDITIONS MAY VARY AND SUBJECT TO CHANGE BASED ON TOPOGRAPHIC FEATURES AND OTHER SITE-SPECIFIC FACTORS.

DATE:				
REVISION				
NO.				
SHEET TITLE:		EXISTING VC & HEADER MAP		
PROJECT TITLE:		CHIQUITA CANYON LANDFILL CASTAIC, CALIFORNIA		
CLIENT:		SCS ENGINEERS ENVIRONMENTAL CONSULTANTS		
DATE:		08/05/2026		
SCALE:		AS SHOWN		
1 of 1				