

Archivado: Viernes 28 de agosto de 2026 9:50:27 AM
De: [Medina, Steven](#)
Enviado: Viernes 21 de agosto de 2026 23:35:56
Para: [Baitong Chen](#)
Cc: [Huber, Rachelle](#)
Asunto: Orden de Depuración Estipulada No. 6177-4 - Actualización Semanal sobre la Instalación y Operación de las Bombas
Importancia: Normal
Sensibilidad: Ninguna
Adjuntos: [image.png](#) [image.png](#) [image.png](#) [image.png](#) [image.png](#) [image.png](#) [image.png](#) [image.png](#) [2026-08-21_CCLF_Existing De-Watering Well with Pump Map_V1.0.pdf](#)

[REMITENTE EXTERNO: Tenga precaución con los enlaces/adjuntos]

Hola a todos,

Según la Condición 65 de la Orden Estipulada Modificada, a continuación, se encuentra el resumen de la instalación y operación de las bombas de desagüe para el Vertedero de Chiquita Canyon. Esta información está sujeta a cambios, en base a una mayor revisión y verificación.

Durante el período que transcurrió desde el 14/08/2026 hasta el 20/08/2026, Chiquita completó la instalación y comenzó a operar durante el día diecisiete (17) bombas en pozos verticales de extracción de LFG dando un total de ciento ochenta y nueve (189) bombas operado en pozos verticales de extracción de LFG. Además, se retiraron dieciséis (16) bombas de la línea la semana pasada y se pusieron operativas diecisiete (17) bombas nuevas, generando un aumento neto de una (1) bomba. Se debe tener en cuenta que Chiquita tiene otras bombas en funcionamiento en sumideros perimetrales que no están incluidas en esta cuenta.


Durante el período que va del 21/08/2026 hasta el 27/08/2026, dada la cantidad de bombas de desagüe instaladas hasta la fecha y el mantenimiento asociado a esas bombas, Chiquita tiene planeado instalar y comenzar a operar seis (6) bombas adicionales en pozos verticales de extracción de LFG en ubicaciones a lo largo de la pendiente norte y sur de la zona reactiva.

Atentamente,



STEVEN Medina, E.I.T.
Profesional del Proyecto
smedina@scsengineers.com
O: 858-583-7746
C: 858-204-4342
3900 Kilroy Airport Way, Suite #300
Long Beach, CA 90806

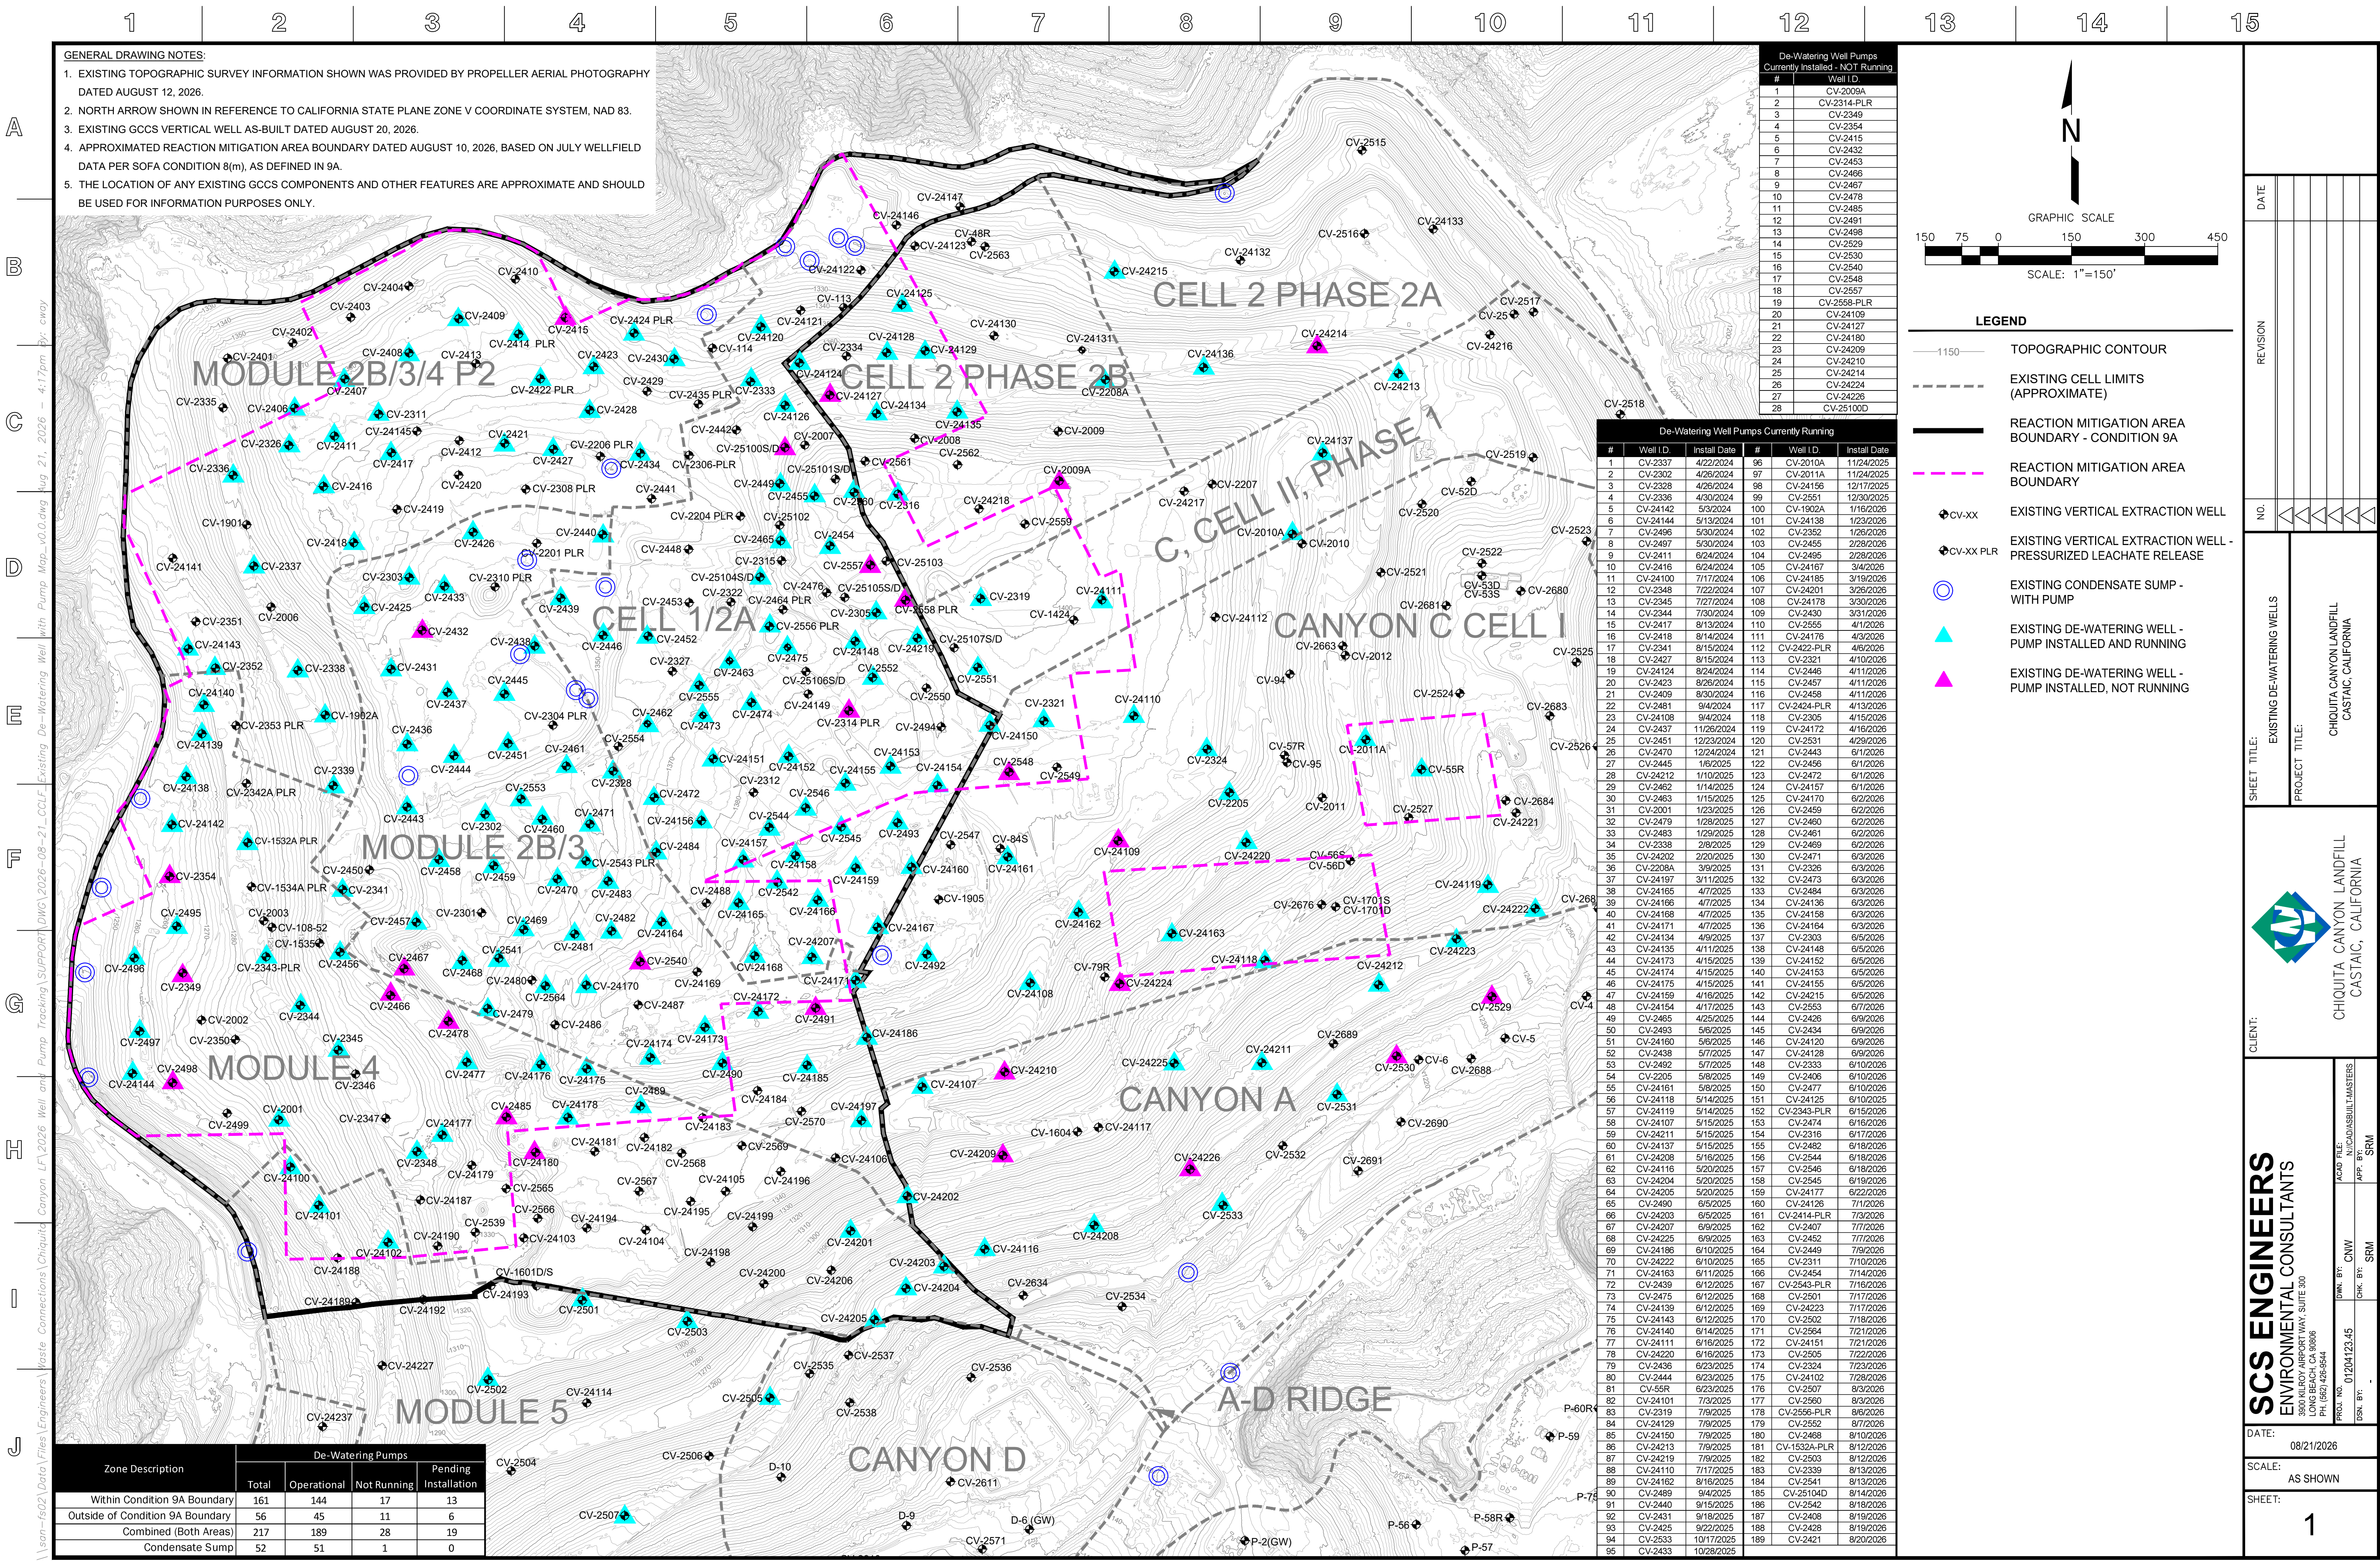


- GENERAL DRAWING NOTES:
1. EXISTING TOPOGRAPHIC SURVEY INFORMATION SHOWN WAS PROVIDED BY PROPELLER AERIAL PHOTOGRAPHY DATED AUGUST 12, 2026.
 2. NORTH ARROW SHOWN IN REFERENCE TO CALIFORNIA STATE PLANE ZONE V COORDINATE SYSTEM, NAD 83.
 3. EXISTING GCCS VERTICAL WELL AS-BUILT DATED AUGUST 20, 2026.
 4. APPROXIMATED REACTION MITIGATION AREA BOUNDARY DATED AUGUST 10, 2026, BASED ON JULY WELLFIELD DATA PER SOFA CONDITION 8(m), AS DEFINED IN 9A.
 5. THE LOCATION OF ANY EXISTING GCCS COMPONENTS AND OTHER FEATURES ARE APPROXIMATE AND SHOULD BE USED FOR INFORMATION PURPOSES ONLY.

De-Watering Well Pumps	
Currently Installed - NOT Running	
#	Well ID
1	CV-2009A
2	CV-2314-PLR
3	CV-2349
4	CV-2354
5	CV-2415
6	CV-2432
7	CV-2453
8	CV-2466
9	CV-2467
10	CV-2478
11	CV-2485
12	CV-2491
13	CV-2498
14	CV-2529
15	CV-2530
16	CV-2540
17	CV-2548
18	CV-2557
19	CV-2558-PLR
20	CV-24109
21	CV-24127
22	CV-24180
23	CV-24209
24	CV-24210
25	CV-24214
26	CV-24224
27	CV-24226
28	CV-25100D

De-Watering Well Pumps Currently Running					
#	Well ID	Install Date	#	Well ID	Install Date
1	CV-2337	4/22/2024	95	CV-2010A	11/24/2025
2	CV-2302	4/28/2024	97	CV-2011A	11/24/2025
3	CV-2328	4/26/2024	98	CV-24156	12/17/2025
4	CV-2336	4/30/2024	99	CV-2551	12/30/2025
5	CV-24142	5/3/2024	100	CV-1902A	1/16/2026
6	CV-24144	5/13/2024	101	CV-24138	1/23/2026
7	CV-2496	5/30/2024	102	CV-2352	1/26/2026
8	CV-2497	5/30/2024	103	CV-2455	2/28/2026
9	CV-2411	6/24/2024	104	CV-2495	2/28/2026
10	CV-2416	6/24/2024	105	CV-24167	3/4/2026
11	CV-24100	7/17/2024	106	CV-24185	3/19/2026
12	CV-2348	7/22/2024	107	CV-24201	3/23/2026
13	CV-2345	7/27/2024	108	CV-24179	3/30/2026
14	CV-2344	7/30/2024	109	CV-2430	3/31/2026
15	CV-2417	8/13/2024	110	CV-2555	4/1/2026
16	CV-2418	8/14/2024	111	CV-24176	4/3/2026
17	CV-2341	8/15/2024	112	CV-2422-PLR	4/6/2026
18	CV-2427	8/15/2024	113	CV-2321	4/10/2026
19	CV-24124	8/24/2024	114	CV-2446	4/11/2026
20	CV-2423	8/26/2024	115	CV-2457	4/11/2026
21	CV-2409	8/30/2024	116	CV-2458	4/11/2026
22	CV-2461	9/4/2024	117	CV-2424-PLR	4/13/2026
23	CV-24108	9/4/2024	118	CV-2305	4/15/2026
24	CV-2437	11/26/2024	119	CV-24172	4/16/2026
25	CV-2451	12/23/2024	120	CV-2531	4/29/2026
26	CV-2470	12/24/2024	121	CV-2443	6/1/2026
27	CV-2445	1/6/2025	122	CV-2456	6/1/2026
28	CV-24212	1/10/2025	123	CV-2472	6/1/2026
29	CV-2462	1/14/2025	124	CV-24157	6/1/2026
30	CV-2463	1/15/2025	125	CV-24170	6/2/2026
31	CV-2001	1/23/2025	126	CV-2459	6/2/2026
32	CV-2479	1/28/2025	127	CV-2480	6/2/2026
33	CV-2483	1/29/2025	128	CV-2461	6/2/2026
34	CV-2458	2/6/2025	129	CV-2469	6/2/2026
35	CV-24202	2/20/2025	130	CV-2471	6/3/2026
36	CV-2208A	3/9/2025	131	CV-2326	6/3/2026
37	CV-24197	3/11/2025	132	CV-2473	6/3/2026
38	CV-24165	4/7/2025	133	CV-2484	6/3/2026
39	CV-24166	4/7/2025	134	CV-24136	6/3/2026
40	CV-24168	4/7/2025	135	CV-24158	6/3/2026
41	CV-24171	4/7/2025	136	CV-24164	6/3/2026
42	CV-24134	4/9/2025	137	CV-2303	6/5/2026
43	CV-24135	4/11/2025	138	CV-24148	6/5/2026
44	CV-24173	4/15/2025	139	CV-24152	6/5/2026
45	CV-24174	4/15/2025	140	CV-24153	6/5/2026
46	CV-24175	4/15/2025	141	CV-24155	6/5/2026
47	CV-24159	4/16/2025	142	CV-24215	6/5/2026
48	CV-24154	4/17/2025	143	CV-2553	6/7/2026
49	CV-2465	4/25/2025	144	CV-2426	6/9/2026
50	CV-2493	5/6/2025	145	CV-2434	6/9/2026
51	CV-24160	5/6/2025	146	CV-24120	6/9/2026
52	CV-2438	5/7/2025	147	CV-24128	6/9/2026
53	CV-2492	5/7/2025	148	CV-2333	6/10/2026
54	CV-2205	5/8/2025	149	CV-2406	6/10/2026
55	CV-24161	5/8/2025	150	CV-2407	6/10/2026
56	CV-24118	5/14/2025	151	CV-24125	6/10/2026
57	CV-24119	5/14/2025	152	CV-2343-PLR	6/15/2026
58	CV-24107	5/15/2025	153	CV-2474	6/16/2026
59	CV-24211	5/15/2025	154	CV-2316	6/17/2026
60	CV-24137	5/15/2025	155	CV-2482	6/18/2026
61	CV-24208	5/16/2025	156	CV-2544	6/18/2026
62	CV-24116	5/20/2025	157	CV-2546	6/18/2026
63	CV-24204	5/20/2025	158	CV-2545	6/19/2026
64	CV-24205	5/20/2025	159	CV-24177	6/22/2026
65	CV-2460	6/9/2025	160	CV-24126	7/1/2026
66	CV-24203	6/9/2025	161	CV-2414-PLR	7/1/2026
67	CV-24207	6/9/2025	162	CV-2407	7/7/2026
68	CV-24225	6/9/2025	163	CV-2452	7/7/2026
69	CV-24186	6/10/2025	164	CV-2449	7/9/2026
70	CV-24222	6/10/2025	165	CV-2311	7/10/2026
71	CV-24163	6/11/2025	166	CV-2454	7/14/2026
72	CV-2439	6/12/2025	167	CV-2543-PLR	7/16/2026
73	CV-2475	6/12/2025	168	CV-2501	7/17/2026
74	CV-24139	6/12/2025	169	CV-24223	7/17/2026
75	CV-24143	6/12/2025	170	CV-2502	7/18/2026
76	CV-24140	6/14/2025	171	CV-2554	7/21/2026
77	CV-24111	6/16/2025	172	CV-24151	7/21/2026
78	CV-24220	6/16/2025	173	CV-2505	7/22/2026
79	CV-2436	6/23/2025	174	CV-2324	7/23/2026
80	CV-2444	6/23/2025	175	CV-24102	7/28/2026
81	CV-55R	6/23/2025	176	CV-2507	8/3/2026
82	CV-24101	7/3/2025	177	CV-2560	8/3/2026
83	CV-2319	7/9/2025	178	CV-2556-PLR	8/6/2026
84	CV-24129	7/9/2025	179	CV-2552	8/7/2026
85	CV-24150	7/9/2025	180	CV-2488	8/10/2026
86	CV-24213	7/9/2025	181	CV-1532A-PLR	8/12/2026
87	CV-24219	7/9/2025	182	CV-2503	8/12/2026
88	CV-24110	7/17/2025	183	CV-2339	8/13/2026
89	CV-24162	8/16/2025	184	CV-2541	8/13/2026
90	CV-2489	9/4/2025	185	CV-2510AD	8/14/2026
91	CV-2440	9/15/2025	186	CV-2542	8/18/2026
92	CV-2431	9/18/2025	187	CV-2408	8/19/2026
93	CV-2425	9/22/2025	188	CV-2428	8/19/2026
94	CV-2533	10/17/2025	189	CV-2421	8/20/2026
95	CV-2433	10/28/2025			

Zone Description	De-Watering Pumps			
	Total	Operational	Not Running	Pending Installation
Within Condition 9A Boundary	161	144	17	13
Outside of Condition 9A Boundary	56	45	11	6
Combined (Both Areas)	217	189	28	19
Condensate Sump	52	51	1	0

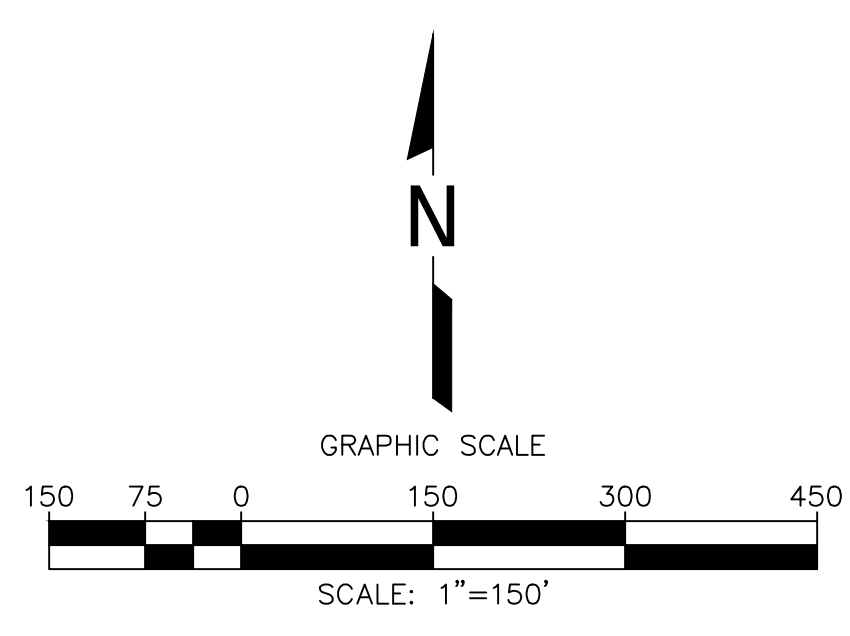

- LEGEND**
- 1150 TOPOGRAPHIC CONTOUR
 - EXISTING CELL LIMITS (APPROXIMATE)
 - REACTION MITIGATION AREA BOUNDARY - CONDITION 9A
 - REACTION MITIGATION AREA BOUNDARY
 - CV-XX EXISTING VERTICAL EXTRACTION WELL
 - CV-XX PLR EXISTING VERTICAL EXTRACTION WELL - PRESSURIZED LEACHATE RELEASE
 - EXISTING CONDENSATE SUMP - WITH PUMP
 - EXISTING DE-WATERING WELL - PUMP INSTALLED AND RUNNING
 - EXISTING DE-WATERING WELL - PUMP INSTALLED, NOT RUNNING

DATE:	
REVISION:	
NO.	
SHEET TITLE:	EXISTING DE-WATERING WELLS
PROJECT TITLE:	CHIQUITA CANYON LANDFILL CASTAIC, CALIFORNIA
CLIENT:	CHIQUITA CANYON LANDFILL CASTAIC, CALIFORNIA
SCS ENGINEERS ENVIRONMENTAL CONSULTANTS 15000 VAN COTT AVENUE, SUITE 300 LONG BEACH, CA 90806 PH: (562) 426-9544	ACAD FILE: N:\CAD\ASBUILT-MASTERS APP. BY: SRM CHK. BY: SRM DWG. NO: 01204123-45 APP. BY: SRM CHK. BY: SRM
DATE:	08/21/2026
SCALE:	AS SHOWN
SHEET:	1