



1 de septiembre de 2026

Junta Regional de Control de Calidad del Agua de California
Región de Los Ángeles
320 W. 4th Street, Suite 200
Los Ángeles, California 90013
Atención: Unidad de Tecnología Informática

**Asunto: Informe de Filtraciones de Lixiviados
Vertedero de Chiquita Canyon
Orden de WDR No. R4-2018-0172
Archivo No. 67-020**

Conforme a MRP No. CI-6231 Sección B.3.a, Chiquita Canyon, LLC (“Chiquita”) mediante este instrumento proporciona la siguiente información sobre una filtración que se descubrió el 25 de agosto de 2026, durante la cual se observaron aproximadamente 0.25 galones de lixiviados característicamente no peligrosos asociados al Grupo C en el canal de aguas pluviales, pero no llegaron a ninguna cuenca de sedimentación. Este es un estimativo conservador basado en observaciones visuales de personal de Chiquita. Chiquita mantiene materiales apropiados de respuesta que incluyen kits de derrames completos en inventario y ha capacitado al personal del sitio para responder a filtraciones para evitar que ingresen líquidos al sistema de aguas pluviales.

i. Mapa - Un mapa que muestra las ubicaciones de las filtraciones.

La filtración fue observada en las Cuadrículas 93 y 95, como se indica en el **Adjunto A**.

ii. Índice de flujo - Un estimativo del índice de flujo.

La filtración tuvo un índice de flujo bajo.

iii. Descripción - Una descripción de la naturaleza de la descarga (ej. todas las observaciones y análisis pertinentes).

El 25 de agosto de 2026, aproximadamente a las 7:30 a.m., personal de Chiquita observó una pequeña filtración en las Cuadrículas 93 y 95 que tuvo un índice de flujo bajo. Personal de Chiquita observó que se filtraron aproximadamente 0.25 galones de lixiviados de las juntas en el canal de aguas pluviales. Ningún líquido de la filtración llegó a ninguna de las cuencas de sedimentación. El líquido era marrón oscuro, de poca viscosidad, y viajó a un índice de flujo bajo.

iv. Ubicación - Ubicación de las muestras tomadas para análisis de laboratorio, como procede.

No se tomaron muestras de esta filtración.

v. Medidas correctivas - aprobadas (o propuestas para consideración) por el Director de la Junta Regional.


El líquido de la filtración se contuvo con un dique de contención. El canal de aguas pluviales se lavó a presión mientras se aplicaba vacío para asegurar la correcta recolección de toda el agua del lavado. Después se aplicó sellador a las uniones afectadas para ayudar a evitar una futura filtración. La limpieza duró aproximadamente 12 horas y el sellador de concreto se aplicó el jueves 27 de agosto de 2026.

Si tiene alguna pregunta sobre este informe, por favor, no dude en ponerse en contacto conmigo llamando al (661) 257-3655.

Atentamente,
Chiquita Canyon, LLC

Sarah Phillips
Gerente de Cumplimiento Corporativo
Chiquita Canyon

Adjuntos: Adjunto A - Mapa en Cuadrícula de la Ubicación de la Filtración

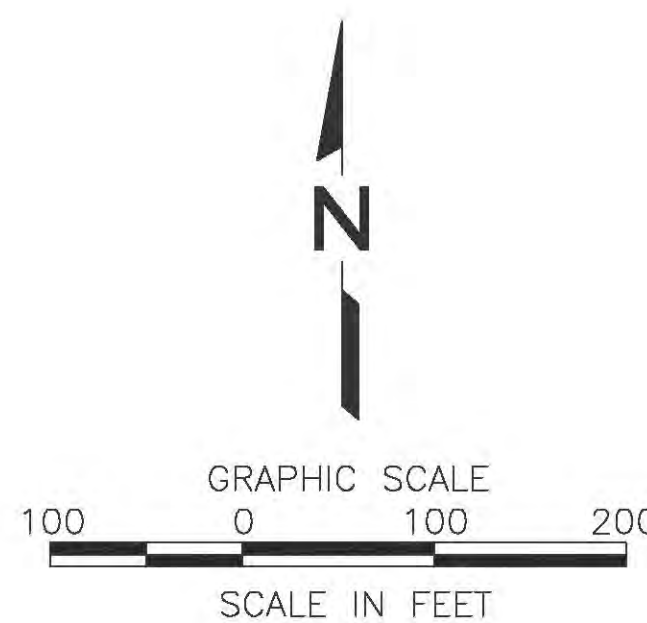

LEGEND

- CV-69 ACTIVE VERTICAL WELLS ABOVE GRADE
- CV-69 ACTIVE VERTICAL WELLS WITH HOV TEMP
- CV-69 ACTIVE VERTICAL WELLS WITH HOV O2
- CV-69 ACTIVE VERTICAL WELL WITH ELEVATED H2S
- CV-43 ACTIVE VERTICAL WELLS BELOW GRADE
- C-31 ACTIVE HORIZONTAL WELLS
- C-31 ACTIVE HORIZONTAL WELLS WITH HOV TEMP
- C-31 ACTIVE HORIZONTAL WELLS WITH ELEVATED H2S
- C-31 ACTIVE HORIZONTAL WELLS WITH STINGERS
- DW-1 DETECTION WELLS
- PZ-1 PIEZOMETER
- CV-38 REMOTE VERTICAL WELL HEADS
- CV-38 REMOTE VERTICAL WELL HEADS WITH HOV O2
- CV-38 REMOTE VERTICAL WELL HEADS WITH HOV TEMP
- GP-9 GAS PROBE
- V VALVE
- V VALVE VAULT
- AC ACTIVATED CARBON VESSEL
- LC-5 SAMPLE POINT

NOTES:

- EXISTING TOPOGRAPHY PLAN IS FROM PROPELLER DATA. THE TOPOGRAPHY DATA IS BASED ON AUGUST 11, 2023.
- EXISTING GCCS AS-BUILTS DATED 10-18-23.

DATE	
REVISION	
NO.	
SHEET TITLE: LANDFILL GAS COLLECTION SYSTEM WITH SEM MAP	
PROJECT TITLE: CHIQUITA CANYON LANDFILL 29201 HENRY MAYO DRIVE, CASTAIC, CALIFORNIA 91384	
CLIENT: SCS ENGINEERS ENVIRONMENTAL CONSULTANTS	
DATE: 10-20-2013	
SCALE: 1" = 100'	
1 of 1	