

Archivado: Jueves 14 de agosto de 2025 5:59:40 PM
De: [Kate Logan](#)
Enviado: Viernes 8 de agosto de 2025 9:27:44 PM
Para: KGork@ph.lacounty.gov
sota@ph.lacounty.gov Todd.Thalhamer@Calrecycle.ca.gov khabaradas@ph.lacounty.gov
LFrias@ph.lacounty.gov NQuick@ph.lacounty.gov RRagland@ph.lacounty.gov
Cc: BMcphillips@counsel.lacounty.gov Wes.Mindermann@CalRecycle.ca.gov mark.debie@calrecycle.ca.gov
emorofuji@ph.lacounty.gov Relon.MarkAnthony@epa.gov Holybee.Tyler@epa.gov Friedli.Laura@epa.gov
[John Perkey](#) [Steve Cassulo](#) [Nicole Ward](#) [Dylan Smith](#) [Amanda Froman](#) [Dylan Smith](#)
Asunto: Vertedero de Chiquita Canyon - Cubierta Geosintética - Medida de Mitigación 4.1
Importancia: Normal
Sensibilidad: Ninguno
Adjuntos: [EVOH Location Site Map.pdf](#); [CCLF Reaction Area _Reactive Wells_2025-08-08.pdf](#); [4050 2025-07-07 Milestone 2B Chiquita Canyon LF Isopach_June 2025.pdf](#);

[REMITENTE EXTERNO: Tenga precaución con los enlaces/adjuntos]

Todos,

A continuación se encuentra la actualización de Chiquita de la semana sobre el estado de la instalación de la cubierta de geomembrana de EVOH de 60-mil en el Vertedero de Chiquita Canyon, conforme a la Medida de Mitigación 4.1 de la Orden de Cumplimiento de la LEA emitida el 1 de mayo de 2025.


Como se detalló en nuestra respuesta proporcionada el 1 de agosto de 2025, el primer envío del fabricante del revestimiento de geomembrana EVOH de 60 mils se limitó a un rollo. Por lo tanto, D&E no desplegó más paneles del revestimiento de geomembrana durante la semana del 28 de julio y hasta la fecha se instaló un total de 6,750 pies cuadrados de revestimiento como se describió en la actualización de Chiquita del 1 de agosto. Chiquita continúa esperando recibir otros rollos del fabricante a principios de la semana del 11 de agosto.

La Figura 1 adjunta a este documento muestra la extensión aproximada de la cubierta de geomembrana instalada al viernes 8 de agosto de 2025, como también la zona de cobertura de geomembrana descrita en el anteproyecto del plan de trabajo para la extensión de la cubierta de geomembrana de fecha 16 de mayo de 2025 presentada a la LEA y al DTSC. Se debe tener en cuenta que Chiquita continúa evaluando el área de extensión prevista en respuesta a la correspondencia de las agencias. También se adjuntan a esta entrega el mapa isopáquico mensual de junio de 2025 y una figura que identifica los pozos que muestran indicios de reacción a junio de 2025. Debido a limitaciones técnicas, no hemos podido crear una figura que incluya todos estos datos.

Gracias

Kate Logan
Ingeniera Regional
Vertedero de Chiquita Canyon
29201 Henry Mayo Dr.
Castaic, CA 91384
(celular) (346) 807-5547
Kate.Logan@WasteConnections.com



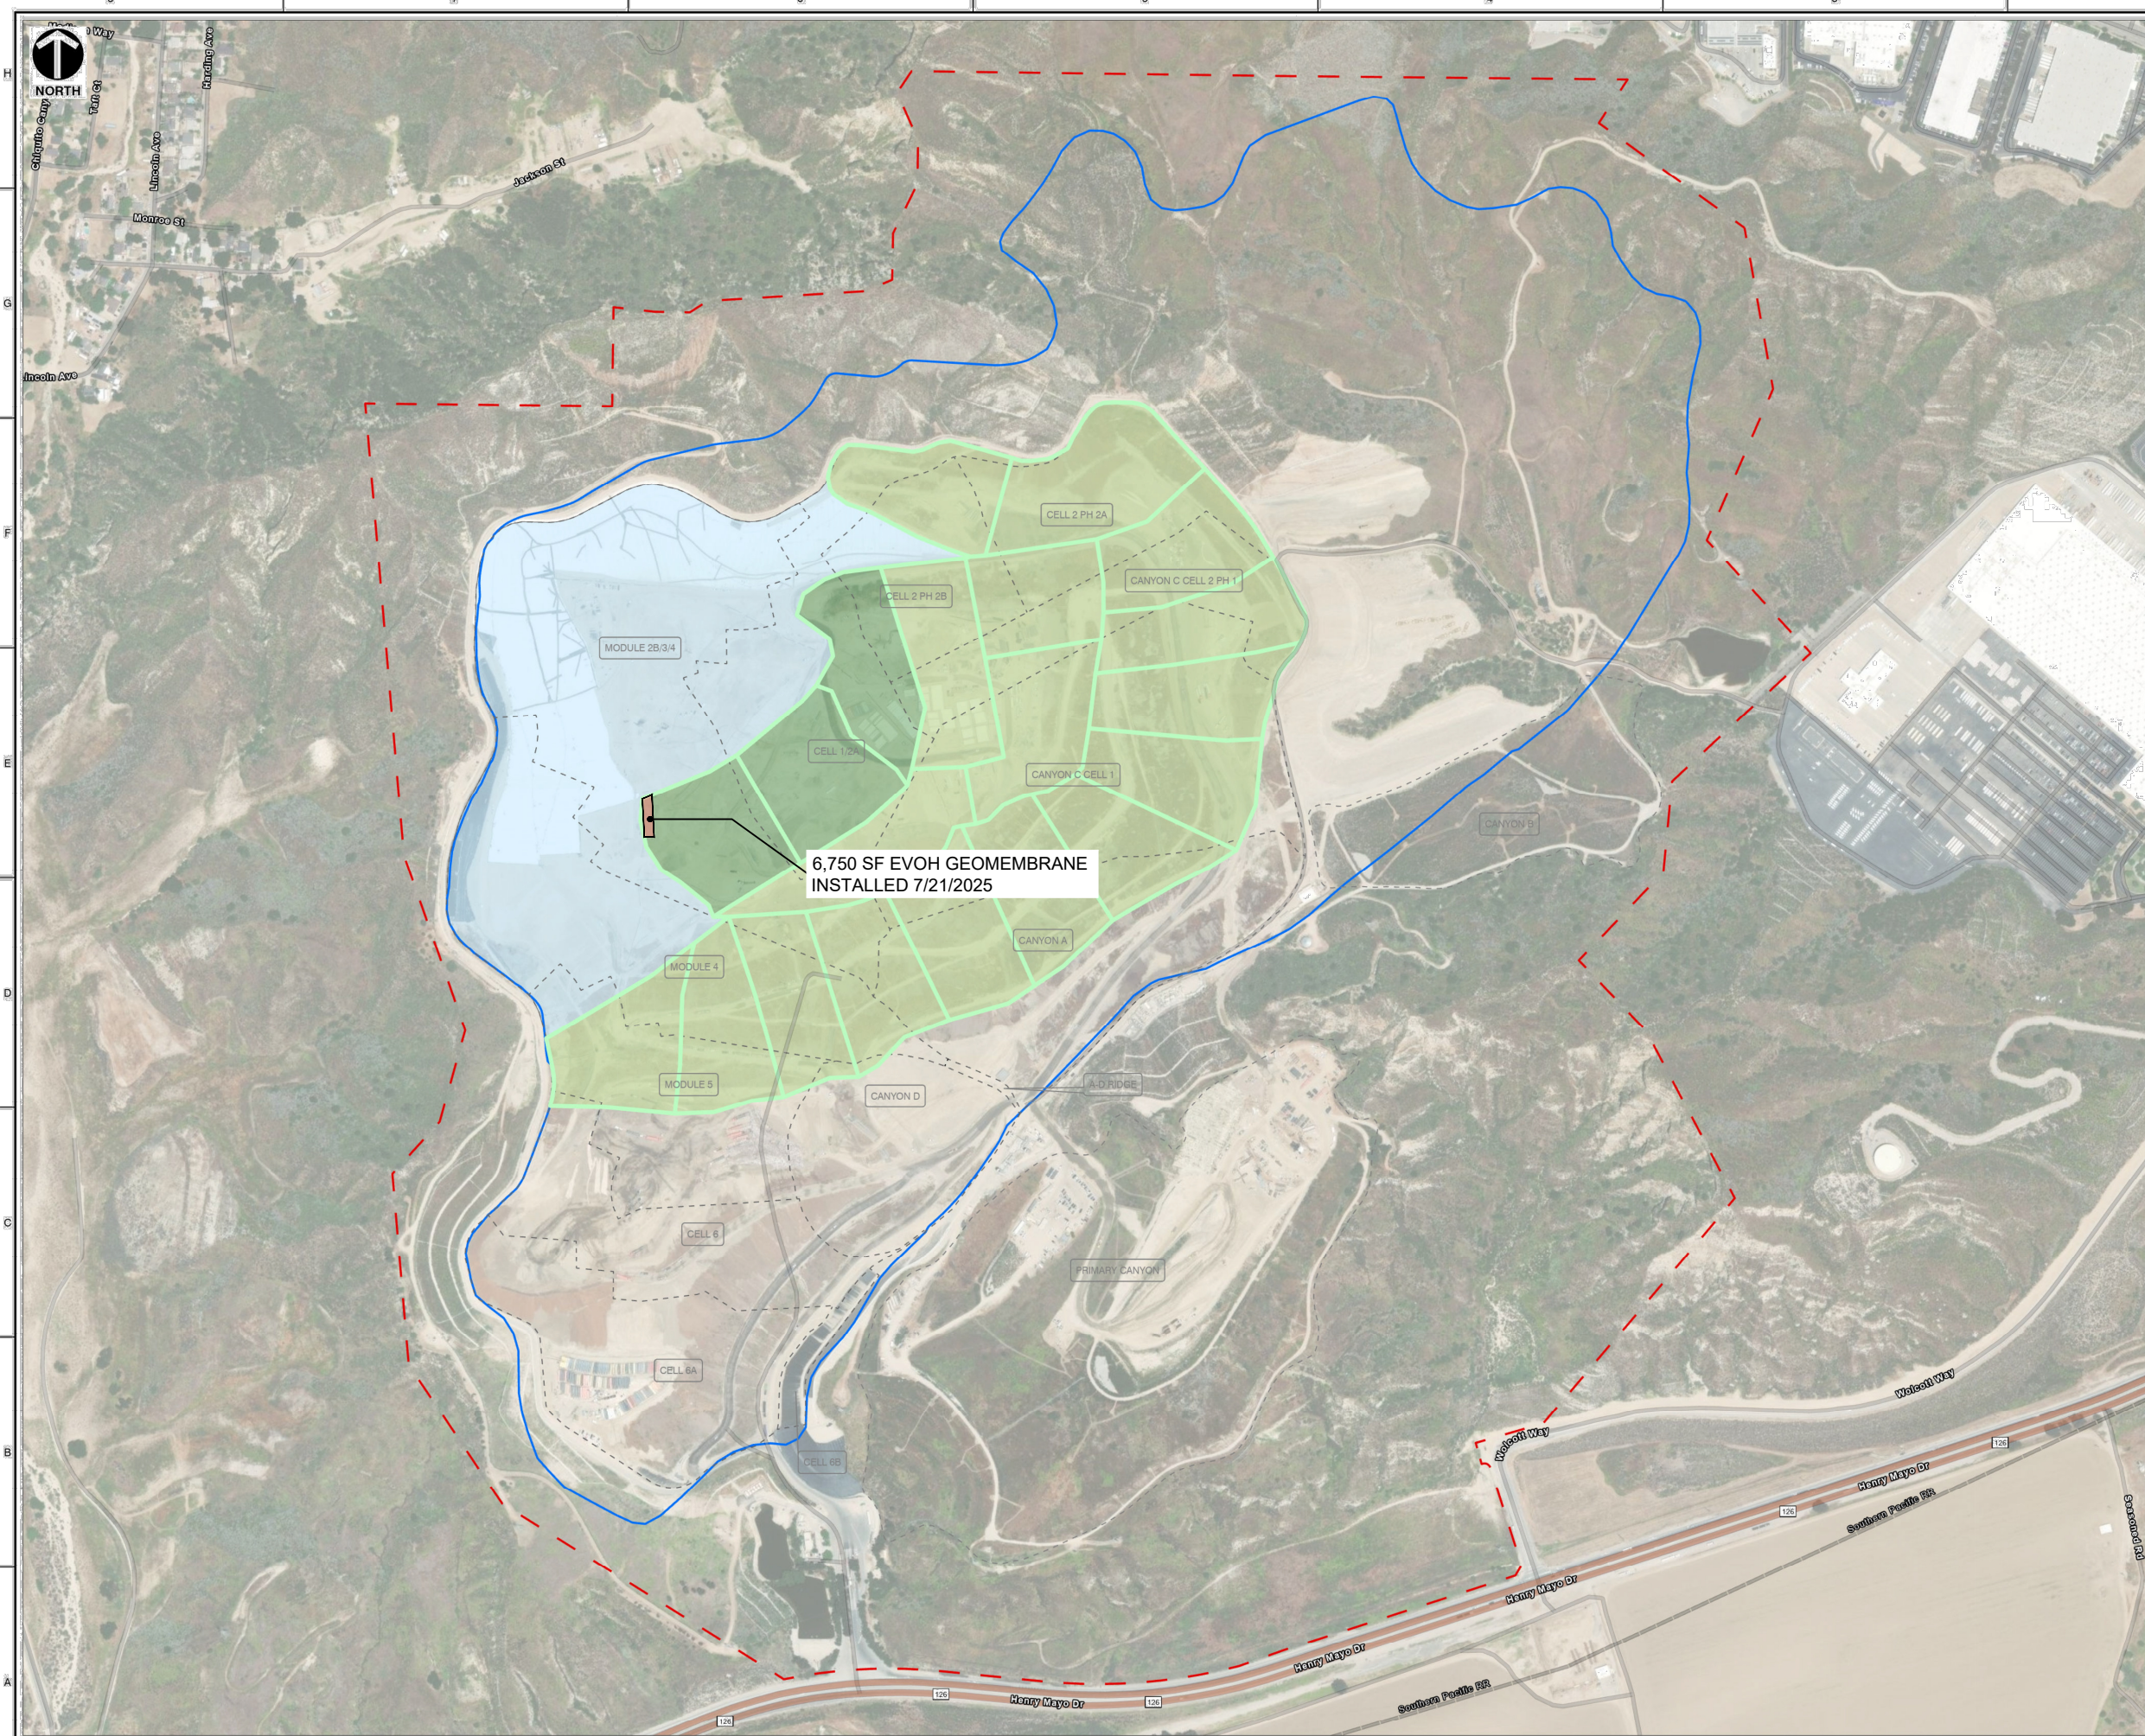

LEGEND

- - - APPROXIMATE PROPERTY BOUNDARY
- REFUSE LIMIT
- - - CELL LIMIT
- EXISTING GEOMEMBRANE DEPLOYMENT AREA
- INITIAL SUPPLEMENTAL GEOMEMBRANE DEPLOYMENT AREA
- SUBSEQUENT SUPPLEMENTAL GEOMEMBRANE DEPLOYMENT AREAS

- NOTES:**
1. EXISTING GEOMEMBRANE DEPLOYMENT AREA IS APPROXIMATELY 48.3 acres.
 2. EXISTING GEOMEMBRANE IS 30-MIL HDPE, EXCEPT FOR 1.3 ACRES OF 40-MIL HDPE.
 3. EACH PROPOSED DEPLOYMENT AREA IS APPROXIMATELY 5 ACRES
 4. NEW GEOMEMBRANE WILL BE 60-MIL HDPE WITH AN INTERNAL CORE EVOH RESIN BARRIER.

SCALE IN FEET

0' 300' 600'

Civil & Environmental Consultants, Inc.

2356 Gold Meadow Way
Suite 120
Gold River, CA 95670
Ph: 916.503.0050 • 800.365.2324
www.cecinc.com

CHIKUITA CANYON LANDFILL


DRAWN BY:	CMM	CHECKED BY:	RVH	APPROVED BY:	RVH
DATE:	4/29/2025	SCALE:	1" = 300'	PROJECT NO.:	350-750

SITE MAP

FIGURE NO. **2A**


SHEET 1 OF 2


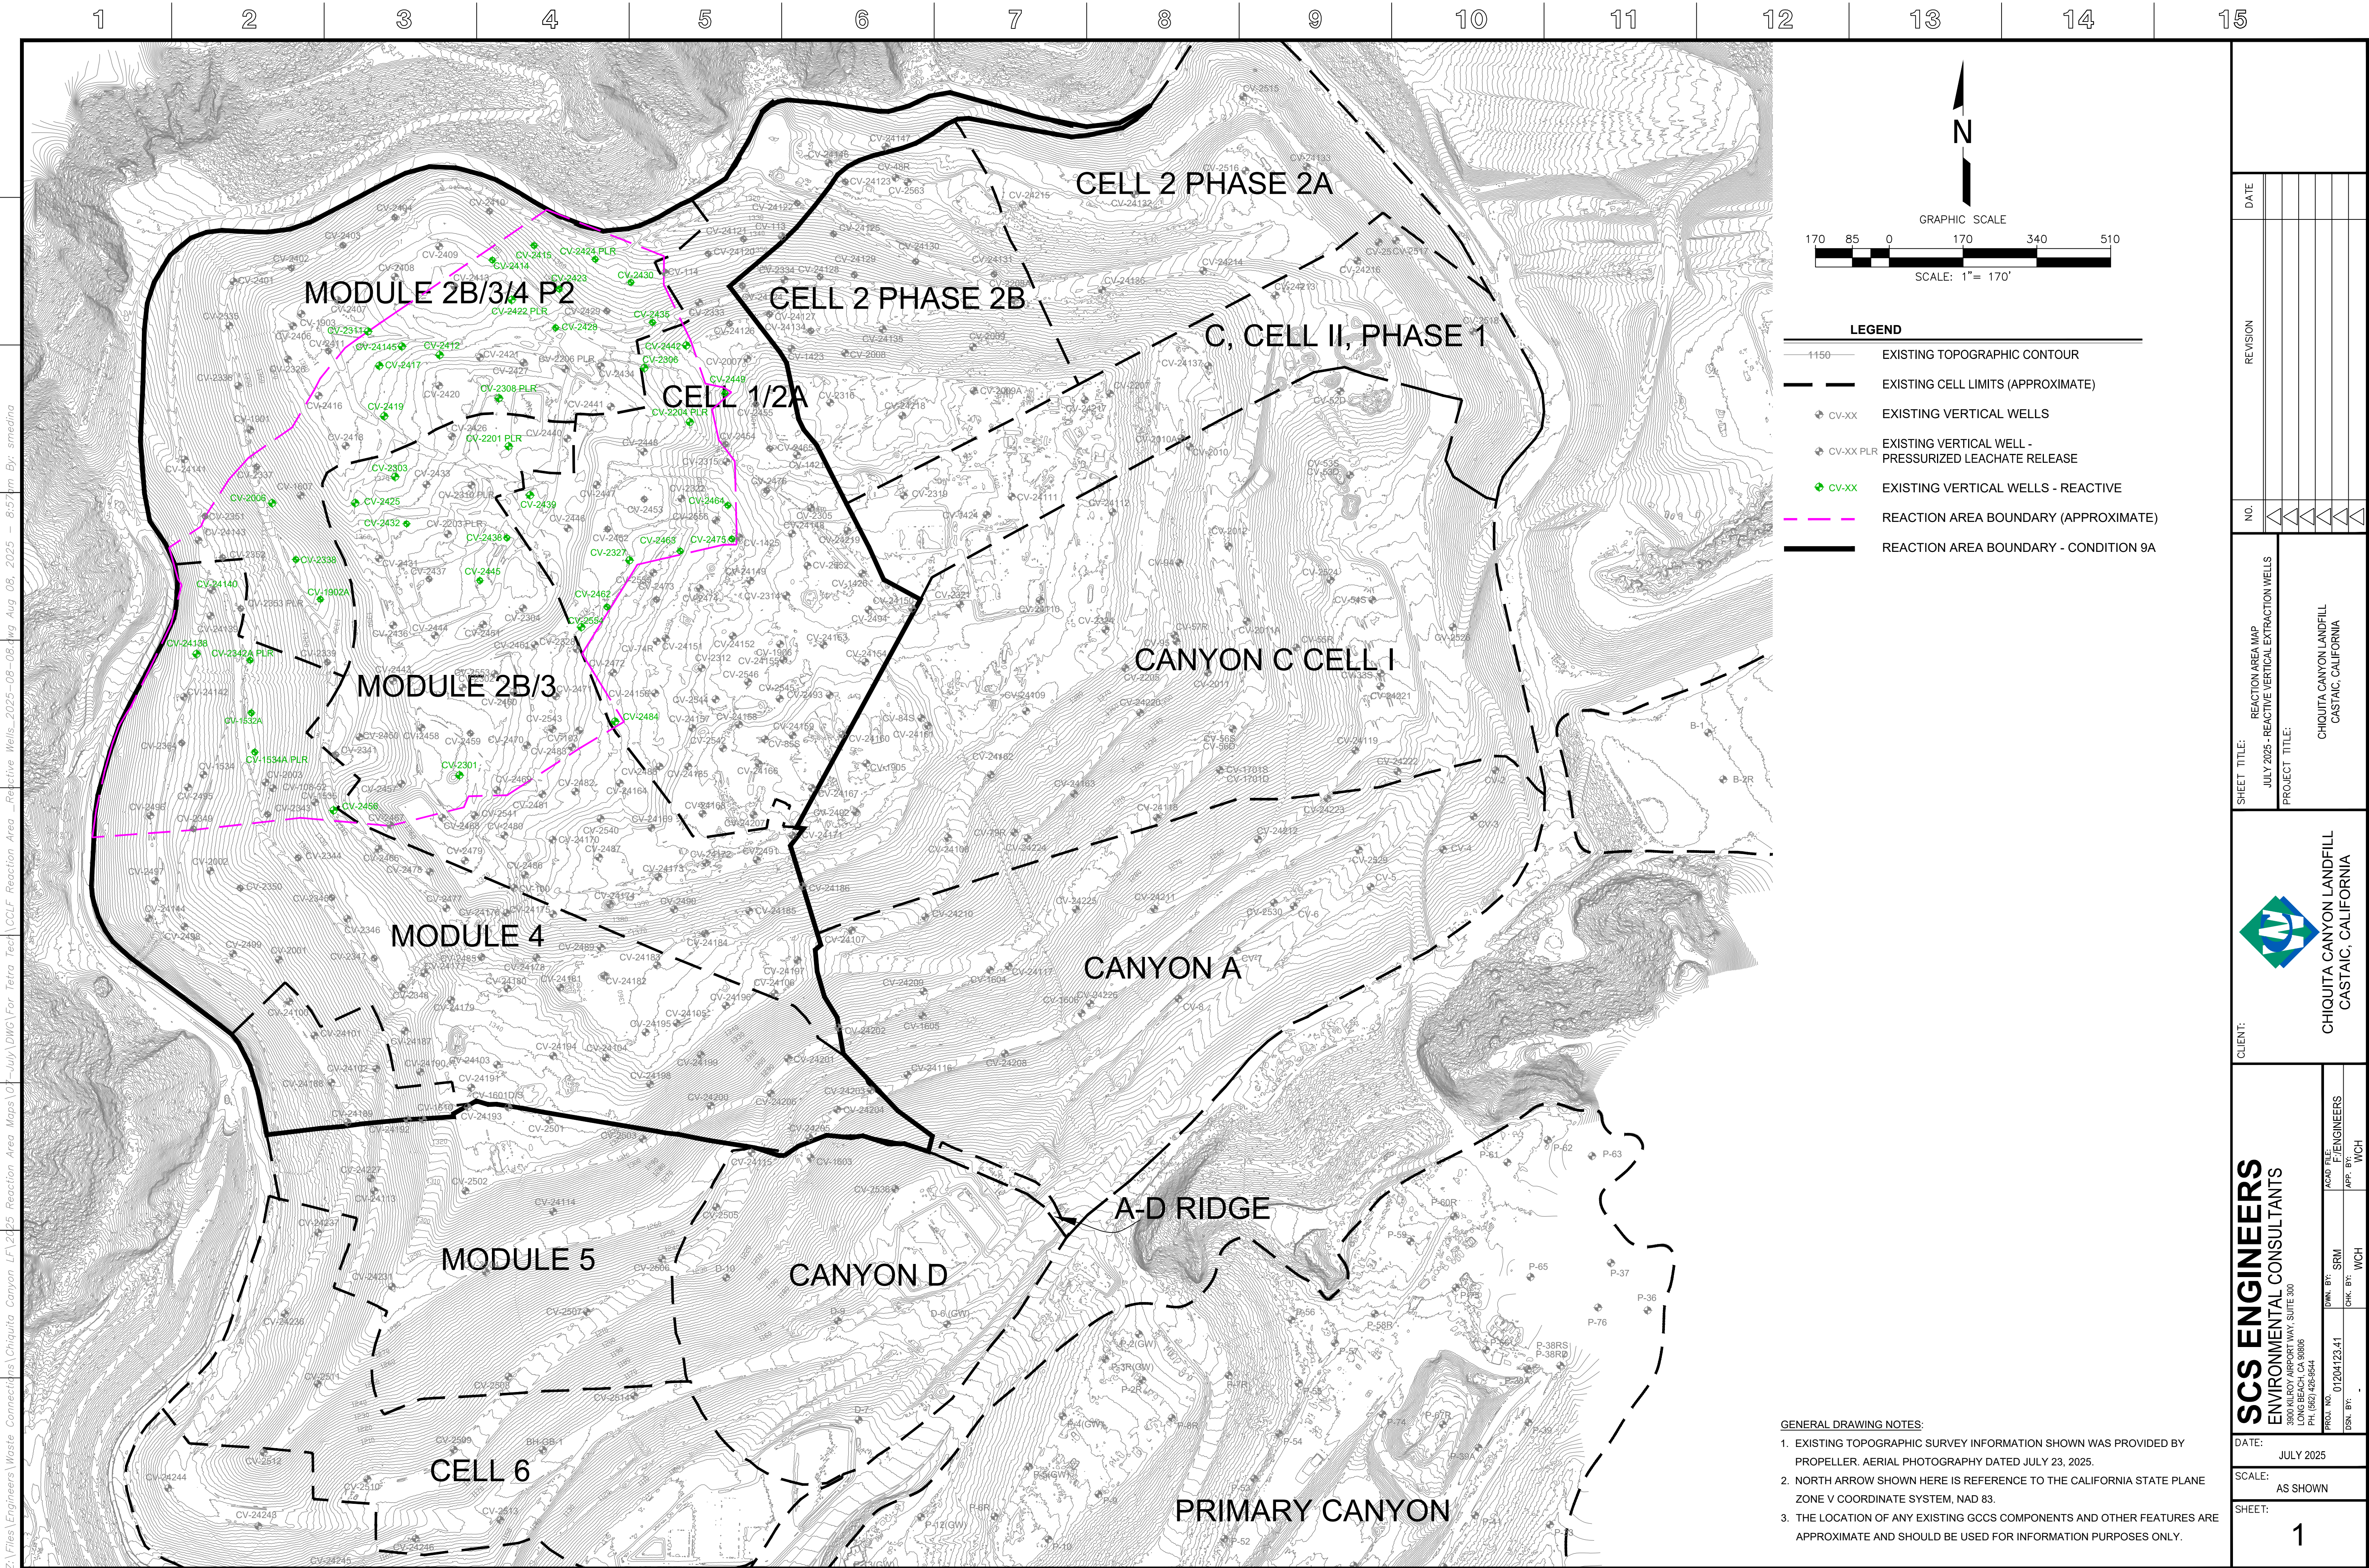

Z:\Files\Engineers\Waste Connections\Chiquita Canyon LF\2025 Reaction Area Maps\07-July\DWG\For Tetra Tech\CCLF Reaction Area - Reactive Wells 2025-08-08.dwg Aug 08, 2025 - 8:57pm By: smedina

Chiquita Canyon Landfill - Isopach

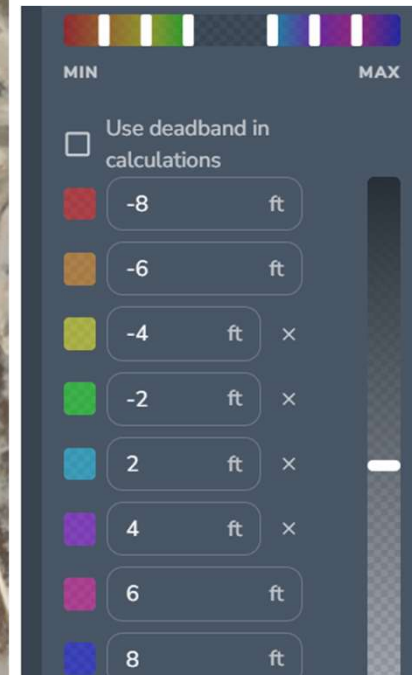

June 28, 2025 Survey Image. May 28, 2025 vs June 28, 2025