



**CHIQUITA CANYON**  
*Una Empresa Waste Connections*

11 de febrero de 2025

**Por e-mail**

Baitong Chen, Ingeniero de la Calidad del Aire, [bchen@aqmd.gov](mailto:bchen@aqmd.gov)

Nathaniel Dickel, Ingeniero Sénior de la Calidad del Aire, [ndickel@aqmd.gov](mailto:ndickel@aqmd.gov)

Christina Ojeda, Inspector de la Calidad del Aire, [cojeda@aqmd.gov](mailto:cojeda@aqmd.gov)

Distrito de Gestión de la Calidad del Aire de la Costa Sur

21865 East Copley Drive


Diamond Bar, California 91765-4182

**Ref.: Informe de Inspección Semanal de Lixiviado de Chiquita Canyon, LLC sobre  
el Orden de Depuración Estipulado (Caso No. 6177-4), Condición 27(c)**

Todos:

Conforme a la Condición 27(c) del Orden de Depuración Estipulado en el Distrito de Gestión de la Calidad del Aire de la Costa Sur en el Caso No. 6177-4, (la "Orden") Chiquita Canyon, LLC (Chiquita) engloba una compilación de registros de inspecciones de filtración de lixiviados que se realizan dos veces al día, en el período transcurrido del 3 de febrero de 2025 al 9 de febrero de 2025. Durante este tiempo, no hubo ninguna filtración ni acumulación de lixiviados en curso en el Vertedero de Canyon de Chiquita que haya ocurrido en un lugar más de una vez dentro de la semana calendario. No hay más información para proporcionar bajo la Condición 27(c).

Atentamente,

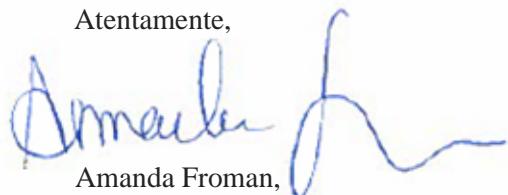

Amanda Froman,  
Gerente de Cumplimiento  
de Chiquita Canyon, LLC

Adjunto: Registros de Inspecciones de Lixiviados del 3 de febrero al 9 de febrero de 2025

# 4050 - Inspección de Filtraciones/Acumulaciones de Lixiviados de Chiquita

Completada

3 de febrero de 2025 / Nancy Bahena Hernández

Realizado el

3 de febrero de 2025 a las 9:06 AM PST

Elaborado por

Nancy Bahena Hernández

## Inspección de Filtraciones de Lixiviados

Inspección de filtraciones/acumulación de lixiviados

Inspección de filtraciones/acumulación de lixiviados 1

**¿Se localizó la filtración/acumulación de lixiviados?**

No



**Descripción del lugar de la fotografía donde no hay filtración o acumulación de lixiviados.**

Calle perimetral del lado norte



# 4050 - Inspección de Filtraciones/Acumulaciones de Lixiviados de Chiquita

Completada

3 de febrero de 2025 / Nancy Bahena Hernández

Realizado el

3 de febrero de 2025 a las 3:01 PM PST

Elaborado por

Nancy Bahena Hernández

## Inspección de Filtraciones de Lixiviados

Inspección de filtraciones/acumulación de lixiviados

Inspección de filtraciones/acumulación de lixiviados 1

**¿Se localizó la filtración/acumulación de lixiviados?**

No



**Descripción del lugar de la fotografía donde no hay filtración o acumulación de lixiviados.**

Calle perimetral del lado oeste

# 4050 - Inspección de Filtraciones/Acumulaciones de Lixiviados de Chiquita

Completada

4 de febrero de 2025 / Nancy Bahena Hernández

Realizado el

4 de febrero de 2025 a las 8:34 AM PST

Elaborado por

Nancy Bahena Hernández

## Inspección de Filtraciones de Lixiviados

Inspección de filtraciones/acumulación de lixiviados

Inspección de filtraciones/acumulación de lixiviados 1

**¿Se localizó la filtración/acumulación de lixiviados?**

No



Foto 1

**Descripción del lugar de la fotografía donde no hay filtración o acumulación de lixiviados.**

Calle perimetral del lado norte



# 4050 - Inspección de Filtraciones/Acumulaciones de Lixiviados de Chiquita

Completada

4 de febrero de 2025 / Nancy Bahena Hernández

Realizado el

4 de febrero de 2025 a las 3:02 PM PST

Elaborado por

Nancy Bahena Hernández

## Inspección de Filtraciones de Lixiviados

Inspección de filtraciones/acumulación de lixiviados

Inspección de filtraciones/acumulación de lixiviados 1

**¿Se localizó la filtración/acumulación de lixiviados?**

No



**Descripción del lugar de la fotografía donde no hay filtración o acumulación de lixiviados.**

Calle perimetral del lado oeste



# 4050 - Inspección de Filtraciones/Acumulaciones de Lixiviados de Chiquita

Completada

5 de febrero de 2025 / John Boucher

Realizado el

5 de febrero de 2025 a las 7:36 AM PST

Elaborada por

John Boucher

## Inspección de Filtraciones de Lixiviados

Inspección de filtraciones/acumulación de lixiviados

Inspección de filtraciones/acumulación de lixiviados 1

**¿Se localizó la filtración/acumulación de lixiviados?**

No



**Descripción del lugar de la fotografía donde no hay filtración o acumulación de lixiviados.**

Calle perimetral del lado oeste



# 4050 - Inspección de Filtraciones/Acumulaciones de Lixiviados de Chiquita

Completada

5 de febrero de 2025 / John Boucher

Realizado el

5 de febrero de 2025 a las 3:35 PM PST

Elaborada por

John Boucher

## Inspección de Filtraciones de Lixiviados

Inspección de filtraciones/acumulación de lixiviados

Inspección de filtraciones/acumulación de lixiviados 1

**¿Se localizó la filtración/acumulación de lixiviados?**

No



**Descripción del lugar de la fotografía donde no hay filtración o acumulación de lixiviados.**

Calle perimetral del lado norte

# 4050 - Inspección de Filtraciones/Acumulaciones de Lixiviados de Chiquita

Completada

6 de febrero de 2025 / John Boucher

Realizado el

6 de febrero de 2025 a las 9:14 AM PST

Elaborada por

John Boucher

## Inspección de Filtraciones de Lixiviados

Inspección de filtraciones/acumulación de lixiviados

Inspección de filtraciones/acumulación de lixiviados 1

**¿Se localizó la filtración/acumulación de lixiviados?**

No



**Descripción del lugar de la fotografía donde no hay filtración o acumulación de lixiviados.**

Calle perimetral del lado oeste

# 4050 - Inspección de Filtraciones/Acumulaciones de Lixiviados de Chiquita

Completada

6 de febrero de 2025 / John Boucher

Realizado el

6 de febrero de 2025 a las 3:32 PM PST

Elaborada por

John Boucher

## Inspección de Filtraciones de Lixiviados

Inspección de filtraciones/acumulación de lixiviados

Inspección de filtraciones/acumulación de lixiviados 1

**¿Se localizó la filtración/acumulación de lixiviados?**

No



**Descripción del lugar de la fotografía donde no hay filtración o acumulación de lixiviados.**

Calle perimetral del lado norte

# 4050 - Inspección de Filtraciones/Acumulaciones de Lixiviados de Chiquita

Completada

7 de febrero de 2025 / John Boucher

Realizado el

7 de febrero de 2025 a las 9:11 AM PST

Elaborada por

John Boucher

## Inspección de Filtraciones de Lixiviados

Inspección de filtraciones/acumulación de lixiviados

Inspección de filtraciones/acumulación de lixiviados 1

**¿Se localizó la filtración/acumulación de lixiviados?**

No



Foto 1

**Descripción del lugar de la fotografía donde no hay filtración o acumulación de lixiviados.**

Calle perimetral del lado oeste



# 4050 - Inspección de Filtraciones/Acumulaciones de Lixiviados de Chiquita

Completada

7 de febrero de 2025 / John Boucher

Realizado el

7 de febrero de 2025 a las 1:04 PM PST

Elaborada por

John Boucher

## Inspección de Filtraciones de Lixiviados

Inspección de filtraciones/acumulación de lixiviados

Inspección de filtraciones/acumulación de lixiviados 1


¿Se localizó la filtración/acumulación de lixiviados?

Sí

¿En qué cuadrícula se encuentra la filtración/acumulación de lixiviados?

207

Indique la ubicación en el mapa

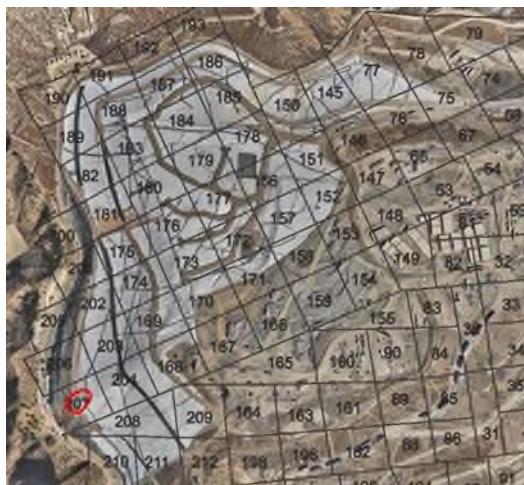

Suelte el Pin para registrar la latitud/longitud de la ubicación de la filtración/acumulación.

Castaic CA 91384  
Estados Unidos (34.43722746338188,  
-118.64507714297497)

Hora en la que se descubrió la filtración/acumulación

7 de febrero de 2025 1:06 PM PST

Duración estimada de la presencia de lixiviados en ese lugar

3 horas

Cantidad estimada de lixiviados

51 – 80 galones

Extensión del área impactada (pies cuadrados estimados impactados)

500 pies cuadrados

Tipo de olor

Lixiviado

Intensidad del olor

3 – Olor moderado

Nivel de saturación de suelo alrededor

Líquido libre acumulado

Imagen de la filtración/acumulación



Foto 1



Foto 2

**¿La filtración/acumulación viajó hacia el canal de aguas pluviales?**

No

**¿Qué acciones se tomaron para contener la filtración/acumulación?**

Líquido acumulado aspirado. La costura se selló temporalmente. La reparación permanente se completó el 10/02/25



Foto 3



Foto 4

Inspección de filtraciones/acumulación de lixiviados 2

|   |  |           |
|---|--|-----------|
| <b>¿Se localizó la filtración/acumulación de lixiviados?</b>                    |  | <b>Sí</b> |
| <b>¿En qué cuadrícula se encuentra la filtración/acumulación de lixiviados?</b> |  | 52        |

**Indique la ubicación en el mapa**

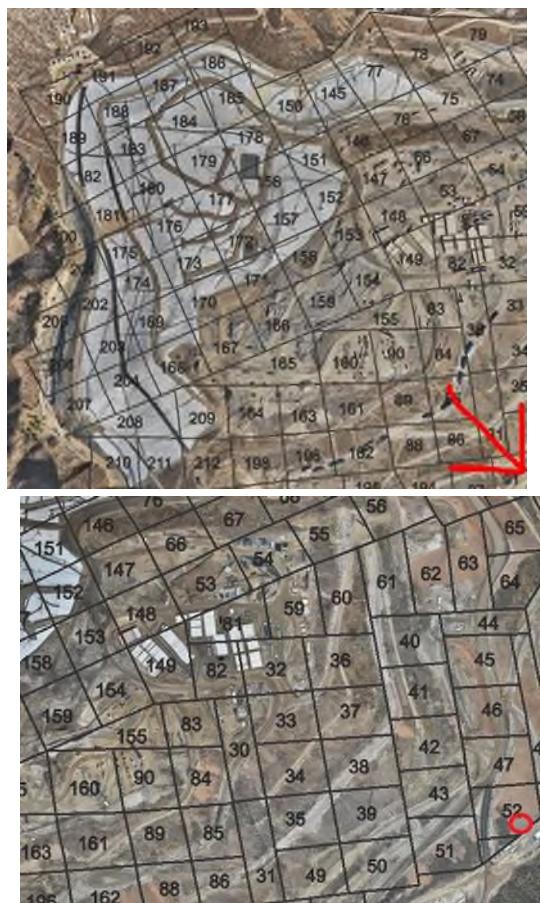


Foto 5

**Suelte el Pin para registrar la latitud/longitud de la ubicación de la filtración/acumulación.**

Castaic CA 91384  
Estados Unidos  
(34.43127094771204,  
-118.64402789633596)

|   |                                  |
|---|----------------------------------|
| <b>Hora en la que se descubrió la filtración/acumulación</b>              | 7 de febrero de 2025 1:20 PM PST |
| <b>Duración estimada de la presencia de lixiviados en ese lugar</b>       | 3 horas                          |
| <b>Cantidad estimada de lixiviados</b>                                    | 21 – 50 galones                  |
| <b>Extensión del área impactada (pies cuadrados estimados impactados)</b> | 100 pies cuadrados               |
| <b>Tipo de olor</b>   | Lixiviado                        |
| <b>Intensidad del olor</b>  | 1 – Se detectó un olor muy suave |
| <b>Nivel de saturación de suelo alrededor</b>                             | Líquido libre acumulado          |

**Imagen de la filtración/acumulación**



Foto 6



Foto 7

**¿La filtración/acumulación viajó hacia el canal de aguas pluviales?**

No

**¿Qué acciones se tomaron para contener la filtración/acumulación?**

Se agregó tierra y se compactó para sellar la filtración.



Foto 8



Foto 9

# 4050 - Inspección de Filtraciones/Acumulaciones de Lixiviados de Chiquita

Completada

8 de febrero de 2025 / John Boucher

Realizado el

8 de febrero de 2025 a las 9:02 AM PST

Elaborada por

John Boucher

## Inspección de Filtraciones de Lixiviados

Inspección de filtraciones/acumulación de lixiviados

Inspección de filtraciones/acumulación de lixiviados 1

**¿Se localizó la filtración/acumulación de lixiviados?**

No



**Descripción del lugar de la fotografía donde no hay filtración o acumulación de lixiviados.**

Calle perimetral del lado oeste. No se observaron las filtraciones del día anterior en este momento

# 4050 - Inspección de Filtraciones/Acumulaciones de Lixiviados de Chiquita

Completada

8 de febrero de 2025 / John Boucher

Realizado el

8 de febrero de 2025 a las 1:00 PM PST

Elaborada por

John Boucher

## Inspección de Filtraciones de Lixiviados

Inspección de filtraciones/acumulación de lixiviados

Inspección de filtraciones/acumulación de lixiviados 1

**¿Se localizó la filtración/acumulación de lixiviados?**

No



Foto 1

**Descripción del lugar de la fotografía donde no hay filtración o acumulación de lixiviados.**

Calle perimetral del lado norte

# 4050 - Inspección de Filtraciones/Acumulaciones de Lixiviados de Chiquita

9 de febrero de 2025 / Nancy Bahena Hernández

Completada

---

Realizado el

9 de febrero de 2025 a las 8:30 AM PST

---

Elaborado por

Nancy Bahena Hernández

---

## Inspección de Filtraciones de Lixiviados

### Inspección de filtraciones/acumulación de lixiviados

## Inspección de filtraciones/acumulación de lixiviados 1

### ¿Se localizó la filtración/acumulación de lixiviados?

Sí

## ¿En qué cuadrícula se encuentra la filtración/acumulación de lixiviados?

78

### Indique la ubicación en el mapa



28724 Castaic Canyon Rd Valencia

CA 91355

Estados Unidos

(34.437823304624935,

-118.60150541113175)

**Sigue el PFI para registrar la latitud/longitud de la ubicación de la filtración/acumulación.**

## Hora en la que se descubrió la filtración/acumulación

9 de febrero de 2025 9:55 AM PST

6 horas

## **lugar**

21 - 50 gallons

**Extensin del área impactada (pies cuadrados estimados impactados)**

120 pies cuadrados

## Impactos Tipos de efeitos

LITERATURE

### Tipo de olor

1 - Se detectó un olor muy suave

### Nivel de saturación de suelo alrededor

### Líquido libre acumulado

## Imagen de la filtración/acumulación



Foto 1



Foto 2



Foto 3



Foto 4



Foto 5



Foto 6

¿La filtración/acumulación viajó hacia el canal de aguas pluviales?

Sí

¿La filtración/acumulación viajó hacia la cuenca de aguas pluviales?

No

### ¿Qué acciones se tomaron para contener la filtración/acumulación?

Se agregó tierra limpia y se creó un terraplén para contener la filtración, además se construyó una represa de contención en todo el canal para detenerlo y que no llegue a la cuenca. El canal de agua se lavó a presión el 11/02/25.



# 4050 - Inspección de Filtraciones/Acumulaciones de Lixiviados de Chiquita

9 de febrero de 2025 / Nancy Bahena Hernández

Completada

Realizado el

9 de febrero de 2025 a las 3:14 PM PST

Elaborado por

Nancy Bahena Hernández

## Inspección de Filtraciones de Lixiviados

Inspección de filtraciones/acumulación de lixiviados

Inspección de filtraciones/acumulación de lixiviados 1

¿Se localizó la filtración/acumulación de lixiviados?

No



Foto 1

**Descripción del lugar de la fotografía donde no hay filtración o acumulación de lixiviados.**



Calle perimetral del lado norte. Esta vez no se observó la filtración de esta mañana