

Archivado: Viernes 28 de febrero de 2025 9:52:38 AM

De: [Medina, Steven](#)

Enviado: Viernes 21 de febrero de 2025 8:55:56 AM

Para: bchen@aqmd.gov ndickel@aqmd.gov [Christina Ojeda](#)

Cc: [Han, Jessie](#) [Haley, William \(Bill\)](#) [Amanda Froman](#) [Kelly Kincella](#) [Steve Cassulo](#) [Nicole Ward](#) [Viswanathan, Srividhya Jones, Art](#) kate.logan@wasteconnections.com

Asunto: Ref.: Orden de Depuración Estipulada del Caso No. 6177-4 - Actualización sobre la Perforación del Pozo

Importancia: Normal

Sensibilidad: Ninguna

Adjunto:

[Outlook-fdqfclry.png](#); [2025 CCLF GCCS Expan Master Plan_Proposed LFG Extraction Well and Temp Probe Map_2025- 02-21.pdf](#);

[REMITENTE EXTERNO: Tenga precaución con los enlaces/adjuntos]

Hola a todos,

Según la Condición 15(c) de la Orden Estipulada, a continuación se encuentra el resumen actualizado de la construcción para el Proyecto del Plan Maestro de Ampliación de GCCS 2024 del Vertedero de Chiquita Canyon.

Del 17/02/2025 al 21/02/2025, Chiquita completó la instalación de cero (0) pozos de extracción vertical de LFG, como se previó en nuestra actualización del 14 de febrero de 2025. La cantidad total de pozos verticales de extracción de LFG instalados desde el 6 de diciembre de 2023 (la fecha de inicio de la Expansión Maestra de GTCCS) hasta hoy continúa siendo de doscientos treinta y cinco (235).

Del 17/02/2025 al 21/02/2025, Chiquita completó la instalación de cero (0) sondas de temperatura, como se previó en nuestra actualización del 14 de febrero de 2025. La cantidad total de sondas de temperatura instaladas desde el 26 de febrero de 2024 dos: (la fecha de inicio de las instalaciones de sondas de temperatura) hasta hoy continúa siendo de 32.

Los pozos y las sondas de temperatura programados para perforación durante la semana del 24/02/2025 al 28/02/2025 son los siguientes (sujeto a cambios):

Plataforma 0 (Secuencia): La plataforma de perforación fue sacada del sitio y ya no está perforando. Los veintitrés (23) pozos propuestos, como se muestra en el mapa adjunto, están previstos para su potencial perforación este año, pero quedarán sujetos a cambios.

Plataforma de Sondas de Temperatura (Cascade): La perforación actualmente está en espera. El resto de las sondas de temperatura previstas para ser instaladas se encuentran dentro de la zona más concentrada de condiciones de Vertedero de Temperaturas Elevadas (ETLF) y tanto las perforaciones sónicas como las perforaciones por lodo giratorio han demostrado ser poco exitosas para perforar en profundidad con las condiciones actuales. La integridad del pozo en estas zonas continuará siendo un problema hasta que otros esfuerzos de desagote demuestren menos saturación dentro de la masa de desechos. Por tal motivo, se está suspendiendo la instalación de las otras dos sondas de temperatura (TMP-22 y TMP-23) hasta que el vertedero pueda desagotar aún más y se volverá a evaluar en octubre de 2025.

Atentamente,

STEVEN Rubén Medina, **E.I.T.**

Profesional Asociado


SCS Engineers

3900 Kilroy Airport Way, Suite 300

Long Beach, CA 90806
858-204-4342 (c)
5160srm@scsengineers.com

Dirigidos por el Éxito de los Clientes
www.scsengineers.com



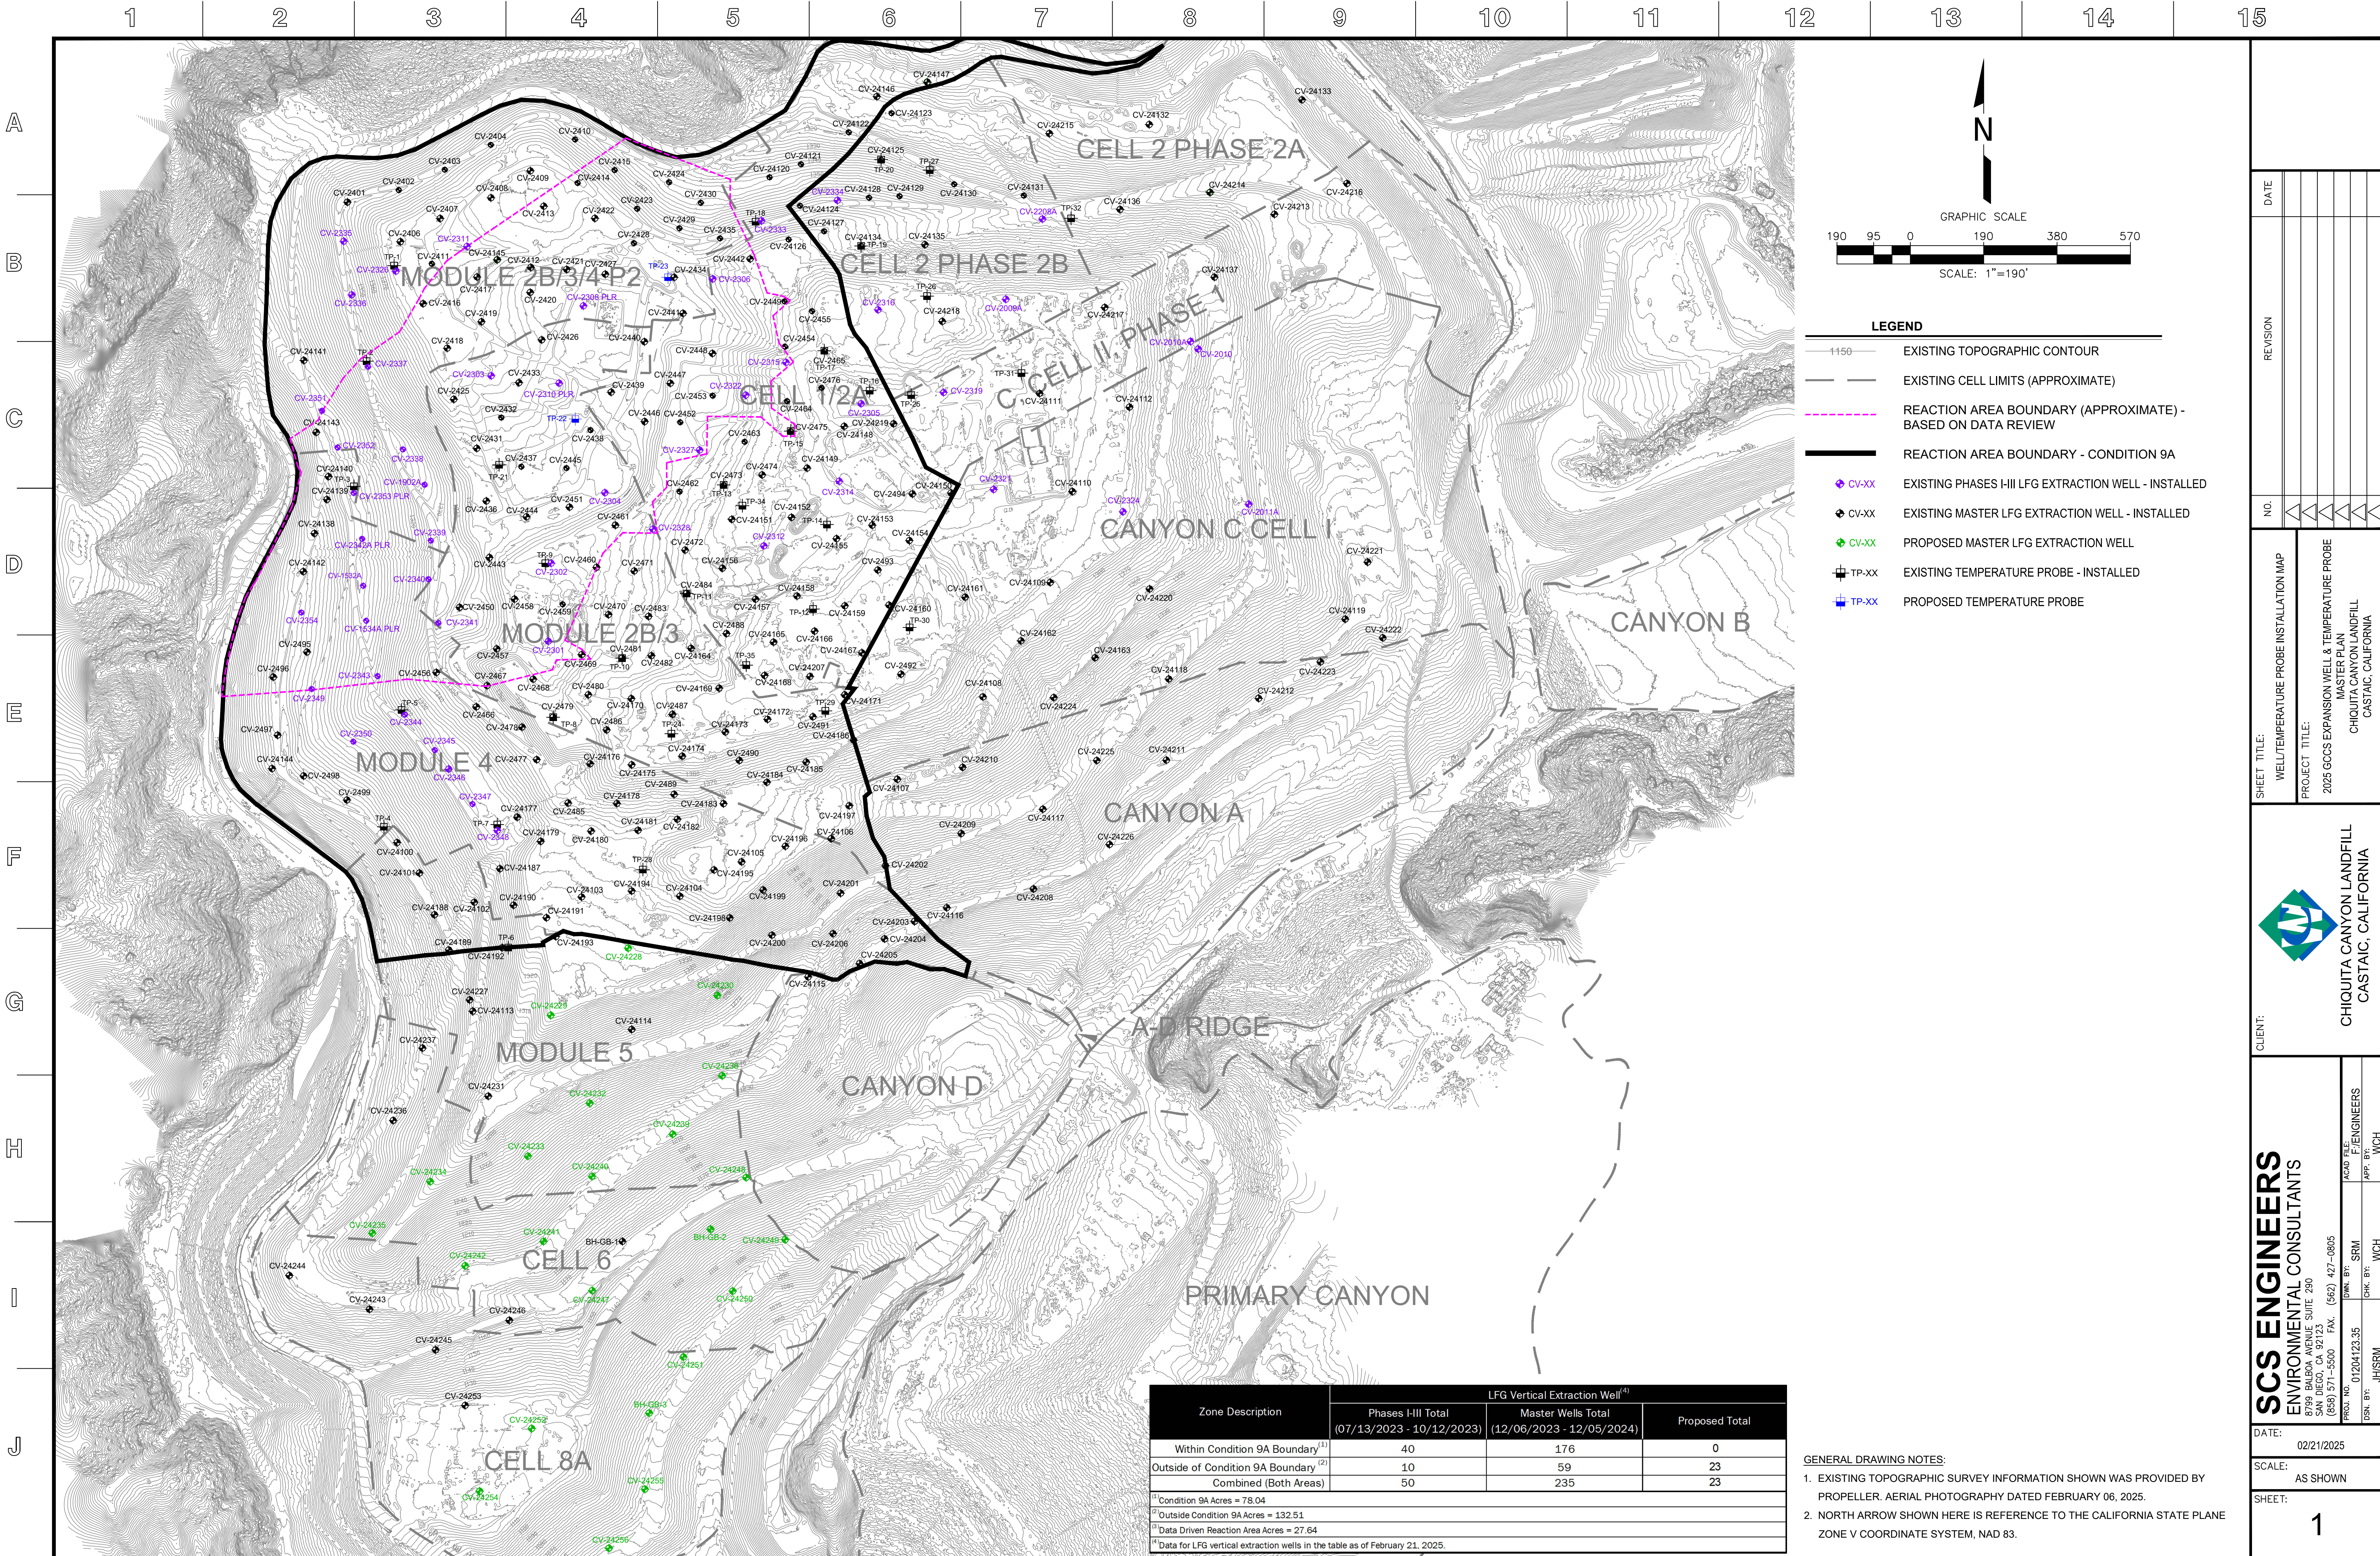

Zone Description	LFG Vertical Extraction Well ⁽¹⁾		
	Phases I-III Total (07/13/2023 - 10/12/2023)	Master Wells Total (12/06/2023 - 12/05/2024)	Proposed Total
Within Condition 9A Boundary ⁽¹⁾	40	176	0
Outside of Condition 9A Boundary ⁽²⁾	10	59	23
Combined (Both Areas)	50	235	23
⁽¹⁾ Condition 9A Acres = 78.04			
⁽²⁾ Outside Condition 9A Acres = 132.51			
⁽³⁾ Data Driven Reaction Area Acres = 27.64			
⁽⁴⁾ Data for LFG vertical extraction wells in the table as of February 21, 2025.			

GENERAL DRAWING NOTES:

1. EXISTING TOPOGRAPHIC SURVEY INFORMATION SHOWN WAS PROVIDED BY PROPELLER. AERIAL PHOTOGRAPHY DATED FEBRUARY 06, 2025.

2. NORTH ARROW SHOWN HERE IS REFERENCE TO THE CALIFORNIA STATE PLANE ZONE V COORDINATE SYSTEM, NAD 83.