

Archivado: Viernes 4 de abril de 2025 10:26:42 AM

De: [Jones, Art](#)

Enviado: Miércoles 2 de abril de 2025 4:11:12 PM

Para: [Baitong Chen](#) [Kim, James Kim, Jenny](#)

Cc: [Steve Cassulo](#) [Fong, Cornelius](#) [Sullivan, Pat](#) [Stephens, Gabrielle](#) [Viswanathan, Srividhya](#) [Han, Jessie](#) [Kelly Kincella](#) [Nathaniel Dickel](#) [Nicole Ward](#) [Haley, William \(Bill\)](#) [Mike Calleja](#) [Dylan Smith](#) [Amanda Froman](#) [Kate Logan](#) [Ambriz, Antonio](#) [Johnson, Cage](#)

Asunto: Ref.: Solicitud de Información Adicional para ANs 647475, 647476 y 647477, Código de Centro 119319

Importancia: Normal

Sensibilidad: Ninguna

Adjunto:

[CCL MASTER EXISTING GCCS MAP ONLY_2025-03-26.pdf](#);

[REMITENTE EXTERNO: Tenga precaución con los enlaces/adjuntos]

Buenas tardes Chris

Se adjunta el informe conforme a obra. El del 26 de marzo

continúa siendo el más actualizado. Le deseo un buen día

Atentamente,

Art


Arthur E Jones Jr
Gerente de la Región Sudoeste del Desierto/Vicepresidente de
SCS Engineers
Field Services Group
6 Sunset Way Suite 101
Henderson, NV 89014
Teléfono de la Oficina 209-702-6228
Móvil 209-345-2062

Email: ajones@scsengineers.com
Sitio web: www.scsengineers.com
Dirigidos por el Éxito de los Clientes



Este e-mail puede contener información confidencial y está previsto para uso del destinatario y/o sus representantes previstos únicamente. Si no es el destinatario previsto, por favor, no transmita, copie, divulgue, guarde ni utilice esta comunicación de ninguna manera. Si recibió este mensaje por error, por favor, informe al remitente inmediatamente y elimine este mensaje de forma permanente de su computadora. SCS Engineers no asume ninguna responsabilidad por el contenido de este e-mail no por las consecuencias de ninguna acción tomada en base a la información proporcionada.
– SCS Engineers

C:\Users\51603arm\Desktop\LCCL MASTER EXISTING GGCS MAP ONLY 2025-03-26.dwg Mar 26, 2025 -- 1:15pm By: 51603arm

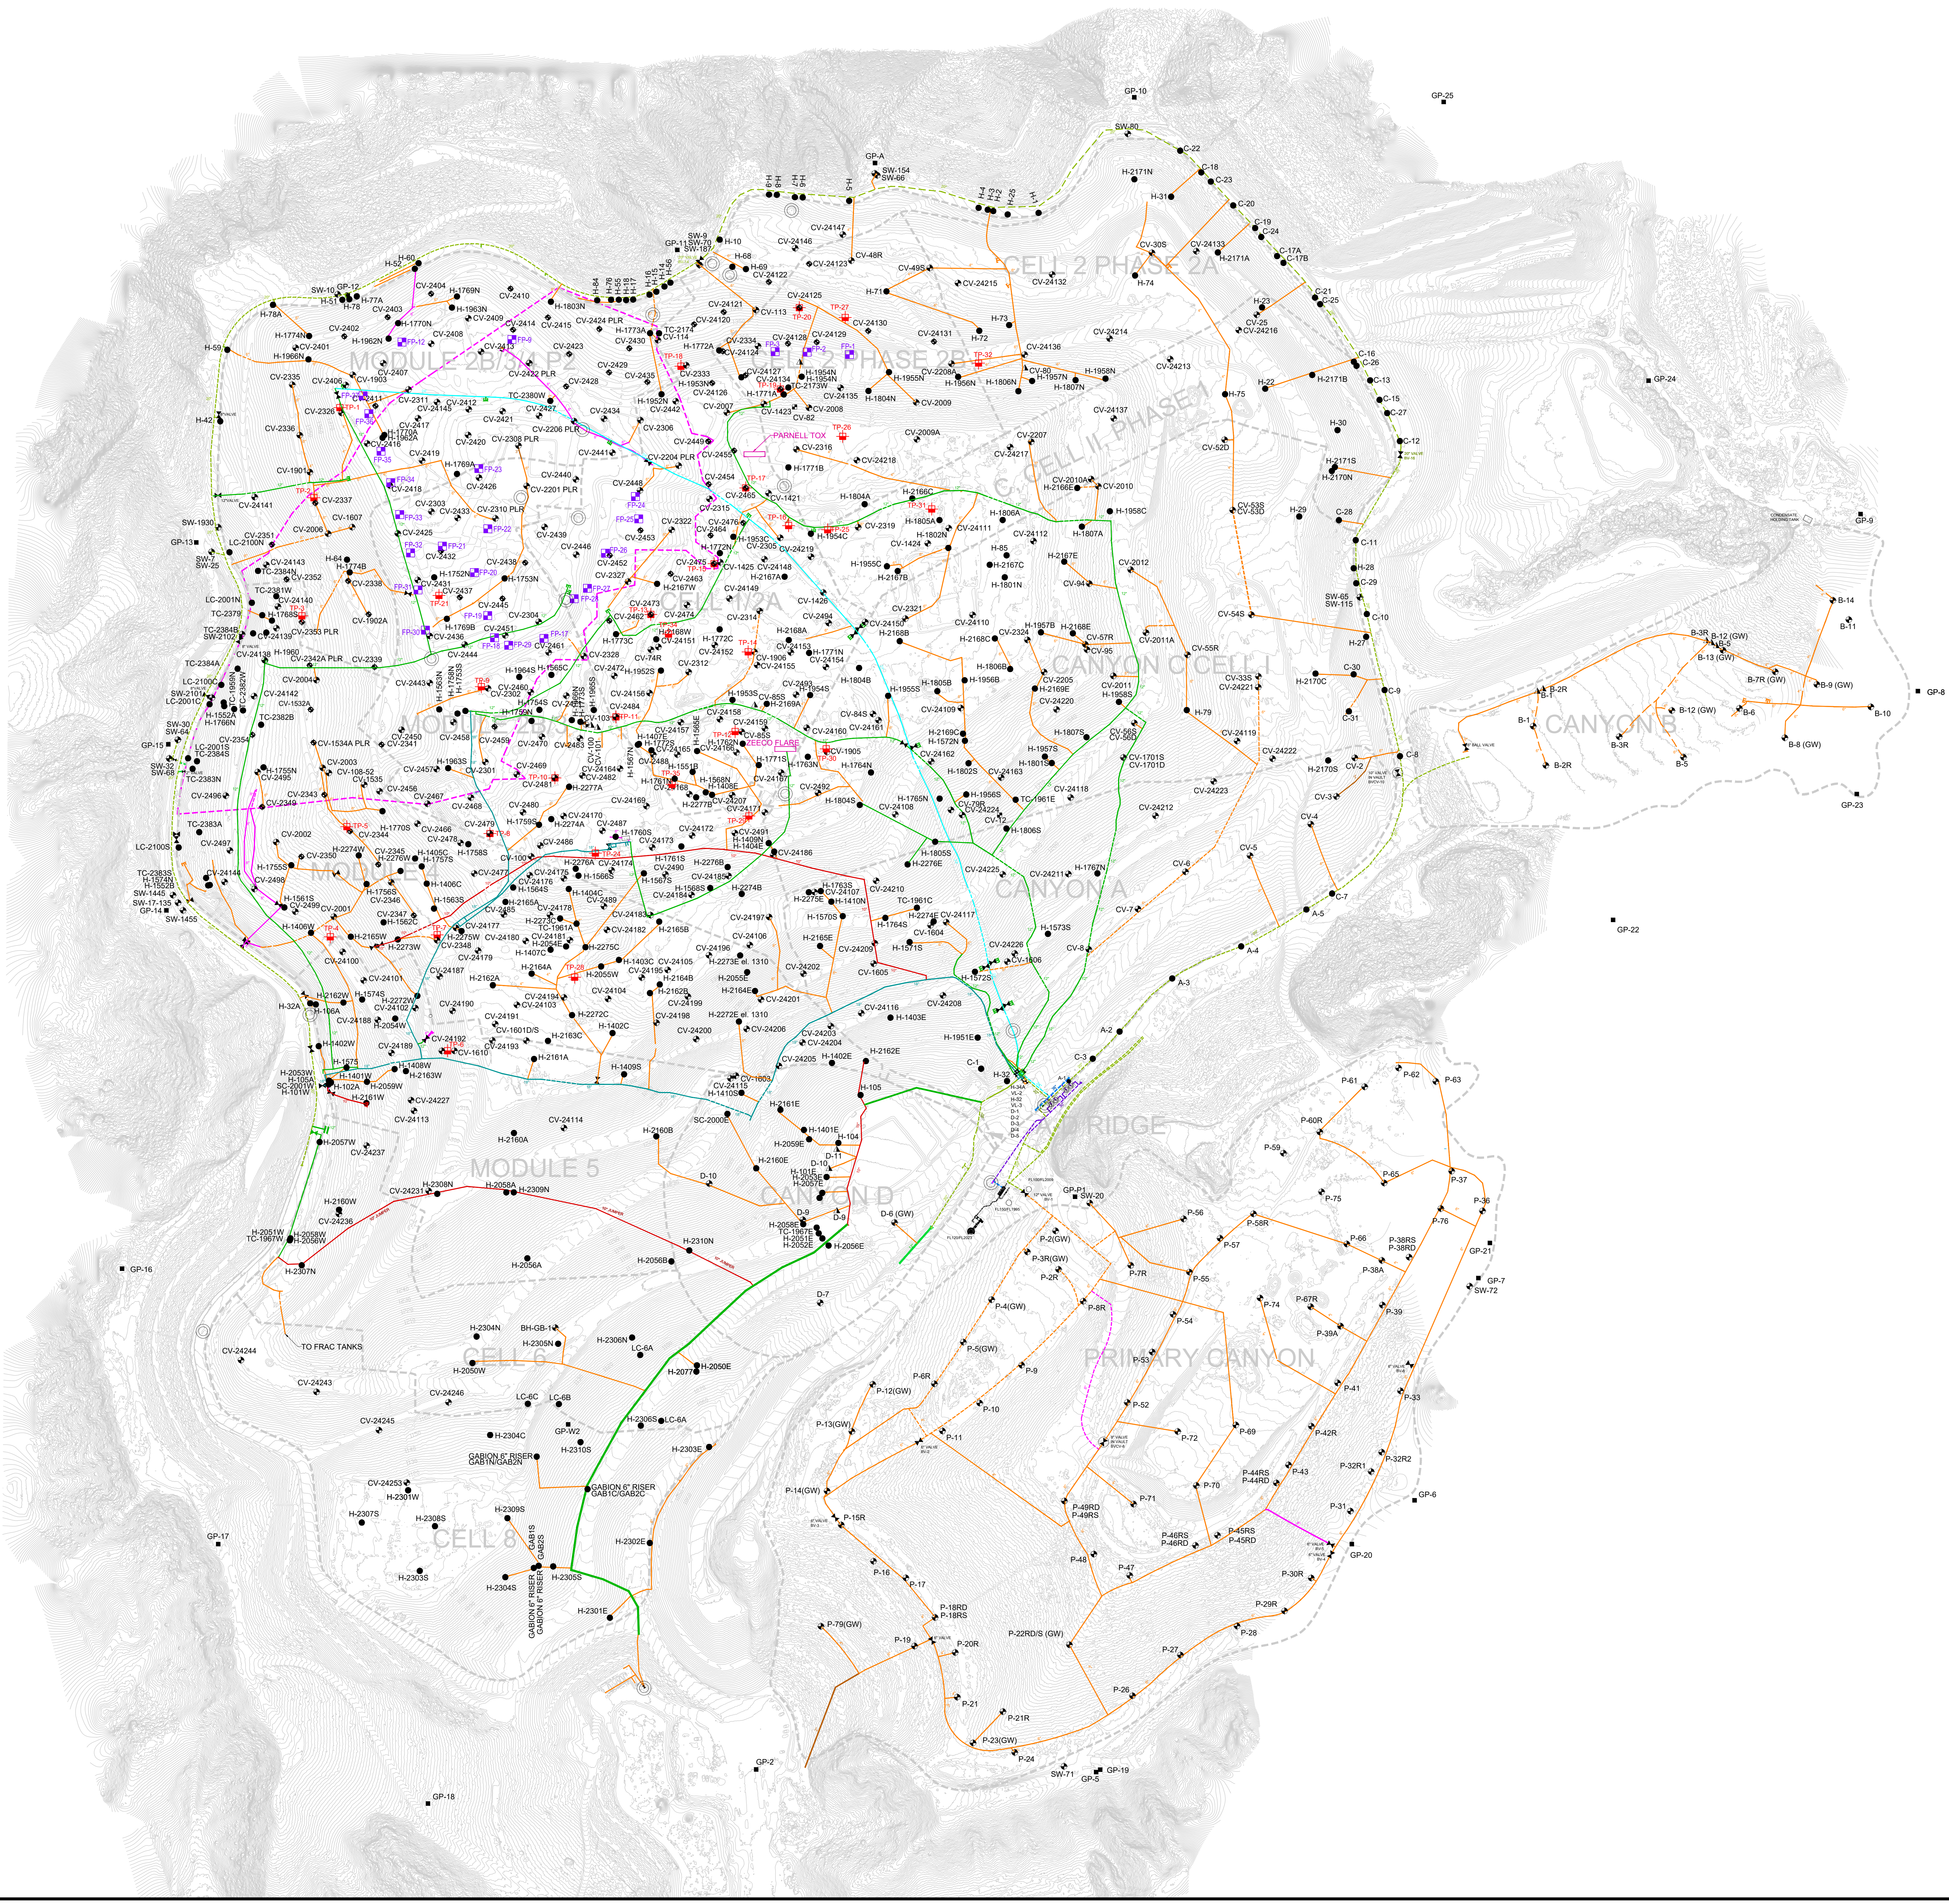

SCS ENGINEERS
ENVIRONMENTAL CONSULTANTS

DATE: 03/26/2025
SCALE: AS SHOWN