

Archivado: Jueves 24 de abril de 2025 9:47:35 AM

De: [Medina, Steven](#)

Enviado: Viernes 18 de abril de 2025 10:56:48 AM

Para: bchen@aqmd.gov ndickel@aqmd.gov [Christina Ojeda](#)

Cc: [Han, Jessie](#) [Haley, William \(Bill\)](#) [Amanda Froman](#) [Kelly Kincella](#) [Steve Cassulo](#) [Nicole Ward](#) [Viswanathan, Srividhya Jones, Art](#) kate.logan@wasteconnections.com

Asunto: Ref.: Orden de Depuración Estipulada del Caso No. 6177-4 - Actualización sobre la Perforación del Pozo

Importancia: Normal

Sensibilidad: Ninguna

Adjunto:

[Outlook-fdqfclry.png](#); [Outlook-r0vhbgs4.png](#); [Outlook-s2q2drr0.png](#); [Outlook-4kwivhay.png](#); [Outlook-msz1rprn.png](#); [Outlook-snn2unzq.png](#); [Outlook-ftoyy3wu.png](#); [Outlook-k2bojgrm.png](#); [Outlook-crz2za3u.png](#); [2025 CCLF GCCS Expan Master Plan_Proposed LFG Extraction Well and Temp Probe Map_2025-04-18.pdf](#);

[REMITENTE EXTERNO: Tenga precaución con los enlaces/adjuntos]

Todos,

Según la Condición 15(c) de la Orden Estipulada, a continuación se encuentra el resumen actualizado de la construcción para el Proyecto del Plan Maestro de Ampliación de GCCS 2024 del Vertedero de Chiquita Canyon.

Del 14/04/2025 al 18/04/2025, Chiquita completó la instalación de cero (0) pozos de extracción vertical de LFG, como se previó en nuestra actualización del 11 de abril de 2025. La cantidad total de pozos verticales de extracción de LFG instalados desde el 6 de diciembre de 2023 (la fecha de inicio de la Expansión Maestra de GTCCS) hasta hoy continúa siendo de doscientos treinta y cinco (235).

Del 14/04/2025 al 18/04/2025, Chiquita completó la instalación de cero (0) sondas de temperatura, como se previó en nuestra actualización del 11 de abril de 2025. La cantidad total de sondas de temperatura instaladas desde el 26 de febrero de 2024 dos: (la fecha de inicio de las instalaciones de sondas de temperatura) hasta hoy continúa siendo de 32.

Los pozos y las sondas de temperatura programados para perforación durante la semana del 21/04/2025 al 25/04/2025 son los siguientes (sujeto a cambios):

Plataforma 0 (Secuencia): La plataforma de perforación fue sacada del sitio y ya no está perforando. Los veintitrés (23) pozos propuestos, como se muestra en el mapa adjunto, están previstos para su potencial perforación este año, pero quedarán sujetos a cambios.

Plataforma de Sondas de Temperatura (Cascade): La perforación actualmente está en espera, como se previó en nuestra actualización del 11 de abril de 2025. Chiquita está evaluando la instalación de las otras dos sondas de temperatura (TMP-22 y TMP-23).

Atentamente,

STEVEN Rubén Medina, **E.I.T.**

Profesional Asociado

SCS Engineers

3900 Kilroy Airport Way, Suite 300

Long Beach, CA 90806



858-204-4342 (c)

5160srm@scsengineers.com

Driven by Client Success

www.scsengineers.com

□

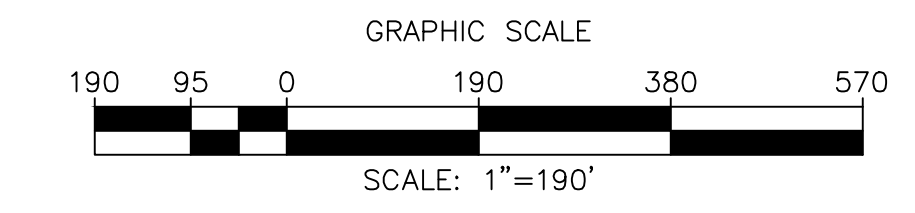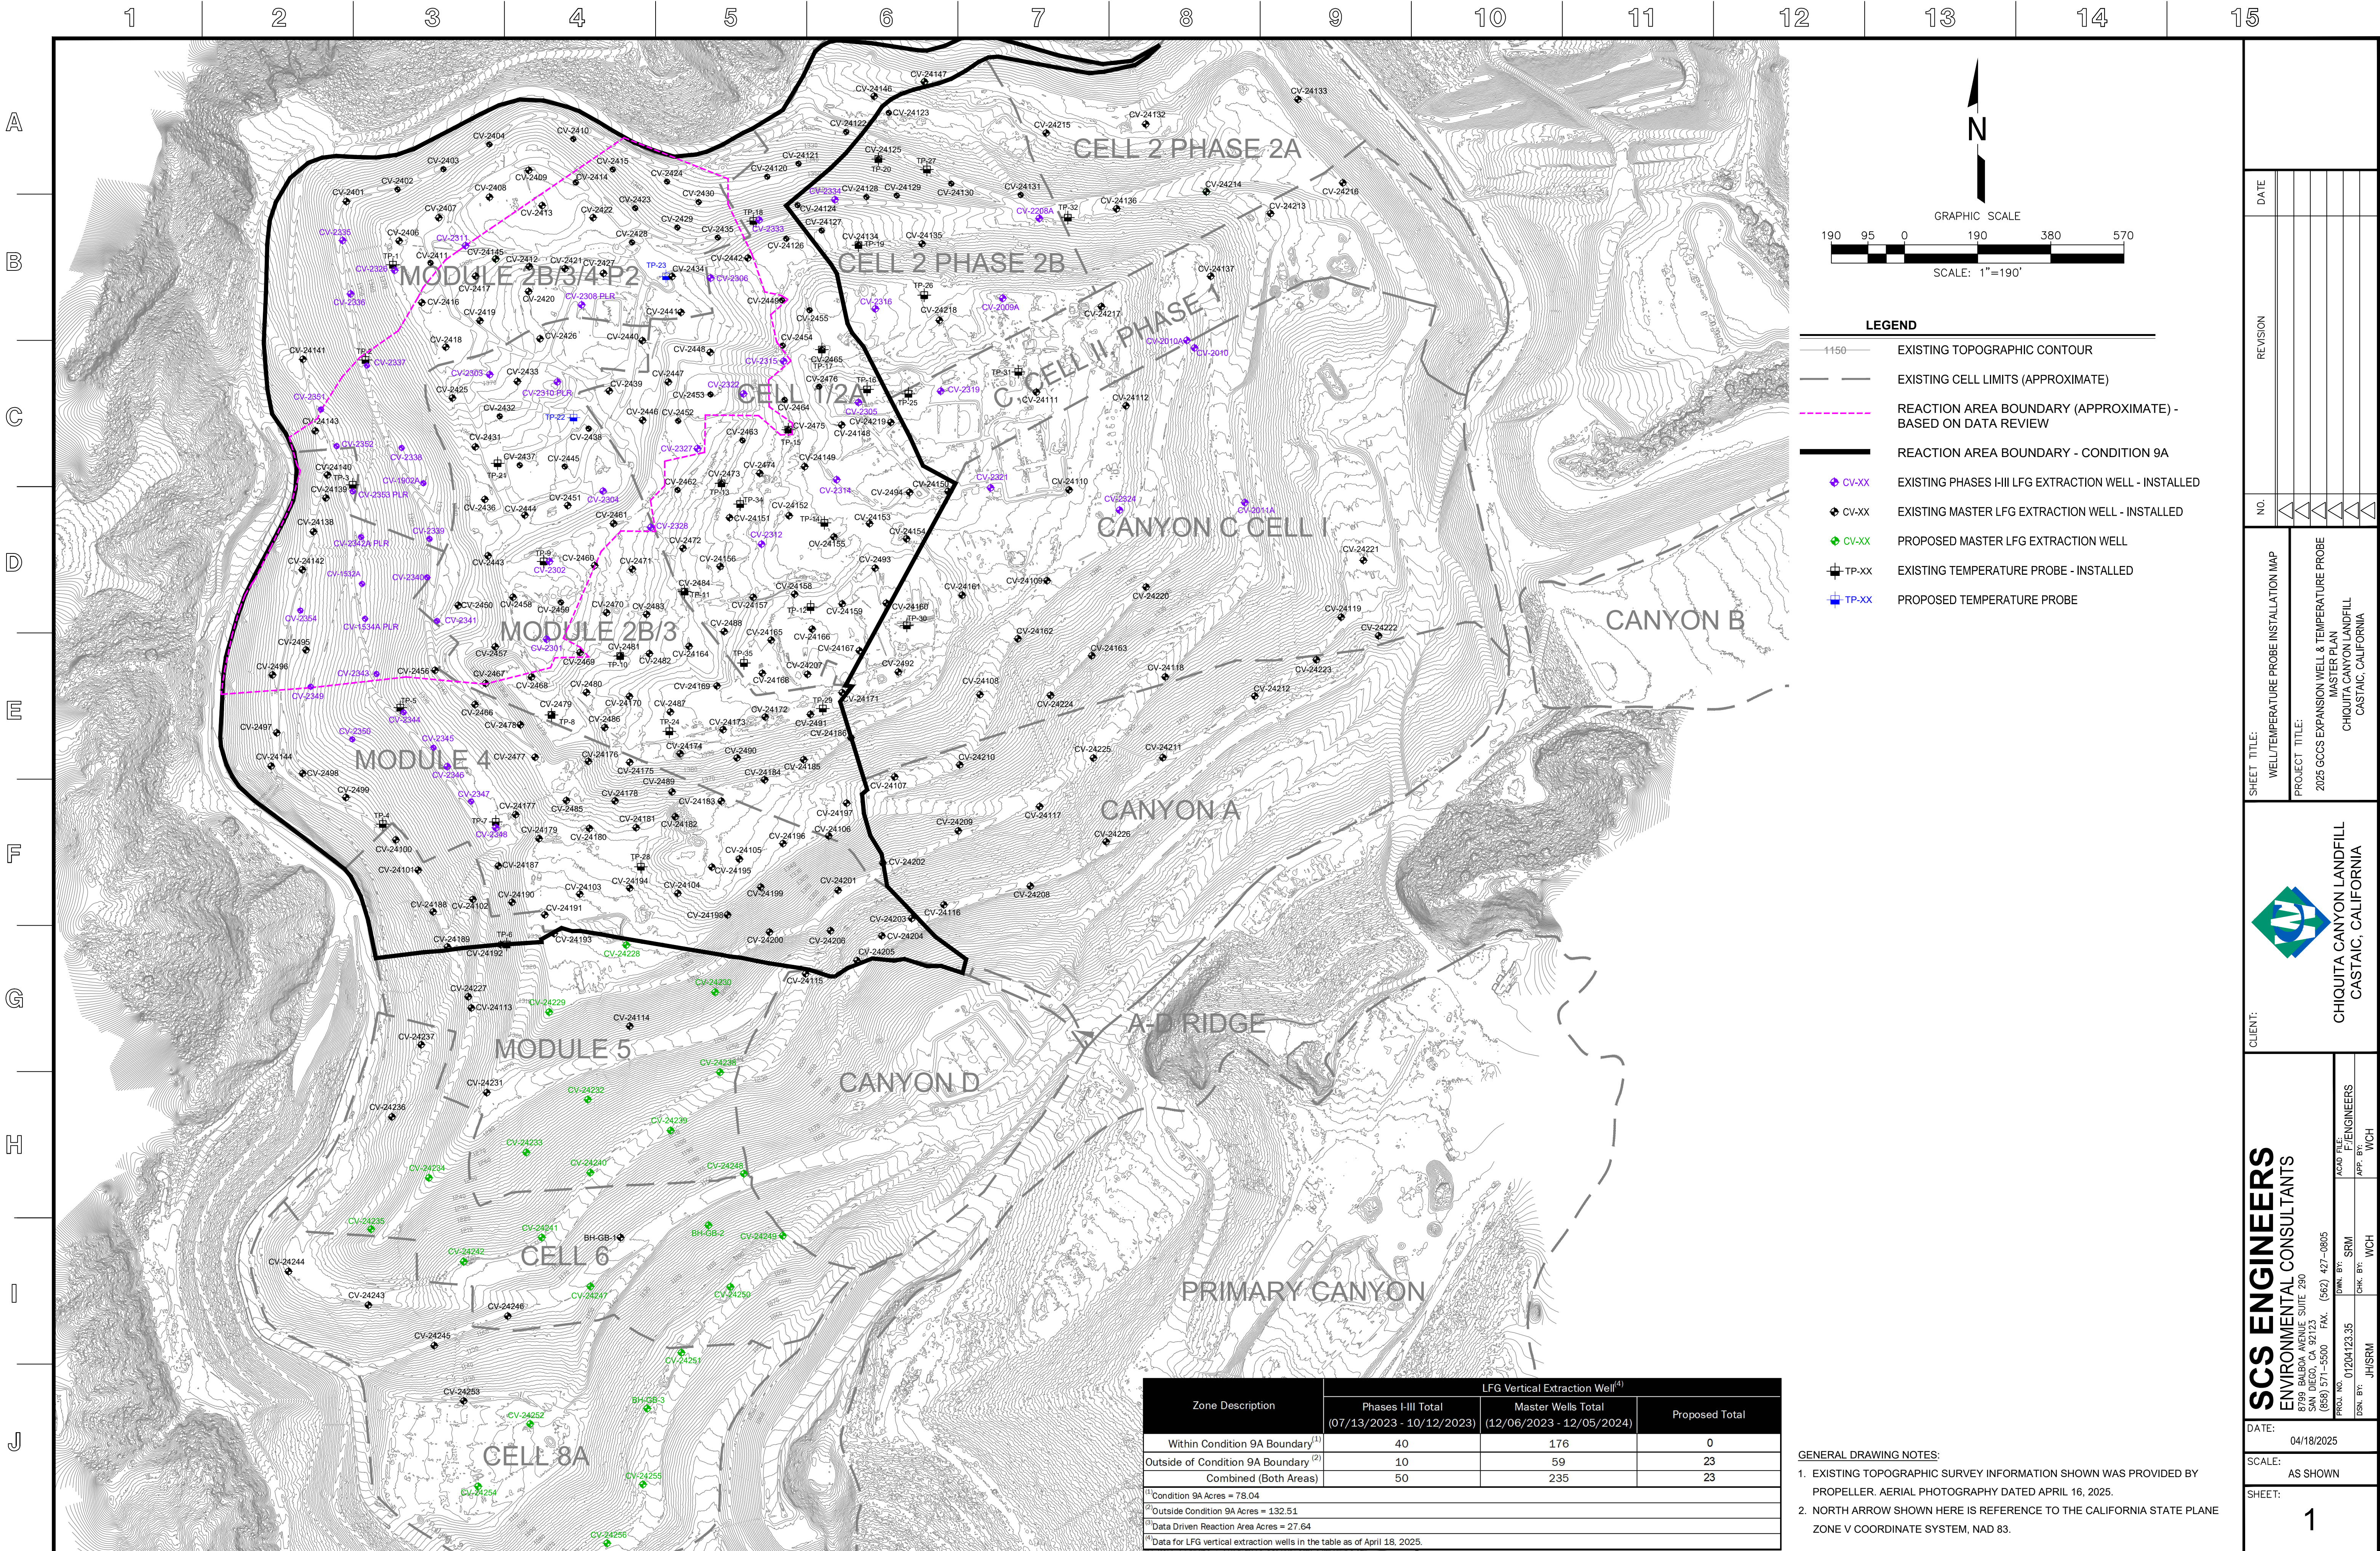

- LEGEND**
- 1150 EXISTING TOPOGRAPHIC CONTOUR
 - EXISTING CELL LIMITS (APPROXIMATE)
 - REACTION AREA BOUNDARY (APPROXIMATE) - BASED ON DATA REVIEW
 - REACTION AREA BOUNDARY - CONDITION 9A
 - EXISTING PHASES I-III LFG EXTRACTION WELL - INSTALLED
 - EXISTING MASTER LFG EXTRACTION WELL - INSTALLED
 - PROPOSED MASTER LFG EXTRACTION WELL
 - EXISTING TEMPERATURE PROBE - INSTALLED
 - PROPOSED TEMPERATURE PROBE

Zone Description	LFG Vertical Extraction Well ⁽⁴⁾		
	Phases I-III Total (07/13/2023 - 10/12/2023)	Master Wells Total (12/06/2023 - 12/05/2024)	Proposed Total
Within Condition 9A Boundary ⁽¹⁾	40	176	0
Outside of Condition 9A Boundary ⁽²⁾	10	59	23
Combined (Both Areas)	50	235	23

⁽¹⁾ Condition 9A Acres = 78.04
⁽²⁾ Outside Condition 9A Acres = 132.51
⁽³⁾ Data Driven Reaction Area Acres = 27.64
⁽⁴⁾ Data for LFG vertical extraction wells in the table as of April 18, 2025.

GENERAL DRAWING NOTES:

1. EXISTING TOPOGRAPHIC SURVEY INFORMATION SHOWN WAS PROVIDED BY PROPELLER. AERIAL PHOTOGRAPHY DATED APRIL 16, 2025.

2. NORTH ARROW SHOWN HERE IS REFERENCE TO THE CALIFORNIA STATE PLANE ZONE V COORDINATE SYSTEM, NAD 83.

DATE	
REVISION	
NO.	
SHEET TITLE:	WELL/TEMPERATURE PROBE INSTALLATION MAP
PROJECT TITLE:	2025 GCCS EXPANSION WELL & TEMPERATURE PROBE MASTER PLAN CHICUITA CANYON LANDFILL CASTAIC, CALIFORNIA
CLIENT:	 CHICUITA CANYON LANDFILL CASTAIC, CALIFORNIA
DATE:	04/18/2025
SCALE:	AS SHOWN
SHEET:	1

ACADE FILE:	SRM	WCH
APP. BY:	WCH	
CHK. BY:		
DRN. BY:		
PROJ. NO.	01204123.35	JH/SRM