

Archivado: Viernes 9 de mayo de 2025 10:05:55 AM

De: [Medina, Steven](#)

Enviado: Viernes 2 de mayo de 2025 1:29:01 PM

Para: bchen@aqmd.gov ndickel@aqmd.gov [Christina Ojeda](#)

Cc: [Han, Jessie](#) [Haley, William \(Bill\)](#) [Amanda Froman](#) [Steve Cassulo](#) [Nicole Ward](#) [Viswanathan, Srividhya](#) [Jones, Art](#) kate.logan@wasteconnections.com [Mark.Adams](#)

Asunto: Ref.: Orden de Depuración Estipulada del Caso No. 6177-4 - Actualización sobre la Perforación del Pozo

Importancia: Normal

Sensibilidad: Ninguna

Adjunto:

[Outlook-fdqfclry.png](#); [Outlook-r0vhbgs4.png](#); [Outlook-s2q2drr0.png](#); [Outlook-4kwivhay.png](#); [Outlook-msz1rprn.png](#); [Outlook-snn2unzq.png](#); [Outlook-ftoyy3wu.png](#); [Outlook-k2bojgrm.png](#); [Outlook-crz2za3u.png](#); [Outlook-hpwurbl1.png](#); [Outlook-yf5kn4ns.png](#); 2025 CCLF GCCS Expan Master Plan_Proposed LFG Extraction Well and Temp Probe Map_2025- 05-02.pdf;

[REMITENTE EXTERNO: Tenga precaución con los enlaces/adjuntos]

Todos,

Según la Condición 15(c) de la Orden Estipulada, a continuación se encuentra el resumen actualizado de la construcción para el Proyecto del Plan Maestro de Ampliación de GCCS 2024 del Vertedero de Chiquita Canyon.

Del 28/04/2025 al 02/05/2025, Chiquita completó la instalación de cero (0) pozos de extracción vertical de LFG, como se previó en nuestra actualización del 25 de abril de 2025. La cantidad total de pozos verticales de extracción de LFG instalados desde el 6 de diciembre de 2023 (la fecha de inicio de la Expansión Maestra de GTCCS) hasta hoy continúa siendo de doscientos treinta y cinco (235).

Del 28/04/2025 al 02/05/2025, Chiquita completó la instalación de cero (0) sondas de temperatura, como se previó en nuestra actualización del 25 de abril de 2025. La cantidad total de sondas de temperatura instaladas desde el 26 de febrero de 2024 dos: (la fecha de inicio de las instalaciones de sondas de temperatura) hasta hoy continúa siendo de 32.

Los pozos y las sondas de temperatura programados para perforación durante la semana del 05/05/2025 al 09/05/2025 son los siguientes (sujeto a cambios):

Plataforma (Secuencia): La movilización de la plataforma de perforación al sitio comenzó en la semana del 28 de abril de 2025 y se espera que la perforación comenzará el 8 de mayo de 2025.

Plataforma de Sondas de Temperatura (Cascade): La perforación actualmente está en espera, como se previó en nuestra actualización del 25 de abril de 2025. Chiquita está evaluando la instalación de las otras dos sondas de temperatura (TMP-22 y TMP-23).

Por favor, consulte el Mapa de Pozos de Extracción y Sondas de Temperatura de LFG Propuesto actualizado, adjunto.

Atentamente,

STEVEN Rubén Medina, **E.I.T.**

Personal Profesional

SCS Engineers

3900 Kilroy Airport Way, Suite 300


Long Beach, CA 90806

858-204-4342 (c)

5160srm@scsengineers.com

Dirigidos por el Éxito de los Clientes

www.scsengineers.com

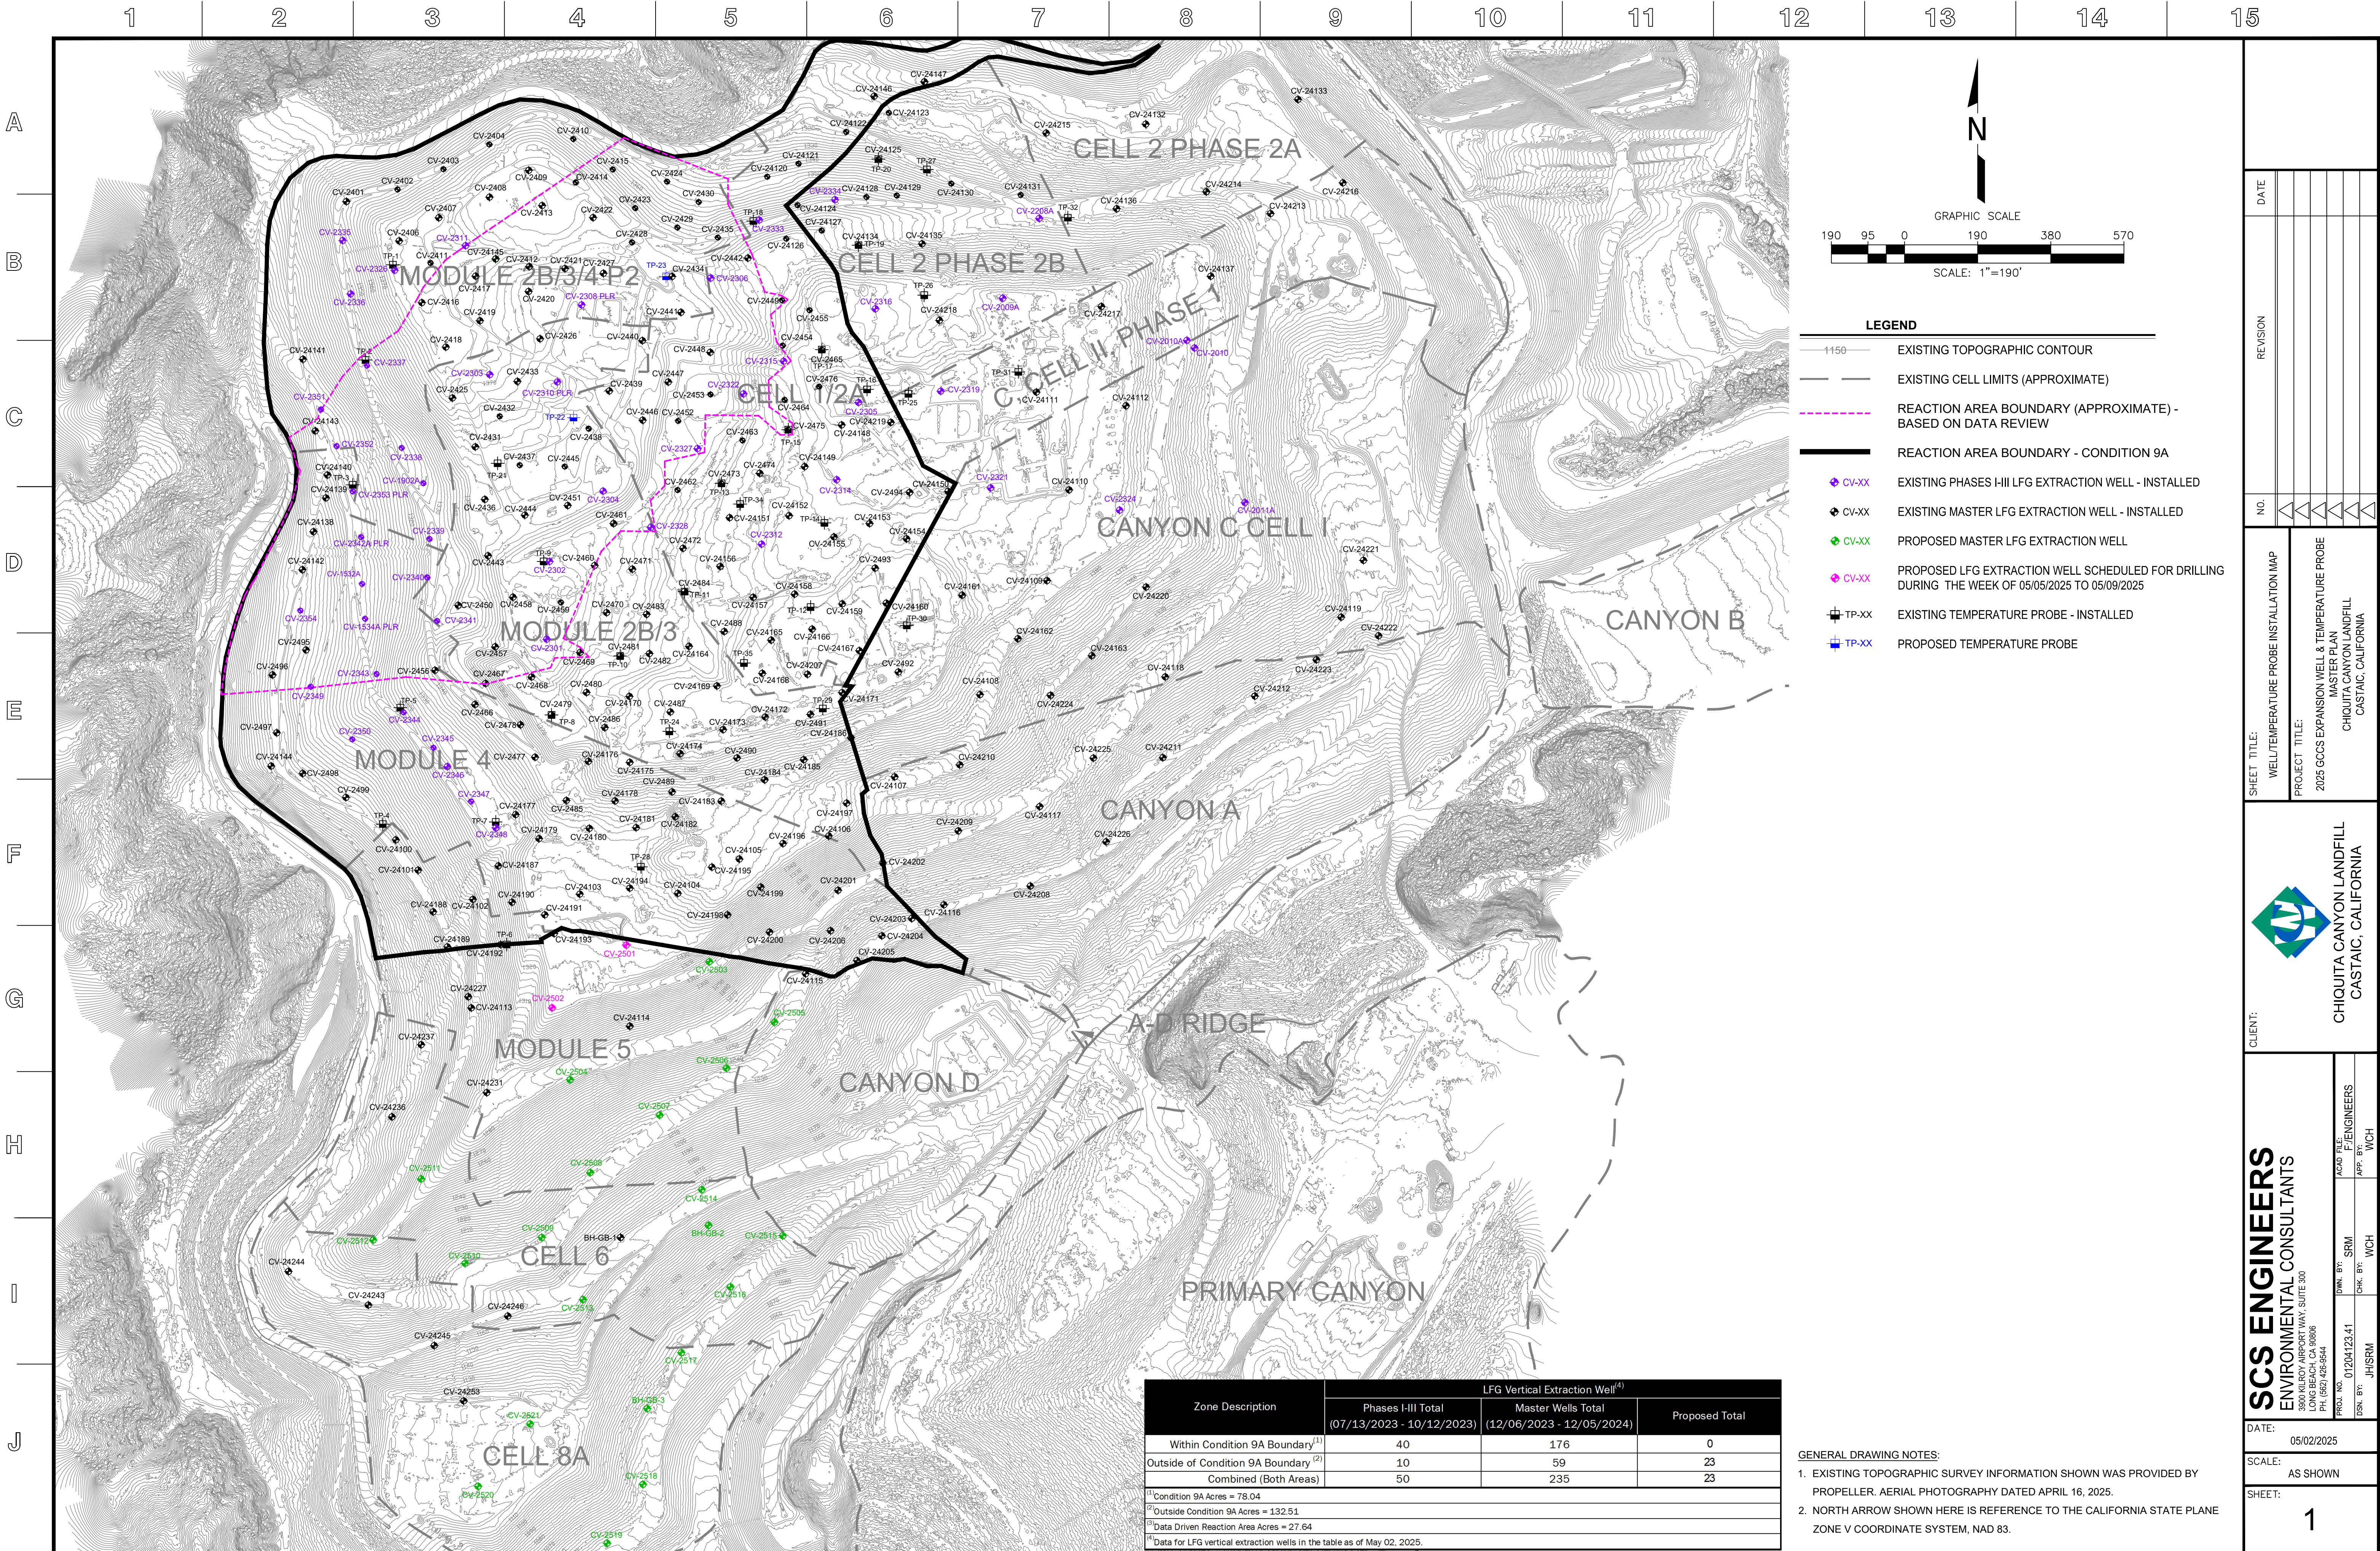

Zone Description	LFG Vertical Extraction Well ⁽⁴⁾		
	Phases I-III Total (07/13/2023 - 10/12/2023)	Master Wells Total (12/06/2023 - 12/05/2024)	Proposed Total
Within Condition 9A Boundary ⁽¹⁾	40	176	0
Outside of Condition 9A Boundary ⁽²⁾	10	59	23
Combined (Both Areas)	50	235	23

⁽¹⁾Condition 9A Acres = 78.04
⁽²⁾Outside Condition 9A Acres = 132.51
⁽³⁾Data Driven Reaction Area Acres = 27.64
⁽⁴⁾Data for LFG vertical extraction wells in the table as of May 02, 2025.

DATE

REVISION

NO.

SHEET TITLE:
WELL/TEMPERATURE PROBE INSTALLATION MAP

PROJECT TITLE:
2025 GCCS EXPANSION WELL & TEMPERATURE PROBE
MASTER PLAN
CHICUITA CANYON LANDFILL
CASTAIC, CALIFORNIA

CLIENT:

SCS ENGINEERS
ENVIRONMENTAL CONSULTANTS
LONG BEACH, CA 90806
PH: (562) 426-9544

DATE: 05/02/2025

DATE: 05/02/2025

SCALE: AS SHOWN

SHEET: 1

ACADE FILE: F:\ENGINEERS

APP. BY: WCH

CHK. BY: WCH

JH/SRM