

Archivado: Viernes 16 de mayo de 2025 9:46:46 AM

De: [Medina, Steven](#)

Enviado: Viernes 9 de mayo de 2025 2:31:29 PM

Para: bchen@aqmd.gov ndickel@aqmd.gov [Christina Ojeda](#)

Cc: [Han, Jessie](#) [Haley, William \(Bill\)](#) [Amanda Froman](#) [Steve Cassulo](#) [Nicole Ward](#) [Viswanathan, Srividhya](#) [Jones, Art](#) kate.logan@wasteconnections.com [Mark Adams](#)

Asunto: Ref.: Orden de Depuración Estipulada del Caso No. 6177-4 - Actualización sobre la Perforación del Pozo

Importancia: Normal

Sensibilidad: Ninguna

Adjunto:

[Outlook-fdqfclry.png](#); [Outlook-r0vhbgs4.png](#); [Outlook-s2q2drr0.png](#); [Outlook-4kwivhay.png](#); [Outlook-msz1rprn.png](#); [Outlook-snn2unzq.png](#); [Outlook-ftoyy3wu.png](#); [Outlook-k2bojgrm.png](#); [Outlook-crz2za3u.png](#); [Outlook-hpwurbl1.png](#); [Outlook-yf5kn4ns.png](#); [Outlook-ecqir5vy.png](#); 2025 CCLF GCCS Expan Master Plan_Proposed LFG Extraction Well and Temp Probe Map_2025-05-09.pdf;

[REMITENTE EXTERNO: Tenga precaución con los enlaces/adjuntos]

Todos,

Según la Condición 15(c) de la Orden Estipulada, a continuación se encuentra el resumen actualizado de la construcción para el Proyecto del Plan Maestro de Ampliación de GCCS 2024 del Vertedero de Chiquita Canyon.

Del 05/05/2025 al 09/05/2025, Chiquita completó la instalación de cero (0) pozos de extracción vertical de LFG, como se previó en nuestra actualización del 02 de mayo de 2025. La cantidad total de pozos verticales de extracción de LFG instalados desde el 6 de diciembre de 2023 (la fecha de inicio de la Expansión Maestra de GTCCS) hasta hoy continúa siendo de doscientos treinta y cinco (235).

Del 05/05/2025 al 09/05/2025, Chiquita completó la instalación de cero (0) sondas de temperatura, como se previó en nuestra actualización del 02 de mayo de 2025. La cantidad total de sondas de temperatura instaladas desde el 26 de febrero de 2024 dos: (la fecha de inicio de las instalaciones de sondas de temperatura) hasta hoy continúa siendo de 32.

Los pozos y las sondas de temperatura programados para perforación durante la semana del 12/05/2025 al 16/05/2025 son los siguientes (sujeto a cambios):

Plataforma (Secuencia): Debido al mantenimiento programado en la plataforma de perforación, el inicio de las operaciones de perforación se pospuso y ahora se prevé que va a comenzar durante la semana del 12 de mayo de 2025.

Plataforma de Sondas de Temperatura (Cascade): La perforación actualmente está en espera, como se previó en nuestra actualización del 02 de mayo de 2025.

Atentamente,

STEVEN Rubén Medina, **E.I.T.**

Personal Profesional

SCS Engineers

3900 Kilroy Airport Way, Suite 300


Long Beach, CA 90806

858-204-4342 (c)

5160srm@scsengineers.com

Dirigidos por el Éxito de los Clientes

www.scsengineers.com

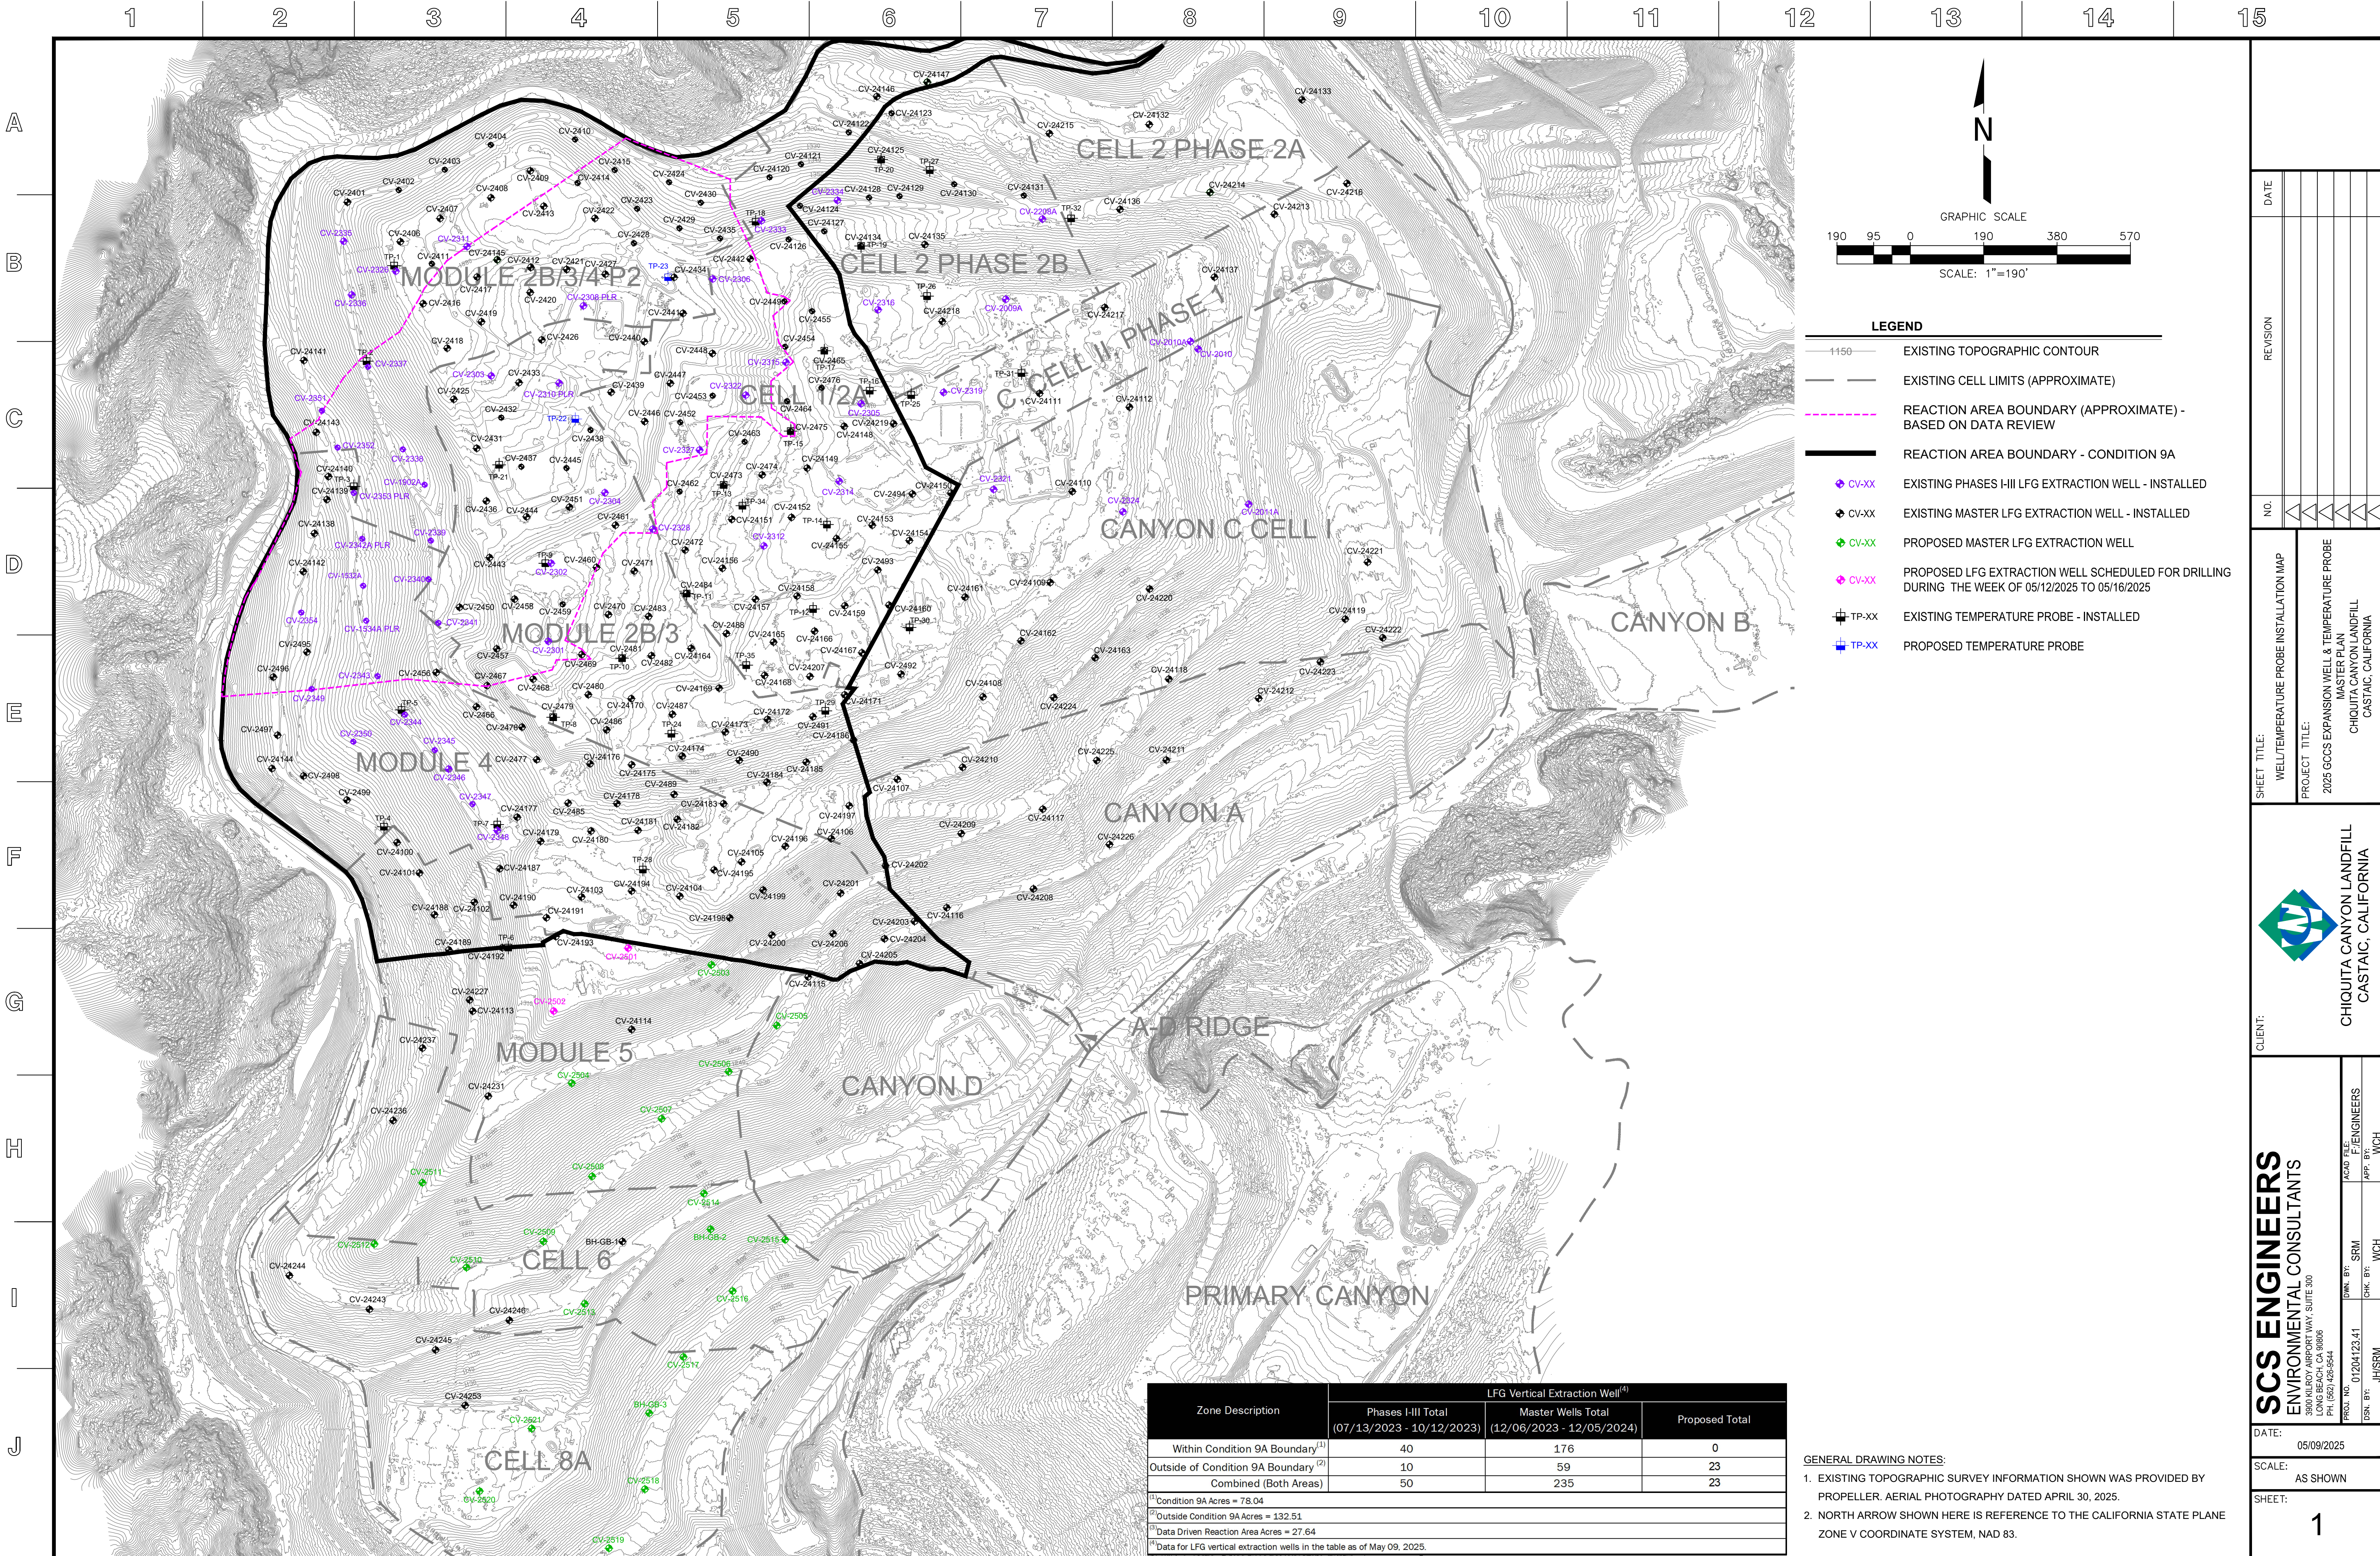

Zone Description	LFG Vertical Extraction Well ⁽⁴⁾		
	Phases I-III Total (07/13/2023 - 10/12/2023)	Master Wells Total (12/06/2023 - 12/05/2024)	Proposed Total
Within Condition 9A Boundary ⁽¹⁾	40	176	0
Outside of Condition 9A Boundary ⁽²⁾	10	59	23
Combined (Both Areas)	50	235	23

⁽¹⁾Condition 9A Acres = 78.04
⁽²⁾Outside Condition 9A Acres = 132.51
⁽³⁾Data Driven Reaction Area Acres = 27.64
⁽⁴⁾Data for LFG vertical extraction wells in the table as of May 09, 2025.

GENERAL DRAWING NOTES:
1. EXISTING TOPOGRAPHIC SURVEY INFORMATION SHOWN WAS PROVIDED BY PROPELLER. AERIAL PHOTOGRAPHY DATED APRIL 30, 2025.
2. NORTH ARROW SHOWN HERE IS REFERENCE TO THE CALIFORNIA STATE PLANE ZONE V COORDINATE SYSTEM, NAD 83.

CHQUIITA CANYON LANDFILL
CASTAIC, CALIFORNIA

SHEET TITLE: WELL/TEMPERATURE PROBE INSTALLATION MAP
PROJECT TITLE: 2025 GCCS EXPANSION WELL & TEMPERATURE PROBE MASTER PLAN
CHQUIITA CANYON LANDFILL
CASTAIC, CALIFORNIA

SCS ENGINEERS
ENVIRONMENTAL CONSULTANTS
LONG BEACH, CA 90806
PH: (562) 426-9544

PROJ. NO: 01204123.41
DWN. BY: SRM
CHK. BY: WCH

DATE: 05/09/2025
SCALE: AS SHOWN
SHEET: 1

LEGEND

1150

EXISTING TOPOGRAPHIC CONTOUR

EXISTING CELL LIMITS (APPROXIMATE)

REACTION AREA BOUNDARY (APPROXIMATE) - BASED ON DATA REVIEW

REACTION AREA BOUNDARY - CONDITION 9A

CV-XX

EXISTING PHASES I-III LFG EXTRACTION WELL - INSTALLED

CV-XX

EXISTING MASTER LFG EXTRACTION WELL - INSTALLED

CV-XX

PROPOSED MASTER LFG EXTRACTION WELL

CV-XX

PROPOSED LFG EXTRACTION WELL SCHEDULED FOR DRILLING DURING THE WEEK OF 05/12/2025 TO 05/16/2025

TP-XX

EXISTING TEMPERATURE PROBE - INSTALLED

TP-XX

PROPOSED TEMPERATURE PROBE