

**Archivado:** Jueves 29 de mayo de 2025 10:13:23 AM

**De:** [Medina, Steven](#)

**Enviado:** Viernes 23 de mayo de 2025 2:02:24 PM

**Para:** [bchen@aqmd.gov](mailto:bchen@aqmd.gov) [ndickel@aqmd.gov](mailto:ndickel@aqmd.gov) [Christina Ojeda](#)

**Cc:** [Han, Jessie](#) [Haley, William \(Bill\)](#) [Amanda Froman](#) [Steve Cassulo](#) [Nicole Ward](#) [Viswanathan, Srividhya](#) [Jones, Art](#) [kate.logan@wasteconnections.com](mailto:kate.logan@wasteconnections.com) [Mark Adams](#)

**Asunto:** Ref.: Orden de Depuración Estipulada del Caso No. 6177-4 - Actualización sobre la Perforación del Pozo

**Importancia:** Normal

**Sensibilidad:** Ninguna

**Adjunto:**

[Outlook-fdqfclry.png](#); [Outlook-r0vhbgs4.png](#); [Outlook-s2q2drr0.png](#); [Outlook-4kwivhay.png](#); [Outlook-msz1rprn.png](#); [Outlook-snn2unzq.png](#); [Outlook-ftoyy3wu.png](#); [Outlook-k2bojgrm.png](#); [Outlook-crz2za3u.png](#); [Outlook-hpwurbl1.png](#); [Outlook-yf5kn4ns.png](#); [Outlook-ecqir5vy.png](#); [Outlook-y50rjos4.png](#); [Outlook-eee0tdih.png](#); 2025 CCLF GCCS Expan Master Plan\_Proposed LFG Extraction Well and Temp Probe Map\_2025-05-23.pdf;

---

[REMITENTE EXTERNO: Tenga precaución con los enlaces/adjuntos]

---

Todos,

Según la Condición 15(c) de la Orden Estipulada, a continuación se encuentra el resumen actualizado de la construcción para el Proyecto del Plan Maestro de Ampliación de GCCS 2024 del Vertedero de Chiquita Canyon.

**Desde el 19/05/2025 hasta el 23/05/2025 - Instalación de pozos verticales de extracción y de LFG incluidos:**

1. CV-2504
2. CV-2505
3. CV-2506
4. CV-2508

Durante el período que transcurrió desde el 19/05/2025 y el 23/05/2025, Chiquita completó la instalación de cuatro (4) pozos de extracción vertical de LFG, llevando la cantidad total a doscientos cuarenta y dos (242) pozos de extracción vertical de LFG desde el 6 de diciembre de 2023 (la fecha de inicio de la Expansión Maestra de GCCS) hasta hoy.

Del 19/05/2025 al 23/05/2025, Chiquita completó la instalación de cero (0) sondas de temperatura, como se previó en nuestra actualización del 16 de mayo de 2025. La cantidad total de sondas de temperatura instaladas desde el 26 de febrero de 2024 (la fecha de inicio de las instalaciones de sondas de temperatura) hasta hoy continúa siendo de treinta y dos (32).

**Los pozos y las sondas de temperatura programados para perforación durante la semana del 26/05/2025 al 30/05/2025 son los siguientes (sujeto a cambios):**

**Plataforma (Secuencia):** CV-2501, CV-2502, CV2507

**Plataforma de Sondas de Temperatura (Cascade):** La perforación actualmente está en espera, como se previó en nuestra actualización del 16 de mayo de 2025.

Atentamente,

**STEVEN** Rubén Medina, **E.I.T.**

Personal Profesional

**SCS Engineers**

3900 Kilroy Airport Way, Suite 300

Long Beach, CA 90806


858-204-4342 (c)

[SMedina@scsengineers.com](mailto:SMedina@scsengineers.com)

**Dirigidos por el Éxito de los Clientes**

[www.scsengineers.com](http://www.scsengineers.com)



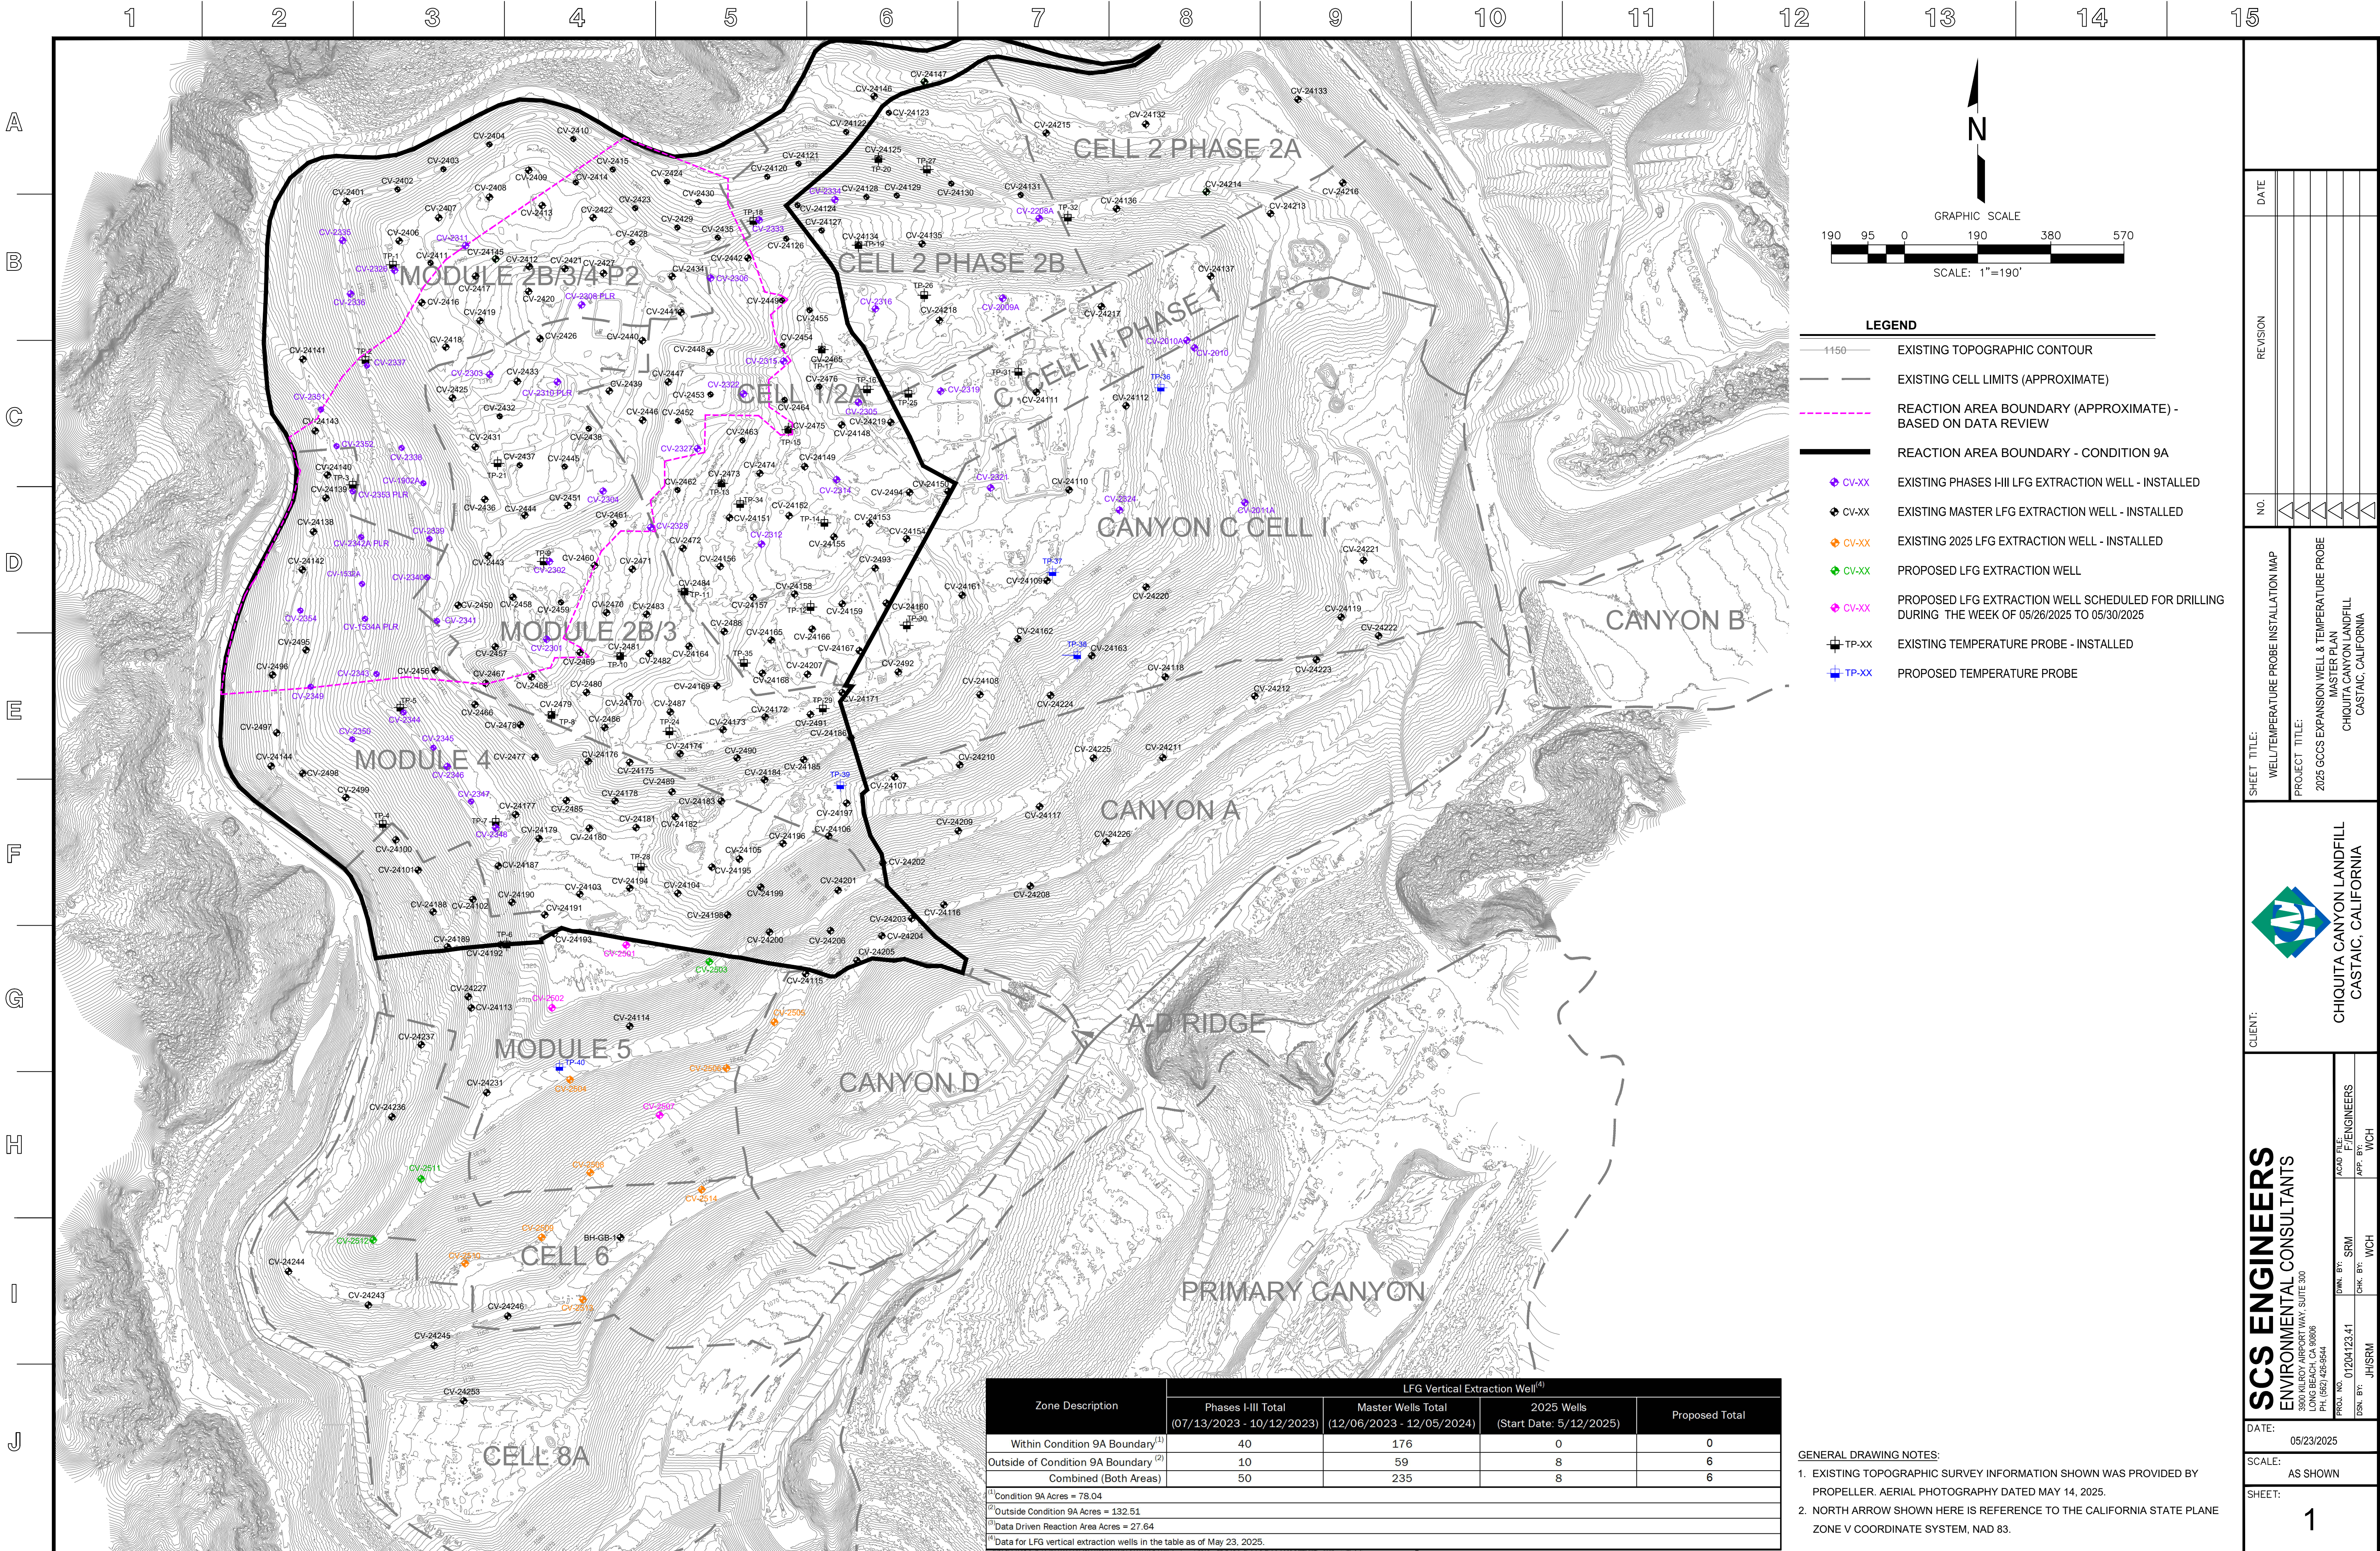

| Zone Description                                | LFG Vertical Extraction Well <sup>(4)</sup>     |                                                 |                                       |                |
|-------------------------------------------------|-------------------------------------------------|-------------------------------------------------|---------------------------------------|----------------|
|                                                 | Phases I-III Total<br>(07/13/2023 - 10/12/2023) | Master Wells Total<br>(12/06/2023 - 12/05/2024) | 2025 Wells<br>(Start Date: 5/12/2025) | Proposed Total |
| Within Condition 9A Boundary <sup>(1)</sup>     | 40                                              | 176                                             | 0                                     | 0              |
| Outside of Condition 9A Boundary <sup>(2)</sup> | 10                                              | 59                                              | 8                                     | 6              |
| Combined (Both Areas)                           | 50                                              | 235                                             | 8                                     | 6              |

<sup>(1)</sup> Condition 9A Acres = 78.04

<sup>(2)</sup> Outside Condition 9A Acres = 132.51

<sup>(3)</sup> Data Driven Reaction Area Acres = 27.64

<sup>(4)</sup> Data for LFG vertical extraction wells in the table as of May 23, 2025.

DATE

REVISION

NO.

SHEET TITLE:  
WELL/TEMPERATURE PROBE INSTALLATION MAP

PROJECT TITLE:  
2025 GCCS EXPANSION WELL & TEMPERATURE PROBE  
MASTER PLAN  
CHIQUITA CANYON LANDFILL  
CASTAIC, CALIFORNIA

CLIENT:

  
CHIQUITA CANYON LANDFILL  
CASTAIC, CALIFORNIA

SCS ENGINEERS  
ENVIRONMENTAL CONSULTANTS  
LONG BEACH, CA 90806  
PH: (562) 426-9544

ACADE FILE: SRM  
APP. BY: WCH  
CHK. BY: WCH  
JH/SRM

DATE: 05/23/2025

SCALE: AS SHOWN

SHEET: 1