

Archivado: Jueves 26 de junio de 2025 9:45:31 AM

De: [Medina, Steven](#)

Enviado: Viernes 20 de junio de 2025 12:50:33 PM

Para: [Han, Jessie](#) bchen@aqmd.gov ndickel@aqmd.gov [Christina Ojeda](#)

Cc: [Steve Cassulo](#) [Haley, William \(Bill\)](#) [Amanda Froman](#) [Michael Hearn](#) [Nicole Ward](#)

Christopher.Fear@WasteConnections.com [Viswanathan, Srividhya](#) [Kate Logan](#) [Mark.Adams](#) [Haley, William \(Bill\)](#)

Asunto: Ref.: Orden de Depuración Estipulada del Caso No. 6177-4 - Actualización sobre la Instalación y Operación Semanal de las Bombas

Importancia: Normal

Sensibilidad: Ninguna

Adjuntos:

[Outlook-4sjcmgpq.png](#); [2025 CCLF Existing De-Watering Well with Pump Map_2025-06-20.pdf](#);

[REMITENTE EXTERNO: Tenga precaución con los enlaces/adjuntos]

Todos,

Según la Condición 65 de la Orden Estipulada Modificada, a continuación, se encuentra el resumen de la instalación y operación de las bombas de desagüe para el Vertedero de Chiquita Canyon.

Durante el período que transcurrió desde el 13/06/2025 hasta el 19/06/2025, Chiquita completó la instalación y comenzó a operar durante el día cuatro (4) bombas en pozos verticales de extracción de LFG dando un total de ciento sesenta y cinco (165) bombas operado en pozos verticales de extracción de LFG. Por favor, consulte el mapa actualizado adjunto de los pozos de LFG con bombas operando.

Durante el período que va del 20/06/2025 hasta el 26/06/ 2025, dada la cantidad de bombas de desagüe instaladas hasta la fecha y el mantenimiento asociado a esas bombas, Chiquita tiene planeado instalar y comenzar a operar otras cuatro (4) bombas en pozos verticales de extracción de LFG en ubicaciones a lo largo de la pendiente norte y sur de la zona reactiva. Las ubicaciones de las instalaciones de las bombas para la semana que viene están sujetas a cambios debido a las condiciones climáticas y/o de seguridad.

Atentamente,

STEVEN Rubén Medina, **E.I.T.**

Personal Profesional

SCS Engineers

3900 Kilroy Airport Way, Suite 300

Long Beach, CA 90806


858-204-4342 (c)

SMedina@scsengineers.com

Dirigidos por el Éxito de los Clientes

www.scsengineers.com

□

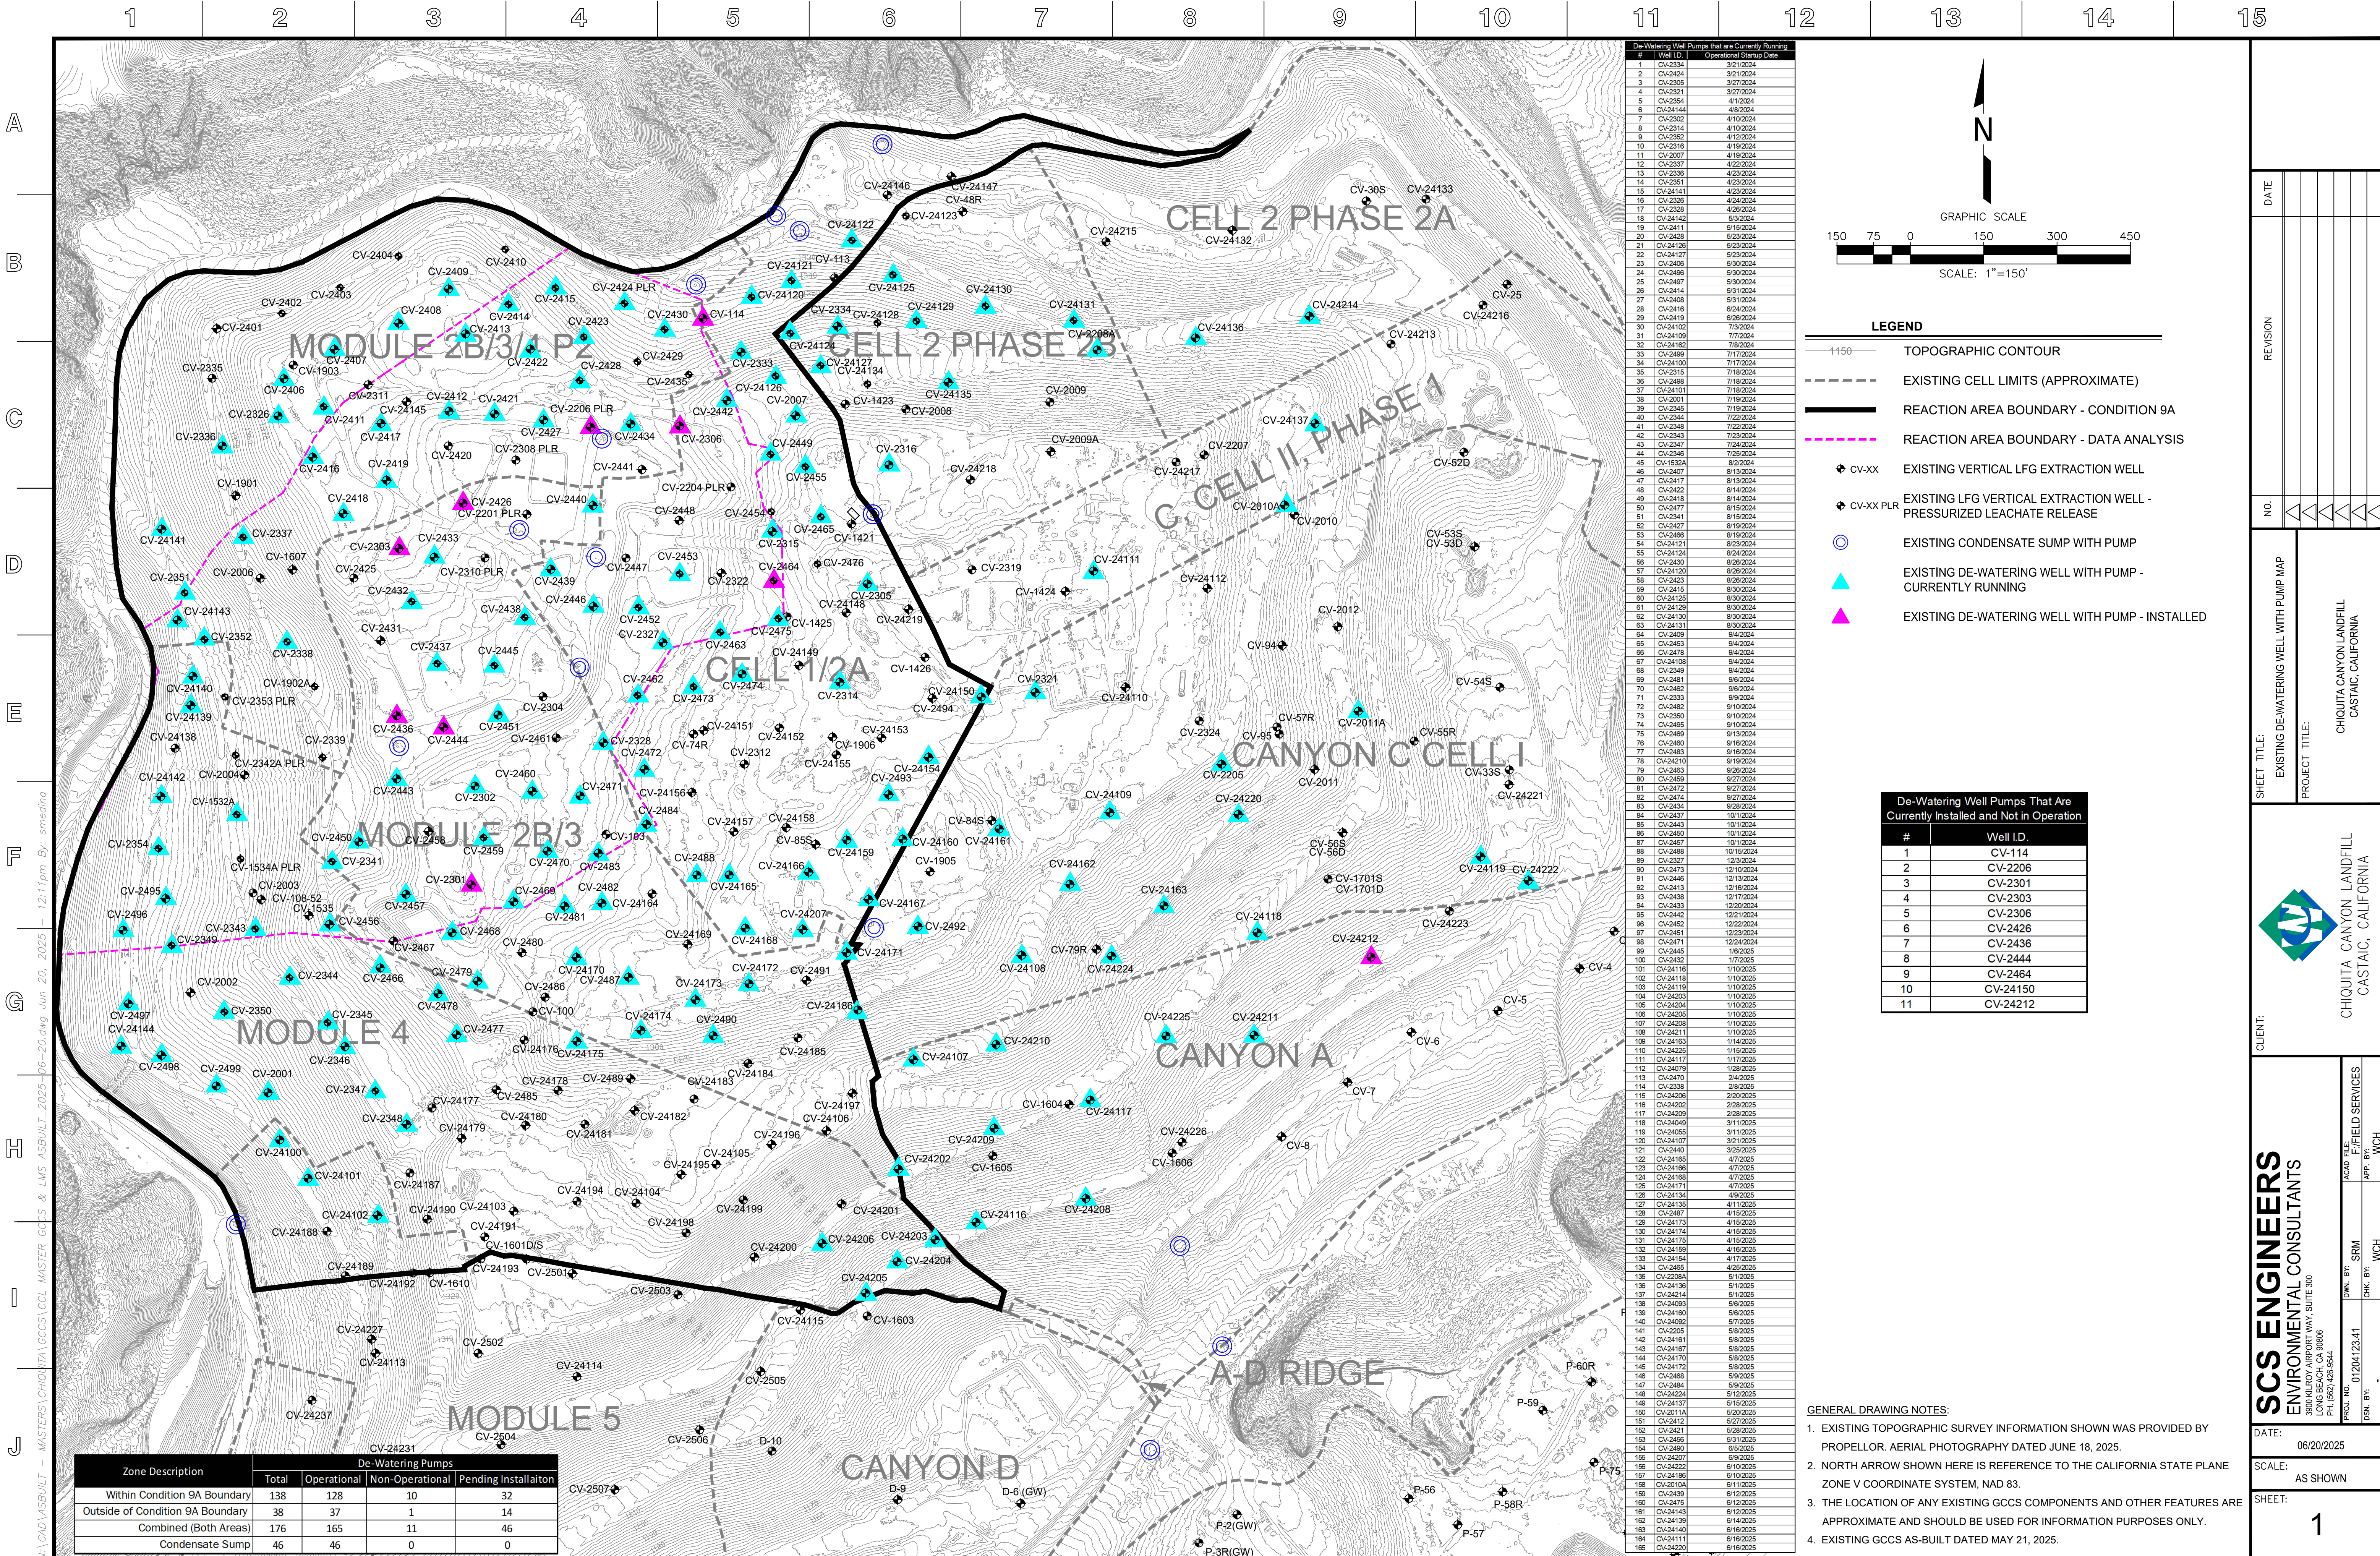

Zone Description	De-Watering Pumps			
	Total	Operational	Non-Operational	Pending Installation
Within Condition 9A Boundary	138	128	10	32
Outside of Condition 9A Boundary	38	37	1	14
Combined (Both Areas)	176	165	11	46
Condensate Sump	46	46	0	0

De-Watering Well Pumps that are Currently Running	
#	Well I.D.
1	CV-2334
2	CV-2424
3	CV-2305
4	CV-2321
5	CV-2384
6	CV-24144
7	CV-2302
8	CV-2314
9	CV-2382
10	CV-2316
11	CV-2007
12	CV-2337
13	CV-2336
14	CV-2351
15	CV-24141
16	CV-2328
17	CV-2328
18	CV-24142
19	CV-2411
20	CV-2428
21	CV-24126
22	CV-24127
23	CV-2409
24	CV-2496
25	CV-2487
26	CV-2414
27	CV-2408
28	CV-2416
29	CV-2419
30	CV-24102
31	CV-24109
32	CV-24192
33	CV-2409
34	CV-24100
35	CV-2315
36	CV-2488
37	CV-24101
38	CV-2001
39	CV-2345
40	CV-2344
41	CV-2348
42	CV-2343
43	CV-2347
44	CV-2346
45	CV-1532A
46	CV-2407
47	CV-2417
48	CV-2422
49	CV-2418
50	CV-2407
51	CV-2341
52	CV-2427
53	CV-2489
54	CV-24121
55	CV-24124
56	CV-2430
57	CV-24120
58	CV-2423
59	CV-24125
60	CV-24126
61	CV-24129
62	CV-24130
63	CV-24131
64	CV-2409
65	CV-2453
66	CV-2478
67	CV-24108
68	CV-2349
69	CV-2481
70	CV-2482
71	CV-2333
72	CV-2482
73	CV-2380
74	CV-2486
75	CV-2489
76	CV-2480
77	CV-2483
78	CV-24210
79	CV-2483
80	CV-2489
81	CV-2472
82	CV-2474
83	CV-2434
84	CV-2407
85	CV-2443
86	CV-2450
87	CV-2487
88	CV-2488
89	CV-2327
90	CV-2473
91	CV-2486
92	CV-2413
93	CV-2438
94	CV-2433
95	CV-2442
96	CV-2482
97	CV-2432
98	CV-2471
99	CV-2445
100	CV-2432
101	CV-24116
102	CV-24118
103	CV-24119
104	CV-24203
105	CV-24204
106	CV-24205
107	CV-24208
108	CV-24211
109	CV-24183
110	CV-24225
111	CV-24117
112	CV-24079
113	CV-2470
114	CV-2338
115	CV-24206
116	CV-24202
117	CV-24209
118	CV-24049
119	CV-24055
120	CV-24107
121	CV-2440
122	CV-24166
123	CV-24166
124	CV-24169
125	CV-24171
126	CV-24134
127	CV-24135
128	CV-2487
129	CV-24173
130	CV-24174
131	CV-24175
132	CV-24169
133	CV-24154
134	CV-2485
135	CV-2209A
136	CV-24136
137	CV-24214
138	CV-24093
139	CV-24190
140	CV-24092
141	CV-2205
142	CV-24161
143	CV-24187
144	CV-24170
145	CV-24172
146	CV-2488
147	CV-2484
148	CV-24224
149	CV-24137
150	CV-2011A
151	CV-2412
152	CV-2421
153	CV-2486
154	CV-2480
155	CV-24207
156	CV-24222
157	CV-24188
158	CV-2010A
159	CV-2425
160	CV-2475
161	CV-24143
162	CV-24139
163	CV-24140
164	CV-24111
165	CV-24220

- GENERAL DRAWING NOTES:
- EXISTING TOPOGRAPHIC SURVEY INFORMATION SHOWN WAS PROVIDED BY PROPELLOR. AERIAL PHOTOGRAPHY DATED JUNE 18, 2025.
 - NORTH ARROW SHOWN HERE IS REFERENCE TO THE CALIFORNIA STATE PLANE ZONE V COORDINATE SYSTEM, NAD 83.
 - THE LOCATION OF ANY EXISTING GCCS COMPONENTS AND OTHER FEATURES ARE APPROXIMATE AND SHOULD BE USED FOR INFORMATION PURPOSES ONLY.
 - EXISTING GCCS AS-BUILT DATED MAY 21, 2025.

De-Watering Well Pumps That Are Currently Installed and Not in Operation	
#	Well I.D.
1	CV-114
2	CV-2206
3	CV-2301
4	CV-2303
5	CV-2306
6	CV-2426
7	CV-2436
8	CV-2444
9	CV-2464
10	CV-24150
11	CV-24212

DATE

REVISION

NO.

SHEET TITLE:
EXISTING DE-WATERING WELL WITH PUMP MAP

PROJECT TITLE:
CHIHUITA CANYON LANDFILL
CASTAIC, CALIFORNIA

CLIENT:

SCS ENGINEERS
ENVIRONMENTAL CONSULTANTS
LONG BEACH, CA 90806
PH: (562) 426-9544

ACAD FILE:
F:\FIELD SERVICES

DWN. BY:
SRM

CHK. BY:
WCH

APP. BY:
WCH

DATE:

06/20/2025

SCALE:

AS SHOWN

SHEET:

1