

Archivado: Martes 29 de julio de 2025 1:51:33 PM
De: [Medina, Steven](#)
Enviado: Viernes 25 de julio de 2025 3:16:15 PM
Para: bchen@aqmd.gov ndickel@aqmd.gov [Christina Ojeda](#)
Cc: [Han, Jessie](#) [Haley, William \(Bill\)](#) [Amanda Froman](#) [Steve Cassulo](#) [Nicole Ward](#) [Viswanathan, Srividhya](#) [Jones, Art](#) [Kate Logan](#) [Mark.Adams](#) [Haley, William \(Bill\)](#)
Asunto: Ref.: Orden de Depuración Estipulada del Caso No. 6177-4 - Actualización sobre la Perforación del Pozo
Importancia: Normal
Sensibilidad: Ninguna

Adjunto:
[Outlook-fdqfclry.png](#); [Outlook-r0vhbgs4.png](#); [Outlook-s2q2drr0.png](#); [Outlook-4kwivhay.png](#); [Outlook-msz1rprn.png](#); [Outlook-snn2unzq.png](#); [Outlook-ftoyy3wu.png](#); [Outlook-k2bojgrm.png](#); [Outlook-crz2za3u.png](#); [Outlook-hpwurbl1.png](#); [Outlook-yf5kn4ns.png](#); [Outlook-ecqir5vy.png](#); [Outlook-y50rjos4.png](#); [Outlook-eee0tdih.png](#); [Outlook-xdhek05a.png](#); [Outlook-1e4vxasu.png](#); [Outlook-jpjsdf0y.png](#); [Outlook-sqhmxxrf.png](#); [Outlook-zebtoagg.png](#); [Outlook-fgsnpp2b.png](#); [Outlook-ns3aaxc4.png](#); [Outlook-we4qbwv0.png](#); 2025 CCLF GCCS Expan Master Plan_Proposed LFG Extraction Well and Temp Probe Map_2025-07-25.pdf;

[REMITENTE EXTERNO: Tenga precaución con los enlaces/adjuntos]

Hola a todos,

Según la Condición 15(c) de la Orden Estipulada, a continuación se encuentra el resumen actualizado de la construcción para el Proyecto del Plan Maestro de Ampliación de GCCS 2024 del Vertedero de Chiquita Canyon.

Desde el 21/07/2025 hasta el 25/07/2025 - Instalación de pozos verticales de extracción de LFG y sondas de temperatura incluidos:

1. CV-2515
2. CV-2516
3. CV-2524
4. CV-2563

Del 21/07/2025 al 25/07/2025, Chiquita completó la instalación de cuatro (4) pozos de extracción vertical de LFG. La cantidad total de pozos verticales de extracción de LFG instalados desde el 6 de diciembre de 2023 (la fecha de inicio de la Expansión Maestra de GCCS) hasta hoy es de doscientos sesenta y cinco (265).

Del 21/07/2025 al 25/07/2025, Chiquita completó la instalación de cero (0) sondas de temperatura, como se previó en nuestra actualización del 18 de julio de 2025. La cantidad total de sondas de temperatura instaladas desde el 26 de febrero de 2024 Tres: (la fecha de inicio de las instalaciones de sondas de temperatura) hasta hoy continúa siendo de treinta y tres (33).

Los pozos y las sondas de temperatura programados para perforación durante la semana del 28/07/2025 al 01/08/2025 son los siguientes (sujeto a cambios):

Plataforma (Secuencia): CV-2560, CV-2561, CV-2562
Plataforma de Sondas de Temperatura (Cascade): Como se indicó en nuestra actualización del 18 de julio de 2025, las actividades de perforación actualmente están en espera mientras Chiquita continúa evaluando la instalación de las otras sondas de temperatura.

Atentamente,

STEVEN Rubén Medina, **E.I.T.**

Personal Profesional

SCS Engineers

3900 Kilroy Airport Way, Suite 300

Long Beach, CA 90806


858-204-4342 (c)

SMedina@scsengineers.com

Dirigidos por el Éxito de los Clientes

www.scsengineers.com

□

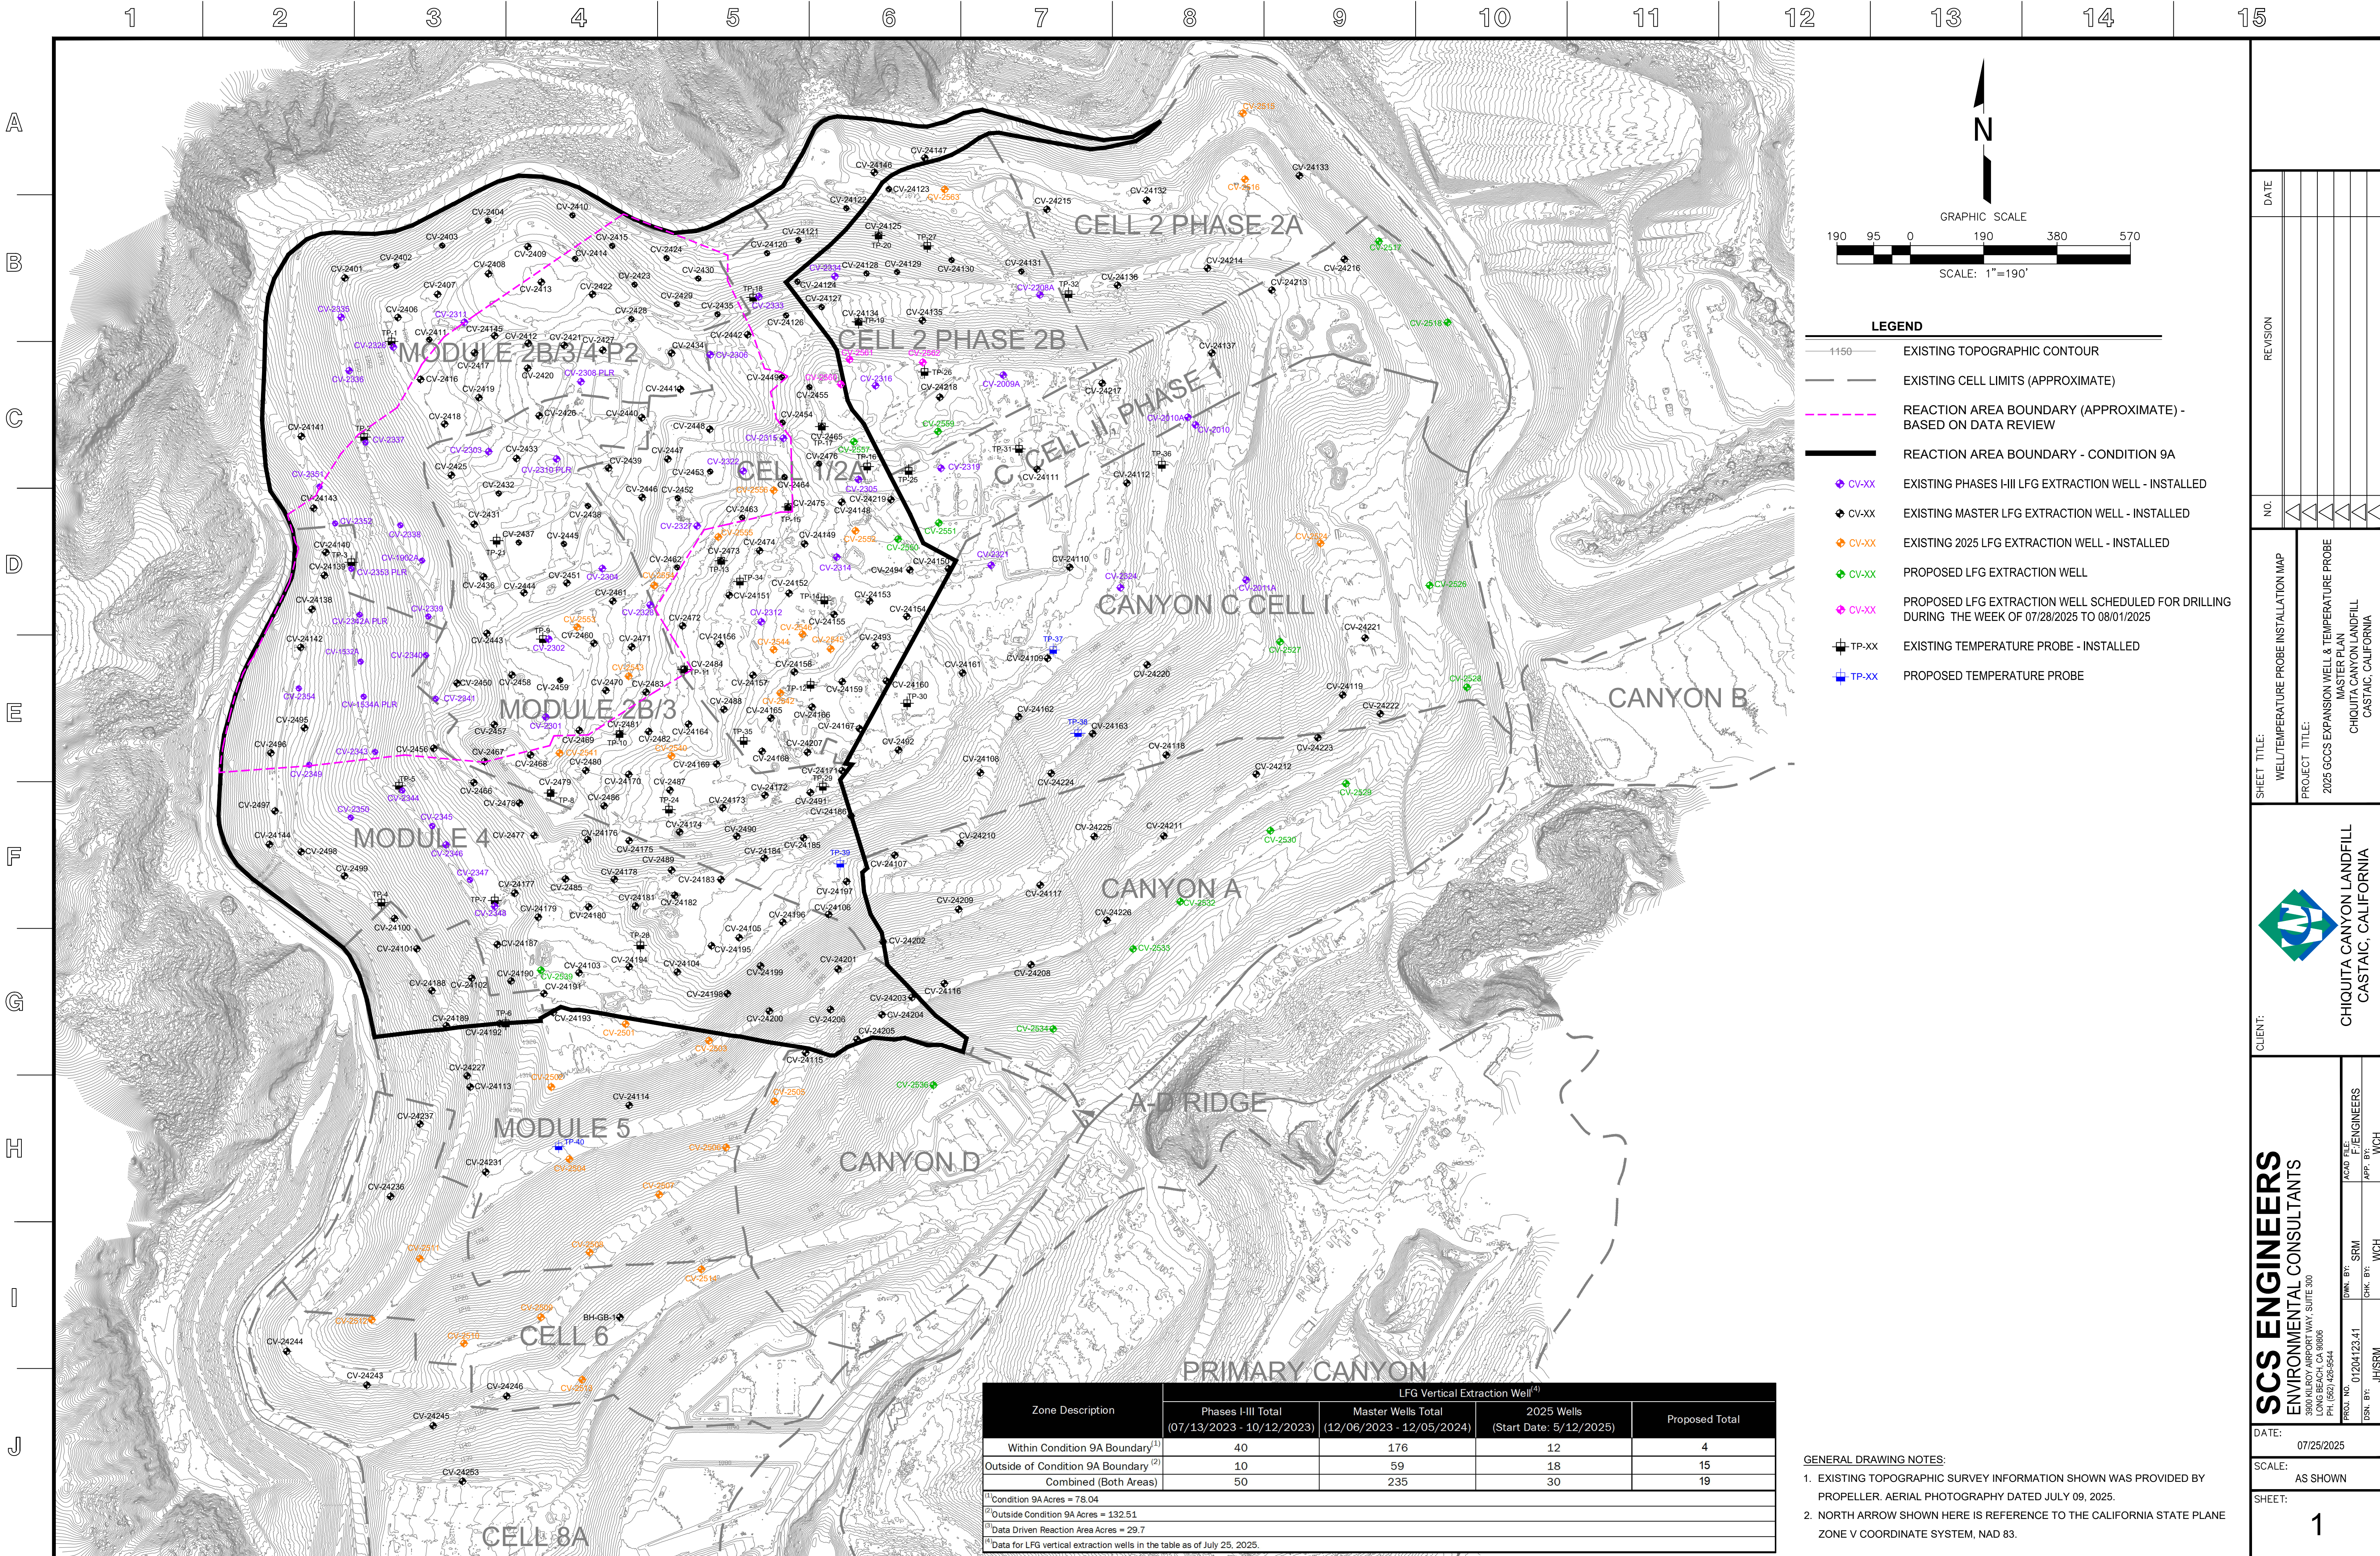

Zone Description	LFG Vertical Extraction Well ⁽⁴⁾			
	Phases I-III Total (07/13/2023 - 10/12/2023)	Master Wells Total (12/06/2023 - 12/05/2024)	2025 Wells (Start Date: 5/12/2025)	Proposed Total
Within Condition 9A Boundary ⁽¹⁾	40	176	12	4
Outside of Condition 9A Boundary ⁽²⁾	10	59	18	15
Combined (Both Areas)	50	235	30	19

⁽¹⁾Condition 9A Acres = 78.04
⁽²⁾Outside Condition 9A Acres = 132.51
⁽³⁾Data Driven Reaction Area Acres = 29.7
⁽⁴⁾Data for LFG vertical extraction wells in the table as of July 25, 2025.

GENERAL DRAWING NOTES:
1. EXISTING TOPOGRAPHIC SURVEY INFORMATION SHOWN WAS PROVIDED BY PROPELLER. AERIAL PHOTOGRAPHY DATED JULY 09, 2025.
2. NORTH ARROW SHOWN HERE IS REFERENCE TO THE CALIFORNIA STATE PLANE ZONE V COORDINATE SYSTEM, NAD 83.

CLIENT:
CHICUITA CANYON LANDFILL
CASTAIC, CALIFORNIA

SHEET TITLE:
WELL/TEMPERATURE PROBE INSTALLATION MAP
PROJECT TITLE:
2025 GCCS EXPANSION WELL & TEMPERATURE PROBE
MASTER PLAN
CHICUITA CANYON LANDFILL
CASTAIC, CALIFORNIA

SCS ENGINEERS
ENVIRONMENTAL CONSULTANTS
LONG BEACH, CA 90806
PH: (562) 426-9544
FAX: (562) 426-9544
PROJ. NO. 01204123.41
DWN. BY: SRM
CHK. BY: WCH
APP. BY: WCH

NO.	REVISION	DATE
1		
2		
3		
4		
5		
6		
7		
8		
9		
10		
11		
12		
13		
14		
15		