

Archivado: Viernes 8 de agosto de 2025 10:25:54 AM

De: [Medina, Steven](#)

Enviado: Viernes 1 de agosto de 2025 3:14:11 PM

Para: bchen@aqmd.gov ndickel@aqmd.gov [Christina Ojeda](#)

Cc: [Han, Jessie](#) [Steve Cassulo](#) [Haley, William \(Bill\)](#) [Amanda Froman](#) [Michael Hearn](#) [Nicole Ward](#) Christopher.Fear@WasteConnections.com [Viswanathan, Srividhya](#) [Kate Logan](#) [Mark.Adams](#) [Haley, William \(Bill\)](#)

Asunto: Ref.: Orden de Depuración Estipulada del Caso No. 6177-4 - Actualización sobre la Instalación y Operación Semanal de las Bombas

Importancia: Normal

Sensibilidad: Ninguna

Adjuntos:

[Outlook-4sjcmgpq.png](#); [Outlook-ynjuzh34.png](#); [Outlook-t50axwe4.png](#); [Outlook-sm4zc4rh.png](#); [Outlook-asslk55s.png](#); [Outlook-3kl31q4y.png](#); [image.png](#); [2025 CCLF Existing De-Watering Well with Pump Map_2025-08-01.pdf](#);

[REMITENTE EXTERNO: Tenga precaución con los enlaces/adjuntos]

Todos,

Según la Condición 65 de la Orden Estipulada Modificada, a continuación se encuentra el resumen de la instalación y operación de las bombas de desagüe para el Vertedero de Chiquita Canyon.

Durante el período que transcurrió desde el 25/07/2025 hasta el 31/07/2025, Chiquita completó la instalación y comenzó a operar durante el día cero (0) bombas en pozos verticales de extracción de LFG dando un total de ciento veintisiete (127) bombas operando en pozos verticales de extracción de LFG. Por favor, consulte el mapa actualizado adjunto de los pozos de LFG con bombas operando. Como se indicó en los informes previos, debido a varios motivos que incluyen el mantenimiento típico, la preparación para el despliegue del revestimiento de EVOH requerido y un defecto de manufactura encontrado en los extremos de algunas bombas Lorentz que se encuentran en proceso de ser corregidos, se ajustó la cantidad de bombas para que refleje con mayor precisión la cantidad total de bombas instaladas y operativas.

Los volúmenes de extracción de lixiviados se han mantenido consistentes.

Durante el período que va del 01/08/2025 hasta el 07/08/2025, dada la cantidad de bombas de desagüe instaladas hasta la fecha y el mantenimiento asociado a esas bombas, Chiquita tiene planeado instalar y comenzar a operar otras dos (2) bombas en pozos verticales de extracción de LFG en ubicaciones a lo largo de la pendiente norte y sur de la zona reactiva. Las ubicaciones de las instalaciones de las bombas para la semana que viene están sujetas a cambios debido a las condiciones climáticas y/o de seguridad.

Atentamente,

STEVEN Rubén Medina, **E.I.T.**

Personal Profesional

SCS Engineers

3900 Kilroy Airport Way, Suite 300


Long Beach, CA 90806

858-204-4342 (c)

SMedina@scsengineers.com

Dirigidos por el Éxito de los Clientes

www.scsengineers.com

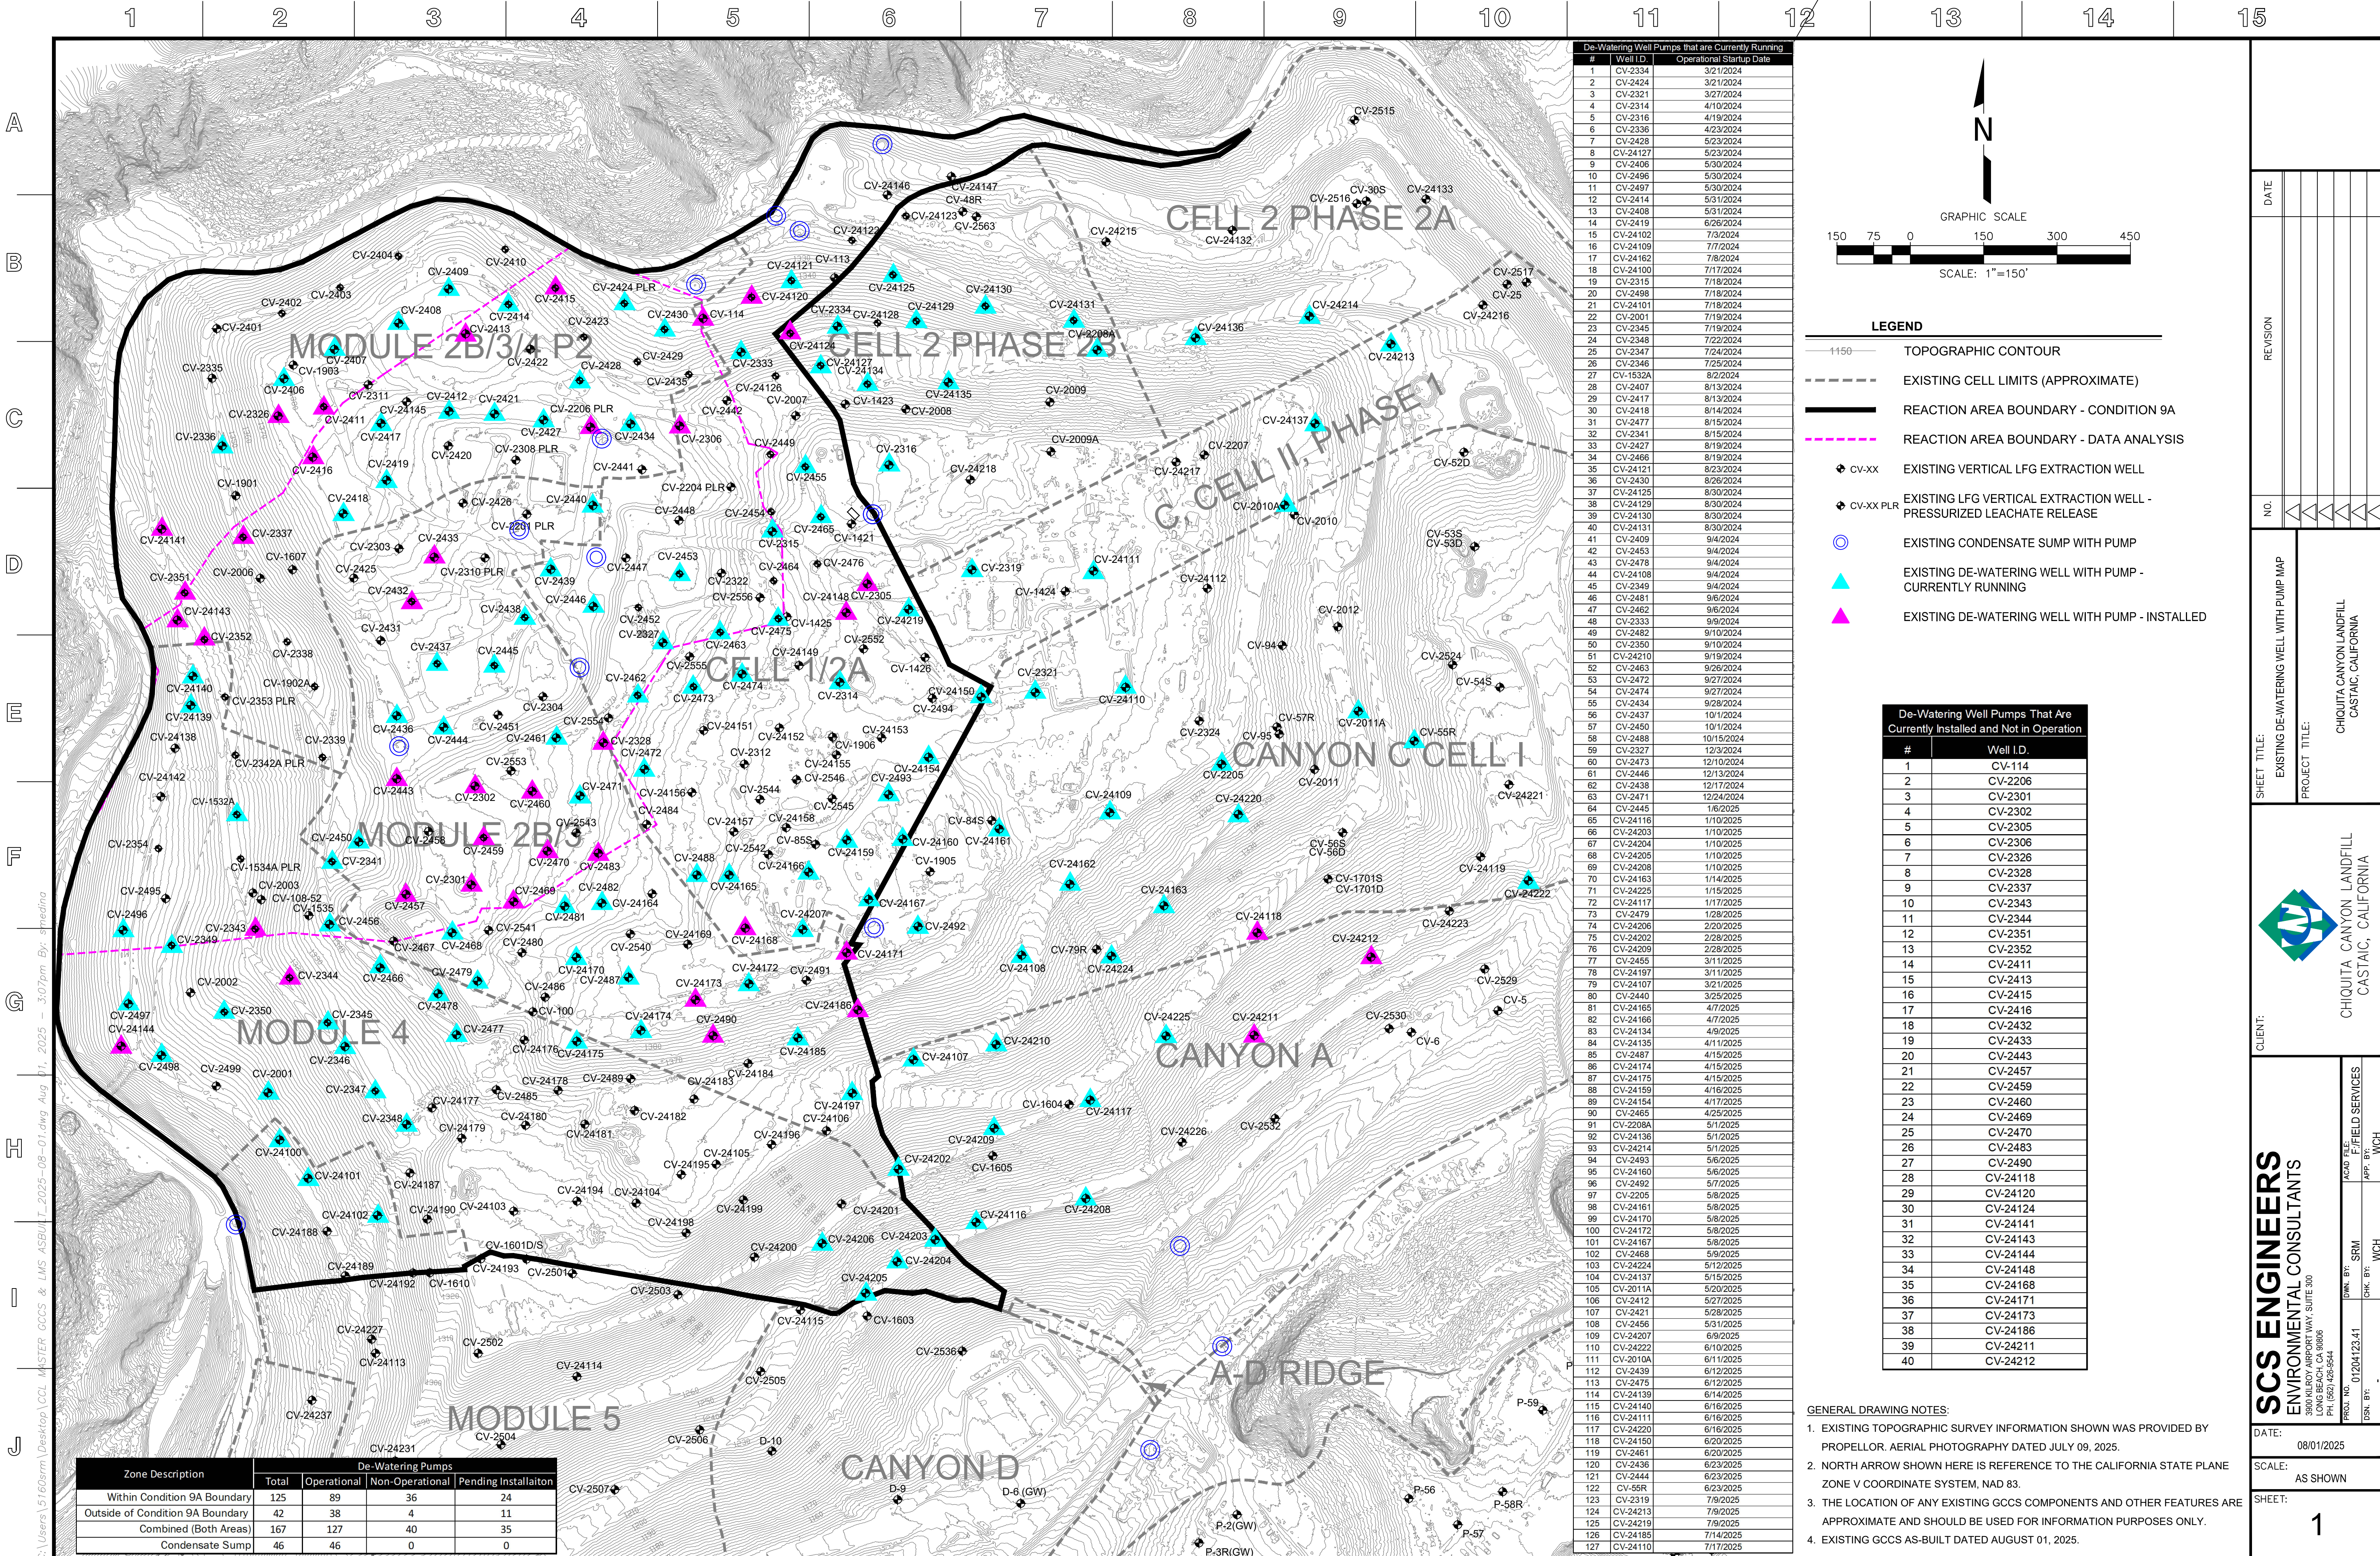

Zone Description	De-Watering Pumps			
	Total	Operational	Non-Operational	Pending Installation
Within Condition 9A Boundary	125	89	36	24
Outside of Condition 9A Boundary	42	38	4	11
Combined (Both Areas)	167	127	40	35
Condensate Sump	46	46	0	0

De-Watering Well Pumps that are Currently Running		
#	Well I.D.	Operational Startup Date
1	CV-2334	3/21/2024
2	CV-2424	3/21/2024
3	CV-2321	3/27/2024
4	CV-2314	4/10/2024
5	CV-2316	4/19/2024
6	CV-2336	4/23/2024
7	CV-2428	5/23/2024
8	CV-2417	5/23/2024
9	CV-2406	5/30/2024
10	CV-2496	5/30/2024
11	CV-2497	5/30/2024
12	CV-2414	5/31/2024
13	CV-2408	5/31/2024
14	CV-2419	6/26/2024
15	CV-24102	7/8/2024
16	CV-24109	7/7/2024
17	CV-24162	7/8/2024
18	CV-24100	7/17/2024
19	CV-2315	7/18/2024
20	CV-2498	7/18/2024
21	CV-24101	7/18/2024
22	CV-2001	7/19/2024
23	CV-2345	7/19/2024
24	CV-2348	7/22/2024
25	CV-2347	7/24/2024
26	CV-2346	7/25/2024
27	CV-1532A	8/2/2024
28	CV-2407	8/13/2024
29	CV-2417	8/13/2024
30	CV-2418	8/14/2024
31	CV-2477	8/15/2024
32	CV-2341	8/15/2024
33	CV-2427	8/19/2024
34	CV-2466	8/19/2024
35	CV-24121	8/23/2024
36	CV-2430	8/28/2024
37	CV-24125	8/30/2024
38	CV-24129	8/30/2024
39	CV-24130	8/30/2024
40	CV-24131	8/30/2024
41	CV-2409	9/4/2024
42	CV-2453	9/4/2024
43	CV-2478	9/4/2024
44	CV-24108	9/4/2024
45	CV-2349	9/4/2024
46	CV-2481	9/6/2024
47	CV-2462	9/6/2024
48	CV-2333	9/9/2024
49	CV-2482	9/10/2024
50	CV-2350	9/10/2024
51	CV-24210	9/19/2024
52	CV-2463	9/26/2024
53	CV-2472	9/27/2024
54	CV-2474	9/27/2024
55	CV-2434	9/28/2024
56	CV-2437	10/1/2024
57	CV-2450	10/1/2024
58	CV-2488	10/15/2024
59	CV-2327	12/3/2024
60	CV-2473	12/10/2024
61	CV-2446	12/13/2024
62	CV-2438	12/17/2024
63	CV-2471	12/24/2024
64	CV-2445	1/6/2025
65	CV-24116	1/10/2025
66	CV-24203	1/10/2025
67	CV-24204	1/10/2025
68	CV-24305	1/10/2025
69	CV-24208	1/10/2025
70	CV-24163	1/14/2025
71	CV-24225	1/15/2025
72	CV-24117	1/17/2025
73	CV-2479	1/28/2025
74	CV-24206	2/20/2025
75	CV-24202	2/28/2025
76	CV-24209	2/28/2025
77	CV-2455	3/11/2025
78	CV-24197	3/11/2025
79	CV-24107	3/21/2025
80	CV-2440	3/25/2025
81	CV-24165	4/7/2025
82	CV-24166	4/7/2025
83	CV-24134	4/9/2025
84	CV-24135	4/11/2025
85	CV-2487	4/15/2025
86	CV-24174	4/15/2025
87	CV-24175	4/15/2025
88	CV-24159	4/16/2025
89	CV-24154	4/17/2025
90	CV-2465	4/25/2025
91	CV-2208A	5/1/2025
92	CV-24136	5/1/2025
93	CV-24214	5/1/2025
94	CV-2493	5/6/2025
95	CV-24160	5/6/2025
96	CV-2492	5/7/2025
97	CV-2205	5/8/2025
98	CV-24161	5/8/2025
99	CV-24170	5/8/2025
100	CV-24172	5/8/2025
101	CV-24167	5/8/2025
102	CV-2468	5/9/2025
103	CV-24224	5/10/2025
104	CV-24137	5/15/2025
105	CV-2011A	5/20/2025
106	CV-2412	5/27/2025
107	CV-2421	5/28/2025
108	CV-2456	5/31/2025
109	CV-24207	6/9/2025
110	CV-24222	6/10/2025
111	CV-2010A	6/11/2025
112	CV-2439	6/12/2025
113	CV-2475	6/12/2025
114	CV-24139	6/14/2025
115	CV-24140	6/16/2025
116	CV-24111	6/16/2025
117	CV-24220	6/16/2025
118	CV-24150	6/20/2025
119	CV-2461	6/20/2025
120	CV-2436	6/23/2025
121	CV-2444	6/23/2025
122	CV-58R	6/23/2025
123	CV-2319	7/9/2025
124	CV-24213	7/9/2025
125	CV-24219	7/9/2025
126	CV-24168	7/14/2025
127	CV-24110	7/17/2025

LEGEND

- 1150 TOPOGRAPHIC CONTOUR
- EXISTING CELL LIMITS (APPROXIMATE)
- REACTION AREA BOUNDARY - CONDITION 9A
- REACTION AREA BOUNDARY - DATA ANALYSIS
- EXISTING VERTICAL LFG EXTRACTION WELL
- EXISTING LFG VERTICAL EXTRACTION WELL - PRESSURIZED LEACHATE RELEASE
- EXISTING CONDENSATE SUMP WITH PUMP
- EXISTING DE-WATERING WELL WITH PUMP - CURRENTLY RUNNING
- EXISTING DE-WATERING WELL WITH PUMP - INSTALLED

De-Watering Well Pumps That Are Currently Installed and Not in Operation	
#	Well I.D.
1	CV-114
2	CV-2206
3	CV-2301
4	CV-2302
5	CV-2305
6	CV-2306
7	CV-2326
8	CV-2328
9	CV-2337
10	CV-2343
11	CV-2344
12	CV-2351
13	CV-2352
14	CV-2411
15	CV-2413
16	CV-2415
17	CV-2416
18	CV-2432
19	CV-2433
20	CV-2443
21	CV-2457
22	CV-2459
23	CV-2460
24	CV-2469
25	CV-2470
26	CV-2483
27	CV-2490
28	CV-24118
29	CV-24120
30	CV-24124
31	CV-24141
32	CV-24143
33	CV-24144
34	CV-24148
35	CV-24168
36	CV-24171
37	CV-24173
38	CV-24186
39	CV-24211
40	CV-24212

- GENERAL DRAWING NOTES:
- EXISTING TOPOGRAPHIC SURVEY INFORMATION SHOWN WAS PROVIDED BY PROPELLOR. AERIAL PHOTOGRAPHY DATED JULY 09, 2025.
 - NORTH ARROW SHOWN HERE IS REFERENCE TO THE CALIFORNIA STATE PLANE ZONE V COORDINATE SYSTEM, NAD 83.
 - THE LOCATION OF ANY EXISTING GCCS COMPONENTS AND OTHER FEATURES ARE APPROXIMATE AND SHOULD BE USED FOR INFORMATION PURPOSES ONLY.
 - EXISTING GCCS AS-BUILT DATED AUGUST 01, 2025.

DATE: 08/01/2025

SCALE: AS SHOWN

SHEET: 1

REVISION

NO.

SHEET TITLE: EXISTING DE-WATERING WELL WITH PUMP MAP

PROJECT TITLE: CHIQUITA CANYON LANDFILL CASTAIC, CALIFORNIA

CLIENT: SCS ENGINEERS ENVIRONMENTAL CONSULTANTS
LONG BEACH, CA 90806
PH: (562) 426-9544

APP. BY: WCH
CHK. BY: WCH
DSN. BY: WCH