

Archivado: Viernes 8 de agosto de 2025 10:45:12 AM

De: [Medina, Steven](#)

Enviado: Viernes 1 de agosto de 2025 1:45:14 PM

Para: bchen@aqmd.gov ndickel@aqmd.gov [Christina Ojeda](#)

Cc: [Han, Jessie](#) [Haley, William \(Bill\)](#) [Amanda Froman](#) [Steve Cassulo](#) [Nicole Ward](#) [Viswanathan, Srividhya](#) [Jones, Art](#) [Kate Logan](#) [Mark.Adams](#) [Haley, William \(Bill\)](#)

Asunto: Ref.: Orden de Depuración Estipulada del Caso No. 6177-4 - Actualización sobre la Perforación del Pozo

Importancia: Normal

Sensibilidad: Ninguna

Adjunto:

[Outlook-fdqfclry.png](#); [Outlook-r0vhbgs4.png](#); [Outlook-s2q2drr0.png](#); [Outlook-4kwivhay.png](#); [Outlook-msz1rprn.png](#); [Outlook-snn2unzq.png](#); [Outlook-ftoyy3wu.png](#); [Outlook-k2bojgrm.png](#); [Outlook-crz2za3u.png](#); [Outlook-hpwurbl1.png](#); [Outlook-yf5kn4ns.png](#); [Outlook-ecqir5vy.png](#); [Outlook-y50rjos4.png](#); [Outlook-eee0tdih.png](#); [Outlook-xdhek05a.png](#); [Outlook-1e4vxasu.png](#); [Outlook-jpjsdf0y.png](#); [Outlook-sqhmxxrf.png](#); [Outlook-zebtoagg.png](#); [Outlook-fgsnpp2b.png](#); [Outlook-ns3aaxc4.png](#); [Outlook-we4qbwv0.png](#); [image.png](#); 2025 CCLF GCCS Expan Master Plan_Proposed LFG Extraction Well and Temp Probe Map_2025-08-01.pdf;

[REMITENTE EXTERNO: Tenga precaución con los enlaces/adjuntos]

Hola a todos,

Según la Condición 15(c) de la Orden Estipulada, a continuación se encuentra el resumen actualizado de la construcción para el Proyecto del Plan Maestro de Ampliación de GCCS 2025 del Vertedero de Chiquita Canyon.

Desde el 28/07/2025 hasta el 01/08/2025 - Instalación de pozos verticales de extracción de LFG y sondas de temperatura incluidos:

1. CV-2517
2. CV-2518
3. CV-2526
4. CV-2529
5. CV-2530
6. CV-2532
7. CV-2536

Del 28/07/2025 al 01/08/2025, Chiquita completó la instalación de siete (7) pozos de extracción vertical de LFG. La cantidad total de pozos verticales de extracción de LFG instalados desde el 6 de diciembre de 2023 (la fecha de inicio de la Expansión Maestra de GCCS) hasta hoy es de doscientos setenta y dos (272).

Del 28/07/2025 al 01/08/2025, Chiquita completó la instalación de cero (0) sondas de temperatura, como se previó en nuestra actualización del 25 de julio de 2025. La cantidad total de sondas de temperatura instaladas desde el 26 de febrero de 2024 Tres: (la fecha de inicio de las instalaciones de sondas de temperatura) hasta hoy continúa siendo de treinta y tres (33).

Los pozos y las sondas de temperatura programados para perforación durante la semana del 04/08/2025 al 08/08/2025 son los siguientes (sujeto a cambios):

Plataforma (Secuencia): CV-2522, CV-2523, CV-2525, CV-2528, CV-2531, CV-2533, CV-2534, CV-2538

Plataforma de Sondas de Temperatura (Cascade): Como se indicó en nuestra actualización del 25 de julio de 2025, las actividades de perforación actualmente están retenidas mientras

Chiquita continúa evaluando la instalación del resto de las sondas de temperatura.

Atentamente,

STEVEN Rubén Medina, **E.I.T.**

Personal Profesional

SCS Engineers

3900 Kilroy Airport Way, Suite 300

Long Beach, CA 90806


858-204-4342 (c)

SMedina@scsengineers.com

Dirigidos por el Éxito de los Clientes

www.scsengineers.com

□

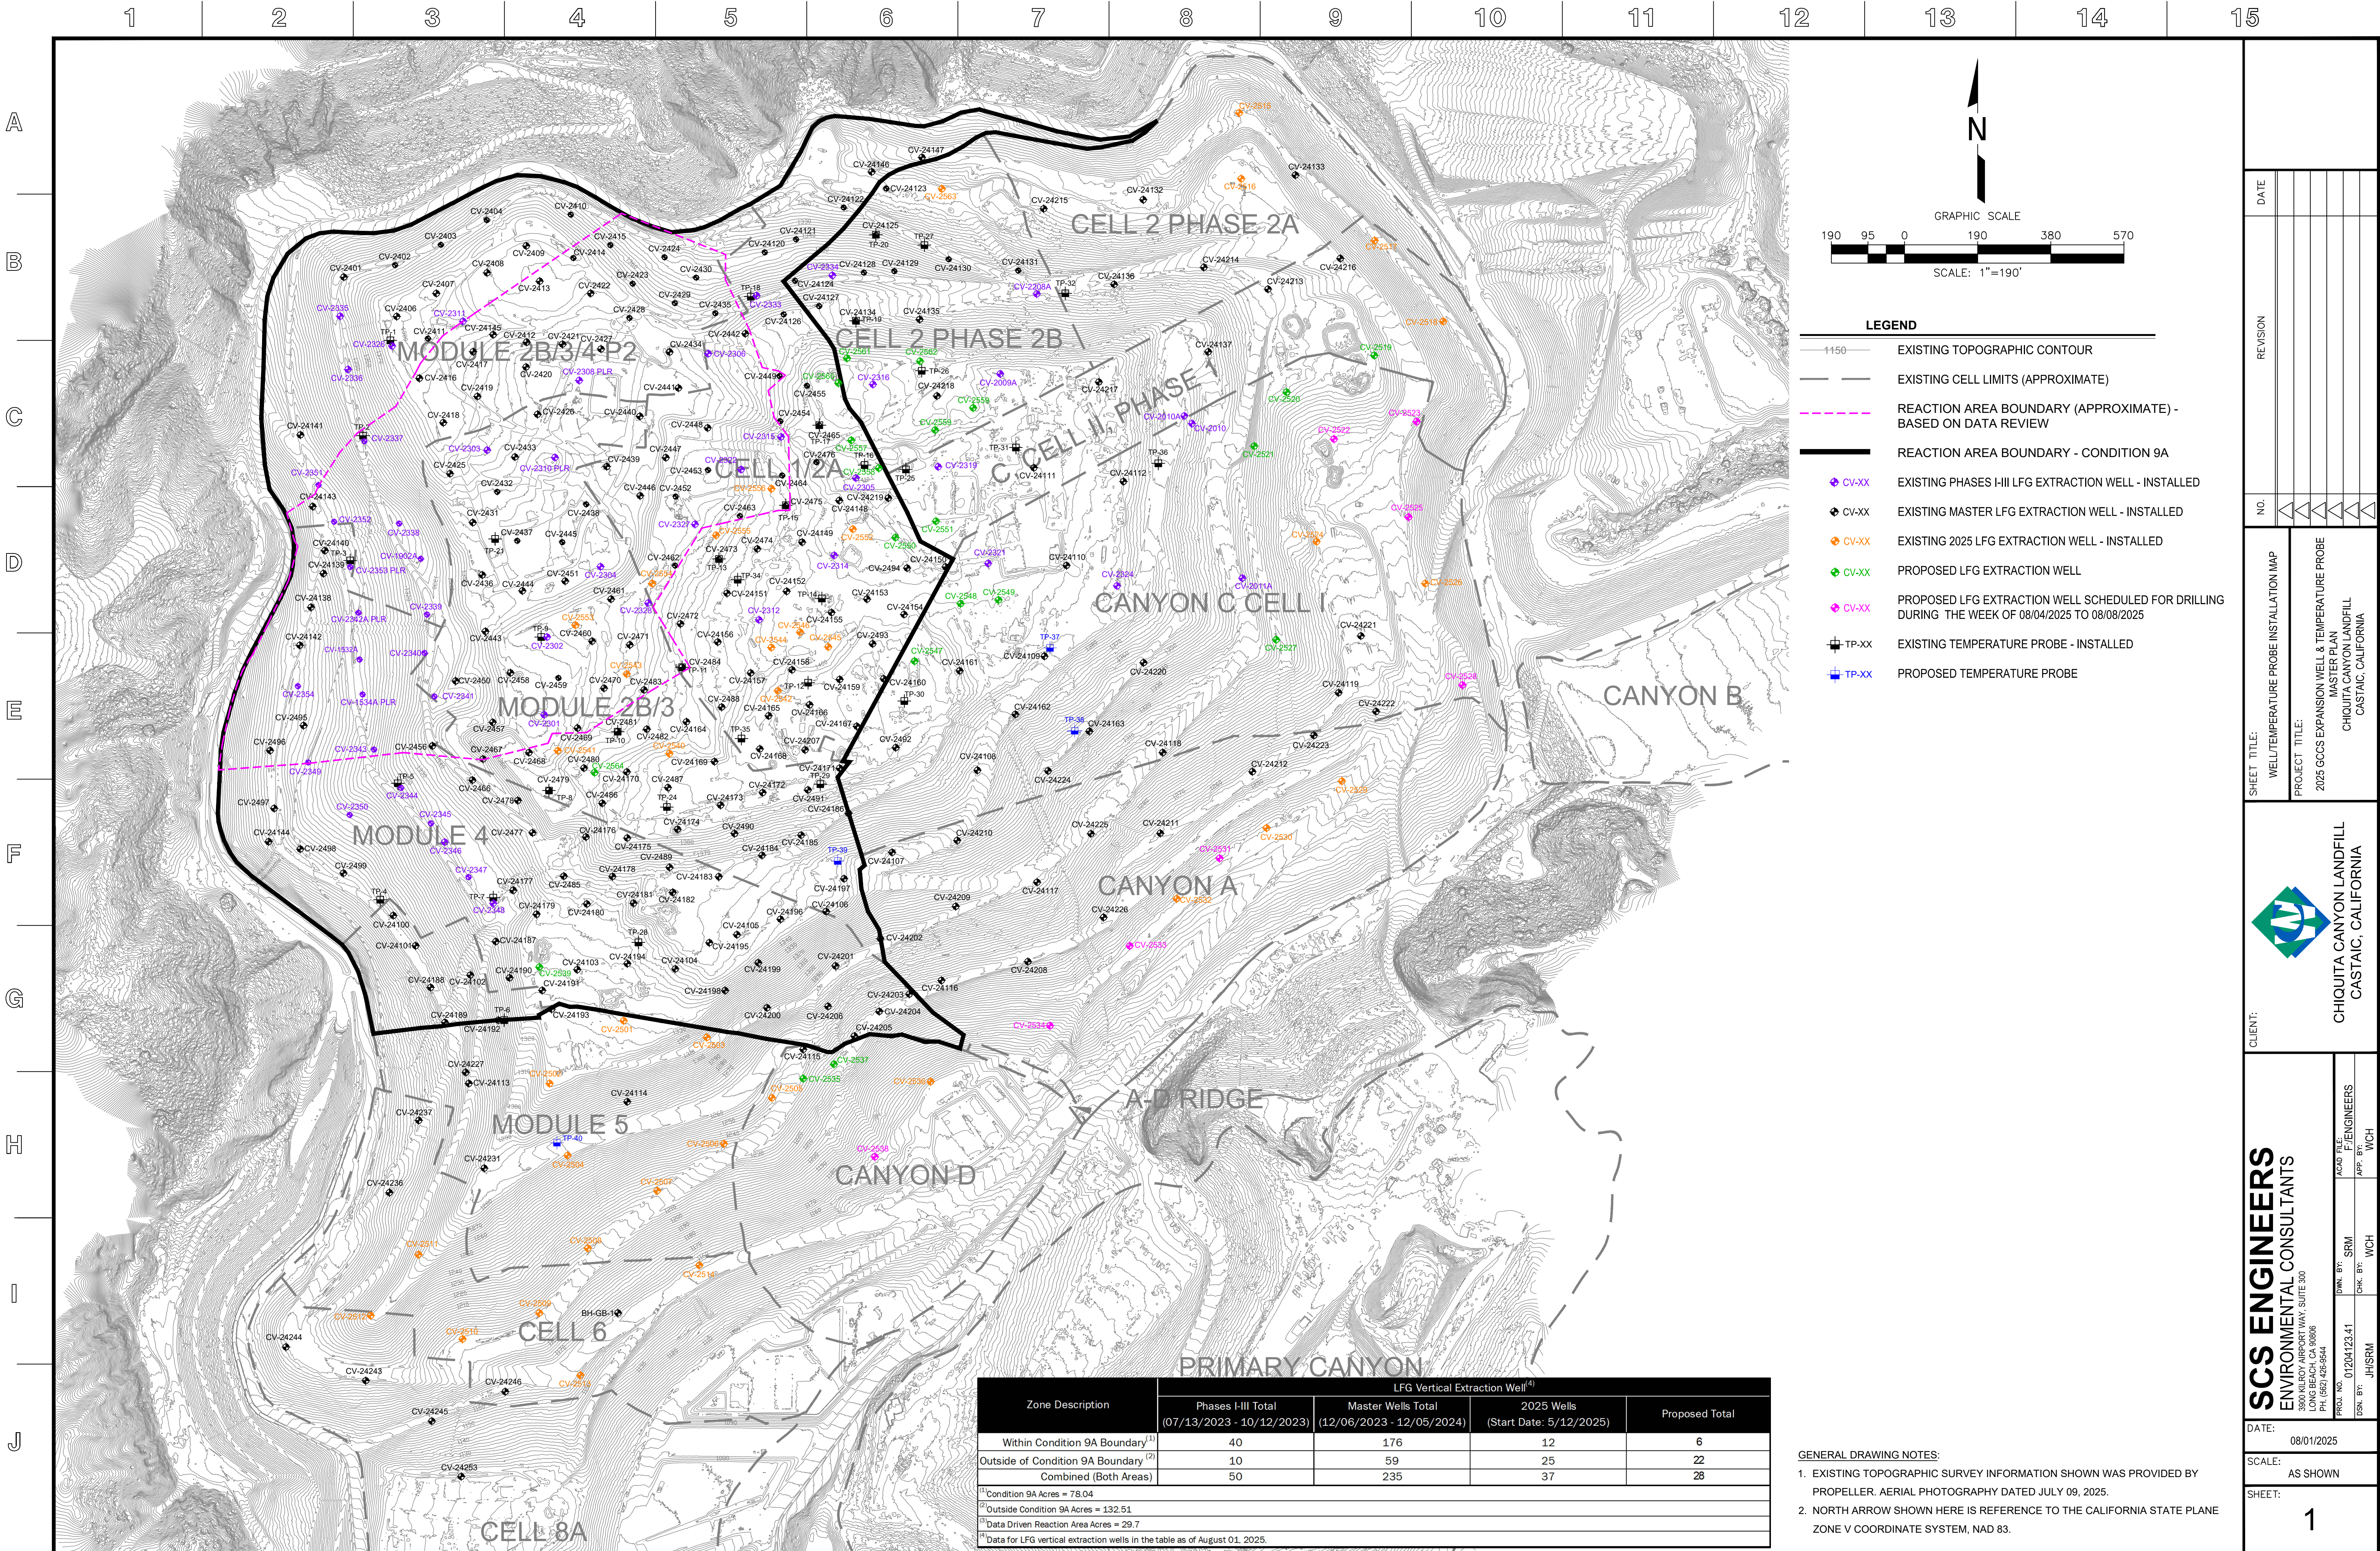

190950190380570

SCALE: 1"=190'

N

LEGEND

1150

EXISTING TOPOGRAPHIC CONTOUR

EXISTING CELL LIMITS (APPROXIMATE)

REACTION AREA BOUNDARY (APPROXIMATE) - BASED ON DATA REVIEW

REACTION AREA BOUNDARY - CONDITION 9A

CV-XX

EXISTING PHASES I-III LFG EXTRACTION WELL - INSTALLED

CV-XX

EXISTING MASTER LFG EXTRACTION WELL - INSTALLED

CV-XX

EXISTING 2025 LFG EXTRACTION WELL - INSTALLED

CV-XX

PROPOSED LFG EXTRACTION WELL

CV-XX

PROPOSED LFG EXTRACTION WELL SCHEDULED FOR DRILLING DURING THE WEEK OF 08/04/2025 TO 08/08/2025

TP-XX

EXISTING TEMPERATURE PROBE - INSTALLED

TP-XX

PROPOSED TEMPERATURE PROBE

NO.

DATE

REVISION

SHEET TITLE:
WELL/TEMPERATURE PROBE INSTALLATION MAP

PROJECT TITLE:
2025 GCCS EXPANSION WELL & TEMPERATURE PROBE MASTER PLAN
CHICUITA CANYON LANDFILL
CASTAIC, CALIFORNIA

CLIENT:

SCS ENGINEERS

ENVIRONMENTAL CONSULTANTS

3500 E. 14TH AVE., SUITE 300
LONG BEACH, CA 90806
PH: (562) 426-9544

ACAD FILE:
F:\ENGINEERS

APP. BY:
WCH

CHK. BY:
WCH

DATE:
08/01/2025

SCALE:
AS SHOWN

SHEET:
1

C:\Users\5160sr\Desktop\2025 CCLF GCCS Expan Master Plan_Proposed LFG Extraction Well and Temp Probe Map_2025-08-01.dwg Aug 01, 2025 - 1:39pm By: smeding