

De: Medina, Steven <SMedina@scsengineers.com>
Enviado: Viernes 8 de agosto de 2025 4:42 PM
Para: bchen@aqmd.gov; ndickel@aqmd.gov; Christina Ojeda
Cc: Han, Jessie; Steve Cassulo; Haley, William (Bill); Amanda Froman; Michael Hearn; Nicole Ward; Christopher.Fear@WasteConnections.com; Viswanathan, Srividhya; Kate Logan; Mark.Adams
Asunto: Ref.: Orden de Depuración Estipulada del Caso No. 6177-4 - Actualización sobre la Instalación y Operación Semanal de las Bombas
Adjuntos: 2025 CCLF Existing De-Watering Well with Pump Map_2025-08-08.pdf

[REMITENTE EXTERNO: Tenga precaución con los enlaces/adjuntos]

Todos,

Según la Condición 65 de la Orden Estipulada Modificada, a continuación se encuentra el resumen de la instalación y operación de las bombas de desagüe para el Vertedero de Chiquita Canyon.vil)

Desde el 01/08/2025 hasta el 07/08/2025 Chiquita volvió a poner operativas un total de cuarenta y tres (43) bombas que previamente estuvieron fuera de línea e instaló tres (3) bombas nuevas, dando como resultado ciento sesenta y nueve (169) bombas operativas en pozos de extracción vertical de LFG. Además, la semana pasada se retiraron cuatro (4) bombas como parte de la transición de bombas neumáticas a bombas Lorentz y desde el viernes pasado se agregaron cuarenta y seis (46) bombas nuevas que quedaron funcionando, generando un aumento neto de cuarenta y dos (42) bombas. Para los pozos que recientemente se volvieron a poner en línea, se utilizó la fecha de instalación registrada previamente en la tabla de bombas operativas. Por favor, consulte el mapa actualizado adjunto de los pozos de LFG con bombas operando.

Durante el período que va del 08/08/2025 hasta el 14/08/2025, dada la cantidad de bombas de desagüe instaladas hasta la fecha y el mantenimiento asociado a esas bombas, Chiquita tiene planeado instalar y comenzar a operar otras dos (2) bombas en pozos verticales de extracción de LFG en ubicaciones a lo largo de la pendiente norte y sur de la zona reactiva. Las ubicaciones de las instalaciones de las bombas para la semana que viene están sujetas a cambios debido a las condiciones climáticas y/o de seguridad.

Atentamente,

STEVEN Rubén Medina, E.I.T.

Personal Profesional

SCS Engineers

3900 Kilroy Airport Way, Suite 300

Long Beach, CA 90806

(Móvil) 858-204-4342


SMedina@scsengineers.com

Dirigidos por el Éxito de los Clientes

www.scsengineers.com

*Ganador del Premio
Conrad Quality Focus 2024*



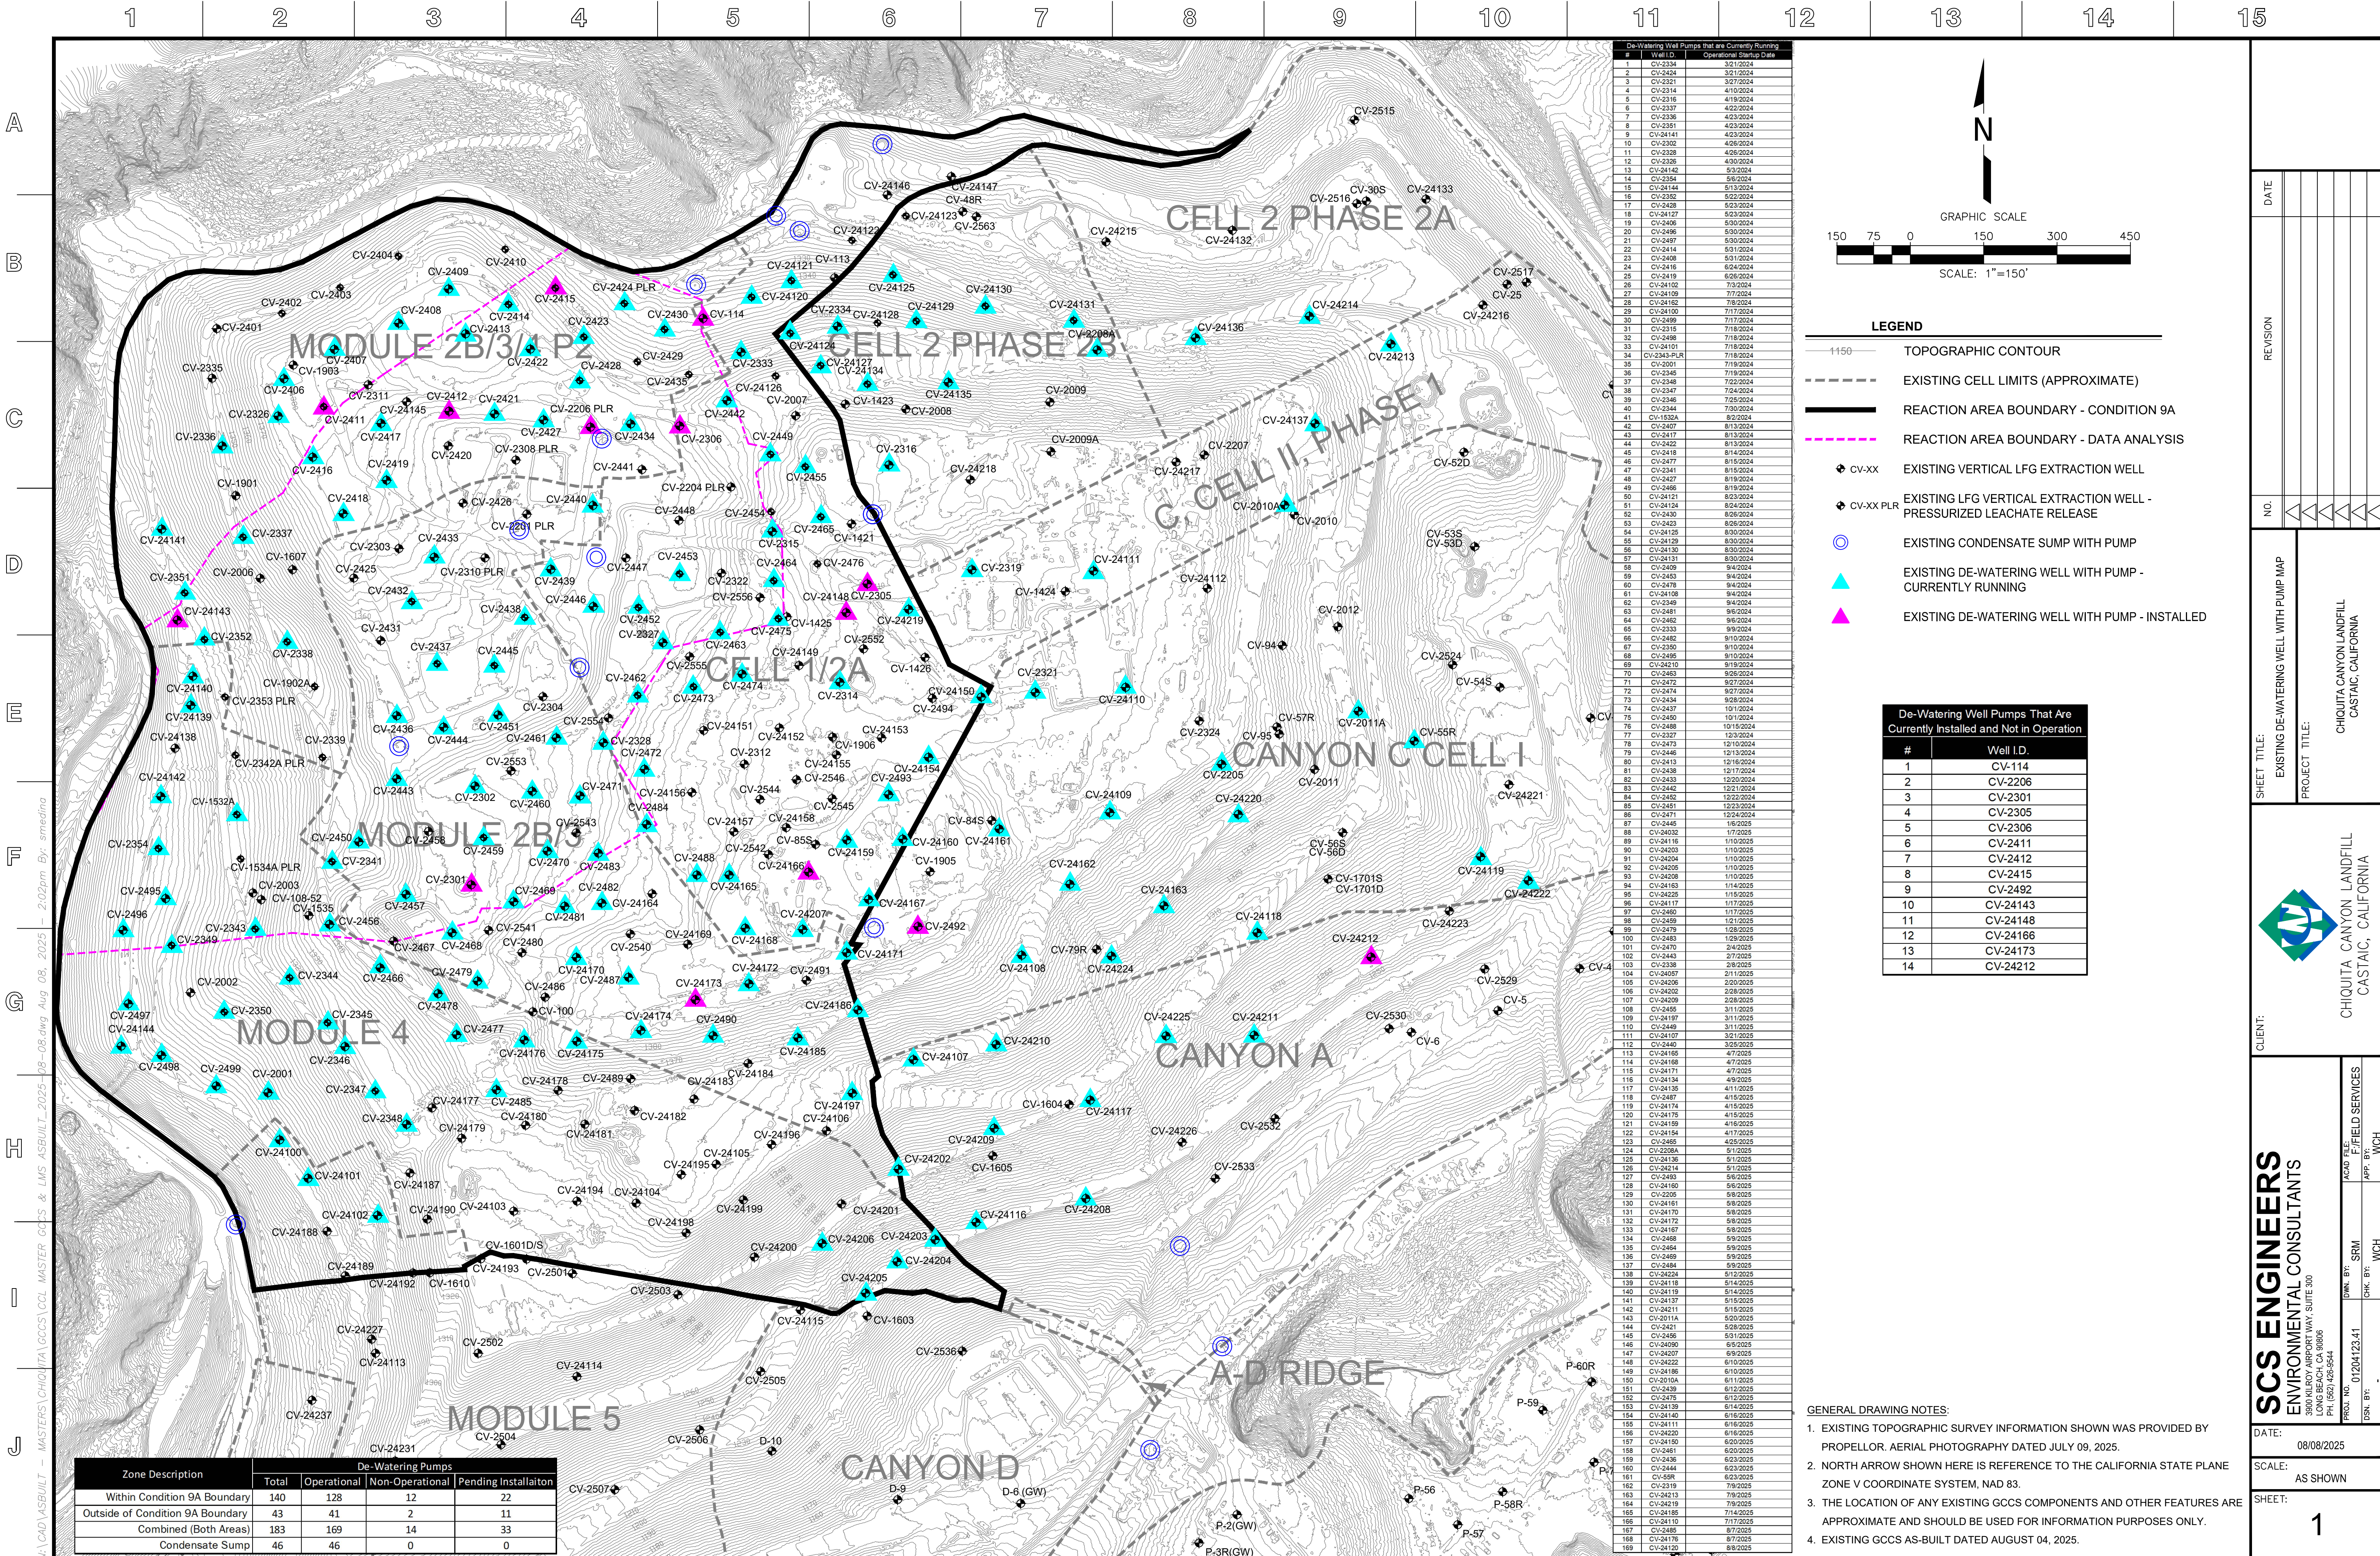

De-Watering Well Pumps That are Currently Running	
#	Well I.D.
1	CV-2334
2	CV-2424
3	CV-2321
4	CV-2314
5	CV-2316
6	CV-2337
7	CV-2336
8	CV-2351
9	CV-24141
10	CV-2302
11	CV-2328
12	CV-2326
13	CV-24142
14	CV-2354
15	CV-24144
16	CV-2362
17	CV-2428
18	CV-24127
19	CV-2406
20	CV-2496
21	CV-2497
22	CV-2414
23	CV-2408
24	CV-2416
25	CV-2419
26	CV-24102
27	CV-24109
28	CV-24152
29	CV-24100
30	CV-2499
31	CV-24113
32	CV-2498
33	CV-24101
34	CV-24143-PLR
35	CV-2001
36	CV-2345
37	CV-2348
38	CV-2347
39	CV-2346
40	CV-2344
41	CV-1532A
42	CV-2407
43	CV-2417
44	CV-2422
45	CV-2418
46	CV-2477
47	CV-2341
48	CV-2427
49	CV-2466
50	CV-24121
51	CV-24124
52	CV-2430
53	CV-2423
54	CV-24125
55	CV-24129
56	CV-24130
57	CV-24131
58	CV-2409
59	CV-2435
60	CV-2478
61	CV-24108
62	CV-2349
63	CV-2481
64	CV-2462
65	CV-2333
66	CV-2492
67	CV-2390
68	CV-2495
69	CV-2410
70	CV-2463
71	CV-2472
72	CV-2474
73	CV-2434
74	CV-2437
75	CV-2450
76	CV-2468
77	CV-2327
78	CV-2473
79	CV-2446
80	CV-2413
81	CV-2438
82	CV-2433
83	CV-2440
84	CV-2452
85	CV-2451
86	CV-2471
87	CV-2445
88	CV-24032
89	CV-24116
90	CV-24203
91	CV-24204
92	CV-24205
93	CV-24208
94	CV-24163
95	CV-24225
96	CV-24117
97	CV-2460
98	CV-2459
99	CV-2467
100	CV-2483
101	CV-2470
102	CV-2443
103	CV-2338
104	CV-24607
105	CV-24206
106	CV-24202
107	CV-24209
108	CV-2455
109	CV-24197
110	CV-2449
111	CV-24107
112	CV-2440
113	CV-24165
114	CV-24188
115	CV-24171
116	CV-24134
117	CV-24135
118	CV-2447
119	CV-24174
120	CV-24175
121	CV-24159
122	CV-24154
123	CV-2465
124	CV-2208A
125	CV-24136
126	CV-24214
127	CV-2493
128	CV-24160
129	CV-2205
130	CV-24161
131	CV-24170
132	CV-24172
133	CV-24167
134	CV-2468
135	CV-2464
136	CV-2469
137	CV-2484
138	CV-24224
139	CV-24118
140	CV-24119
141	CV-24137
142	CV-24211
143	CV-2011A
144	CV-2421
145	CV-2456
146	CV-2490
147	CV-24077
148	CV-24222
149	CV-24186
150	CV-2510A
151	CV-2435
152	CV-2475
153	CV-24139
154	CV-24140
155	CV-24111
156	CV-24220
157	CV-24160
158	CV-2461
159	CV-2436
160	CV-2444
161	CV-58R
162	CV-2319
163	CV-24113
164	CV-24219
165	CV-24185
166	CV-24110
167	CV-2485
168	CV-24176
169	CV-24120

N

GRAPHIC SCALE
150 75 0 150 300 450
SCALE: 1"=150'

LEGEND

1150

TOPOGRAPHIC CONTOUR

EXISTING CELL LIMITS (APPROXIMATE)

REACTION AREA BOUNDARY - CONDITION 9A

REACTION AREA BOUNDARY - DATA ANALYSIS

CV-XX

EXISTING VERTICAL LFG EXTRACTION WELL

CV-XX PLR

EXISTING LFG VERTICAL EXTRACTION WELL - PRESSURIZED LEACHATE RELEASE

EXISTING CONDENSATE SUMP WITH PUMP

EXISTING DE-WATERING WELL WITH PUMP - CURRENTLY RUNNING

EXISTING DE-WATERING WELL WITH PUMP - INSTALLED

De-Watering Well Pumps That are Currently Installed and Not in Operation	
#	Well I.D.
1	CV-114
2	CV-2206
3	CV-2301
4	CV-2305
5	CV-2306
6	CV-2411
7	CV-2412
8	CV-2415
9	CV-2492
10	CV-24143
11	CV-24148
12	CV-24166
13	CV-24173
14	CV-24212

GENERAL DRAWING NOTES:

- EXISTING TOPOGRAPHIC SURVEY INFORMATION SHOWN WAS PROVIDED BY PROPELLOR. AERIAL PHOTOGRAPHY DATED JULY 09, 2025.
- NORTH ARROW SHOWN HERE IS REFERENCE TO THE CALIFORNIA STATE PLANE ZONE V COORDINATE SYSTEM, NAD 83.
- THE LOCATION OF ANY EXISTING GCOS COMPONENTS AND OTHER FEATURES ARE APPROXIMATE AND SHOULD BE USED FOR INFORMATION PURPOSES ONLY.
- EXISTING GCOS AS-BUILT DATED AUGUST 04, 2025.

Zone Description	De-Watering Pumps			
	Total	Operational	Non-Operational	Pending Installation
Within Condition 9A Boundary	140	128	12	22
Outside of Condition 9A Boundary	43	41	2	11
Combined (Both Areas)	183	169	14	33
Condensate Sump	46	46	0	0

DATE

REVISION

NO.

SHEET TITLE:

EXISTING DE-WATERING WELL WITH PUMP MAP

PROJECT TITLE:

CHIQUITA CANYON LANDFILL
CASTAIC, CALIFORNIA

CLIENT:

CHIQUITA CANYON LANDFILL
CASTAIC, CALIFORNIA

SCS ENGINEERS

ENVIRONMENTAL CONSULTANTS

LONG BEACH, CA 90806
PH: (562) 426-9544

PROJ. NO.

01204123.41

DATE

08/08/2025

SCALE:

AS SHOWN

SHEET:

1

ACAD FILE:

F:\FIELD SERVICES

DWN. BY:

SRM

CHK. BY:

WCH

APP. BY:

WCH