

Archivado: Miércoles 27 de agosto de 2025 1:03:12 PM
Desde el: [Kate Logan](#)
Correo
Horario Viernes 22 de agosto de 2025 a las 3:04:56 PM
de recepción:
Enviado: Viernes 22 de agosto de 2025 a las 3:02:31 PM
Para: KGork@ph.lacounty.gov
Todd.Thalhamer@Calrecycle.ca.gov khabaradas@ph.lacounty.gov LFrias@ph.lacounty.gov
NQuick@ph.lacounty.gov RRagland@ph.lacounty.gov BMcphillips@counsel.lacounty.gov
Cc: Wes.Mindermann@CalRecycle.ca.gov mark.debie@calrecycle.ca.gov emorofuji@ph.lacounty.gov
Relon.MarkAnthony@epa.gov Holybee.Tyler@epa.gov Friedli.Laura@epa.gov [John Perkey](#) [Steve Cassulo](#)
[Nicole Ward](#) [Dylan Smith](#) [Amanda Froman](#)
Asunto: Vertedero de Chiquita Canyon - Cubierta Geosintética - Medida de Mitigación 4.1
Importancia: Normal
Sensibilidad: Ninguna
Adjuntos: [4050 2025-07-07 Milestone 2B Chiquita Canyon LF Isopach_July 2025.pdf](#); [2025-08-22 - Figure 1 EVOH Location-Layout1.pdf](#); [CCLF Reaction Area _Reactive Wells_2025-08-08.pdf](#);

[REMITENTE EXTERNO: Tenga precaución con los enlaces/adjuntos]

A continuación se encuentra la actualización de Chiquita de la semana sobre el estado de la instalación de la cubierta de geomembrana de EVOH de 60-mil en el Vertedero de Chiquita Canyon, conforme a la Medida de Mitigación 4.1 de la Orden de Cumplimiento de la LEA emitida el 1 de mayo de 2025.

Como se detalló en nuestras actualizaciones previas, el 21 de julio de 2025, D&E, en nombre de Chiquita, desplegó dos paneles de 22.5 pies x 150 pies (6,750 pies cuadrados) de geomembrana de EVOH de 60-mil marrón sobre la cubierta superior del vertedero. D&E no desplegó ningún panel de cubierta de geomembrana adicional durante las semanas del 28 de julio o del 4 de agosto porque el primer envío del fabricante de la cubierta de geomembrana de EVOH de 60 mils se limitaba a un rollo. Chiquita comenzó a recibir otros rollos del fabricante la segunda semana de agosto de 2025. Para el 15 de agosto de 2025, D&E ha instalado aproximadamente 66,467 pies cuadrados de cubierta de geomembrana de EVOH sobre la cubierta superior del vertedero, en el lugar que se muestra en el mapa del sitio adjunto.


El mapa del sitio adjunto muestra la extensión aproximada de la cubierta de geomembrana instalada al viernes 15 de agosto de 2025, como también la cubierta de geomembrana descrita en el anteproyecto del plan de trabajo para la extensión del área de la cubierta de geomembrana de fecha 16 de mayo de 2025 presentada a la LEA y al DTSC. Se debe tener en cuenta que Chiquita está desarrollando un plan de trabajo borrador revisado para incorporar una instalación en etapas de más cubierta de geomembrana en respuesta a los comentarios recibidos de la LEA, el DTSC, CalRecycle y US EPA. También se adjuntan a esta entrega el mapa isopáquico mensual de julio de 2025 y una figura que identifica los pozos que muestran indicios de reacción a julio de 2025. Debido a limitaciones técnicas, actualmente no podemos crear una figura que incluya todos estos datos.

Kate Logan
Ingeniera Regional
Vertedero de Chiquita Canyon
29201 Henry Mayo Dr.
Castaic, CA 91384
(Móvil) (346) 807-5547




Kate.Logan@WasteConnections.com

Chiquita Canyon Landfill - Isopach

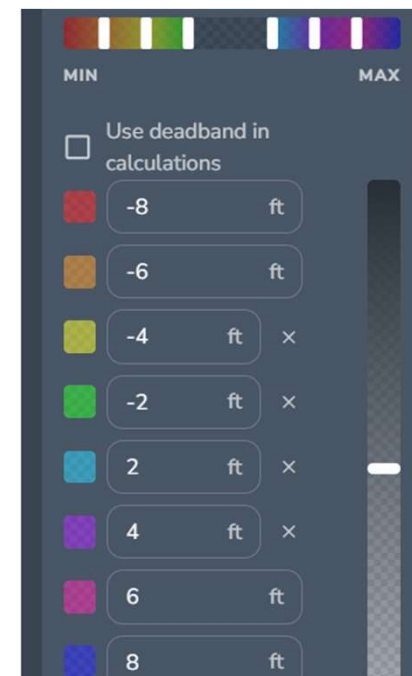

July 31, 2025 Survey Image. June 28, 2025 vs July 31, 2025

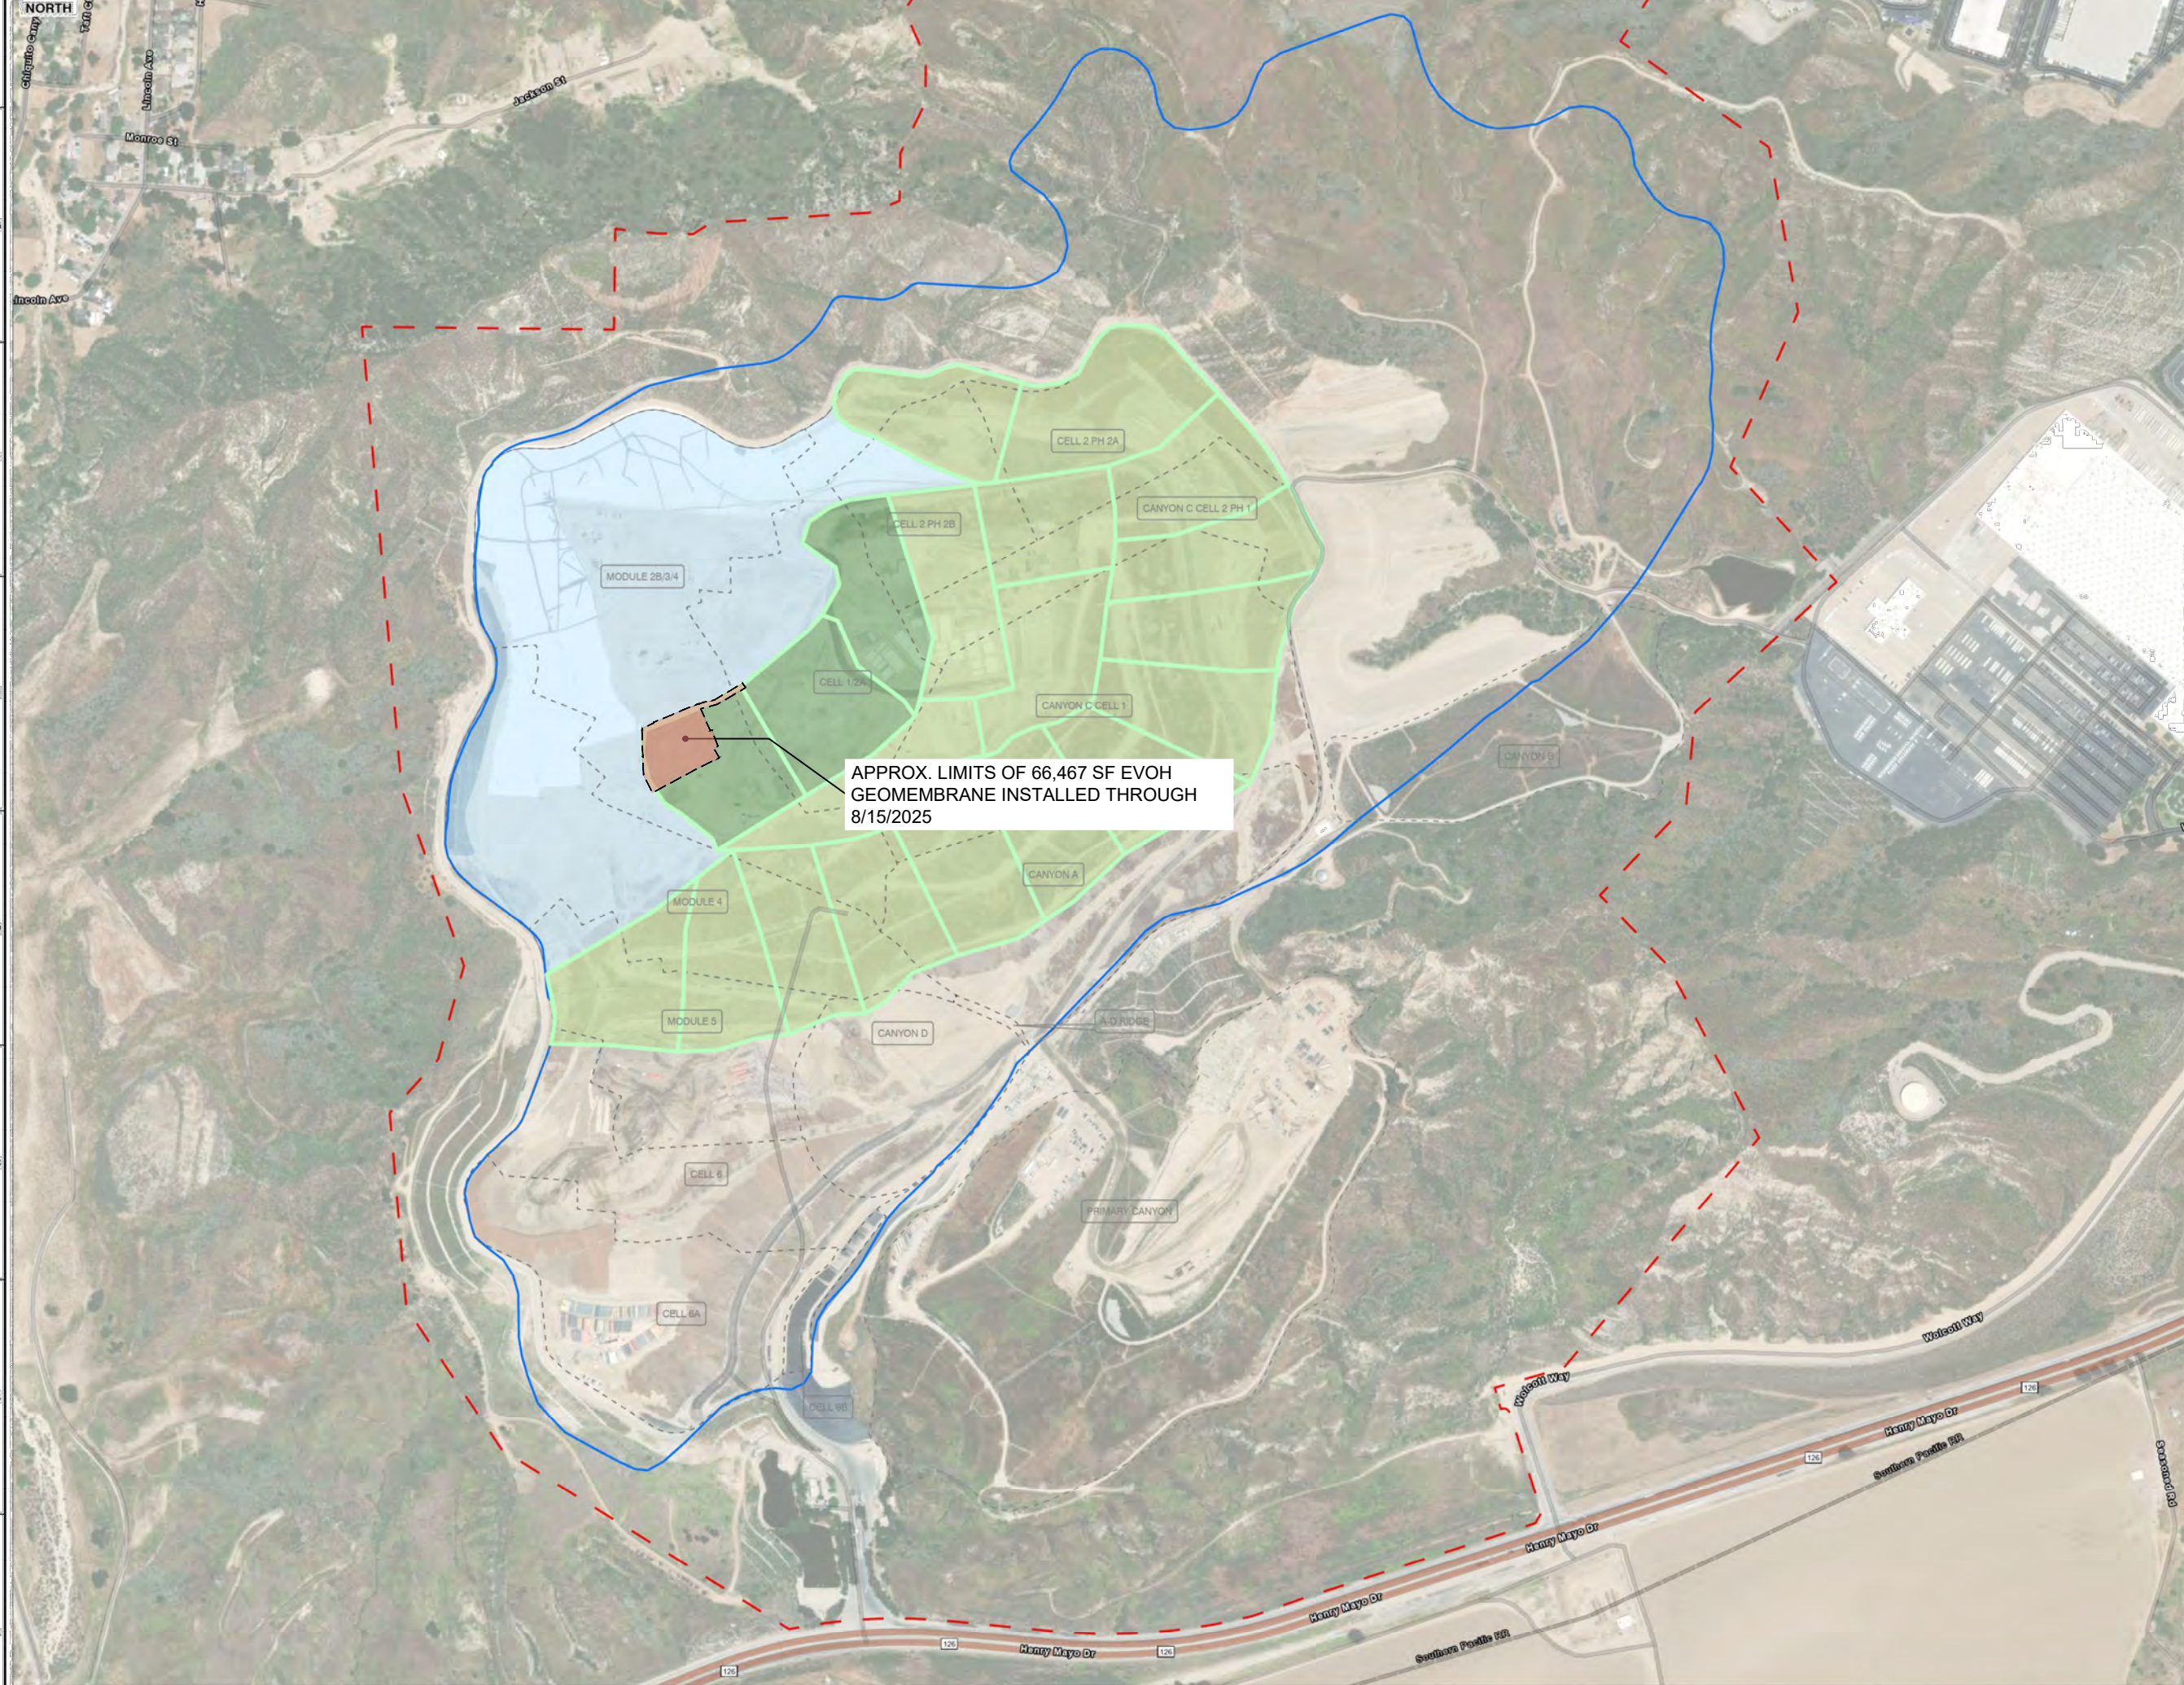

- CELL LIMIT
- EXISTING GEOMEMBRANE DEPLOYMENT AREA
 - INITIAL SUPPLEMENTAL GEOMEMBRANE DEPLOYMENT AREA
 - SUBSEQUENT SUPPLEMENTAL GEOMEMBRANE DEPLOYMENT AREA

- NOTES:
- EXISTING GEOMEMBRANE DEPLOYMENT AREA IS APPROXIMATELY 48.3 ACRES.
 - EXISTING GEOMEMBRANE IS 30-MIL HDPE, EXCEPT FOR 1.3 ACRES OF 40-MIL HDPE.
 - EACH PROPOSED DEPLOYMENT AREA IS APPROXIMATELY 5 ACRES
 - NEW GEOMEMBRANE WILL BE 60-MIL HDPE WITH AN INTERNAL CORE EVOH RESIN BARRIER.






Civil & Environmental Consultants, Inc.

2356 Gold Meadow Way
Suite 120
Gold River, CA 95670
Ph: 916.503.0050 • 800.365.1111
www.cecinc.com

CHIQUITA CANYON LANDFILL

DRAWN BY:	CMM	CHECKED BY:	RVH	APPROVED BY:	
DATE:	4/29/2025	SCALE:	1" = 300'	PROJECT NO.:	

SITE MAP

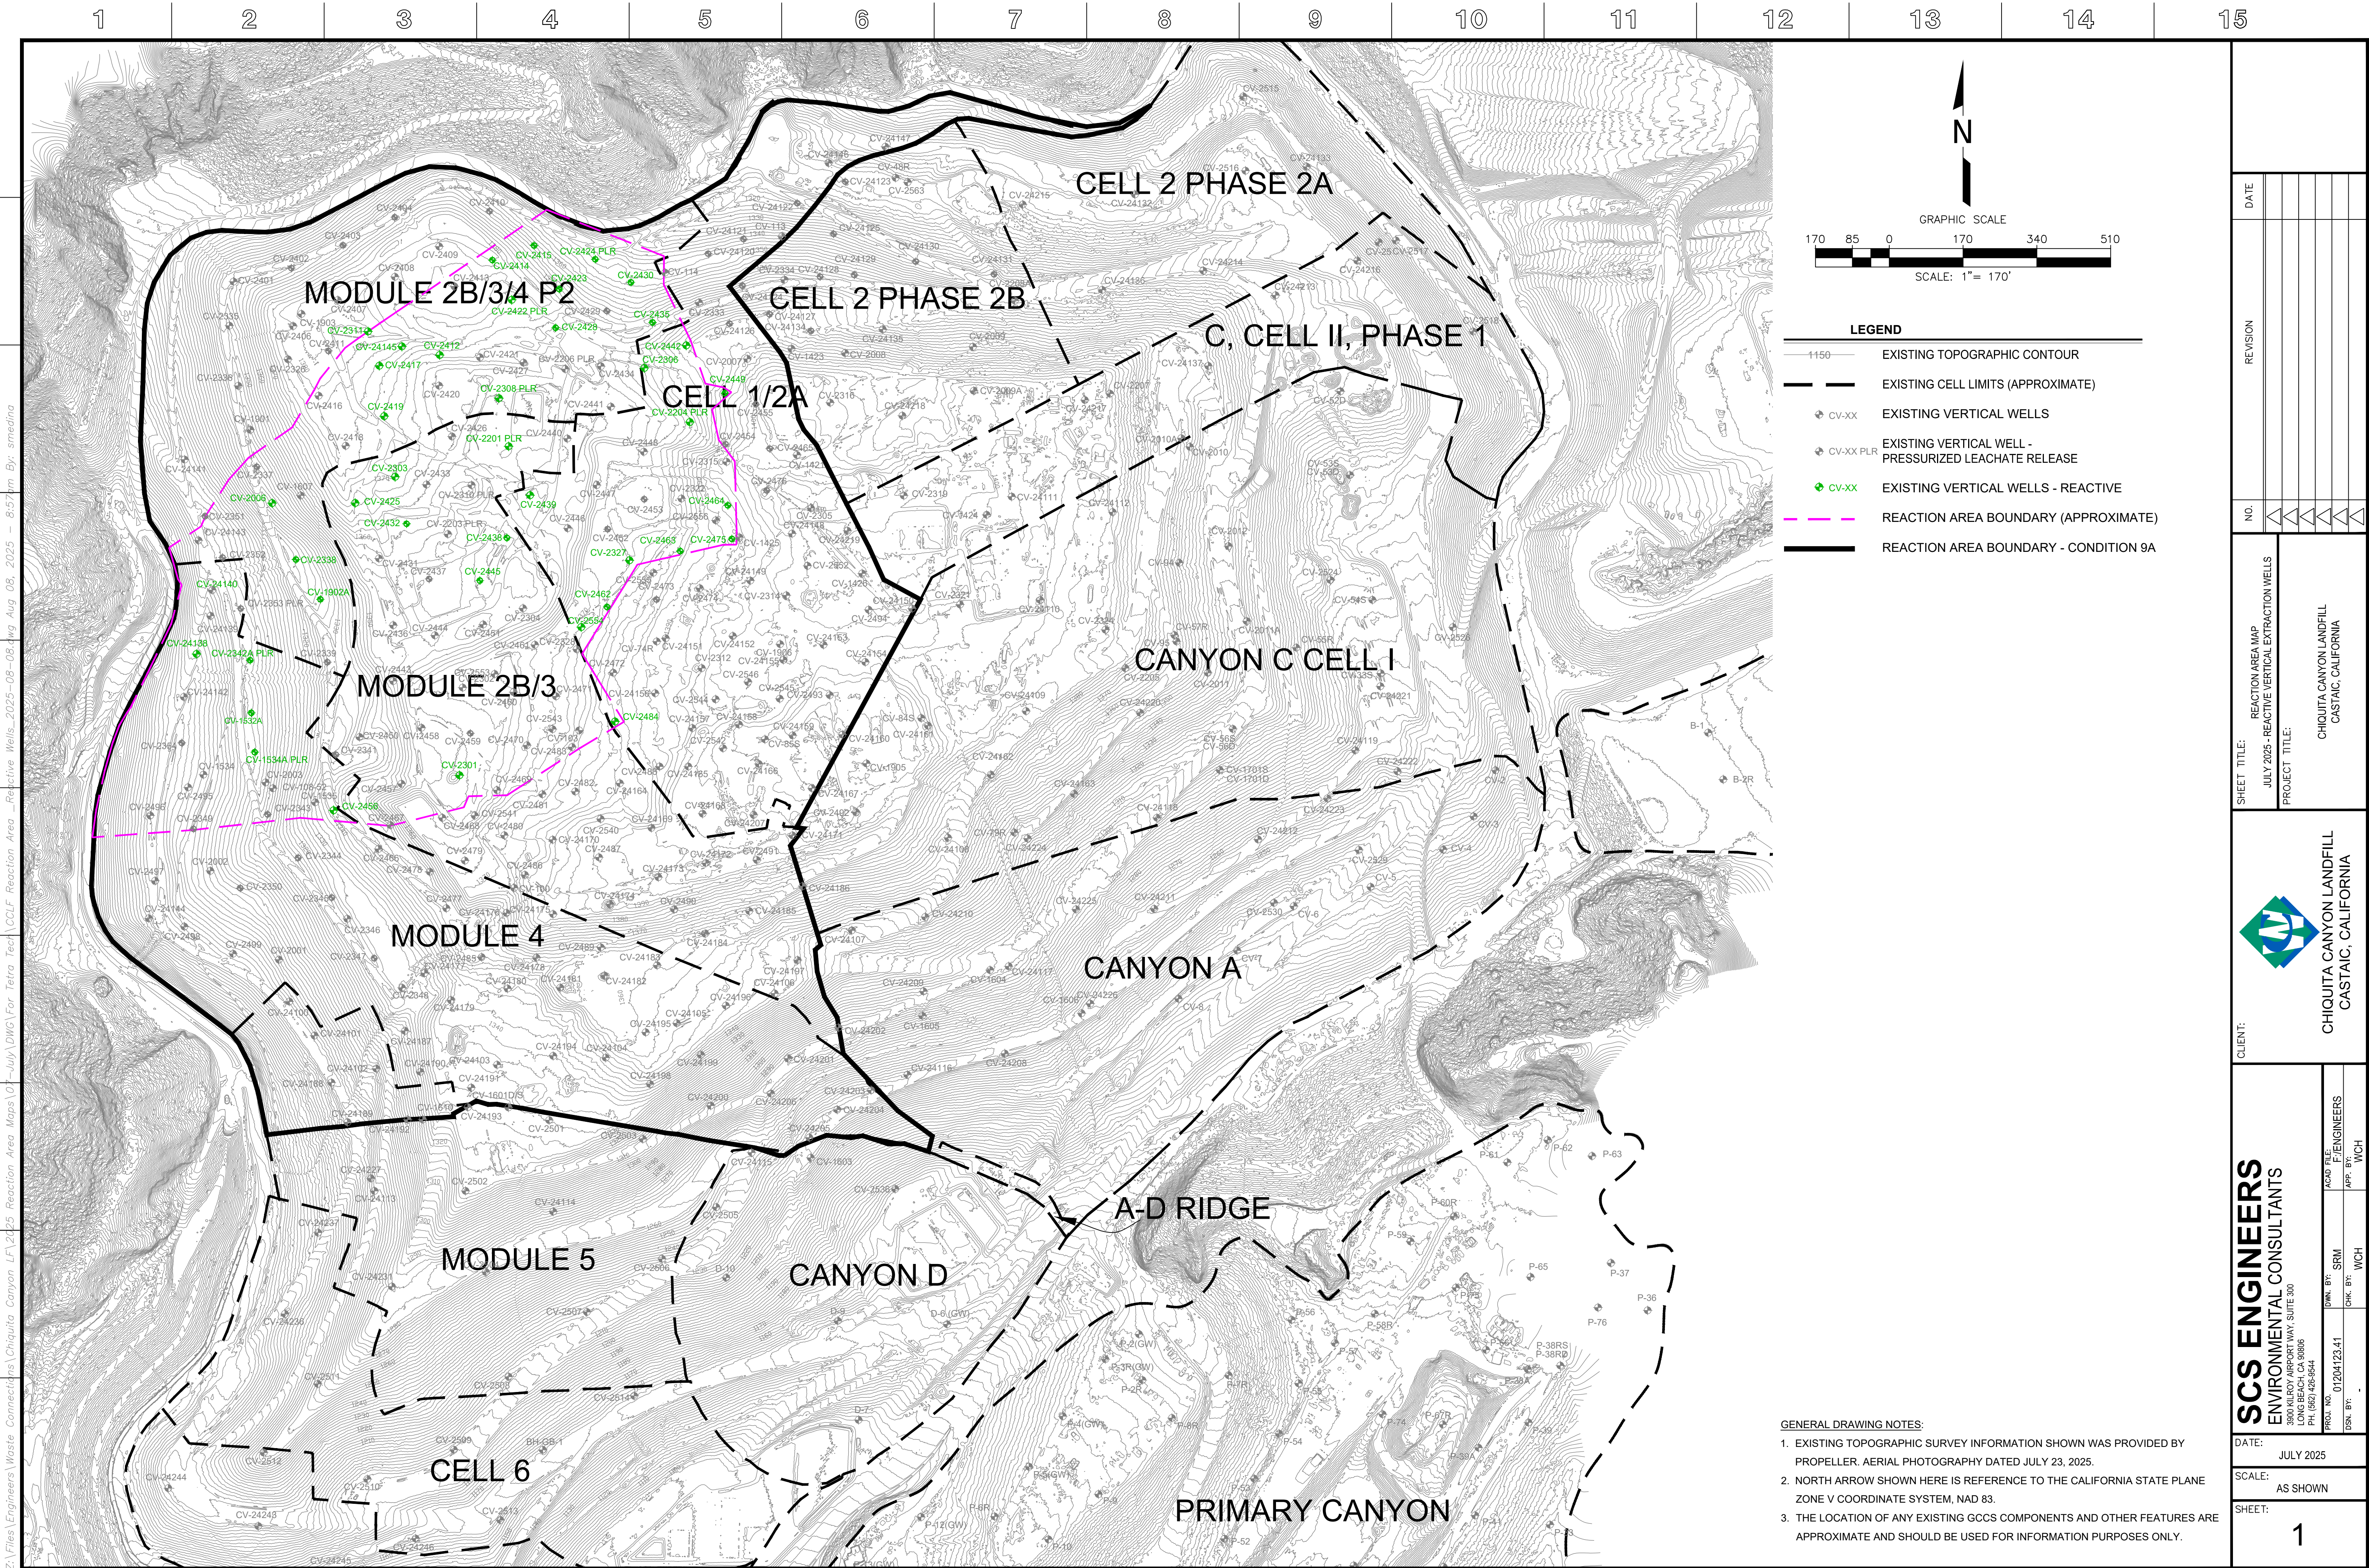

Z:\Files\Engineers\Waste Connections\Chiquita Canyon LF\2025 Reaction Area Maps\07-July\DWG\For Tetra Tech\CCLF Reaction Area - Reactive Wells 2025-08-08.dwg Aug 08, 2025 - 8:57pm By: smedina