

Archivado: Jueves 18 de septiembre de 2025 9:00:17 AM
De: [Kate Logan](#)
Enviado: Viernes 12 de septiembre de 2025 a las 5:37:13 PM
Para: KGork@ph.lacounty.gov
Cc: Todd.Thalhamer@Calrecycle.ca.gov
Asunto: Vertedero de Chiquita Canyon - Cubierta Geosintética - Medida de Mitigación 4.1
Importancia: Normal
Sensibilidad: Ninguna
Adjuntos: [2025-09-05 EVOH Deployment-FIGURE 1.pdf](#); [CCLF Reaction Area _Reactive Wells_2025-09-11.pdf](#);
[4050 2025-09-05 Milestone 2B Chiquita Canyon LF Isopach_August 2025.pdf](#);

[REMITENTE EXTERNO: Tenga precaución con los enlaces/adjuntos]

Hola a todos,

A continuación se encuentra la actualización de Chiquita de la semana sobre el estado de la instalación de la cubierta de geomembrana de EVOH de 60-mil en el Vertedero de Chiquita Canyon, conforme a la Medida de Mitigación 4.1 de la Orden de Cumplimiento de la LEA emitida el 1 de mayo de 2025.


Al 5 de septiembre de 2025, D&E, en nombre de Chiquita, instaló aproximadamente 284,358 pies cuadrados de cubierta de geomembrana de EVOH de 60-mil marrón sobre la cubierta superior del Vertedero. Chiquita además continuó su instalación de la cubierta de geomembrana de EVOH de 60 mils en el Parque de Tanques 13 y continuó utilizando la geomembrana EVOH de 60 mils para realizar reparaciones de la cubierta de geomembrana de 30 mils que actualmente está instalada en el Vertedero.

Chiquita completó el despliegue de la cubierta de geomembrana de EVOH de 60 mils en la primer de las tres fases de cinco acres del área de despliegue de geomembrana complementaria inicial contemplada en el plan de trabajo preliminar de Chiquita con fecha 16 de mayo de 2025 que se presentó a la LEA y al DTSC. El mapa del sitio adjunto muestra la extensión apropiada de la cubierta de geomembrana instalada al viernes 5 de septiembre de 2025, como también la cobertura de geomembrana descrita en el plan de trabajo preliminar. Se debe tener en cuenta que Chiquita está desarrollando un plan de trabajo borrador revisado para incorporar una instalación en etapas de más cubierta de geomembrana en respuesta a los comentarios recibidos de la LEA, el DTSC, CalRecycle y US EPA. También se adjuntan a esta entrega el mapa isopáquico mensual de agosto de 2025 y una figura que identifica los pozos que muestran indicios de reacción al 11 de septiembre de 2025. Debido a limitaciones técnicas, actualmente no podemos crear una figura que incluya todos estos datos.

Gracias,

Kate Logan
Ingeniero Regional
Vertedero de Chiquita Canyon
29201 Henry Mayo Dr.
Castaic, CA 91384
(celular) (346) 807-5547
Kate.Logan@WasteConnections.com



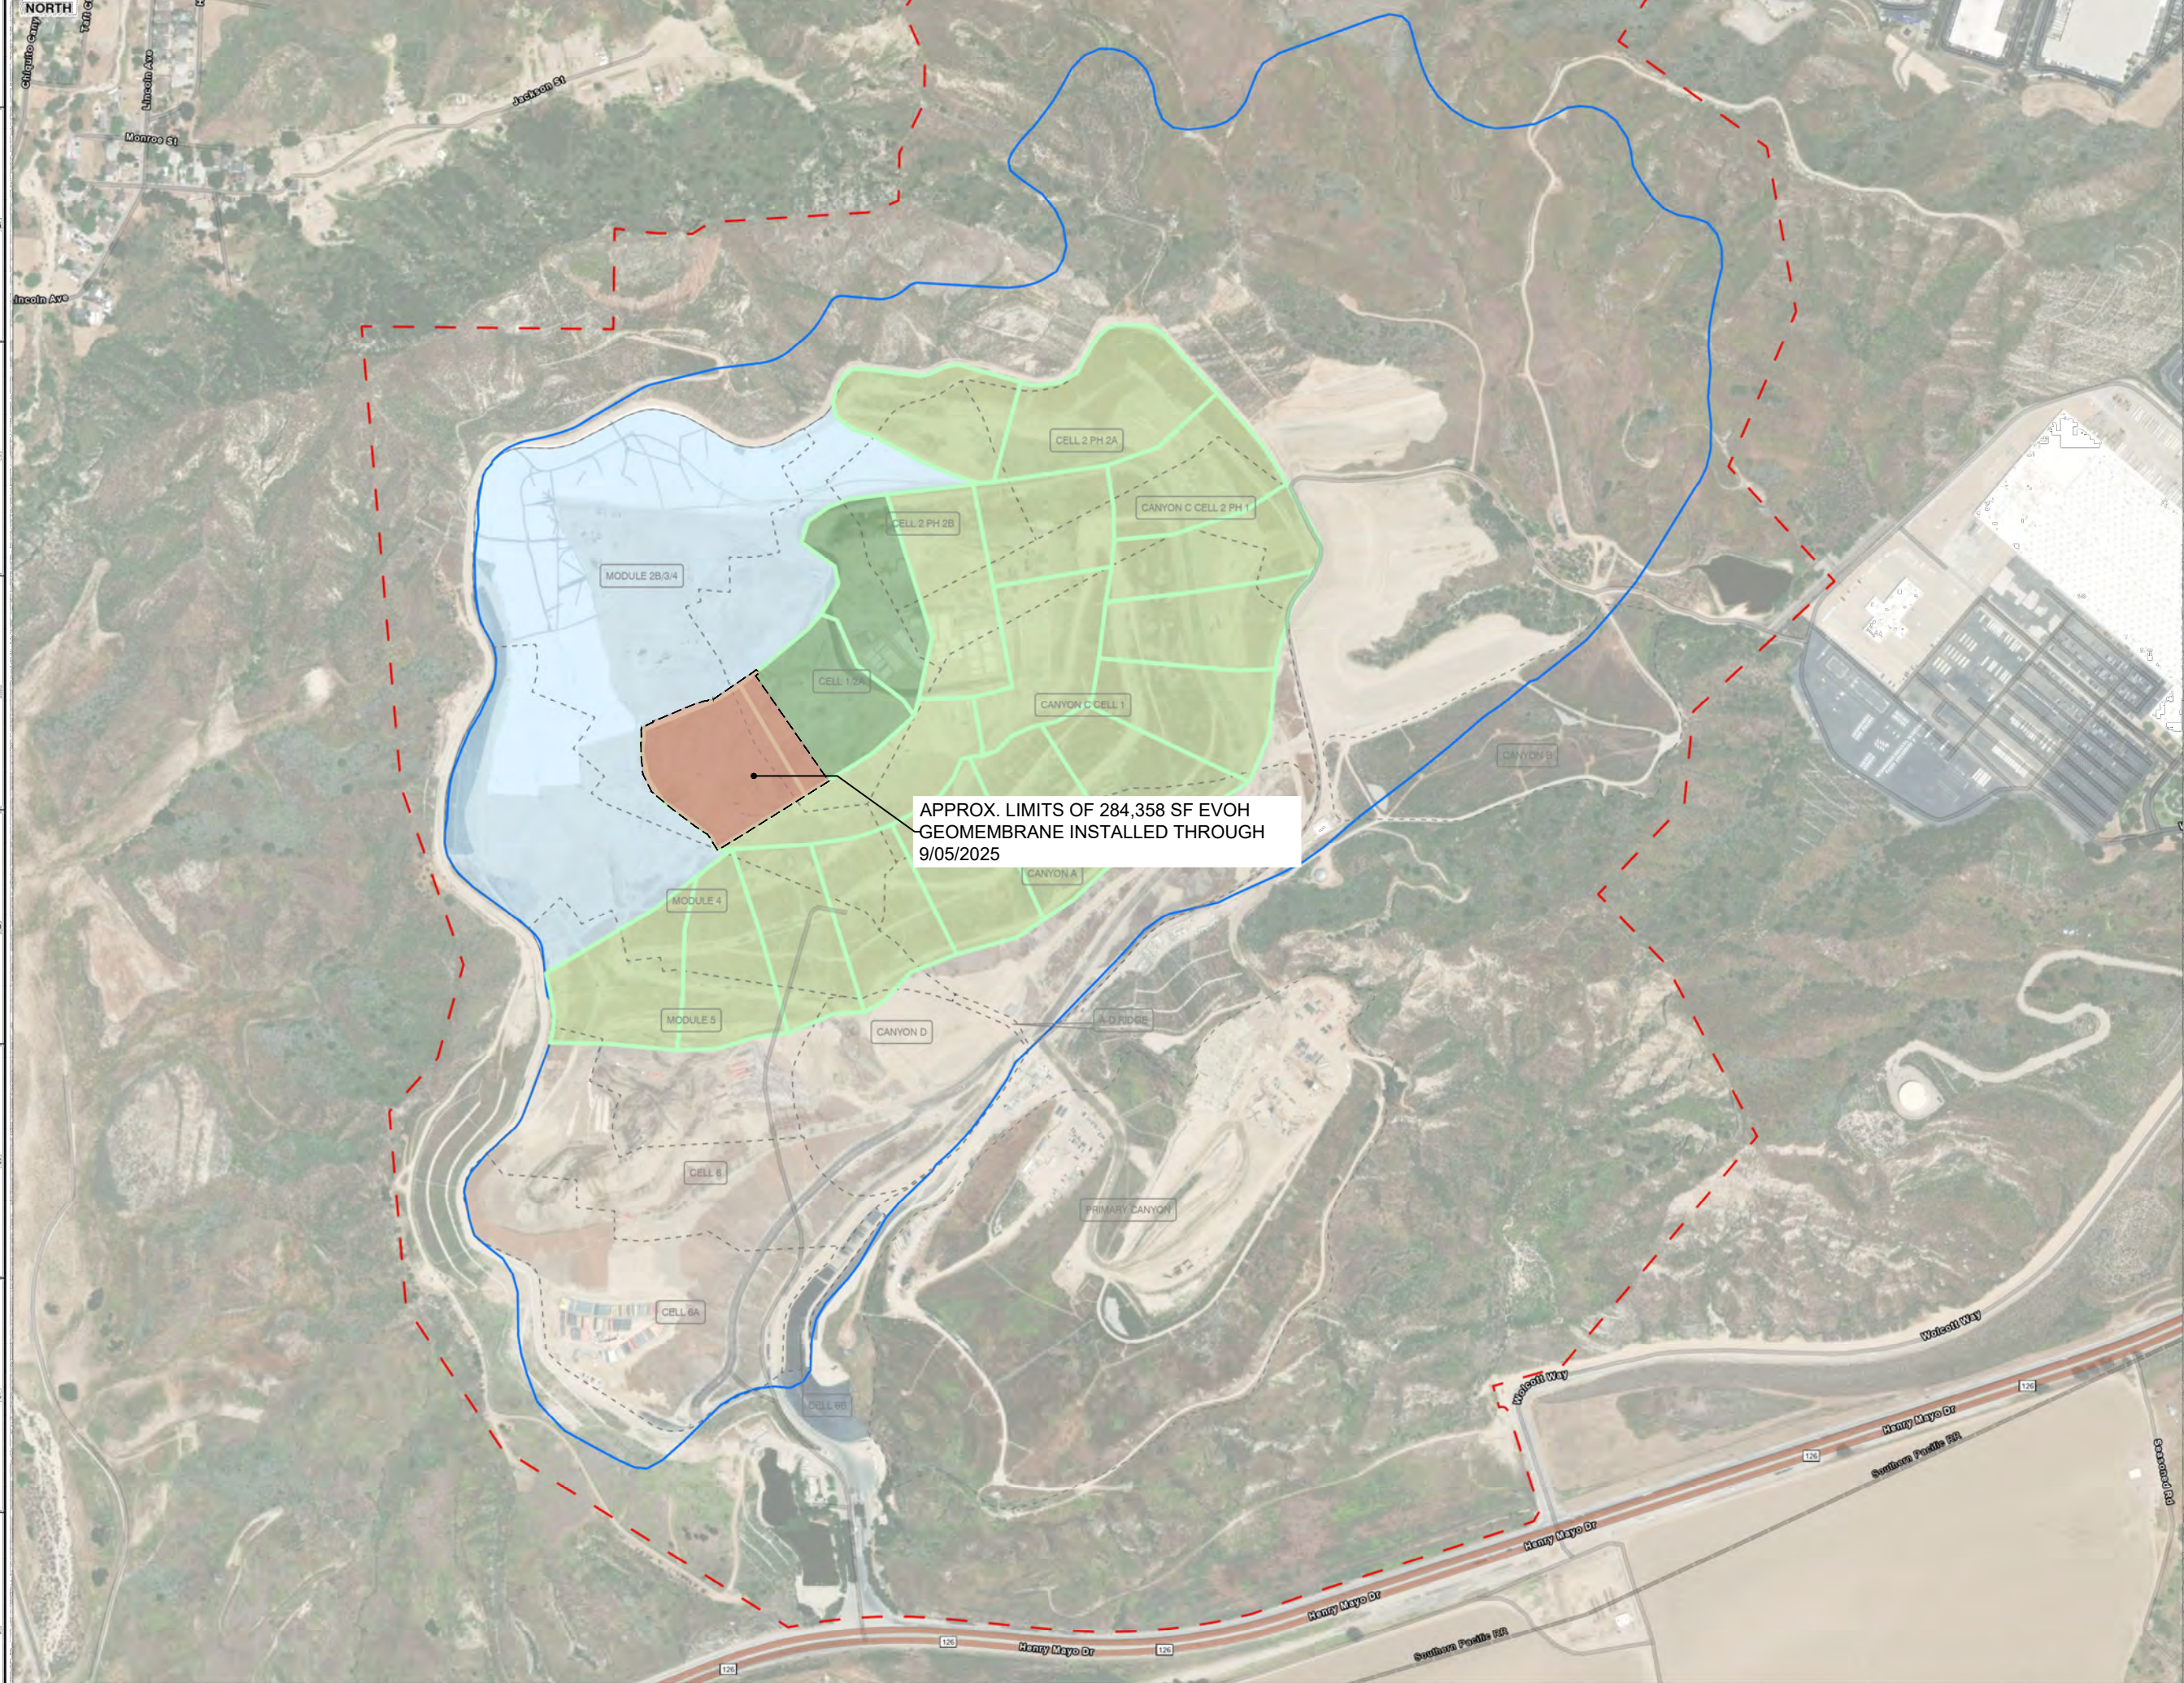

- CELL LIMIT**
- EXISTING GEOMEMBRANE DEPLOYMENT AREA
 - INITIAL SUPPLEMENTAL GEOMEMBRANE DEPLOYMENT AREA
 - SUBSEQUENT SUPPLEMENTAL GEOMEMBRANE DEPLOYMENT AREA

- NOTES:**
- EXISTING GEOMEMBRANE DEPLOYMENT AREA IS APPROXIMATELY 48.3 ACRES.
 - EXISTING GEOMEMBRANE IS 30-MIL HDPE, EXCEPT FOR 1.3 ACRES OF 40-MIL HDPE.
 - EACH PROPOSED DEPLOYMENT AREA IS APPROXIMATELY 5 ACRES
 - NEW GEOMEMBRANE WILL BE 60-MIL HDPE WITH AN INTERNAL CORE EVOH RESIN BARRIER.





Civil & Environmental Consultants, Inc.


2356 Gold Meadow Way
Suite 120
Gold River, CA 95670
Ph: 916.503.0050 • 800.365.1111
www.cecinc.com

CHIQUITA CANYON LANDFILL

DRAWN BY:	CMM	CHECKED BY:	RVH	APPROVED BY:	
DATE:	4/29/2025	SCALE:	1" = 300'	PROJECT NO.:	

SITE MAP

Chiquita Canyon Landfill - Isopach

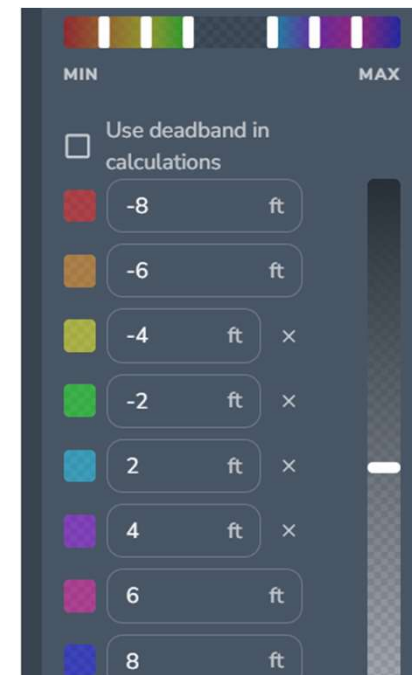

August 27, 2025 Survey Image. July 31, 2025 vs August 27, 2025