

Archivado: Jueves 18 de septiembre de 2025 9:04:37 AM
De: [Medina, Steven](#)
Enviado: Viernes 12 de septiembre de 2024 a la 11:11:11 AM
Para: bchen@aqmd.gov
Cc: [Han, Jessie](#)
Asunto: Ref.: Orden de Depuración Estipulada del Caso No. 6177-4 - Actualización sobre la Perforación del Pozo
Importancia: Normal
Sensibilidad: Ninguna
Adjuntos: [image.png](#); [2025 CCLF GCCS Expan Master Plan_Proposed LFG Extraction Well and Temp Probe Map_2025-09-12.pdf](#);

[REMITENTE EXTERNO: Tenga precaución con los enlaces/adjuntos]

Todos,

Según la Condición 15(c) de la Orden Estipulada, a continuación se encuentra el resumen actualizado de la construcción para el Proyecto del Plan Maestro de Ampliación de GCCS 2025 del Vertedero de Chiquita Canyon.

Desde el 08/09/2025 hasta el 12/09/2025 - Instalación de pozos verticales de extracción de LFG y sondas de temperatura incluidos:

1. CV-2523
2. CV-2528
3. CV-25100S/D
4. CV-25101S/D
5. CV-25102S/D

Del 08/09/2025 al 12/09/2025, Chiquita completó la instalación de cinco (5) pozos de extracción vertical de LFG. La cantidad total de pozos verticales de extracción de LFG instalados desde el 6 de diciembre de 2023 (la fecha de inicio de la Expansión Maestra de GCCS) hasta hoy es de doscientos noventa (290). Se debe tener en cuenta que CV-2523 se incluyó por error en el total de la semana pasada. El total global de esta semana de doscientos noventa (290) refleja la corrección.

Del 08/09/2025 al 12/09/2025, Chiquita completó la instalación de cero (0) sondas de temperatura. La cantidad total de sondas de temperatura instaladas desde el 26 de febrero de 2024 cuatro: (la fecha de inicio de las instalaciones de sondas de temperatura) hasta hoy es de treinta y cinco (35).

Los pozos y las sondas de temperatura programados para perforación durante la semana del 15/09/2025 al 19/09/2025 son los siguientes (sujeto a cambios):

Plataforma (Secuencia): CV-251013S/D, CV-251014S/D, CV-251015S/D, CV-251016S/D, CV-251073S/D
Plataforma de Sondas de Temperatura (Boart Longyear): TP-39

Atentamente,

STEVEN Rubén Medina, E.I.T.


Personal Profesional

SCS Engineers

3900 Kilroy Airport Way, Suite 300
Long Beach, CA 90806
858-204-4342 (c)
SMedina@scsengineers.com

Dirigidos por el Éxito de los Clientes
www.scsengineers.com



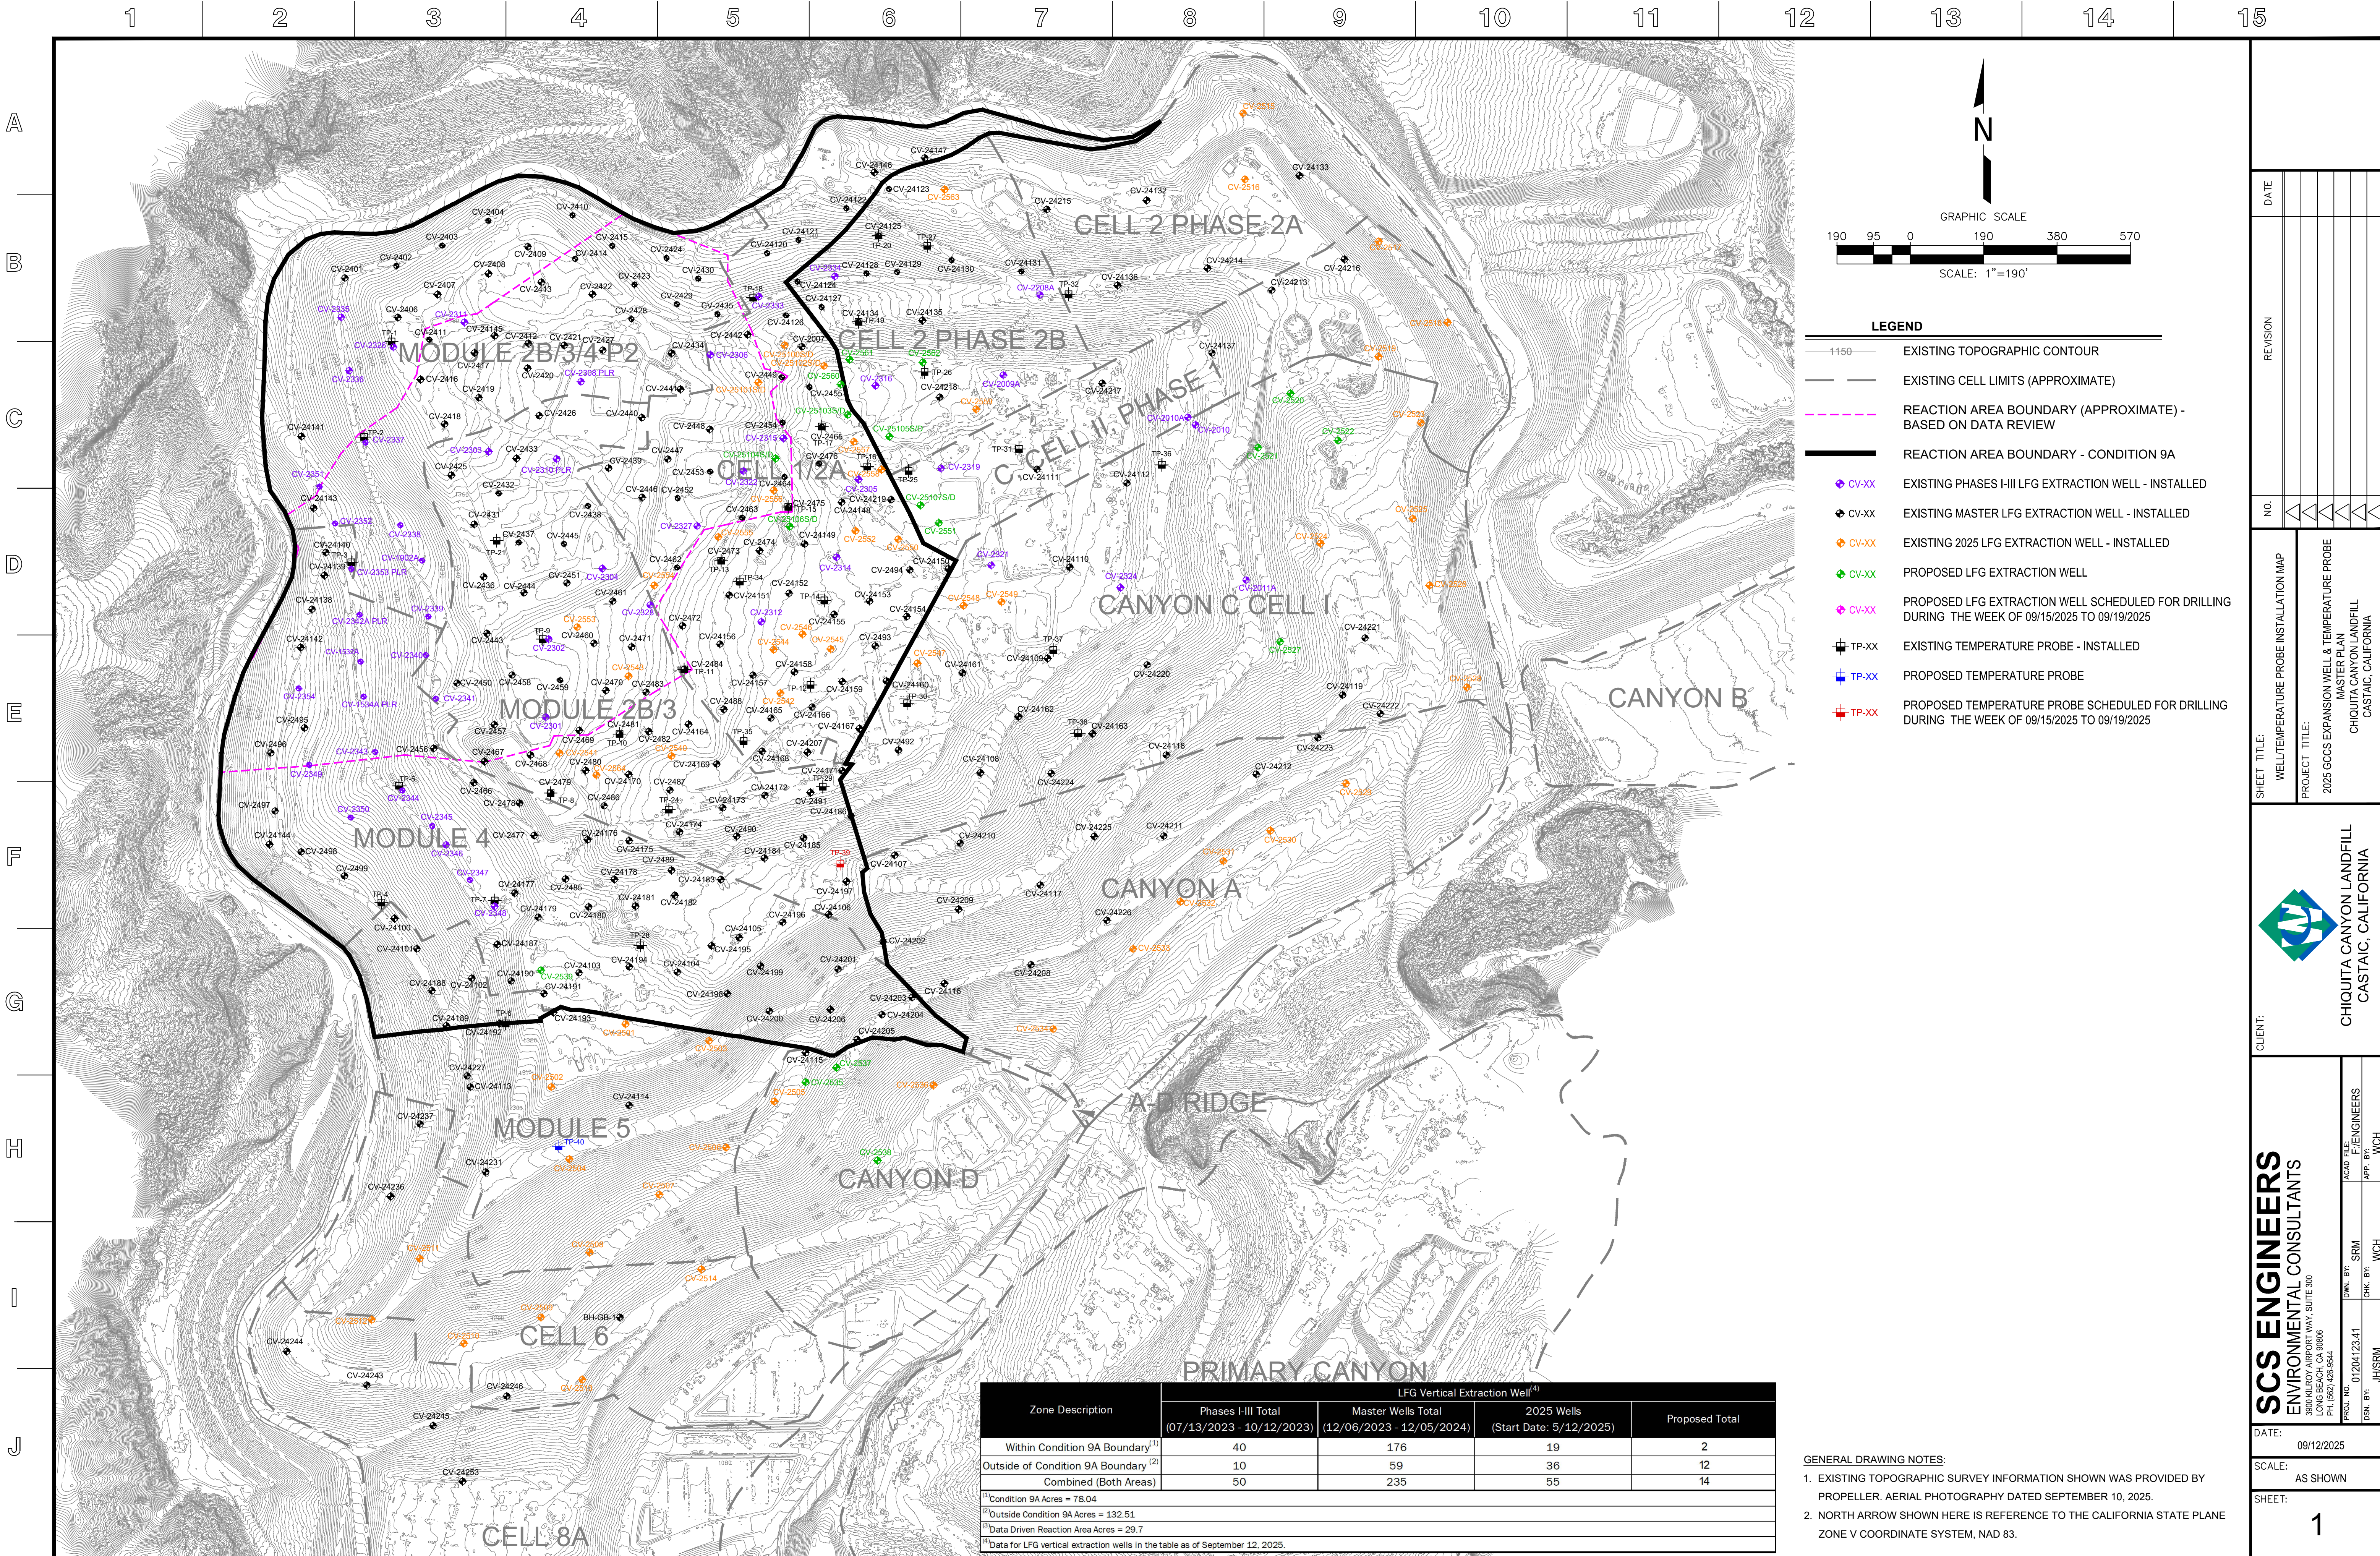

190950190380570

SCALE: 1"=190'

N

GRAPHIC SCALE

LEGEND

1150

EXISTING TOPOGRAPHIC CONTOUR

EXISTING CELL LIMITS (APPROXIMATE)

REACTION AREA BOUNDARY (APPROXIMATE) - BASED ON DATA REVIEW

REACTION AREA BOUNDARY - CONDITION 9A

CV-XX

EXISTING PHASES I-III LFG EXTRACTION WELL - INSTALLED

CV-XX

EXISTING MASTER LFG EXTRACTION WELL - INSTALLED

CV-XX

EXISTING 2025 LFG EXTRACTION WELL - INSTALLED

CV-XX

PROPOSED LFG EXTRACTION WELL

CV-XX

PROPOSED LFG EXTRACTION WELL SCHEDULED FOR DRILLING DURING THE WEEK OF 09/15/2025 TO 09/19/2025

TP-XX

EXISTING TEMPERATURE PROBE - INSTALLED

TP-XX

PROPOSED TEMPERATURE PROBE

TP-XX

PROPOSED TEMPERATURE PROBE SCHEDULED FOR DRILLING DURING THE WEEK OF 09/15/2025 TO 09/19/2025

NO

DATE

REVISION

SHEET TITLE: WELL/TEMPERATURE PROBE INSTALLATION MAP

PROJECT TITLE: 2025 GCCS EXPANSION WELL & TEMPERATURE PROBE MASTER PLAN CHIUQUITA CANYON LANDFILL CASTAIC, CALIFORNIA

CLIENT:

CHIUQUITA CANYON LANDFILL CASTAIC, CALIFORNIA

SCS ENGINEERS ENVIRONMENTAL CONSULTANTS


PROJ. NO: 01204123.41 DWN. BY: SRM APP. BY: WCH

CHK. BY: WCH

DATE: 09/12/2025

SCALE: AS SHOWN

SHEET: 1

GENERAL DRAWING NOTES:

1. EXISTING TOPOGRAPHIC SURVEY INFORMATION SHOWN WAS PROVIDED BY PROPELLER. AERIAL PHOTOGRAPHY DATED SEPTEMBER 10, 2025.

2. NORTH ARROW SHOWN HERE IS REFERENCE TO THE CALIFORNIA STATE PLANE ZONE V COORDINATE SYSTEM, NAD 83.