

De: Medina, Steven <SMedina@scsengineers.com>
Enviado: Viernes 19 de septiembre de 2025 a la 1:06 PM
Para: bchen@aqmd.gov; ndickel@aqmd.gov; Christina Ojeda
Cc: Han, Jessie; Haley, William (Bill); Amanda Froman; Steve Cassulo; Nicole Ward; Viswanathan, Srividhya; Jones, Art; Kate Logan; Mark.Adams
Asunto: Ref.: Orden de Depuración Estipulada del Caso No. 6177-4 - Actualización sobre la Perforación del Pozo
Adjuntos: 2025 CCLF GCCS Expan Master Plan_Proposed LFG Extraction Well and Temp Probe Map_2025-09-19.pdf

[REMITENTE EXTERNO: Tenga precaución con los enlaces/adjuntos]

Hola a todos,

Según la Condición 15(c) de la Orden Estipulada, a continuación se encuentra el resumen actualizado de la construcción para el Proyecto del Plan Maestro de Ampliación de GCCS 2025 del Vertedero de Chiquita Canyon.

Desde el 15/09/2025 hasta el 19/09/2025 - Instalación de pozos verticales de extracción y de LFG incluidos:

1. CV-25104S/D
2. CV-25105S/D
3. CV-25107S/D

Del 15/09/2025 al 19/09/2025, Chiquita completó la instalación de tres (3) pozos de extracción vertical de LFG. La cantidad total de pozos verticales de extracción de LFG instalados desde el 6 de diciembre de 2023 (la fecha de inicio de la Expansión Maestra de GCCS) hasta hoy es de doscientos noventa y tres (293).

Del 15/09/2025 al 19/09/2025, Chiquita completó la instalación de cero (0) sondas de temperatura. La cantidad total de sondas de temperatura instaladas desde el 26 de febrero de 2024 cuatro: (la fecha de inicio de las instalaciones de sondas de temperatura) hasta hoy es de treinta y cinco (35).

Los pozos y las sondas de temperatura programados para perforación durante la semana del 22/09/2025 al 26/09/2025 son los siguientes (sujeto a cambios):

Plataforma (Secuencia): CV-2560, CV-2561, CV-2562, CV-251013S/D, CV-25106S/D
Plataforma de Sondas de Temperatura (Boart Longyear): TP-39, TP-40

Atentamente,

STEVEN Rubén Medina, **E.I.T.**

Personal Profesional

SCS Engineers

3900 Kilroy Airport Way, Suite 300

Long Beach, CA 90806


858-204-4342 (c)


SMedina@scsengineers.com

Dirigidos por el Éxito de los Clientes

www.scsengineers.com

*2024 Conrad Quality Focus
Award Recipient*

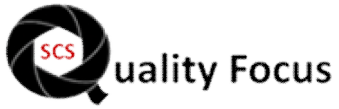

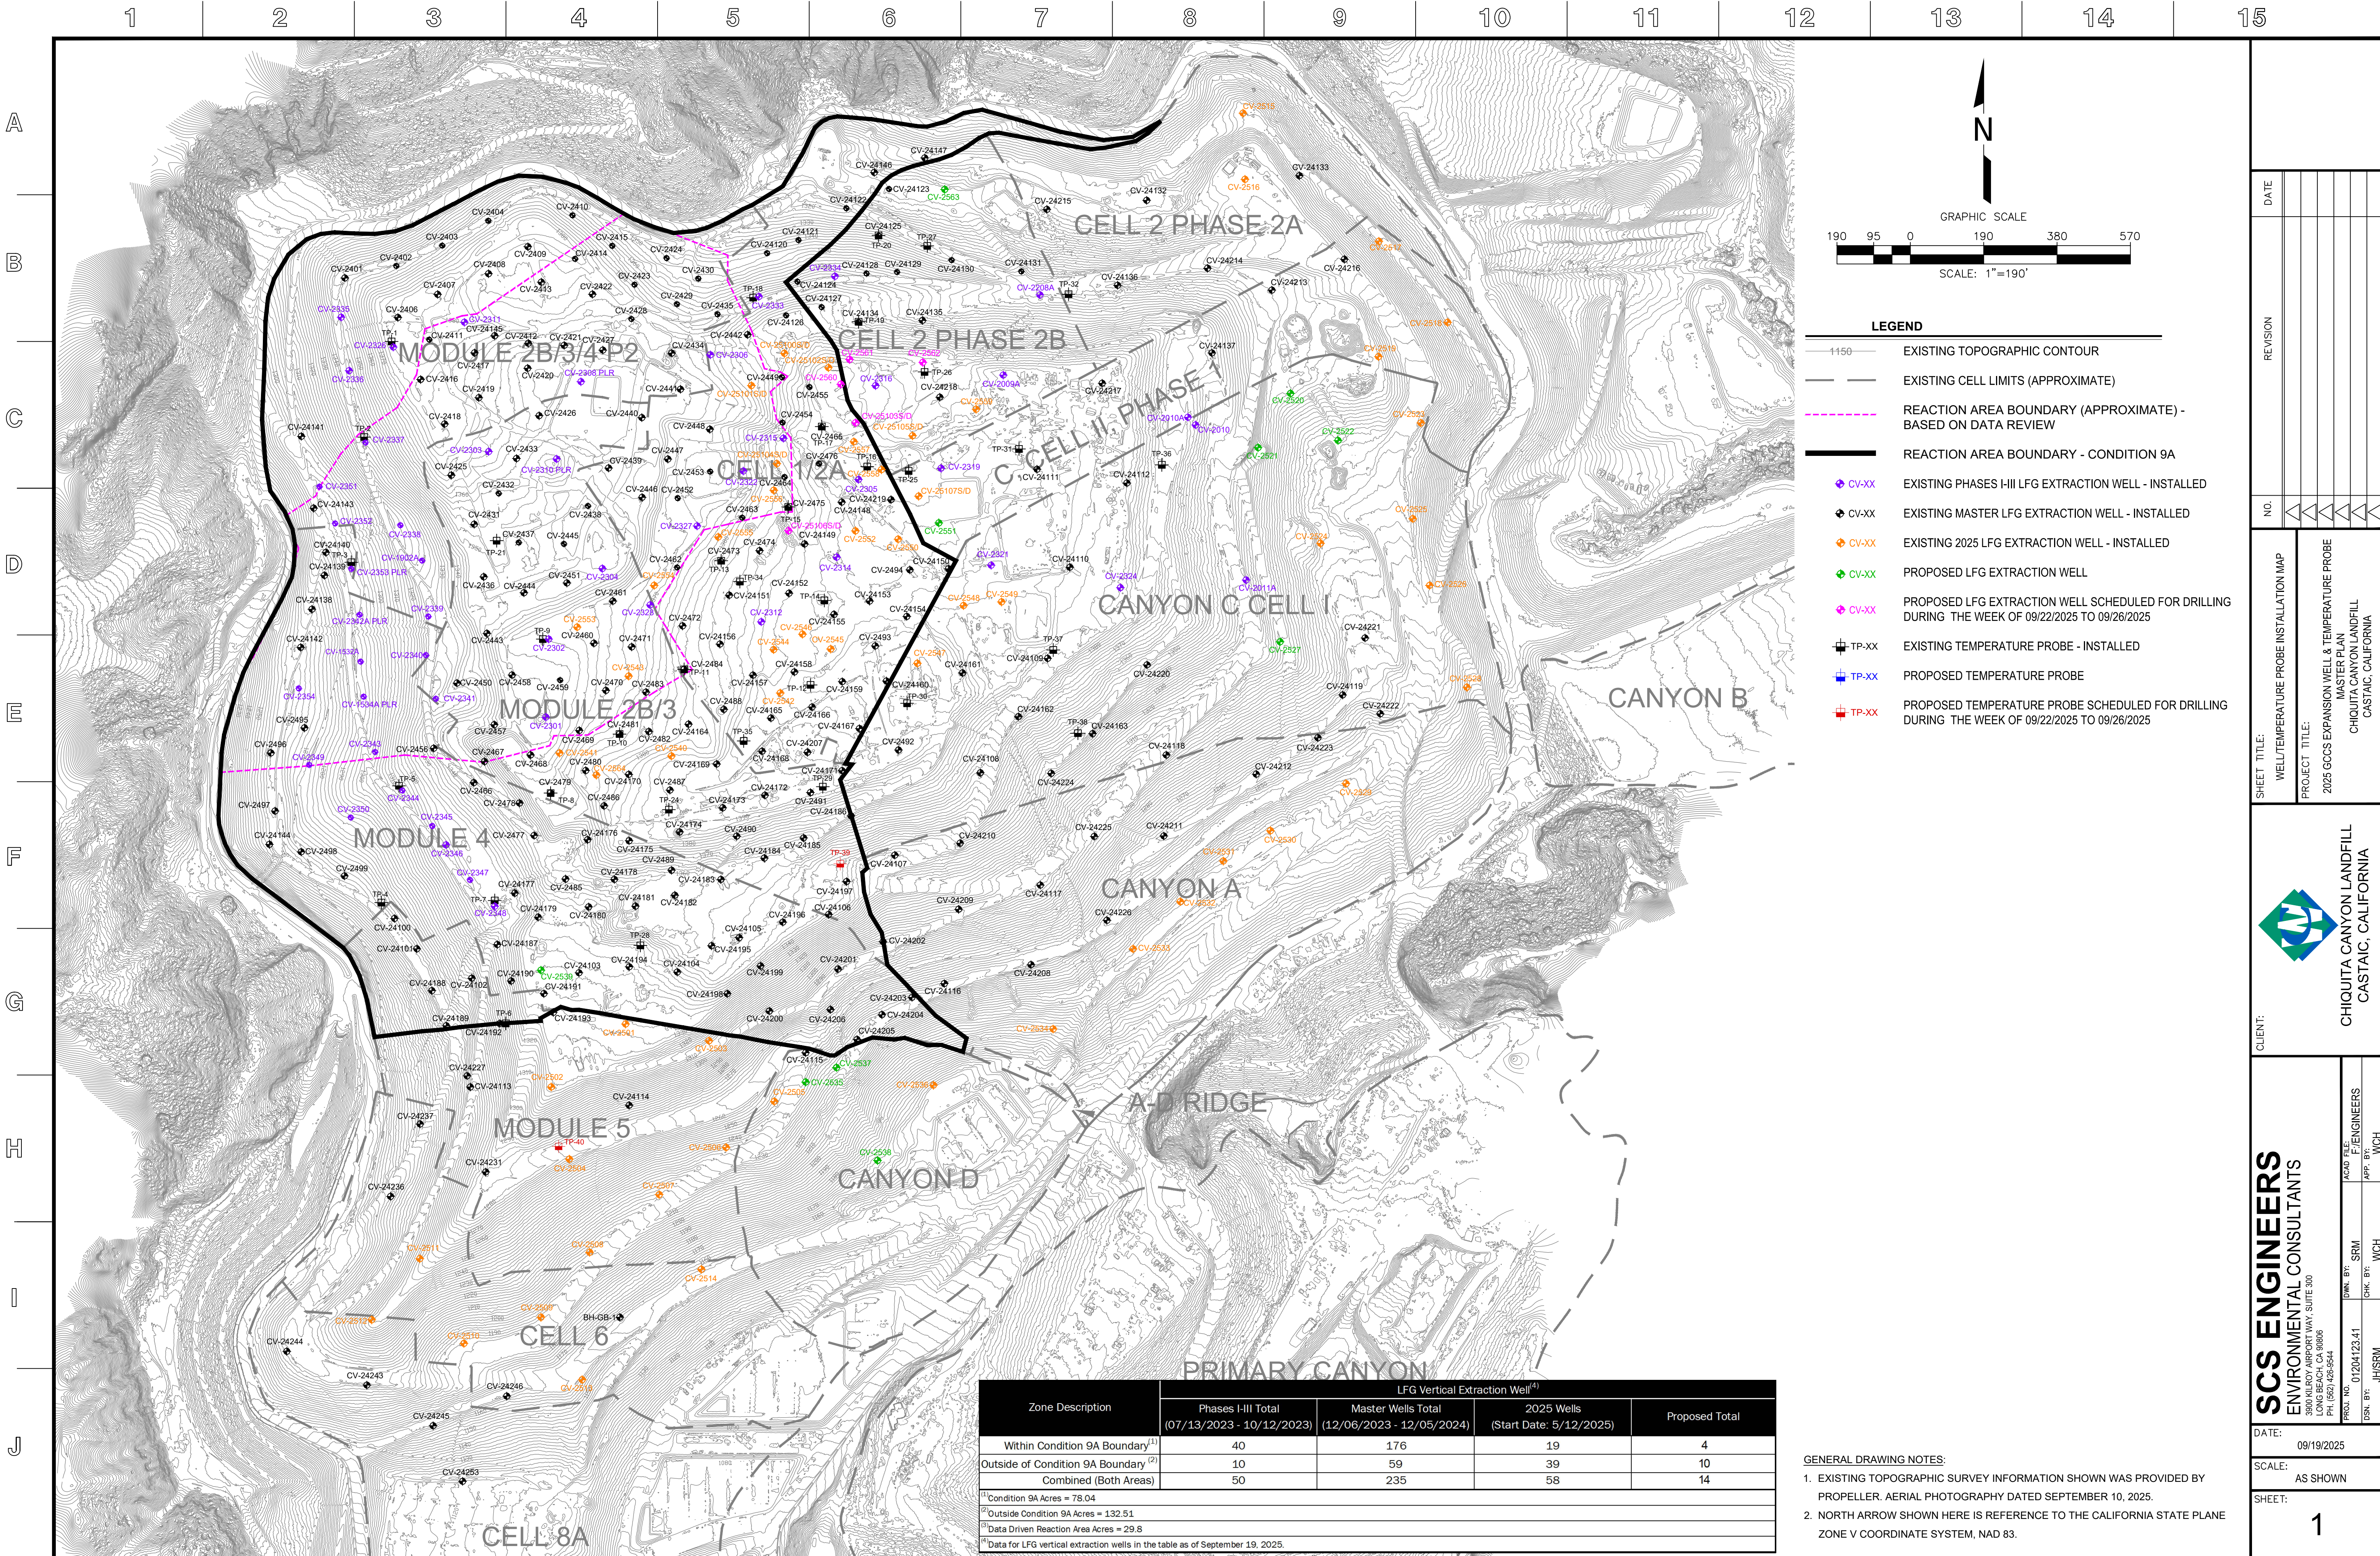

Zone Description	LFG Vertical Extraction Well ⁽¹⁾			
	Phases I-III Total (07/13/2023 - 10/12/2023)	Master Wells Total (12/06/2023 - 12/05/2024)	2025 Wells (Start Date: 5/12/2025)	Proposed Total
Within Condition 9A Boundary ⁽¹⁾	40	176	19	4
Outside of Condition 9A Boundary ⁽²⁾	10	59	39	10
Combined (Both Areas)	50	235	58	14

⁽¹⁾ Condition 9A Acres = 78.04
⁽²⁾ Outside Condition 9A Acres = 132.51
⁽³⁾ Data Driven Reaction Area Acres = 29.8
⁽⁴⁾ Data for LFG vertical extraction wells in the table as of September 19, 2025.

GENERAL DRAWING NOTES:
1. EXISTING TOPOGRAPHIC SURVEY INFORMATION SHOWN WAS PROVIDED BY PROPELLER. AERIAL PHOTOGRAPHY DATED SEPTEMBER 10, 2025.
2. NORTH ARROW SHOWN HERE IS REFERENCE TO THE CALIFORNIA STATE PLANE ZONE V COORDINATE SYSTEM, NAD 83.

CLIENT:
CHICUITA CANYON LANDFILL
CASTAIC, CALIFORNIA

SCS ENGINEERS
ENVIRONMENTAL CONSULTANTS
LONG BEACH, CA 90806
PH: (562) 426-9544
FAX: (562) 426-9544
PROJ. NO. 01204123.41
DWN. BY: SRM
CHK. BY: WCH
APP. BY: WCH

DATE: 09/19/2025
SCALE: AS SHOWN
SHEET: 1