

Archivado: Miércoles 1 de octubre de 2025 3:42:30 PM

De: [Kate Logan](#)

Enviado: Viernes 26 de septiembre de 2024 a la 9:27:07 AM

Para: KGork@ph.lacounty.gov

Cc: Todd.Thalhamer@Calrecycle.ca.gov

Asunto: Vertedero de Chiquita Canyon - Cubierta Geosintética - Medida de Mitigación 4.1

Importancia: Normal

Sensibilidad: Ninguna

Adjuntos: [Figure 1 EVOH Location Through 9.19.2025.pdf](#); [CCLF Reaction Area _Reactive Wells_2025-09-19.pdf](#); [4050 2025-09-05 Milestone 2B Chiquita Canyon LF Isopach_August 2025.pdf](#);

[REMITENTE EXTERNO: Tenga precaución con los enlaces/adjuntos]

A continuación se encuentra la actualización de Chiquita de la semana sobre el estado de la instalación de la cubierta de geomembrana de EVOH de 60-mil en el Vertedero de Chiquita Canyon, conforme a la Medida de Mitigación 4.1 de la Orden de Cumplimiento de la LEA emitida el 1 de mayo de 2025.

Al 19 de septiembre de 2025, D&E, en nombre de Chiquita, instaló aproximadamente 429,532 pies cuadrados de cubierta de geomembrana de EVOH de 60-mil marrón. No se instaló ninguna cobertura adicional durante la semana del 15 de septiembre de 2025 debido al mal tiempo y a condiciones húmedas en la subrasante; al realizar una mayor revisión y verificación, la cantidad de pies cuadrados de cubierta de geomembrana de EVOH de 60 mils aumentó del estimativo previamente informado de aproximadamente 423,857 pies cuadrados.

El mapa del sitio adjunto muestra la extensión aproximada de la cubierta de geomembrana instalada al viernes 19 de septiembre de 2025, como también la cubierta de geomembrana descrita en el anteproyecto del plan de trabajo para la extensión del área de la cubierta de geomembrana de fecha 16 de mayo de 2025 presentada a la LEA y al DTSC. Chiquita continúa desarrollando un plan de trabajo borrador revisado para incorporar una instalación en etapas de más cubierta de geomembrana en respuesta a los comentarios recibidos de la LEA, el DTSC, CalRecycle y US EPA para la presentación del 3 de octubre de 2025. También se adjuntan a esta entrega el mapa isopáquico mensual de agosto de 2025 y una figura que identifica los pozos que muestran indicios de reacción al 19 de septiembre de 2025. Debido a limitaciones técnicas, actualmente no podemos crear una figura que incluya todos estos datos.

Gracias

Kate Logan

Ingeniero Regional

Vertedero de Chiquita Canyon

29201 Henry Mayo Dr.


Castaic, CA 91384

(móvil) (346) 807-5547


Kate.Logan@WasteConnections.com



P:\SITES\CHIQUITA CYN LF\MONITORING SUMMARY\FIGURES-WEEKLY\RM22.1077-CCL-EVOH-FIG 1-(2025-09-17).DWG September 18, 2025 - 1:30 PM BY: GLA-USER

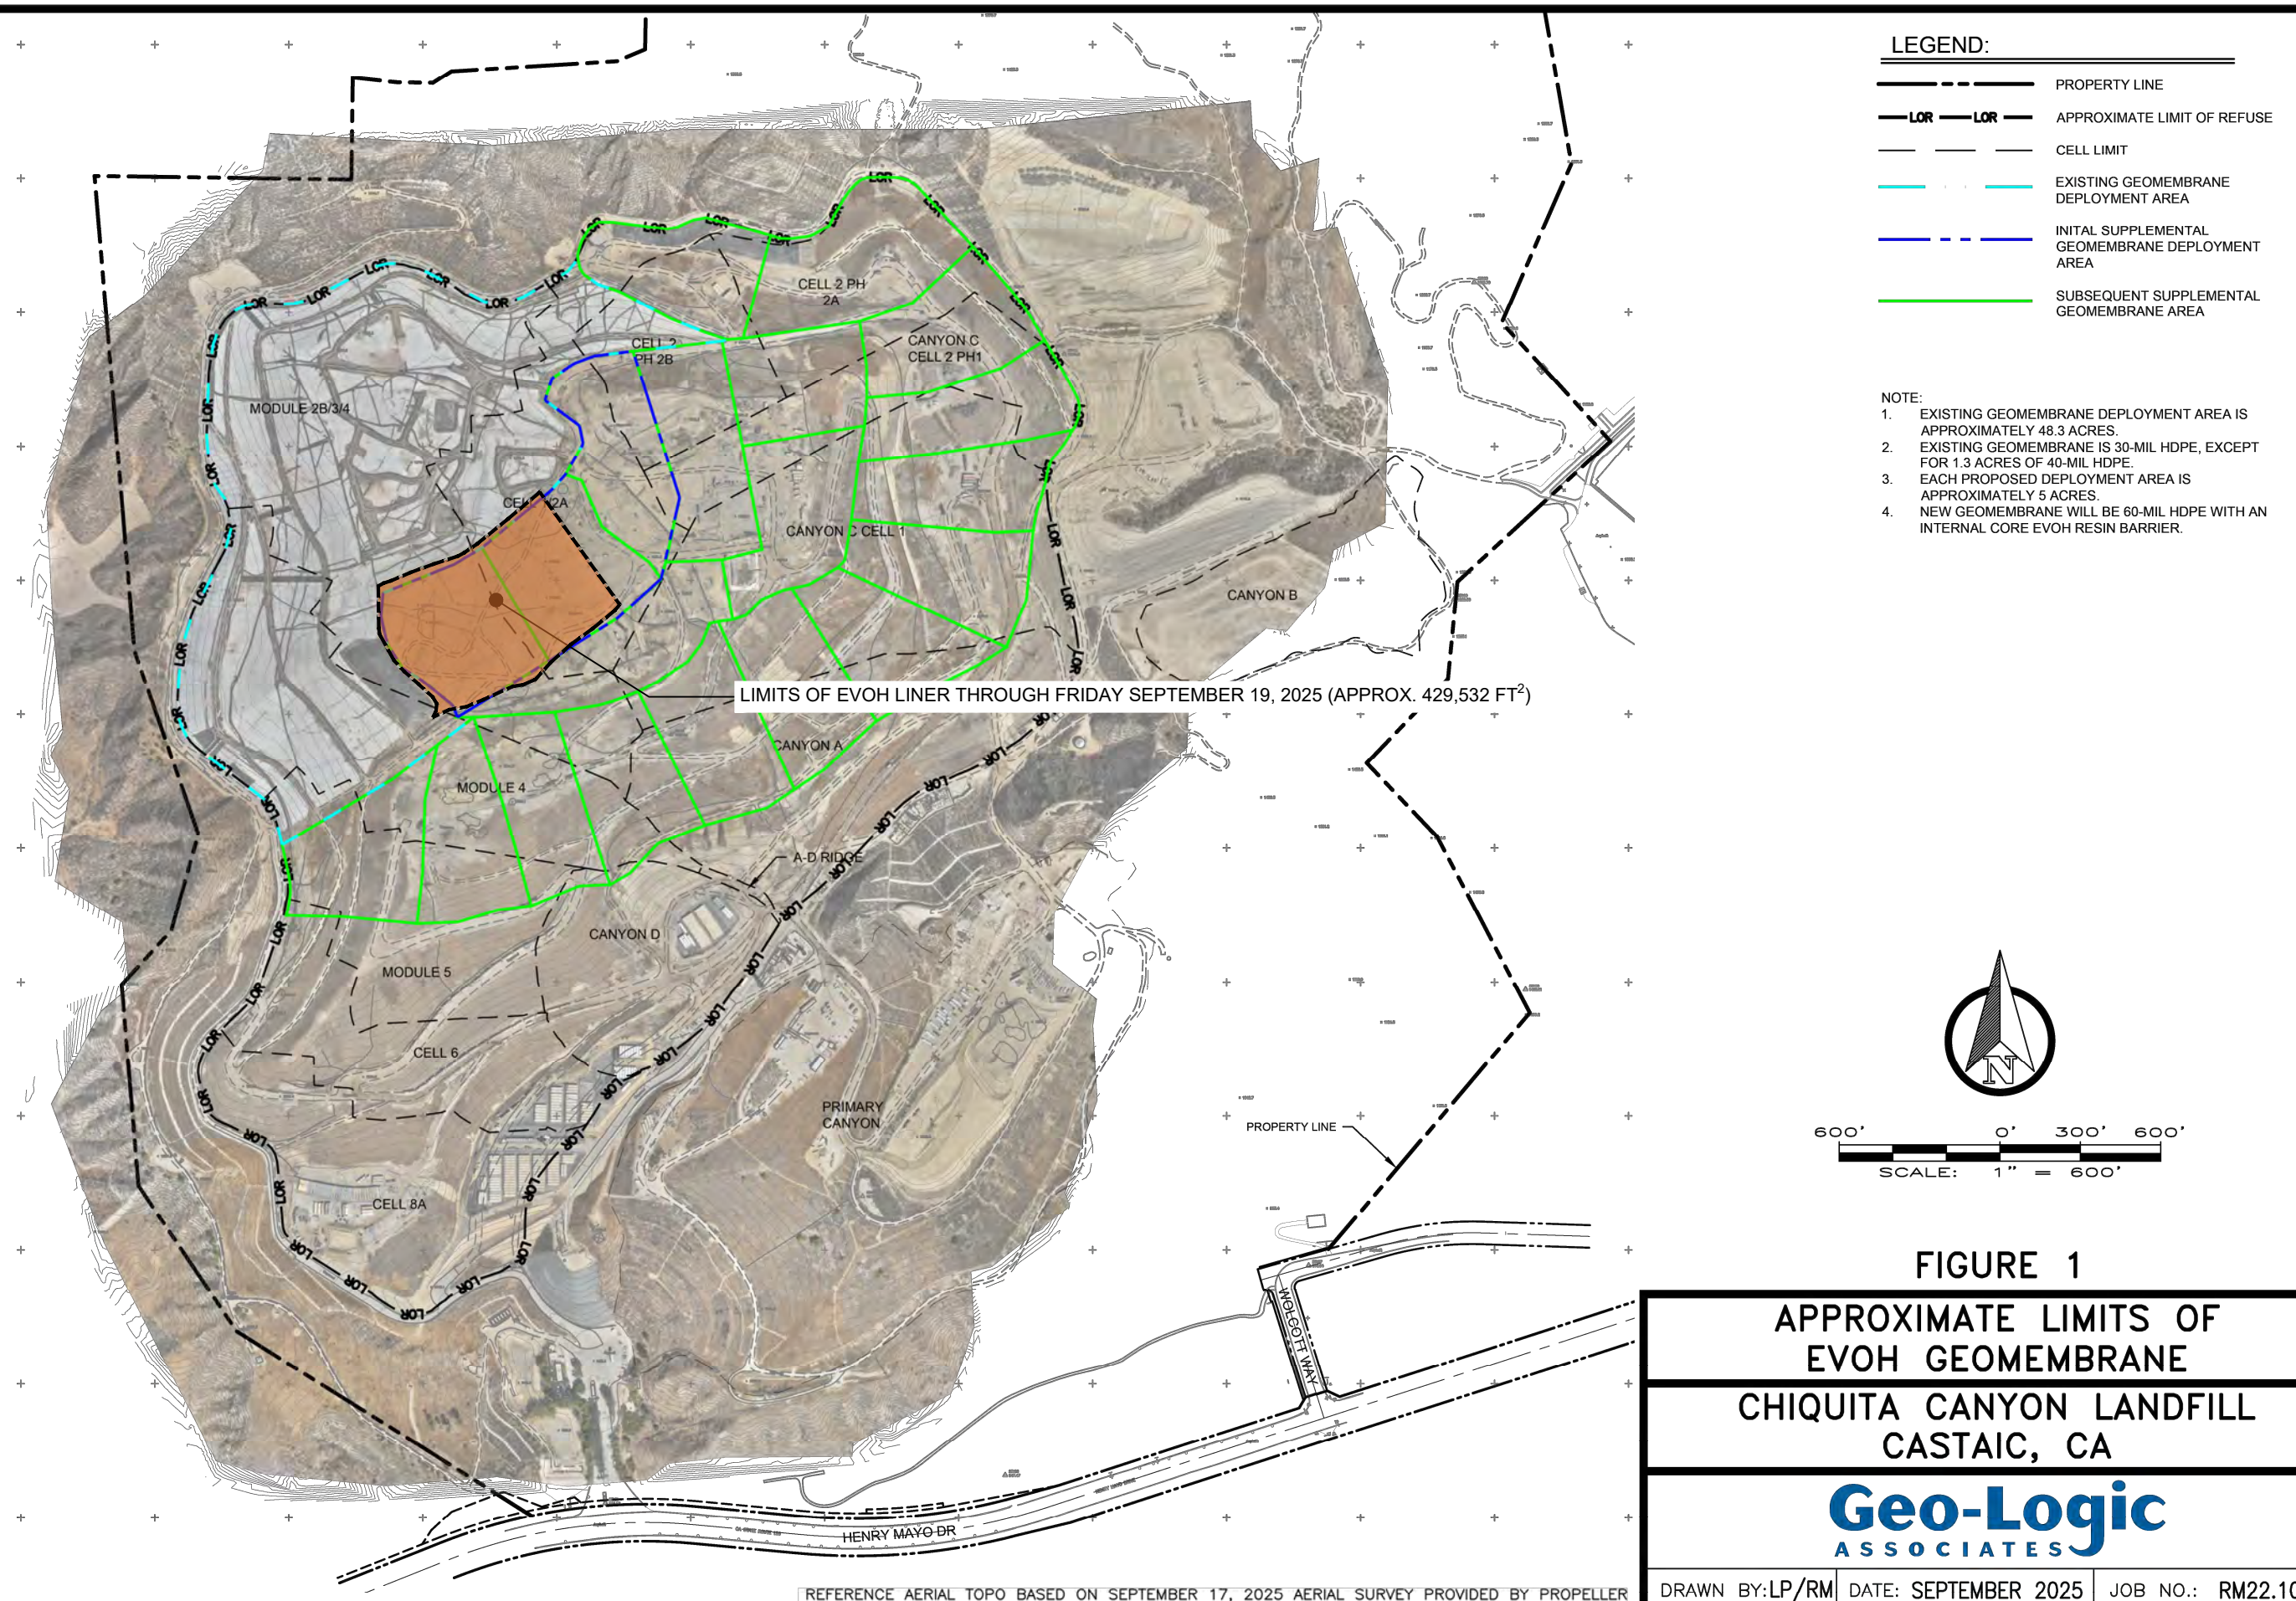

Chiquita Canyon Landfill - Isopach

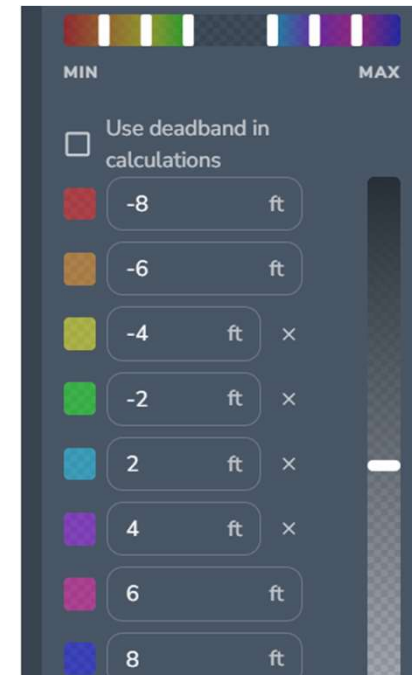

August 27, 2025 Survey Image. July 31, 2025 vs August 27, 2025