

Archivado: Miércoles 1 de octubre de 2025 3:47:10 PM
De: [Medina, Steven](#)
Enviado: Viernes 26 de septiembre de 2024 a la 12:36:14 PM
Para: bchen@aqmd.gov
Cc: [Han, Jessie](#)
Asunto: Ref.: Orden de Depuración Estipulada del Caso No. 6177-4 - Actualización sobre la Perforación del Pozo
Importancia: Normal
Sensibilidad: Ninguna
Adjuntos: [image.png](#); [Outlook-myxdcuf3.png](#); [Outlook-oduaynce.png](#); [2025 CCLF GCCS Expan Master Plan_Proposed LFG Extraction Well and Temp Probe Map_2025-09-26.pdf](#);

[REMITENTE EXTERNO: Tenga precaución con los enlaces/adjuntos]

Todos,

Según la Condición 15(c) de la Orden Estipulada, a continuación se encuentra el resumen actualizado de la construcción para el Proyecto del Plan Maestro de Ampliación de GCCS 2025 del Vertedero de Chiquita Canyon.

Desde el 22/09/2025 hasta el 26/09/2025 - Instalación de pozos verticales de extracción de LFG y sondas de temperatura incluidos:

1. TP-39
2. TP-40
3. CV-2551
4. CV-2560
5. CV-25102
6. CV-25103S/D

Del 22/09/2025 al 26/09/2025, Chiquita completó la instalación de cuatro (4) pozos de extracción vertical de LFG. La cantidad total de pozos verticales de extracción de LFG instalados desde el 6 de diciembre de 2023 (la fecha de inicio de la Expansión Maestra de GCCS) hasta hoy es de doscientos noventa y siete (297).

Del 22/09/2025 al 26/09/2025, Chiquita completó la instalación de dos (2) sondas de temperatura. La cantidad total de sondas de temperatura instaladas desde el 26 de febrero de 2024 cuatro: (la fecha de inicio de las instalaciones de sondas de temperatura) hasta hoy es de treinta y siete (37).

Los pozos y las sondas de temperatura programados para perforación durante la semana del 29/09/2025 al 03/10/2025 son los siguientes (sujeto a cambios):

Plataforma (Secuencia): CV-2520, CV-2521, CV-2522, CV-2561, CV-2562

Plataforma de Sondas de Temperatura (Boart Longyear): Las actividades de perforación están temporalmente pausadas mientras se está cambiando la plataforma de perforación en el sitio.

STEVEN Rubén Medina, **E.I.T.**

Personal Profesional

SCS Engineers

3900 Kilroy Airport Way, Suite 300


Long Beach, CA 90806

858-204-4342 (c)

SMedina@scsengineers.com

Dirigidos por el Éxito de los Clientes

www.scsengineers.com

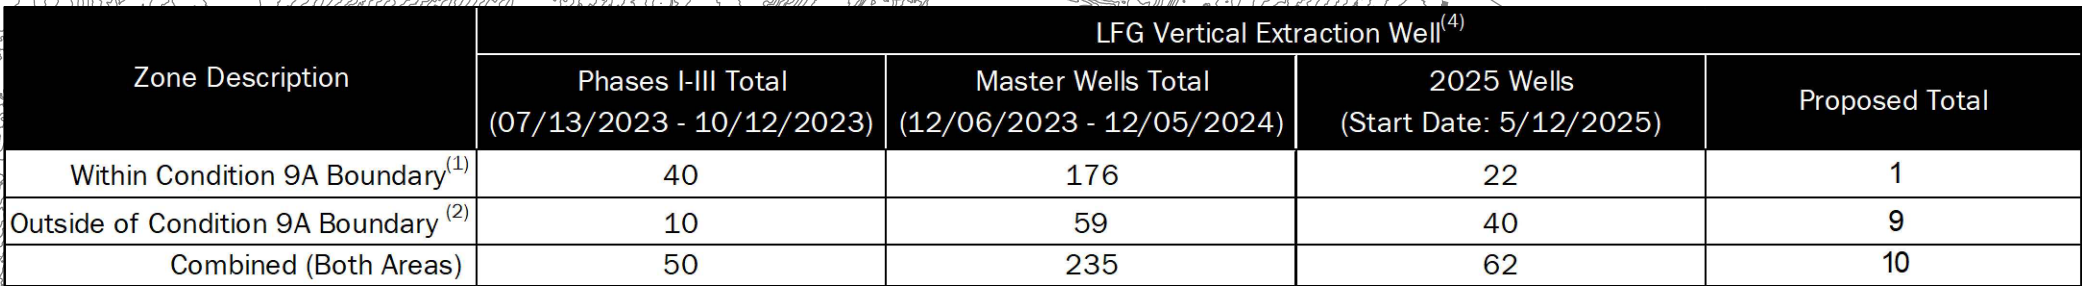

GENERAL DRAWING NOTES:

1. EXISTING TOPOGRAPHIC SURVEY INFORMATION SHOWN WAS PROVIDED BY PROPELLER. AERIAL PHOTOGRAPHY DATED SEPTEMBER 10, 2025.
2. NORTH ARROW SHOWN HERE IS REFERENCE TO THE CALIFORNIA STATE PLANE ZONE V COORDINATE SYSTEM, NAD 83.