

Archivado: Jueves 9 de octubre de 2025 1:43:36 PM
De: [Kate Logan](#)
Enviado: Viernes 3 de octubre de 2025 4:39:12 PM
Para: KGork@ph.lacounty.gov
Cc: Todd.Thalhamer@Calrecycle.ca.gov
Asunto: Vertedero de Chiquita Canyon - Cubierta Geosintética - Medida de Mitigación 4.1
Importancia: Normal
Sensibilidad: Ninguna
Adjuntos: [2025-09-26 Figure 1 EVOH Location-Layout1 \(2\).pdf](#); [CCLF Reaction Area _Reactive Wells_2025-09-26.pdf](#); [4050 2025-10-03 Milestone 2B Chiquita Canyon LF Isopach_September 2025.pdf](#);

[REMITENTE EXTERNO: Tenga precaución con los enlaces/adjuntos]

A continuación se encuentra la actualización de Chiquita de la semana sobre el estado de la instalación de la cubierta de EVOH/HDPE geomembrana de 60-mil en el Vertedero de Chiquita Canyon, conforme a la Medida de Mitigación 4.1 de la Orden de Cumplimiento de la LEA emitida el 1 de mayo de 2025.

Durante la semana del 22 de septiembre de 2025, Chiquita priorizó realizar las reparaciones de la cubierta de geomembrana existente de HDPE de 30 mils utilizando geomembrana de EVOH/HDPE de 60 mils. Estas reparaciones incluyeron fabricar bases, parches, soldadura por extrusión y volver a unir con costura, según la necesidad. Al 26 de septiembre de 2025, además de este trabajo de reparación, D&E, en nombre de Chiquita, instaló aproximadamente 429,532 pies cuadrados de cubierta de geomembrana de EVOH/HDPE de 60-mil marrón sobre la cubierta superior del vertedero.


El mapa del sitio adjunto muestra la extensión aproximada de la cubierta de geomembrana instalada al viernes 26 de septiembre de 2025, como también la cubierta de geomembrana descrita en el anteproyecto del plan de trabajo para la extensión del área de la cubierta de geomembrana de fecha 16 de mayo de 2025 presentada a la LEA y al DTSC. Chiquita está desarrollando un plan de trabajo borrador revisado para incorporar una instalación en etapas de más cubierta de geomembrana en respuesta a los comentarios recibidos de la LEA, el DTSC, CalRecycle y US EPA. También se adjuntan a esta entrega el mapa isopáquico mensual de septiembre de 2025 y una figura que identifica los pozos que muestran indicios de reacción al 26 de septiembre de 2025. Debido a limitaciones técnicas, actualmente no podemos crear una figura que incluya todos estos datos.

Gracias,


Kate Logan
Ingeniero Regional
Vertedero de Chiquita Canyon
29201 Henry Mayo Dr.
Castaic, CA 91384
(móvil) (346) 807-5547
Kate.Logan@WasteConnections.com



P:\SITES\CHIQUITA CYN LF\MONITORING SUMMARY\FIGURES-WEEKLY\RM22.1077-CCL-EVOH-FIG 1-(2025-09-17).DWG September 18, 2025 -- 1:30 PM BY: GLA-USER

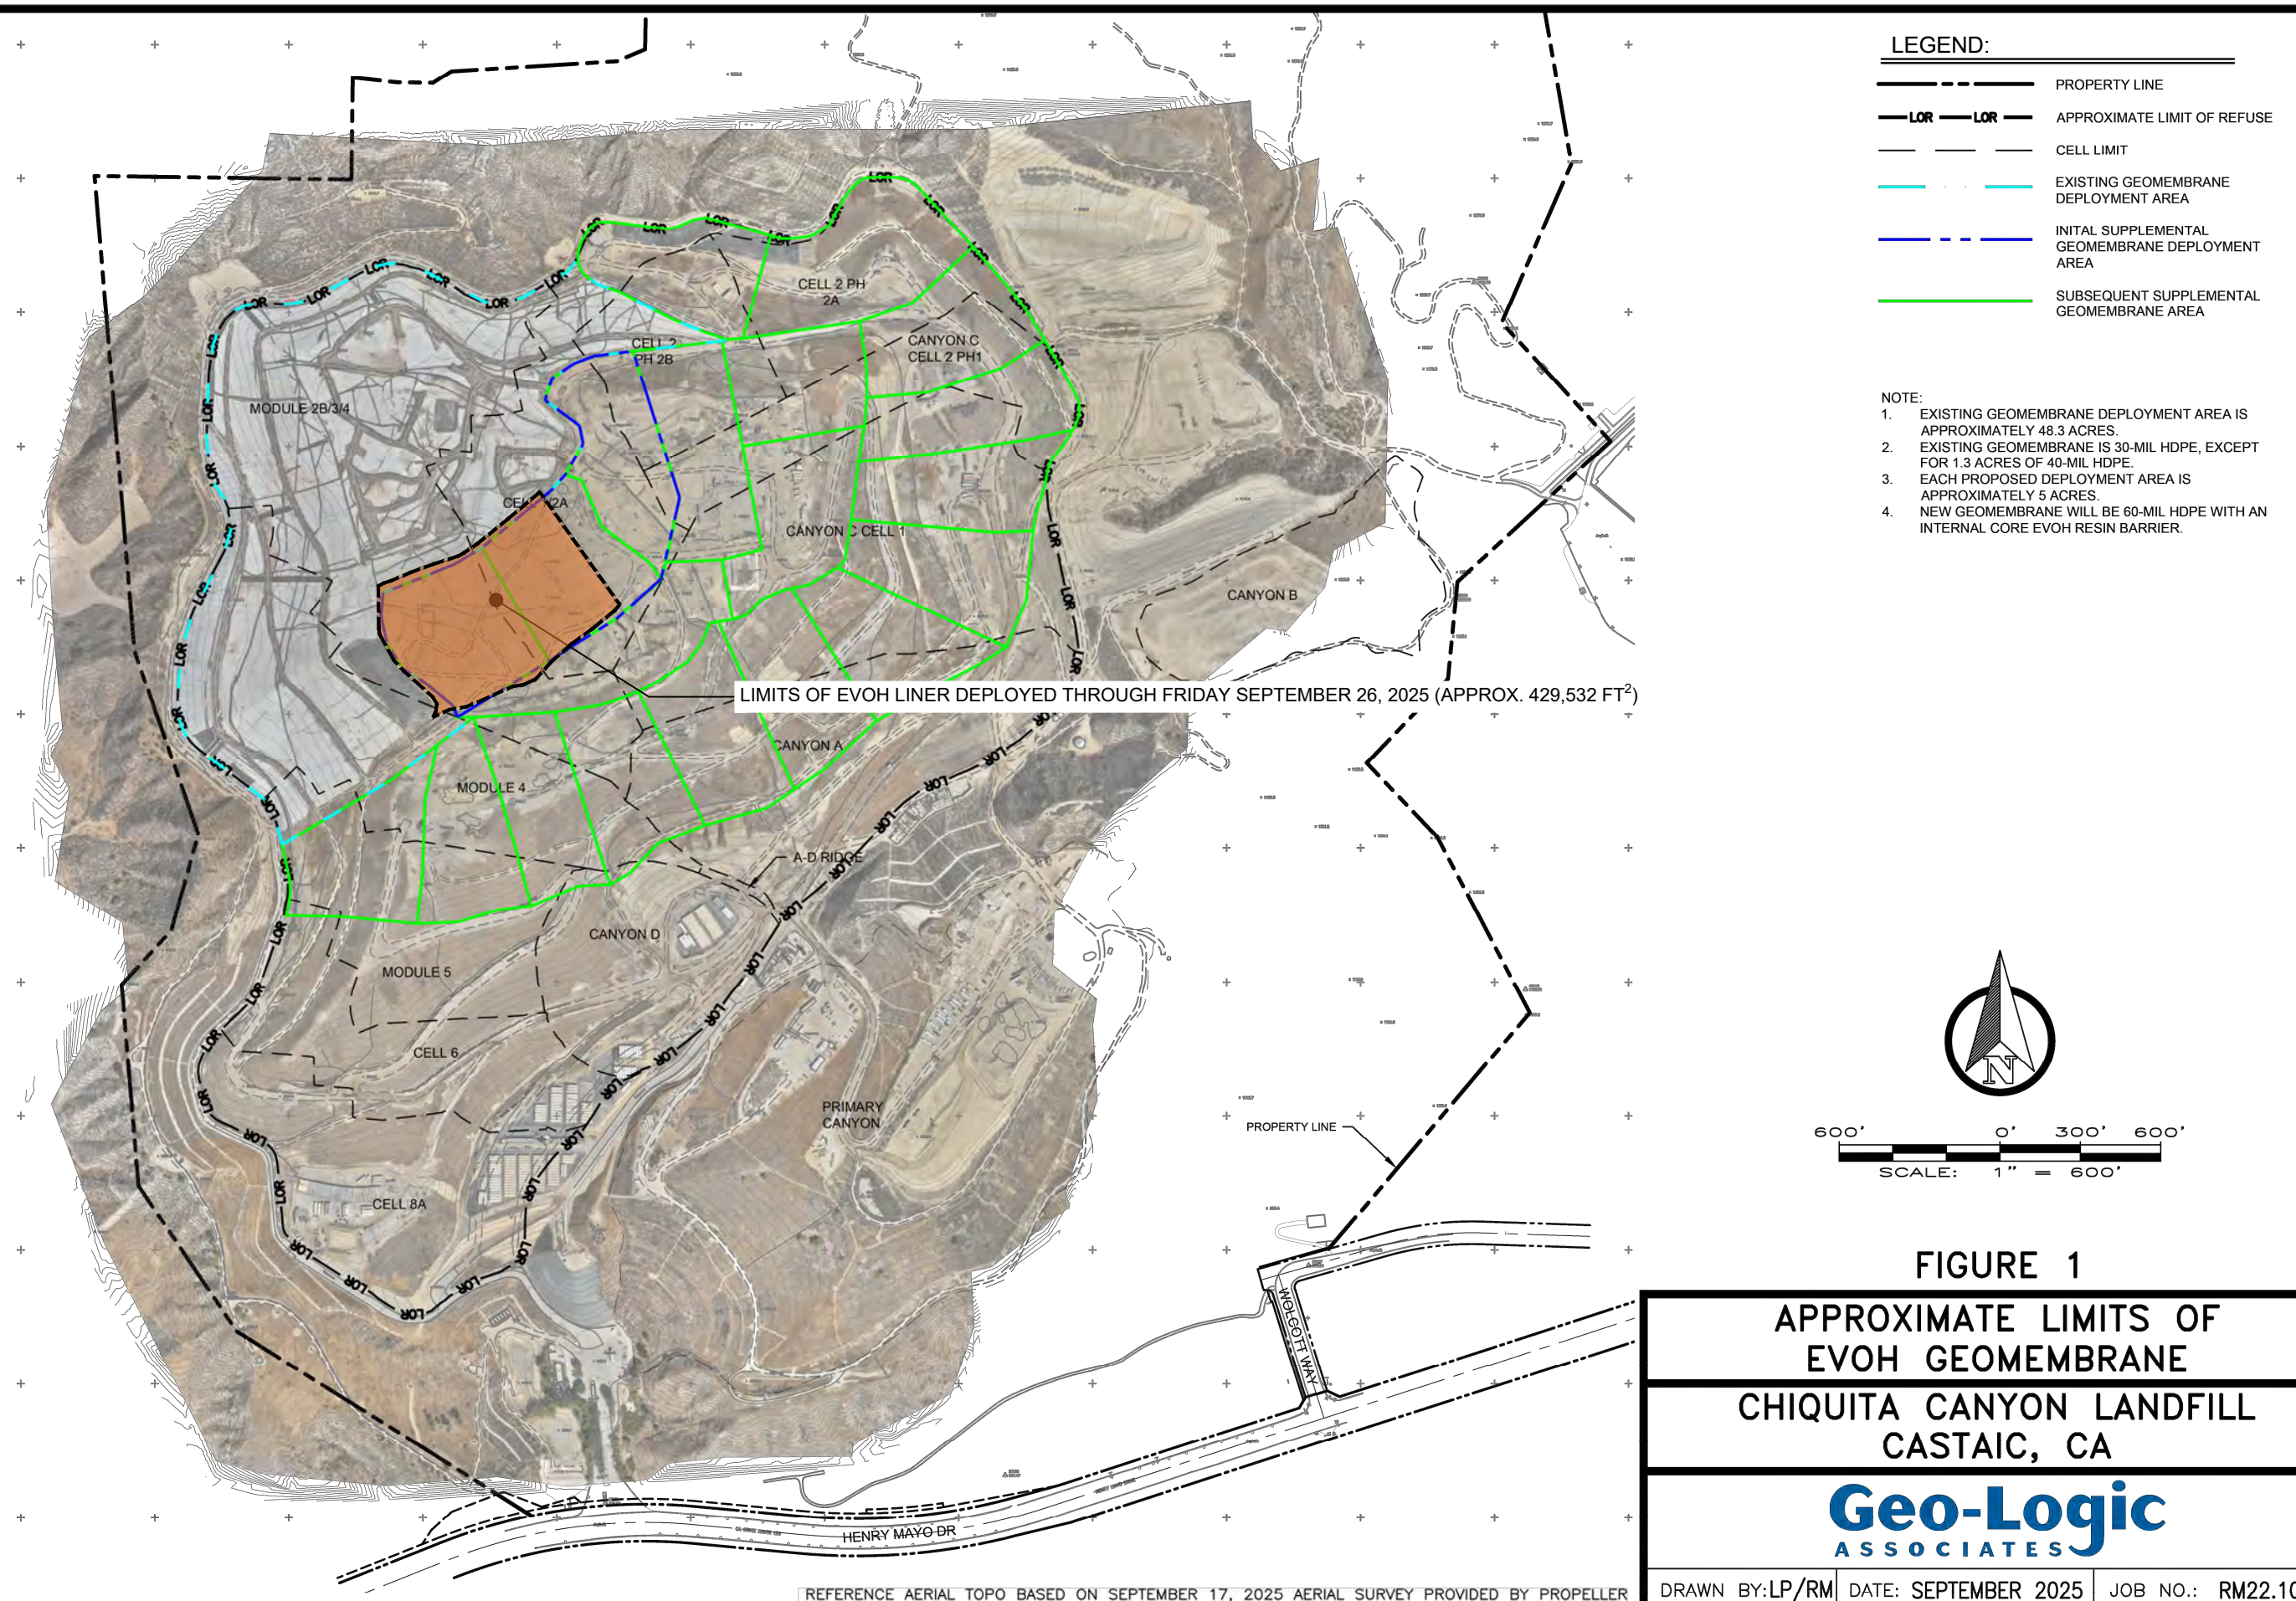

Chiquita Canyon Landfill - Isopach

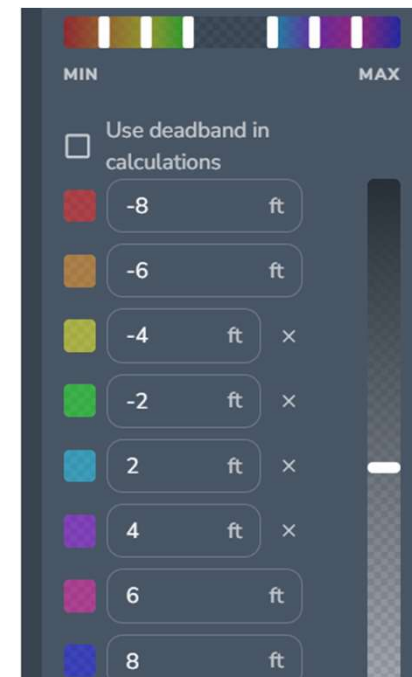

October 1, 2025 Survey Image. August 27, 2025 vs October 1, 2025