

**Archivado:** Jueves 16 de octubre de 2025 10:40:07 AM

**De:** [Kate Logan](#)

**Enviado:** Viernes 10 de octubre de 2025 9:40:01 PM

**Para:** [Karen Gork](#)

**Cc:** [Todd.Thalhamer@Calrecycle.ca.gov](mailto:Todd.Thalhamer@Calrecycle.ca.gov)

**Asunto:** Vertedero de Chiquita Canyon - Cubierta Geosintética - Medida de Mitigación 4.1

**Importancia:** Normal

**Sensibilidad:** Ninguna

**Adjuntos:** [2025-10-03 Figure 1 EVOH Location-Layout1 \(2\).pdf](#); [CCLF Reaction Area \\_Reactive Wells\\_2025-10-03.pdf](#); [4050 2025-09-05 Milestone 2B Chiquita Canyon LF Isopach\\_August 2025.pdf](#);

---

[REMITENTE EXTERNO: Tenga precaución con los enlaces/adjuntos]

---

A continuación se encuentra la actualización de Chiquita de la semana sobre el estado de la instalación de la cubierta de EVOH/HDPE geomembrana de 60-mil en el Vertedero de Chiquita Canyon, conforme a la Medida de Mitigación 4.1 de la Orden de Cumplimiento de la LEA emitida el 1 de mayo de 2025.

Al 3 de octubre de 2025, D&E, en nombre de Chiquita, instaló aproximadamente 500,613 pies cuadrados de cubierta de geomembrana de EVOH/HDPE de 60-mil marrón. Chiquita también continuó realizando reparaciones de la cubierta de geomembrana existente de HDPE de 30 mils utilizando geomembrana de EVOH/HDPE de 60 mils. Estas reparaciones incluyeron fabricar bases, parches, soldadura por extrusión y volver a unir con costura, según la necesidad.

El mapa del sitio adjunto muestra la extensión aproximada de la cubierta de geomembrana instalada al viernes 3 de octubre de 2025, como también la cubierta de geomembrana descrita en el anteproyecto del plan de trabajo para la extensión del área de la cubierta de geomembrana de fecha 16 de mayo de 2025 presentada a la LEA y al DTSC. El 3 de octubre de 2025 Chiquita presentó su plan de trabajo borrador revisado para incorporar una instalación en etapas de más cubierta de geomembrana en respuesta a los comentarios recibidos de la LEA, el DTSC, CalRecycle y US EPA. También se adjuntan a esta entrega el mapa isopáquico mensual de septiembre de 2025 y una figura que identifica los pozos que muestran indicios de reacción al 3 de octubre de 2025. Debido a limitaciones técnicas, actualmente no podemos crear una figura que incluya todos estos datos.

Gracias

Kate Logan

**Ingeniero Regional**

**Vertedero de Chiquita Canyon**

29201 Henry Mayo Dr.


Castaic, CA 91384

(central) (346) 807-5547

[Kate.Logan@WasteConnections.com](mailto:Kate.Logan@WasteConnections.com)




P:\SITES\CHIQUITA CYN LF\MONITORING SUMMARY\FIGURES-WEEKLY\RM22.1077-CCL-EVOH-FIG 1-(2025-10-01).DWG October 2, 2025 - 10:43 AM BY: GLA-USER

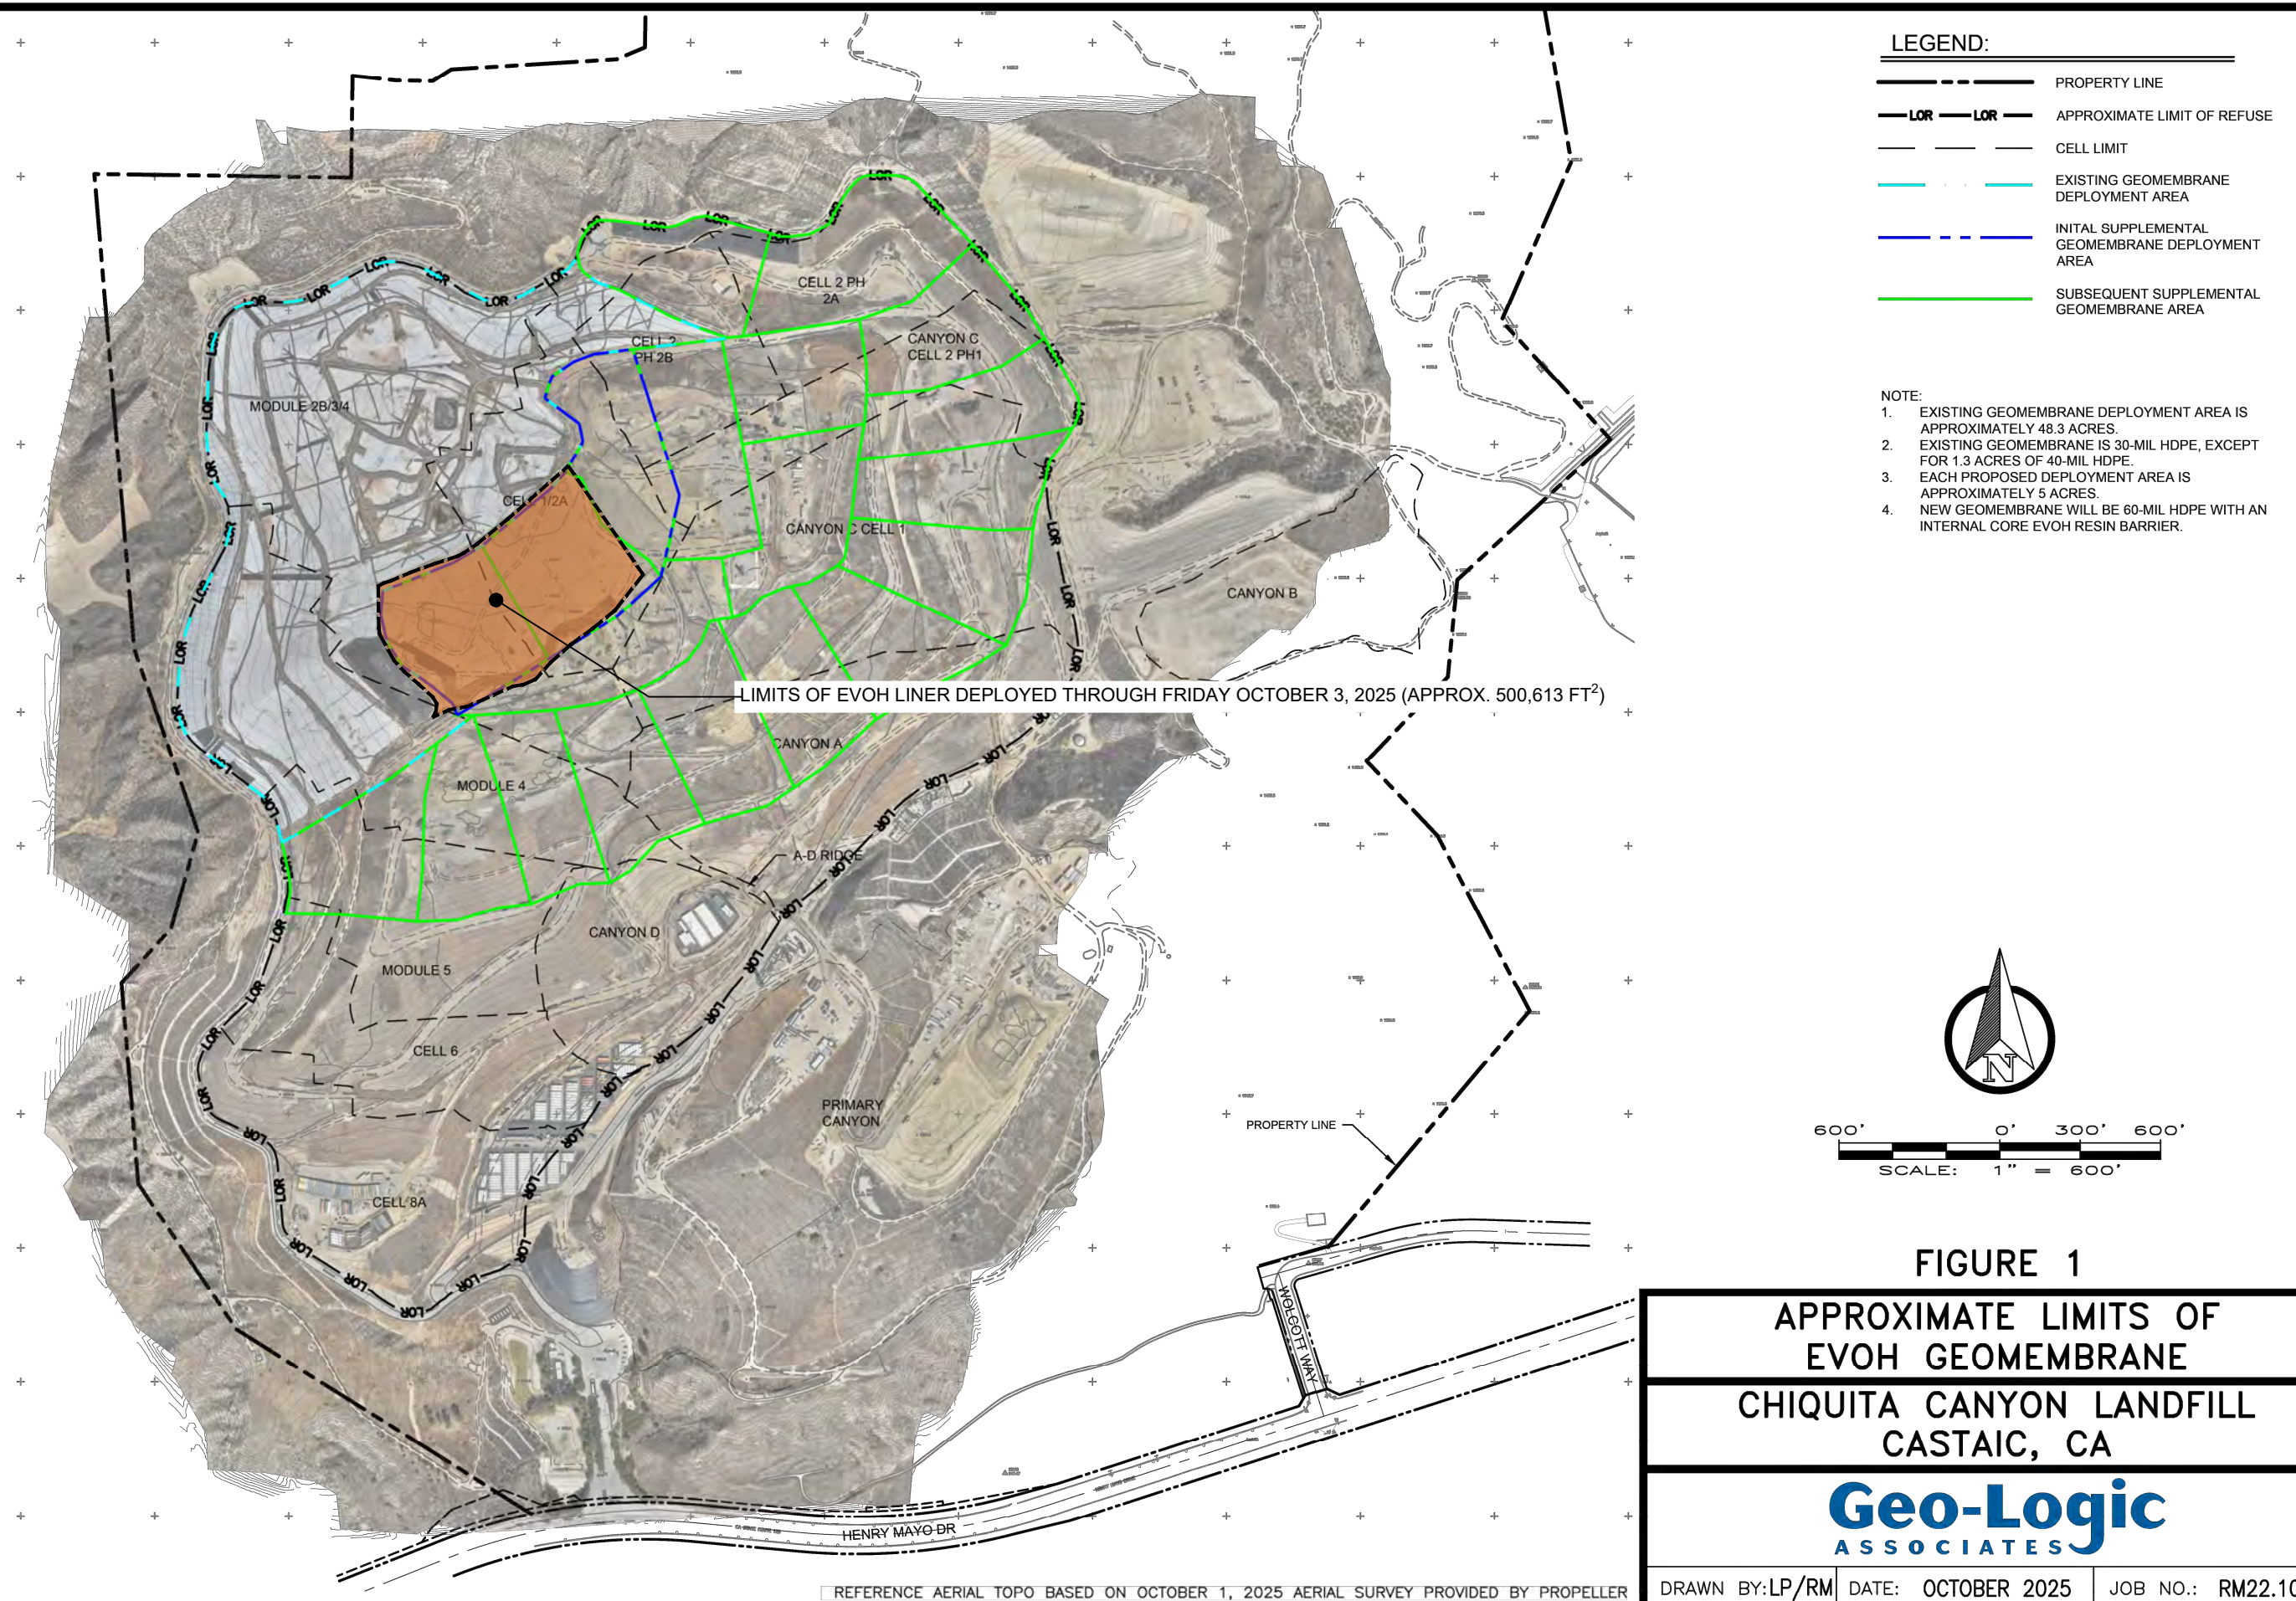



# Chiquita Canyon Landfill - Isopach

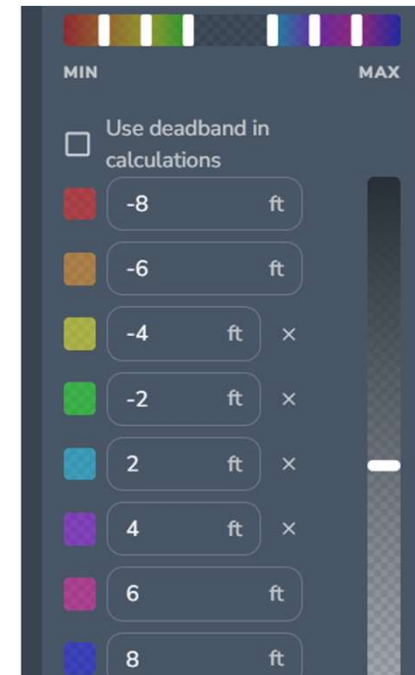

August 27, 2025 Survey Image. July 31, 2025 vs August 27, 2025