

Archivado: Jueves 16 de octubre de 2025 10:46:41 AM

De: [Medina, Steven](#)

Enviado: Viernes 10 de octubre de 2025 11:44:43 AM

Para: bchen@aqmd.gov

Cc: [Han, Jessie](#)

Asunto: Ref.: Orden de Depuración Estipulada del Caso No. 6177-4 - Actualización sobre la Perforación del Pozo

Importancia: Normal

Sensibilidad: Ninguna

Adjuntos: [image.png](#); [Outlook-myxdcuf3.png](#); [Outlook-oduaynce.png](#); [Outlook-spy4csyp.png](#); [Outlook-uyzruysj.png](#); 2025 CCLF GCCS Expan Master Plan_Proposed LFG Extraction Well and Temp Probe Map_2025-10- 10.pdf;

[REMITENTE EXTERNO: Tenga precaución con los enlaces/adjuntos]

Todos,

Según la Condición 15(c) de la Orden Estipulada, a continuación se encuentra el resumen actualizado de la construcción para el Proyecto del Plan Maestro de Ampliación de GCCS 2025 del Vertedero de Chiquita Canyon.

Desde el 06/10/2025 hasta el 10/10/2025 - Instalación de pozos verticales de extracción y de LFG incluidos:

1. CV-2520
2. CV-2521
3. CV-2522
4. CV-2535
5. CV-2539

Del 06/10/2025 al 10/10/2025, Chiquita completó la instalación de cinco (5) pozos de extracción vertical de LFG. La cantidad total de pozos verticales de extracción de LFG instalados desde el 6 de diciembre de 2023 (la fecha de inicio de la Expansión Maestra de GCCS) hasta hoy es de trescientos cinco (305).

Del 06/10/2025 al 10/10/2025, Chiquita completó la instalación de cero (0) sondas de temperatura. La cantidad total de sondas de temperatura instaladas desde el 26 de febrero de 2024 cuatro: (la fecha de inicio de las instalaciones de sondas de temperatura) hasta hoy es de treinta y siete (37).

Los pozos y las sondas de temperatura programados para perforación durante la semana del 13/10/2025 al 17/10/2025 son los siguientes (sujeto a cambios):

Plataforma (Secuencia): CV-2537, CV-2538, CV-2571, CV-2572, CV-2575

Plataforma de Sondas de Temperatura (Boart Longyear): Se retomará la perforación de las sondas de temperatura al completar la perforación e instalación de pozos de Extracción de Vapores del Suelo (SVE). La perforación de los pozos de SVE ahora está programada para que comience el lunes 13 de octubre después de una demora debido a la movilización de la plataforma de perforación a la fecha de inicio previamente programada para el 8 de octubre.

Atentamente,

STEVEN Rubén Medina, **E.I.T.**


Personal Profesional

SCS Engineers

3900 Kilroy Airport Way, Suite 300

Long Beach, CA 90806
858-204-4342 (c)
SMedina@scsengineers.com

Dirigidos por el Éxito de los Clientes
www.scsengineers.com

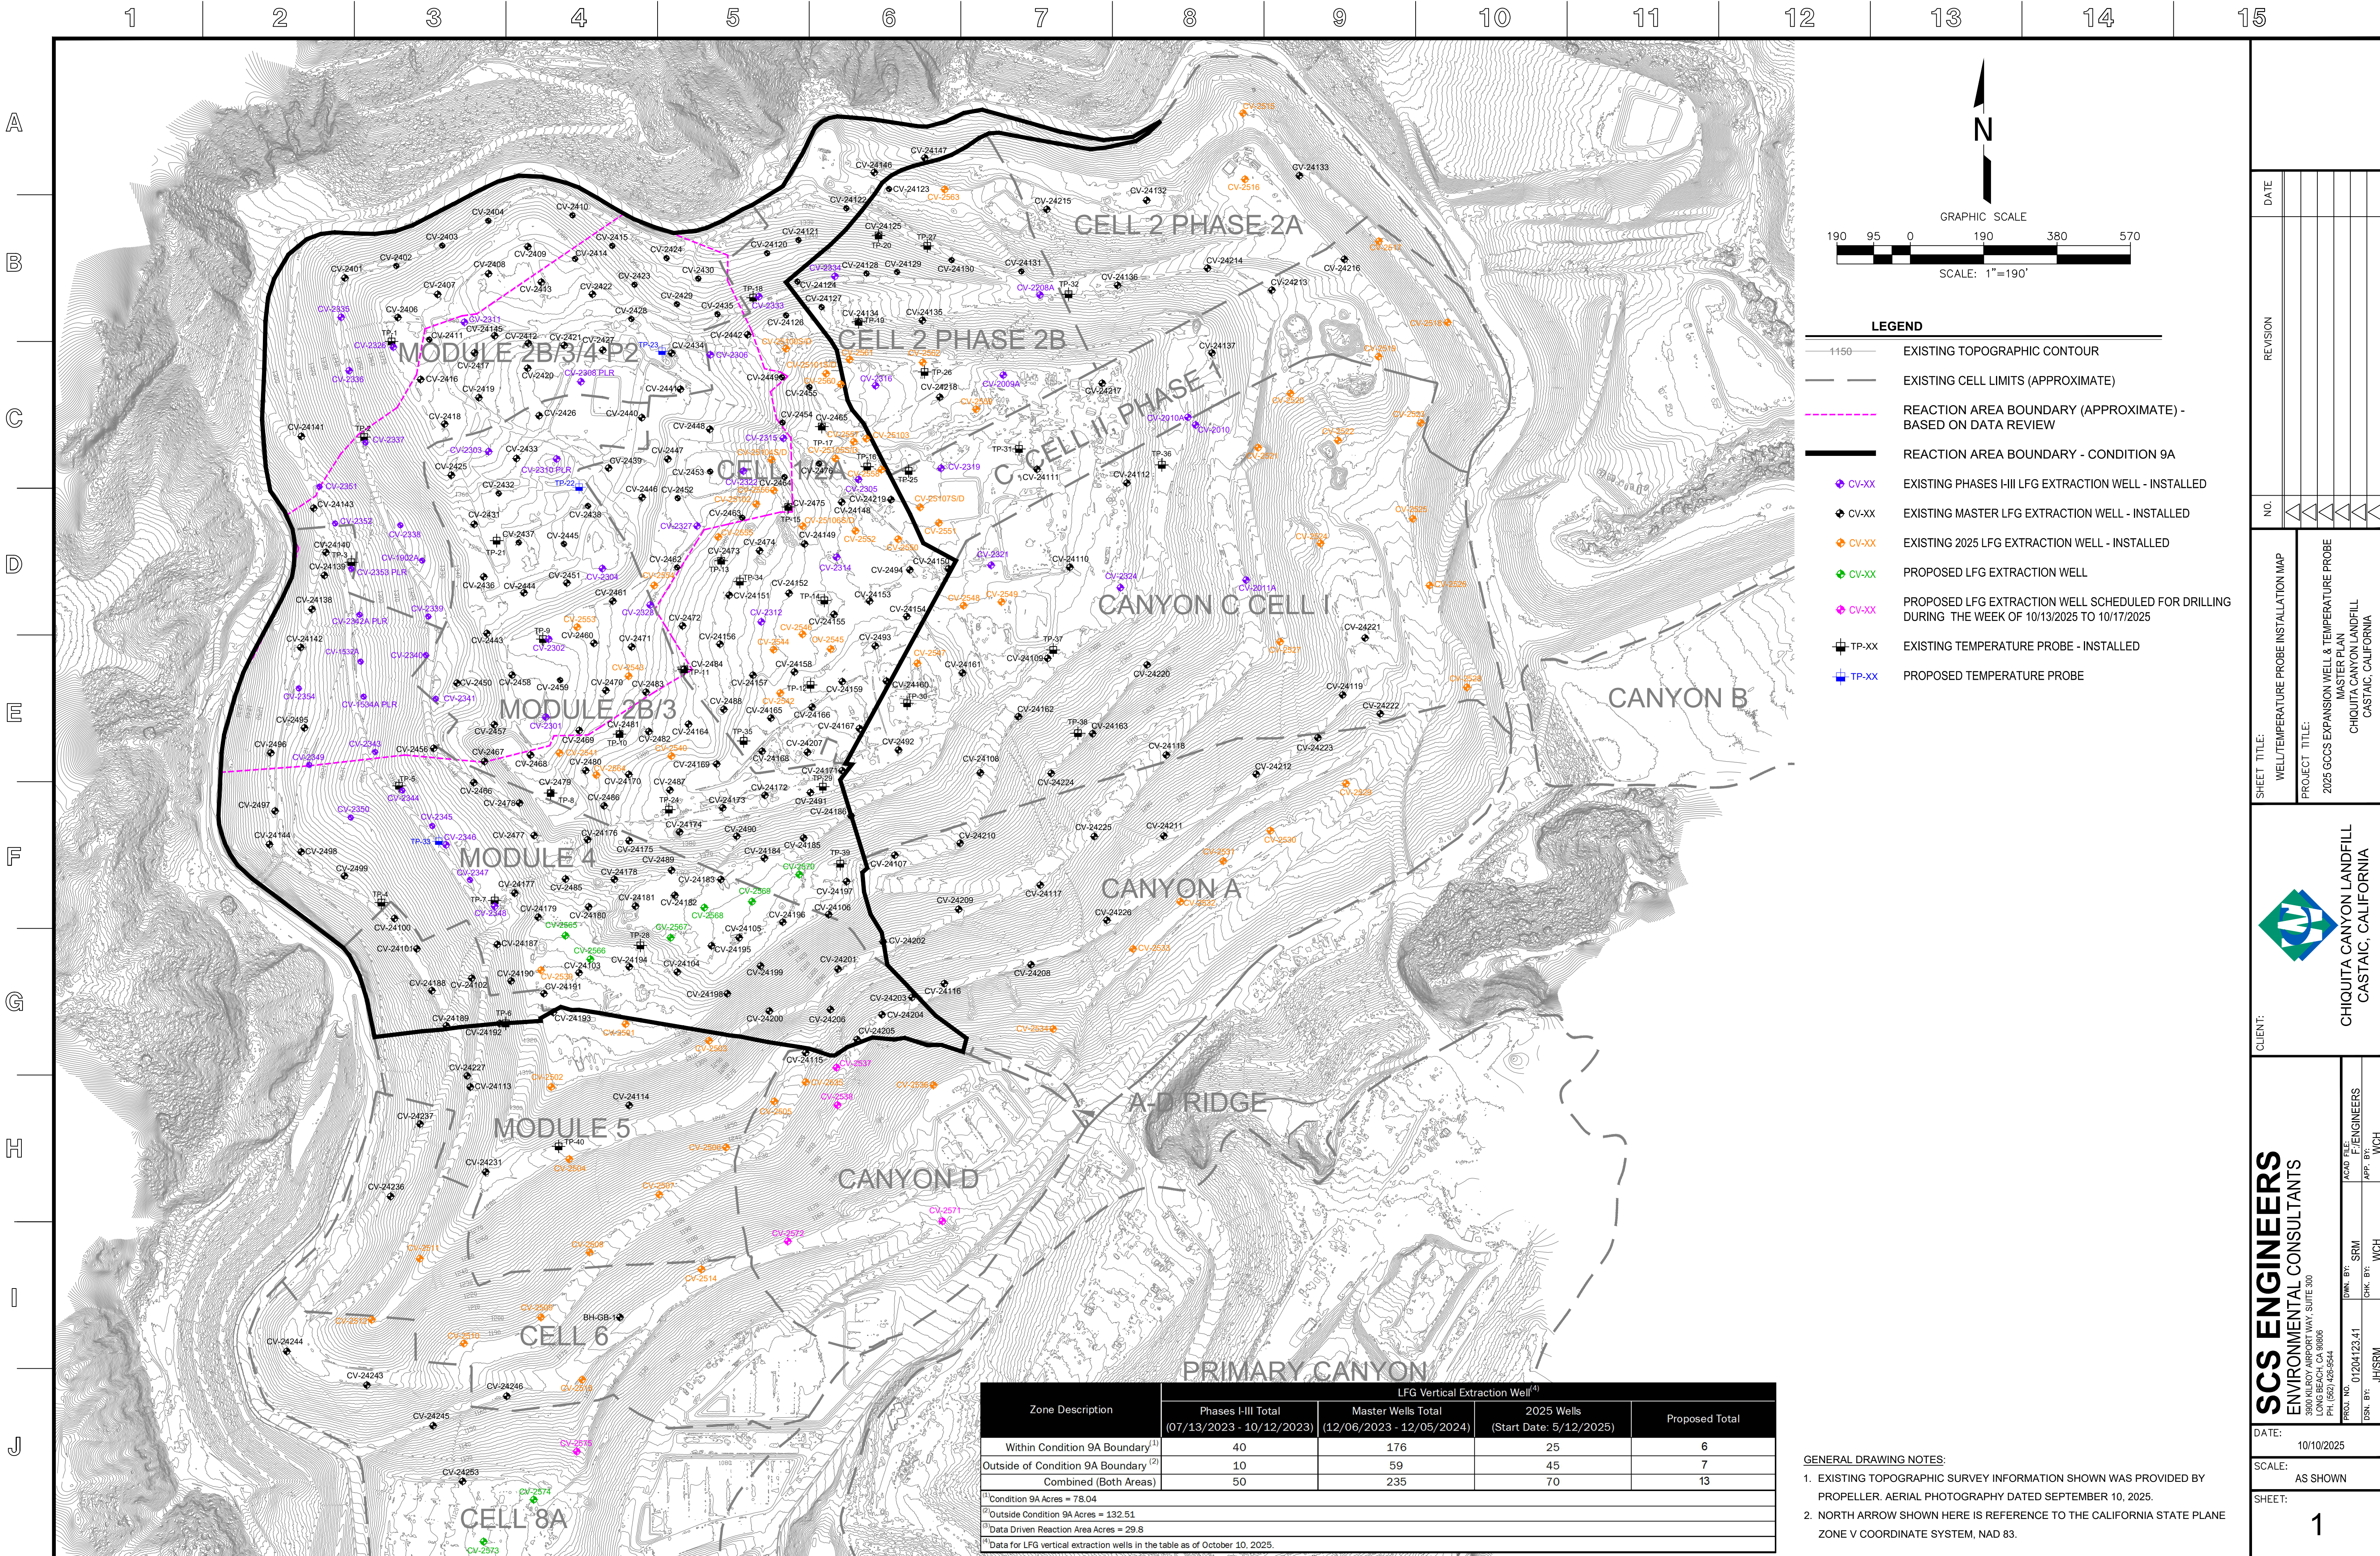

Zone Description	LFG Vertical Extraction Well ⁽⁴⁾			
	Phases I-III Total (07/13/2023 - 10/12/2023)	Master Wells Total (12/06/2023 - 12/05/2024)	2025 Wells (Start Date: 5/12/2025)	Proposed Total
Within Condition 9A Boundary ⁽¹⁾	40	176	25	6
Outside of Condition 9A Boundary ⁽²⁾	10	59	45	7
Combined (Both Areas)	50	235	70	13
⁽¹⁾ Condition 9A Acres = 78.04				
⁽²⁾ Outside Condition 9A Acres = 132.51				
⁽³⁾ Data Driven Reaction Area Acres = 29.8				
⁽⁴⁾ Data for LFG vertical extraction wells in the table as of October 10, 2025.				

GENERAL DRAWING NOTES:

1. EXISTING TOPOGRAPHIC SURVEY INFORMATION SHOWN WAS PROVIDED BY PROPELLER. AERIAL PHOTOGRAPHY DATED SEPTEMBER 10, 2025.

2. NORTH ARROW SHOWN HERE IS REFERENCE TO THE CALIFORNIA STATE PLANE ZONE V COORDINATE SYSTEM, NAD 83.

DATE:

10/10/2025

SCALE:

AS SHOWN

SHEET:

1