

Archivado: Jueves 23 de octubre de 2025 10:29:14 AM

De: [Kate Logan](#)

Enviado: Viernes 17 de octubre de 2025 7:08:31 PM

Para: [Karen Gork](#)

Cc: Todd.Thalhamer@Calrecycle.ca.gov

Asunto: Vertedero de Chiquita Canyon - Cubierta Geosintética - Medida de Mitigación 4.1

Importancia: Normal

Sensibilidad: Ninguna

Adjuntos: [2025-10-10 Figure 1 EVOH Location-Layout1 \(2\).pdf](#); [4050 2025-10-03 Milestone 2B Chiquita Canyon LF Isopach_September 2025.pdf](#); [CCLF Reaction Area _Reactive Wells_2025-10-10.pdf](#);

[REMITENTE EXTERNO: Tenga precaución con los enlaces/adjuntos]

A continuación se encuentra la actualización de Chiquita de la semana sobre el estado de la instalación de la cubierta de EVOH/HDPE geomembrana de 60-mil en el Vertedero de Chiquita Canyon, conforme a la Medida de Mitigación 4.1 de la Orden de Cumplimiento de la LEA emitida el 1 de mayo de 2025.

Al 10 de octubre de 2025, D&E, en nombre de Chiquita, instaló aproximadamente 655,140 pies cuadrados de cubierta de geomembrana de EVOH/HDPE de 60-mil marrón. Chiquita también continuó realizando reparaciones de la cubierta de geomembrana existente de HDPE de 30 mils utilizando geomembrana de EVOH/HDPE de 60 mils. Estas reparaciones incluyeron fabricar bases, parches, soldadura por extrusión y volver a unir con costura, según la necesidad.

El mapa del sitio adjunto muestra la extensión aproximada de la cubierta de geomembrana instalada al viernes 10 de octubre de 2025, como también la cubierta de geomembrana descrita en el anteproyecto del plan de trabajo revisado para la extensión del área de la cubierta de geomembrana presentado a la LEA, a la US EPA y al DTSC el 3 de octubre de 2025. También se adjuntan a esta entrega el mapa isopáquico mensual de septiembre de 2025 y una figura que identifica los pozos que muestran indicios de reacción al 10 de octubre de 2025.

Debido a limitaciones técnicas, actualmente no podemos crear una figura que incluya todos estos datos.

Gracias,

Kate Logan

Ingeniero Regional

Vertedero de Chiquita Canyon

29201 Henry Mayo Dr.


Castaic, CA 91384

(celular) (346) 807-5547

Kate.Logan@WasteConnections.com



P:\SITES\CHIQUITA CYN LF\MONITORING SUMMARY\FIGURES-WEEKLY\RM22.1077-CCL-EVOH-FIG 1-(2025-10-08).DWG October 14, 2025 - 10:50 AM BY: GLA-USER

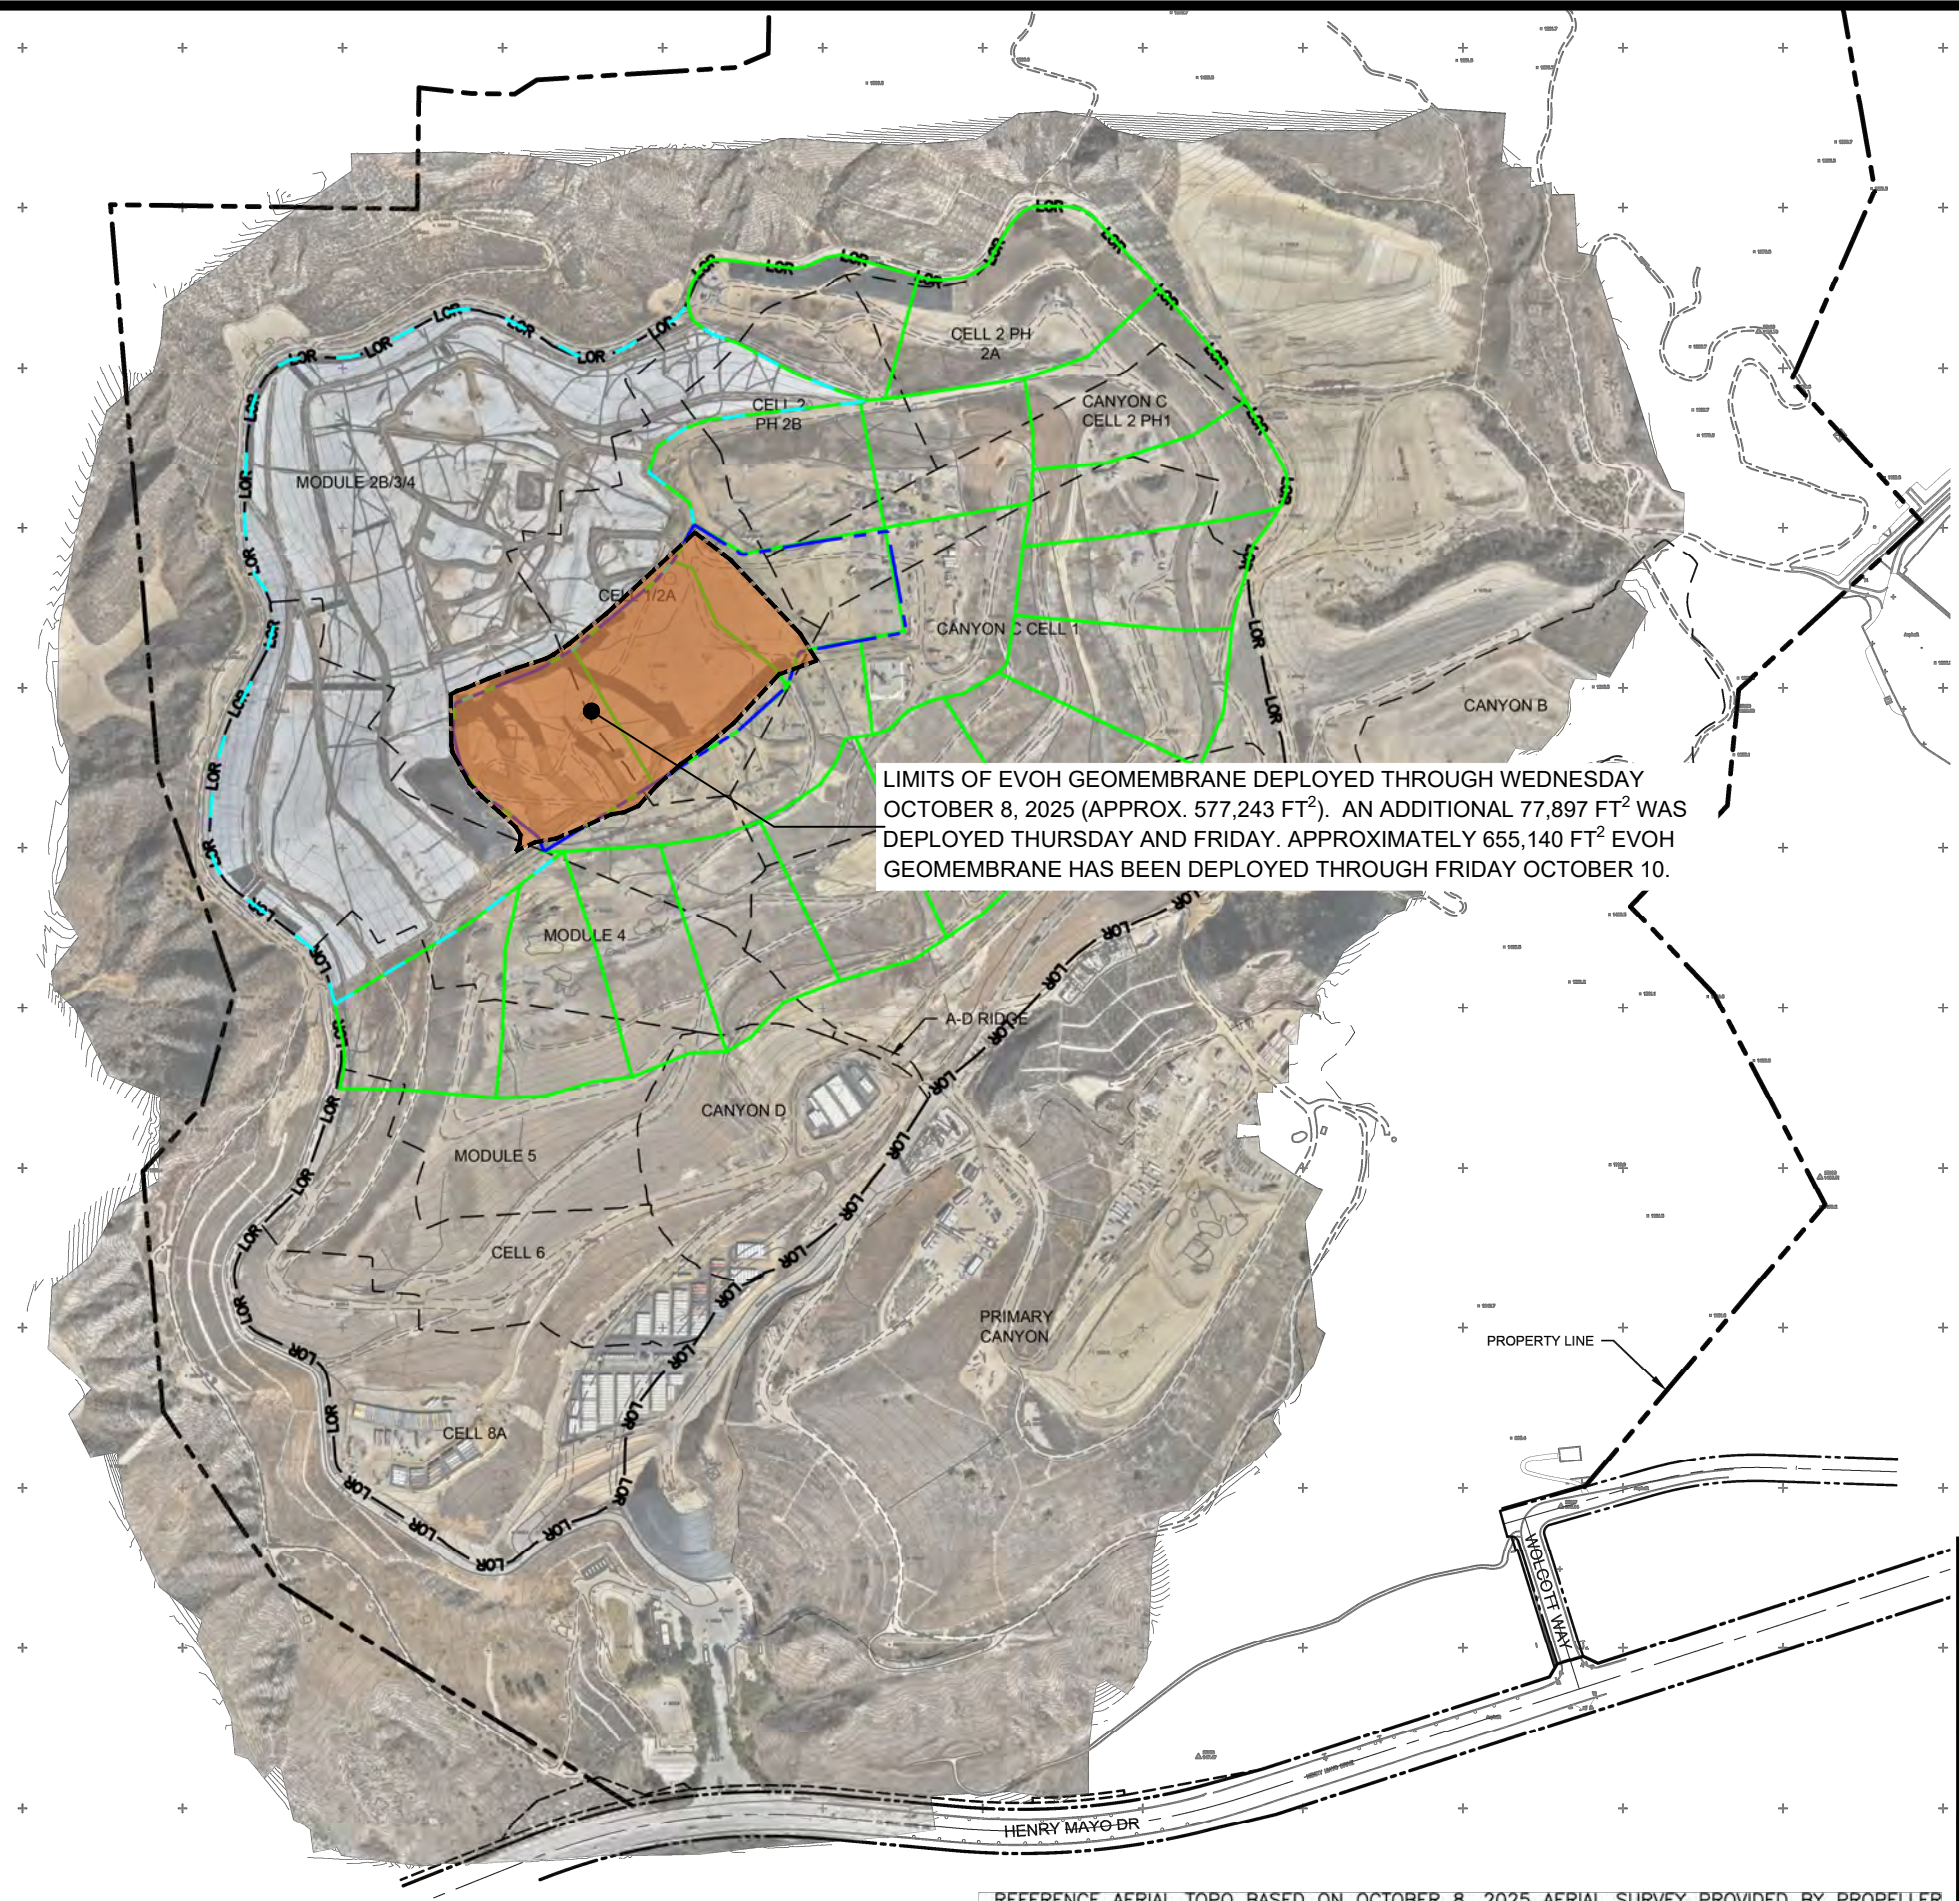

LEGEND:

- PROPERTY LINE
- LOR --- LOR --- APPROXIMATE LIMIT OF REFUSE
- CELL LIMIT
- EXISTING GEOMEMBRANE DEPLOYMENT AREA
- INITIAL SUPPLEMENTAL GEOMEMBRANE DEPLOYMENT AREA
- SUBSEQUENT SUPPLEMENTAL GEOMEMBRANE AREA

NOTE:

1. EXISTING GEOMEMBRANE DEPLOYMENT AREA IS APPROXIMATELY 48.3 ACRES.
2. EXISTING GEOMEMBRANE IS 30-MIL HDPE, EXCEPT FOR 1.3 ACRES OF 40-MIL HDPE.
3. EACH PROPOSED DEPLOYMENT AREA IS APPROXIMATELY 5 ACRES.
4. NEW GEOMEMBRANE WILL BE 60-MIL HDPE WITH AN INTERNAL CORE EVOH RESIN BARRIER.

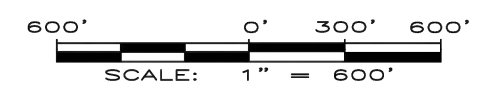



FIGURE 1
APPROXIMATE LIMITS OF
EVOH GEOMEMBRANE
CHIQUITA CANYON LANDFILL
CASTAIC, CA



DRAWN BY: LP/RM | DATE: OCTOBER 2025 | JOB NO.: RM22.1077

REFERENCE AERIAL TOPO BASED ON OCTOBER 8, 2025 AERIAL SURVEY PROVIDED BY PROPELLER

Chiquita Canyon Landfill - Isopach

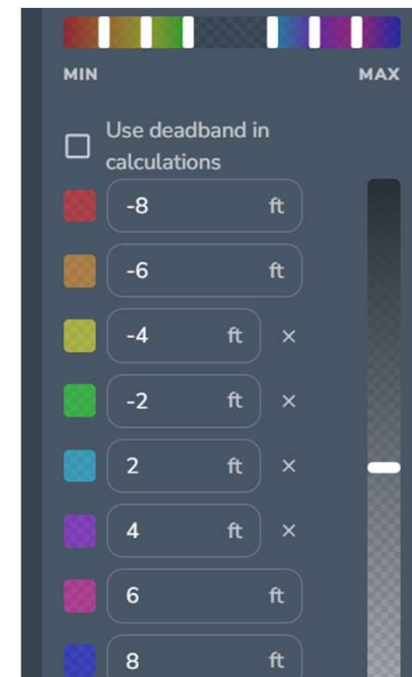

October 1, 2025 Survey Image. August 27, 2025 vs October 1, 2025

