

Archivado: Jueves 6 de noviembre de 2025 11:41:06 AM

De: [Kate Logan](#)

Enviado: Viernes 31 de octubre de 2025 5:05:50 PM

Para: [Karen Gork](#)

Cc: Todd.Thalhamer@Calrecycle.ca.gov

Asunto: Vertedero de Chiquita Canyon - Cubierta Geosintética - Medida de Mitigación 4.1

Importancia: Normal

Sensibilidad: Ninguna

Adjuntos: [CCLF Reaction Area _Reactive Wells_2025-10-24.pdf](#); [4050 2025-10-03 Milestone 2B Chiquita Canyon LF Isopach_September 2025.pdf](#); [2025-10-24 Figure 1 EVOH Location-Layout1 \(2\).pdf](#);

[REMITENTE EXTERNO: Tenga precaución con los enlaces/adjuntos]

A continuación se encuentra la actualización de Chiquita de la semana sobre el estado de la instalación de la cubierta de EVOH/HDPE geomembrana de 60-mil en el Vertedero de Chiquita Canyon, conforme a la Medida de Mitigación 4.1 de la Orden de Cumplimiento de la LEA emitida el 1 de mayo de 2025.

Al 24 de octubre de 2025, D&E, en nombre de Chiquita, instaló aproximadamente 707,948 pies cuadrados de cubierta de geomembrana de EVOH/HDPE de 60 mils marrón. Chiquita continúa priorizando la instalación de calles de acceso sobre la cubierta de geomembrana de EVOH/HDPE para asegurar el acceso continuo a zonas importantes del vertedero. Completar la instalación de la calle de acceso rápidamente también permitirá que Chiquita retome su operación de los pozos de extracción de biogás y de las bombas de desagote en esas áreas que tuvieron que ser deshabilitadas temporalmente para este proyecto. Se realizaron otras reparaciones y detalles en los paneles existentes, que incluyen fabricar bases, parches, soldaduras por extrusión y volver a realizar costuras, según la necesidad.

El mapa del sitio adjunto muestra la extensión aproximada de la cubierta de geomembrana instalada al viernes 24 de octubre de 2025, como también la cubierta de geomembrana descrita en el anteproyecto del plan de trabajo revisado para la extensión del área de la cubierta de geomembrana presentado a la LEA, a la US EPA y al DTSC el 3 de octubre de 2025. También se adjuntan a esta entrega el mapa isopáquico mensual de septiembre de 2025 y una figura que identifica los pozos que muestran indicios de reacción al 24 de octubre de 2025. Debido a limitaciones técnicas, actualmente no podemos crear una figura que incluya todos estos datos.

Gracias,

Kate Logan

Ingeniero Regional

Vertedero de Chiquita Canyon

29201 Henry Mayo Dr.


Castaic, CA 91384

(móvil) (346) 807-5547

Kate.Logan@WasteConnections.com




WASTE CONNECTIONS
Connect with the Future

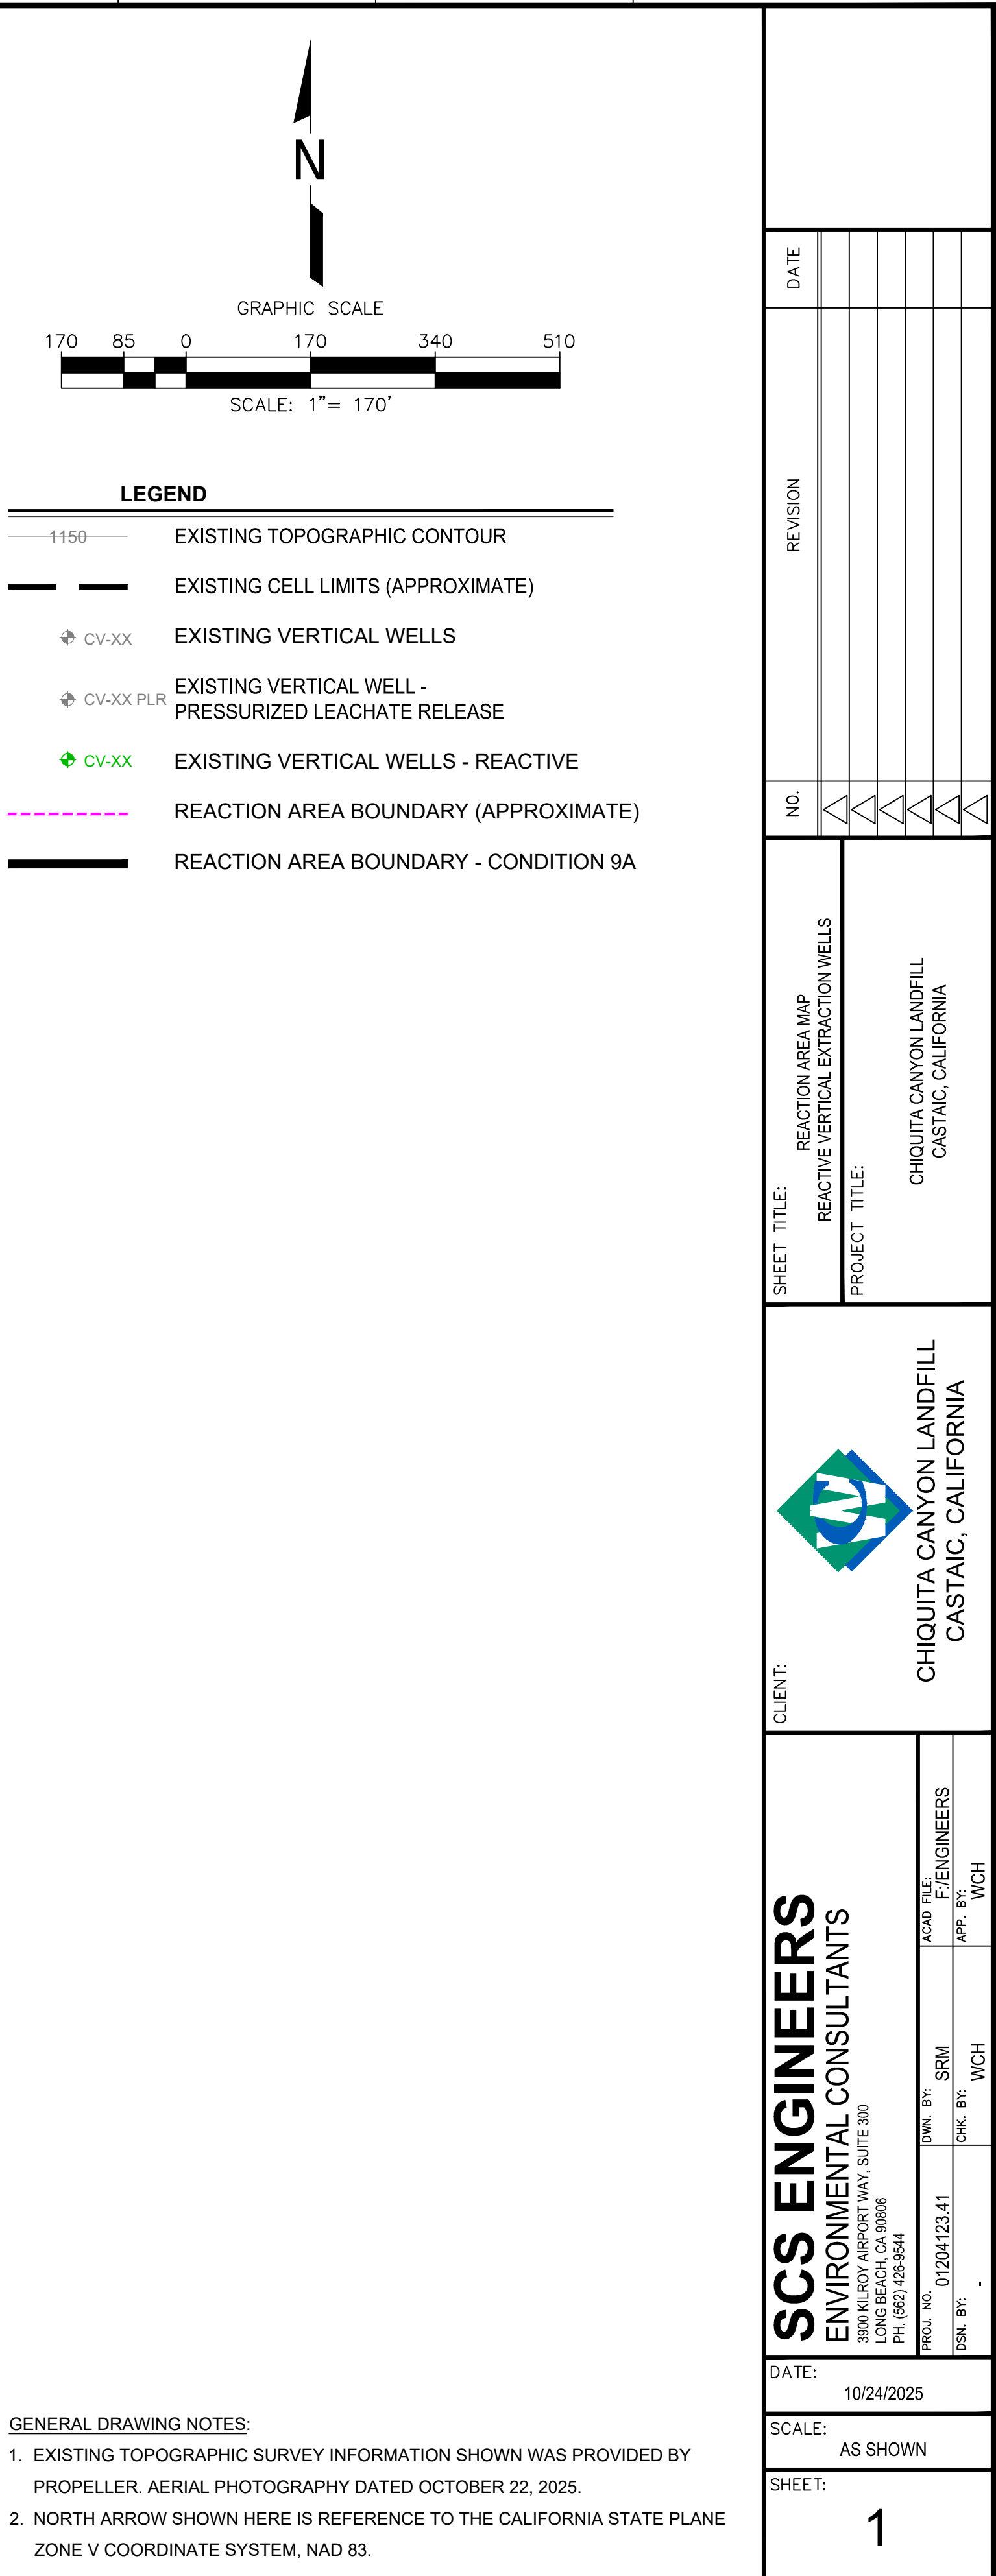

\\Fs1\Engineers\Waste Connections\Chiquita Canyon LF\2125 Reaction Area Maps\08-September\DWG\Reaction Area _Reactive Wells_2025-10-24.dwg 2025 - 8:35am By: smdind

Chiquita Canyon Landfill - Isopach

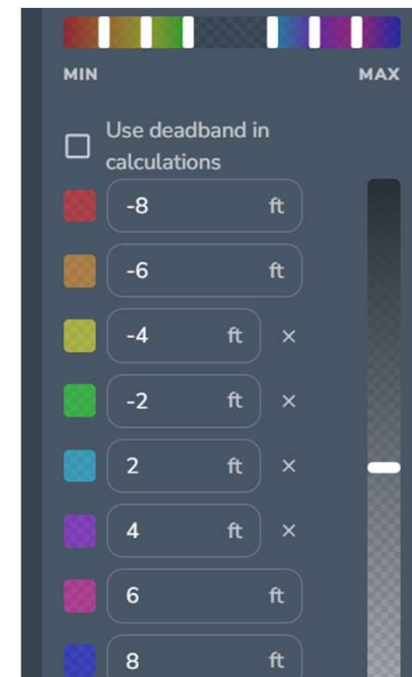

October 1, 2025 Survey Image. August 27, 2025 vs October 1, 2025

P:\SITES\CHIQUITA CYN LF\MONITORING SUMMARY\FIGURES-WEEKLY\RM22.1077-CCL-EVOH-FIG 1-(2025-10-22).DWG October 24, 2025 - 10:40 AM BY: GLA-USER

