

Archivado: Jueves 13 de noviembre de 2025 11:01:13 AM
De: [Kate Logan](#)
Enviado: Viernes 7 de noviembre de 2025 7:33:51 AM
Para: [Karen Gork](#)
Cc: Todd.Thalhamer@Calrecycle.ca.gov
Asunto: Vertedero de Chiquita Canyon - Cubierta Geosintética - Medida de Mitigación 4.1
Importancia: Normal
Sensibilidad: Ninguna
Adjuntos: [4050 2025-11-07 Milestone 2B Chiquita Canyon LF Isopach_October 2025.pdf](#); [CCLF Reaction Area _Reactive Wells_2025-10-31.pdf](#); [2025-10-31 Figure 1 EVOH Location-Layout1 \(2\).pdf](#);

[REMITENTE EXTERNO: Tenga precaución con los enlaces/adjuntos]

A continuación se encuentra la actualización de Chiquita de la semana sobre el estado de la instalación de la cubierta de EVOH/HDPE geomembrana de 60-mil en el Vertedero de Chiquita Canyon, conforme a la Medida de Mitigación 4.1 de la Orden de Cumplimiento de la LEA emitida el 1 de mayo de 2025.


Al 31 de octubre de 2025, D&E, en nombre de Chiquita, había instalado aproximadamente 707,948 pies cuadrados de cubierta de geomembrana de EVOH/HDPE de 60 mils marrón. D&E estuvo de rotación la semana del 27 de octubre de 2025 como lo solicitó D&E y por lo tanto no pudo instalar la cubierta de EVOH/HDPE adicional esa semana. Chiquita continúa priorizando la instalación de calles de acceso sobre la cubierta de geomembrana de EVOH/HDPE para asegurar el acceso continuo a zonas importantes del vertedero. Completar la instalación de la calle de acceso rápidamente también permitirá que Chiquita retome su operación de los pozos de extracción de biogás y de las bombas de desagote en esas áreas que tuvieron que ser deshabilitadas temporalmente para este proyecto. Se realizaron otras reparaciones y detalles en los paneles existentes, que incluyen fabricar bases, parches, soldaduras por extrusión y volver a realizar costuras, según la necesidad.

El mapa del sitio adjunto muestra la extensión aproximada de la cubierta de geomembrana instalada al viernes 31 de octubre de 2025, como también la cubierta de geomembrana descrita en el anteproyecto del plan de trabajo revisado para la extensión del área de la cubierta de geomembrana presentado a la LEA, a la US EPA y al DTSC el 3 de octubre de 2025. También se adjuntan a esta entrega el mapa isopáquico mensual de octubre de 2025 y una figura que identifica los pozos que muestran indicios de reacción al 31 de octubre de 2025. Debido a limitaciones técnicas, actualmente no podemos crear una figura que incluya todos estos datos.


Gracias
Kate Logan
Gerente Sénior de Proyectos de Reparaciones
Vertedero de Chiquita Canyon
29201 Henry Mayo Dr.
Castaic, CA 91384
(celular) (346) 807-5547
Kate.Logan@WasteConnections.com



Chiquita Canyon Landfill - Isopach

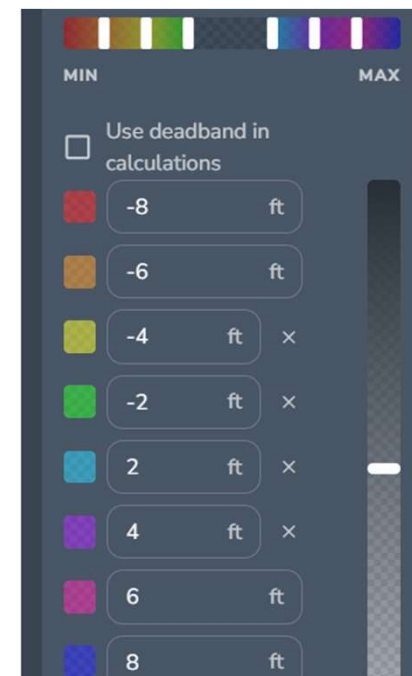

October 29, 2025 Survey Image. October 1, 2025 vs October 29, 2025

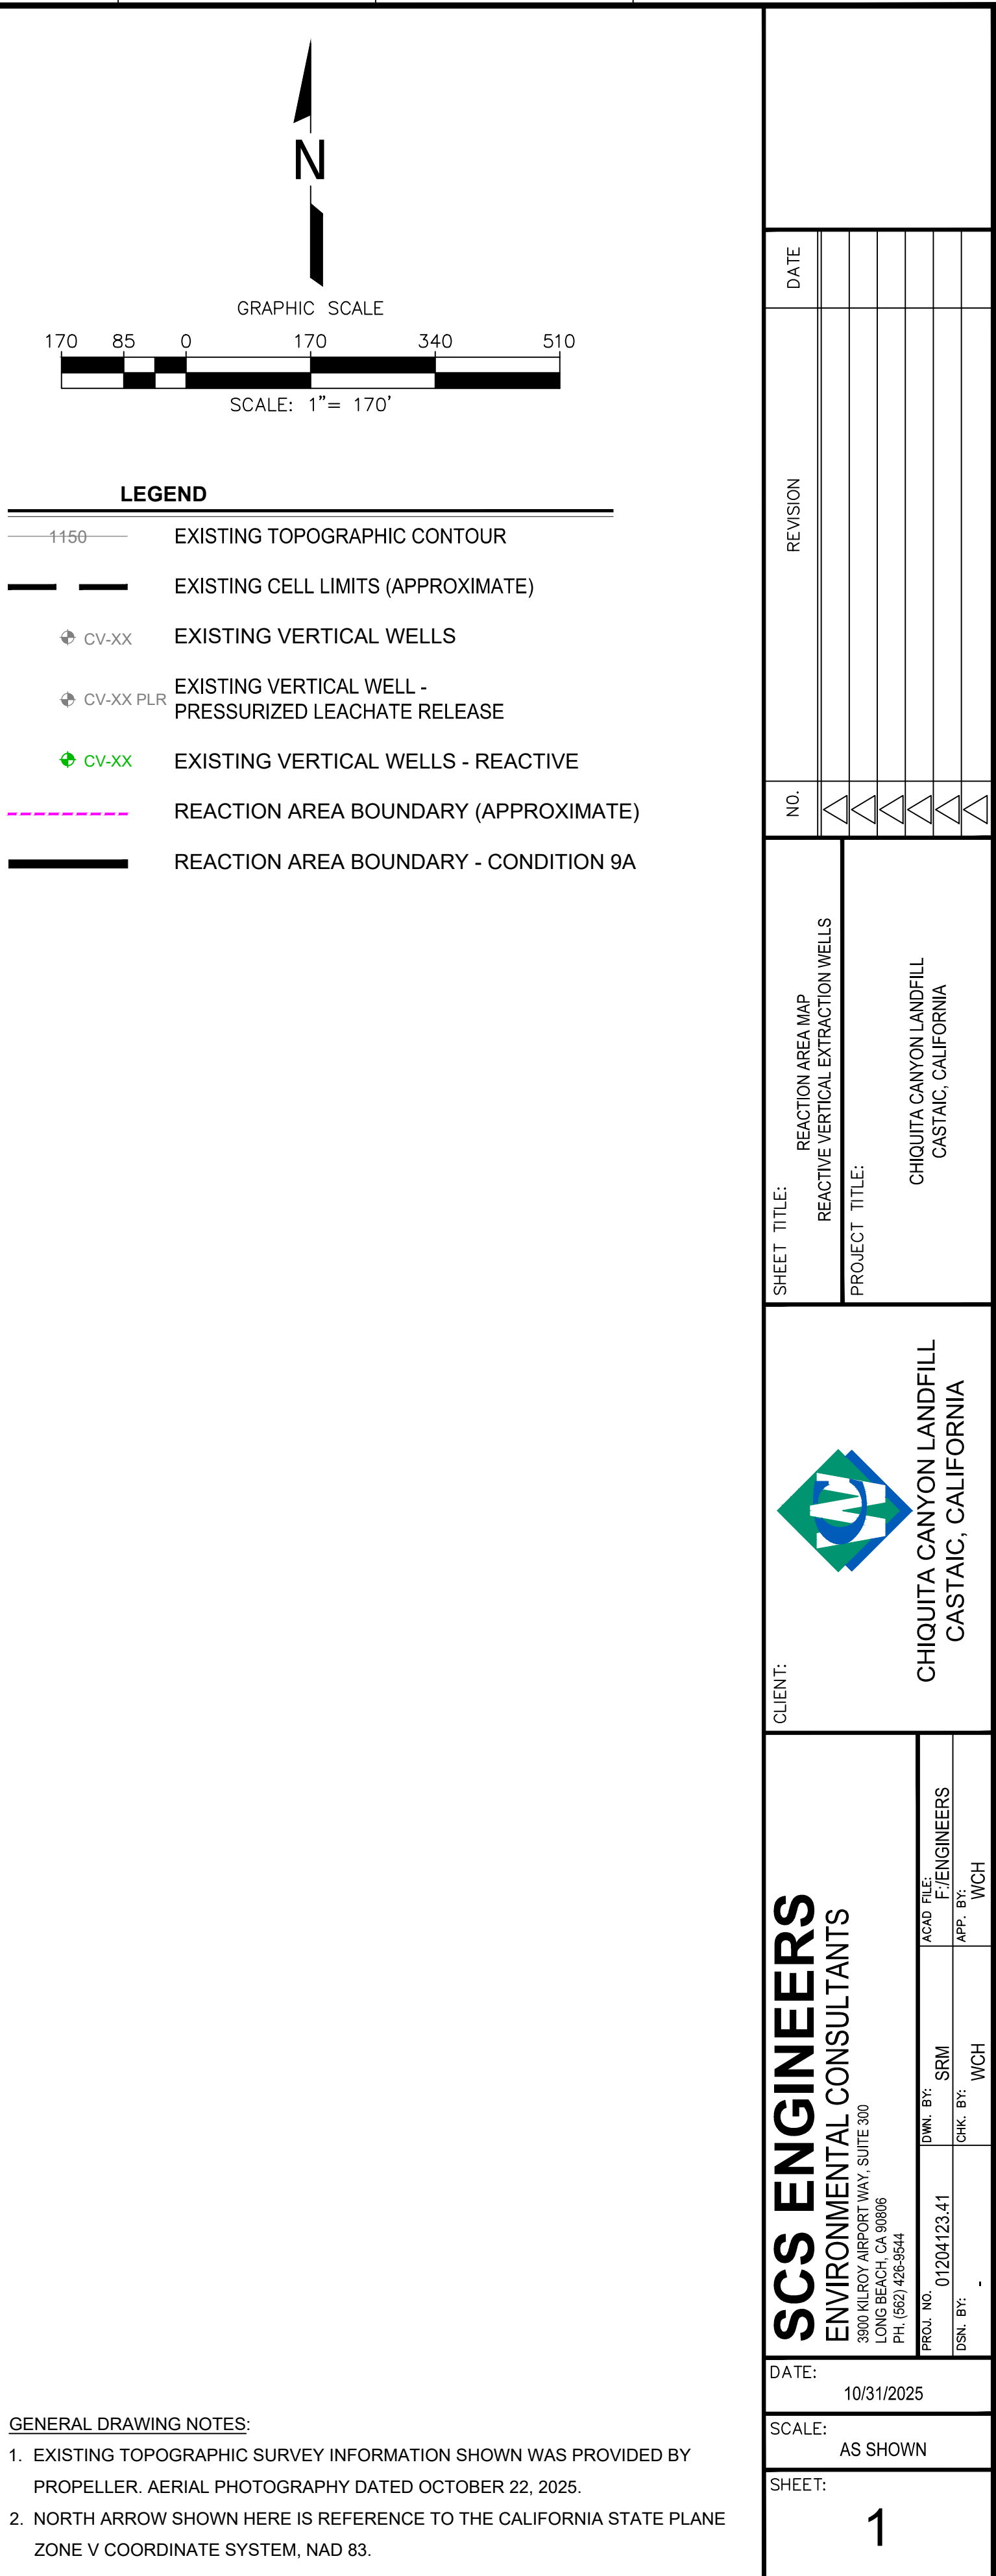

\\Fs1\Engineers\Waste Connections\Chiquita Canyon LF\2125 Reaction Area Maps\08-September\DWG\Reaction Area _Reactive Wells_2025-10-31.dwg Oct 31, 2025 - 7:41am By: smclding

P:\SITES\CHIQUITA CYN LF\MONITORING SUMMARY\FIGURES-WEEKLY\RM22.1077-CCL-EVOH-FIG 1-(2025-10-29).DWG October 31, 2025 - 9:23 AM BY: GLA-USER

