

Archivado: Jueves 13 de noviembre de 2025 1:27:16 PM
De: [Medina, Steven](#)
Enviado: Viernes 7 de noviembre de 2025 10:45:45 AM
Para: bchen@aqmd.gov
Cc: [Haley, William \(Bill\)](#)
Asunto: Ref.: Orden de Depuración Estipulada del Caso No. 6177-4 - Actualización sobre la Perforación del Pozo
Importancia: Normal
Sensibilidad: Ninguno
Adjuntos: [Outlook-bjhfulpk.png](#); [Outlook-bwiiggbw.png](#); [Outlook-fzdw4153.png](#); [2025 CCLF GCCS Expan Master Plan_Proposed LFG Extraction Well and Temp Probe Map_2025-11-07.pdf](#);

[REMITENTE EXTERNO: Tenga precaución con los enlaces/adjuntos]

Todos,

Según la Condición 15(c) de la Orden Estipulada, a continuación se encuentra el resumen actualizado de la construcción para el Proyecto del Plan Maestro de Ampliación de GCCS 2025 del Vertedero de Chiquita Canyon.

Durante el período del 03/11/25 al 07/11/2025 Chiquita no instaló ningún pozo de extracción de LFG vertical debido a una rotación del grupo de trabajo de perforación, como se proyectó en la presentación de la semana pasada. Como resultado, la cantidad total de pozos verticales de extracción de LFG instalados desde el 6 de diciembre de 2023 (la fecha de inicio de la Expansión Maestra de GCCS) hasta hoy es de trescientos doce (312).

Durante el período del 03/11/25 al 07/11/2025 Chiquita no instaló ninguna sonda de temperatura debido a una rotación del grupo de trabajo de perforación, como se proyectó en la presentación de la semana pasada. Como resultado, la cantidad total de sondas de temperatura instaladas desde el 26 de febrero de 2024 cuatro: (la fecha de inicio de las instalaciones de sondas de temperatura) hasta hoy es de treinta y nueve (39).

Los pozos y las sondas de temperatura programados para perforación durante la semana del 10/11/2025 al 14/11/2025 son los siguientes (sujeto a cambios):

Plataforma (Secuencia): CV-2566, CV-2571, CV-2572, CV-2574, CV-2575

Plataforma de Sondas de Temperatura (Boart Longyear): La perforación de las sondas de temperatura actualmente está retenida debido a la perforación en curso de un pozo de Extracción de Vapores del Suelo (SVE), que está programada para retomar la semana del 10 de noviembre. La perforación de las sondas de temperatura retomará después de que se complete y se instalen los pozos de SVE.

Atentamente,

STEVEN Rubén Medina, **E.I.T.**

Personal Profesional

SCS Engineers

3900 Kilroy Airport Way, Suite 300


Long Beach, CA 90806

858-204-4342 (c)

SMedina@scsengineers.com

Dirigidos por el Éxito de los Clientes

www.scsengineers.com

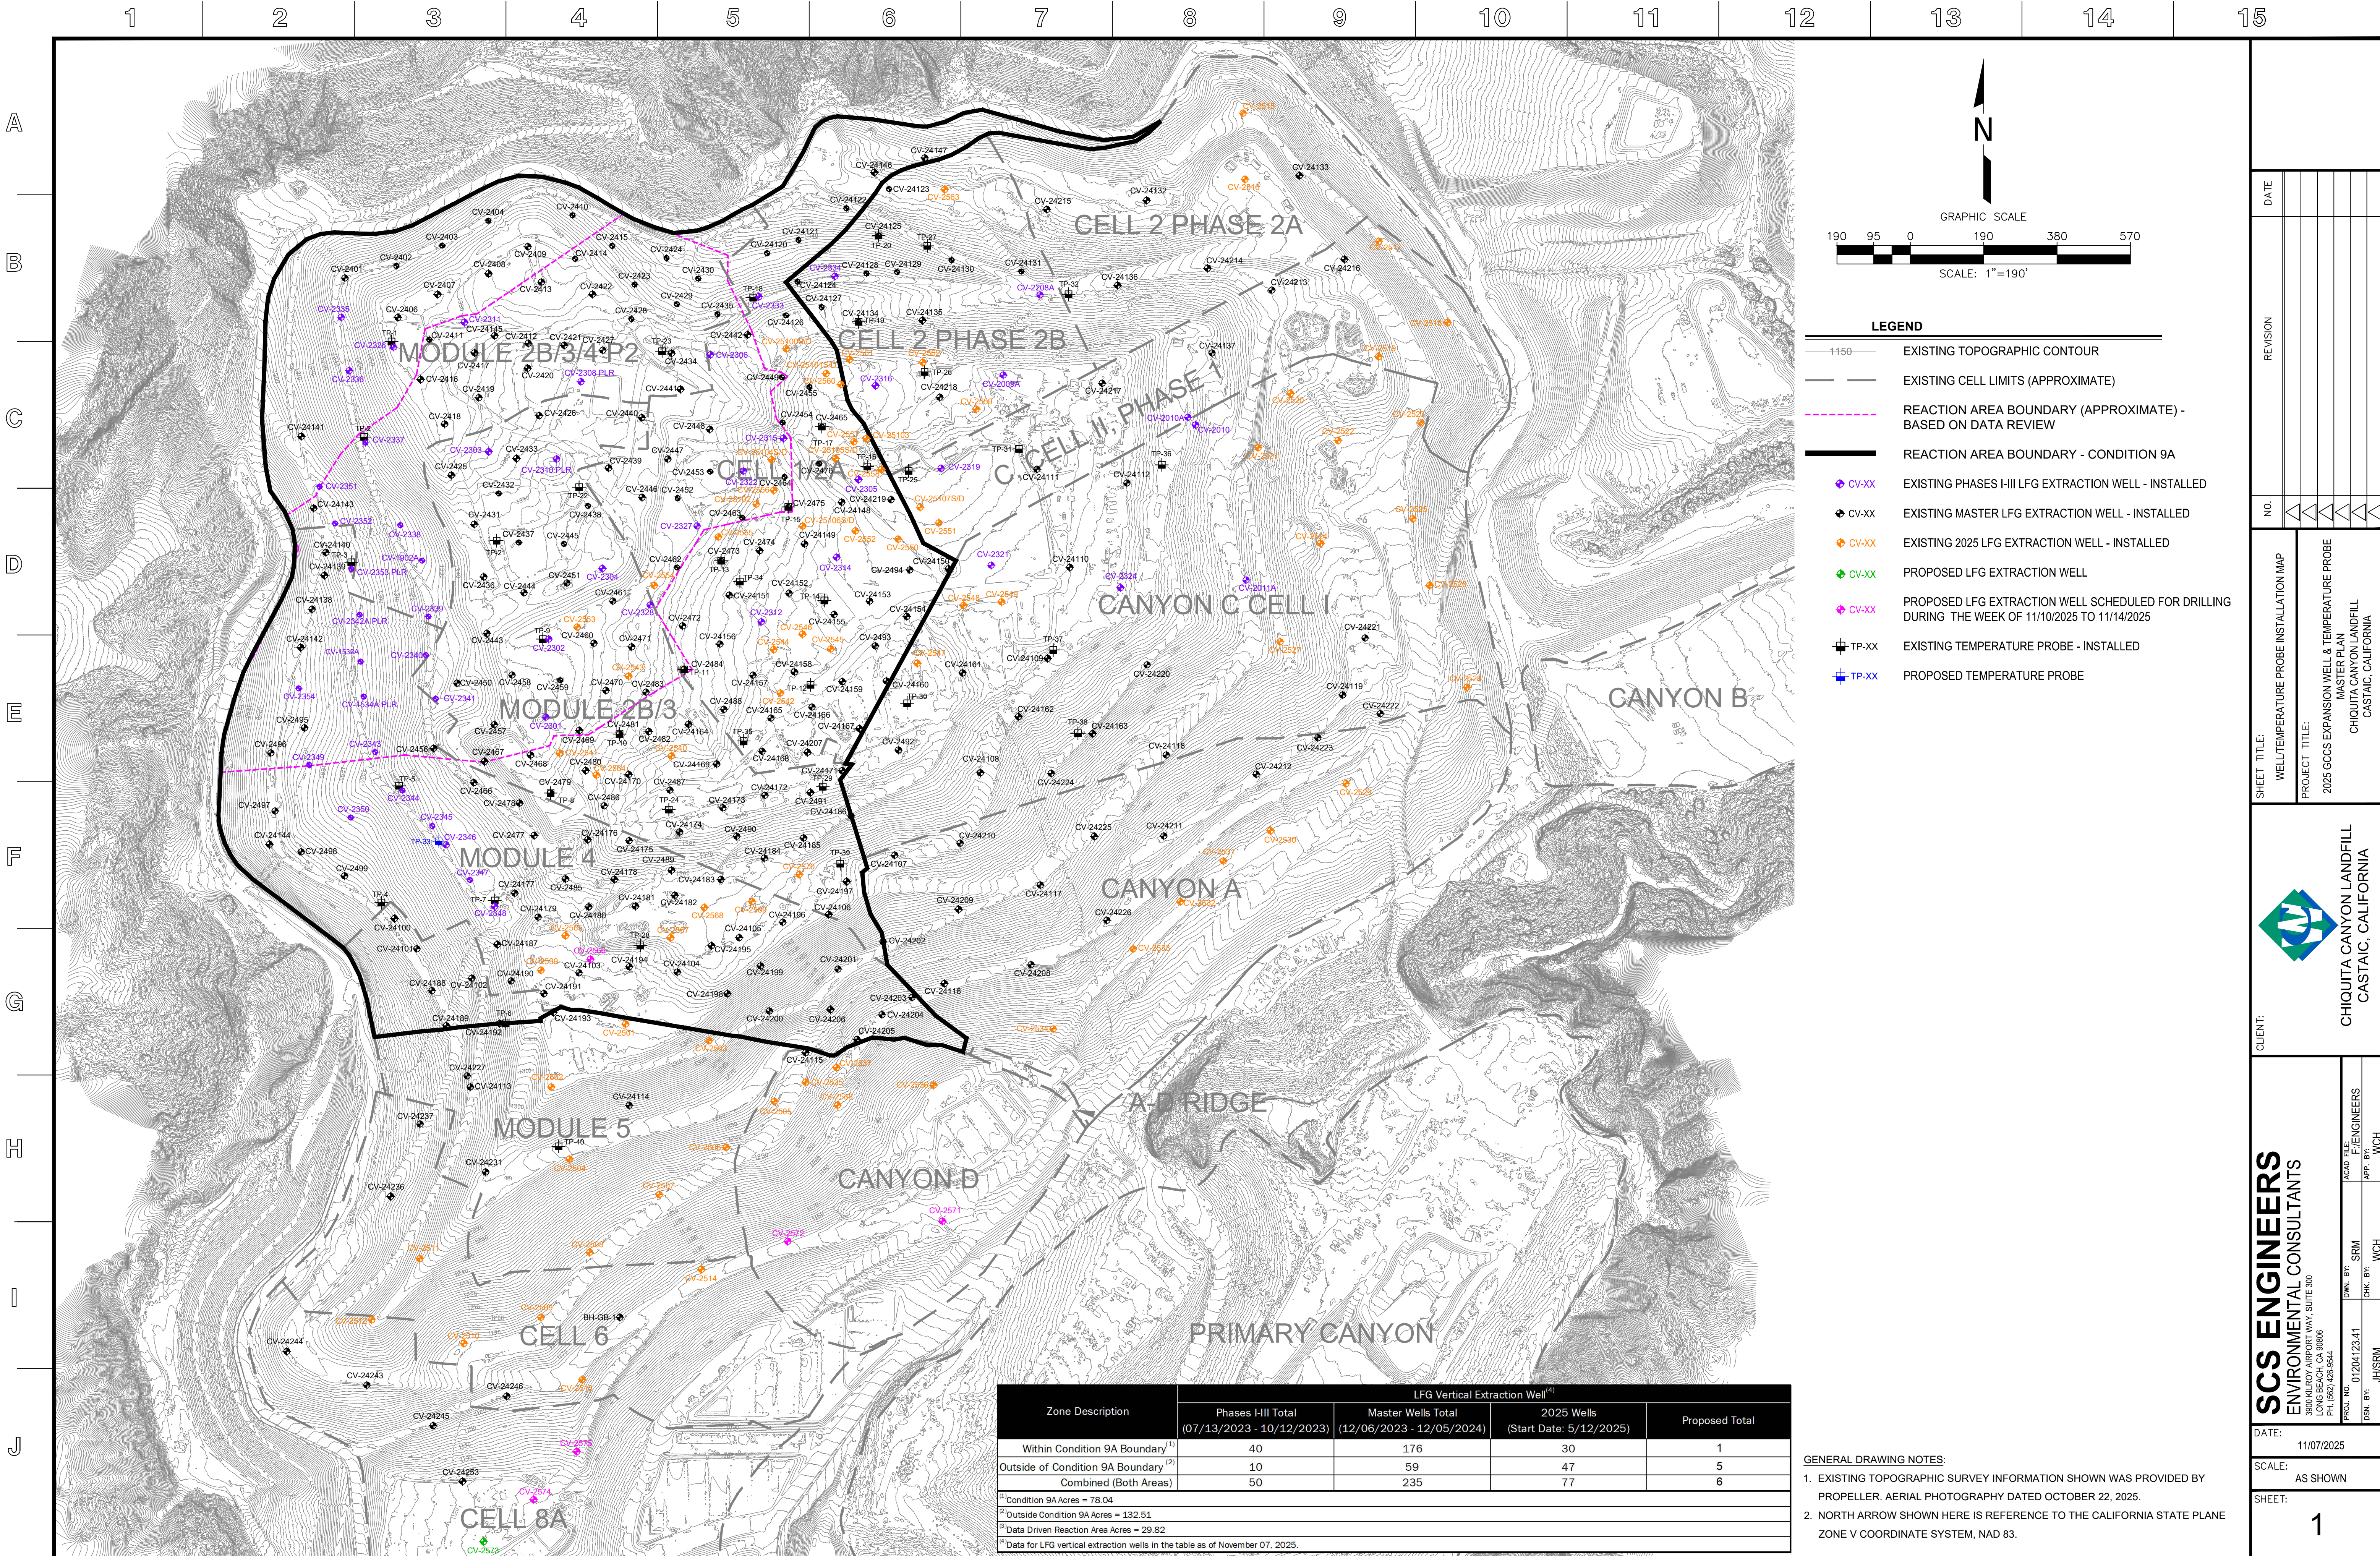

Zone Description	LFG Vertical Extraction Well ⁽¹⁾			
	Phases I-III Total (07/13/2023 - 10/12/2023)	Master Wells Total (12/06/2023 - 12/05/2024)	2025 Wells (Start Date: 5/12/2025)	Proposed Total
Within Condition 9A Boundary ⁽¹⁾	40	176	30	1
Outside of Condition 9A Boundary ⁽²⁾	10	59	47	5
Combined (Both Areas)	50	235	77	6

⁽¹⁾ Condition 9A Acres = 78.04
⁽²⁾ Outside Condition 9A Acres = 132.51
⁽³⁾ Data Driven Reaction Area Acres = 29.82
⁽⁴⁾ Data for LFG vertical extraction wells in the table as of November 07, 2025.

DATE

REVISION

NO.

SHEET TITLE:
WELL/TEMPERATURE PROBE INSTALLATION MAP

PROJECT TITLE:
2025 GCCS EXPANSION WELL & TEMPERATURE PROBE
MASTER PLAN
CHICUITA CANYON LANDFILL
CASTAIC, CALIFORNIA

CLIENT:

SCS ENGINEERS
ENVIRONMENTAL CONSULTANTS
LONG BEACH, CA 90806
PH: (562) 426-9544

DATE: 11/07/2025

SCALE: AS SHOWN

SHEET: 1

ACAD FILE: F:\ENGINEERS

APP. BY: WCH

CHK. BY: WCH

JHSRM