

Archivado: Miércoles 19 de noviembre de 2025 11:55:15 AM
De: [Kate Logan](#)
Enviado: Viernes 14 de noviembre de 2025 7:42:32 AM
Para: [Karen Gork](#)
Cc: Todd.Thalhamer@Calrecycle.ca.gov
Asunto: Vertedero de Chiquita Canyon - Cubierta Geosintética - Medida de Mitigación 4.1
Importancia: Normal
Sensibilidad: Ninguna
Adjuntos: [4050 2025-11-07 Milestone 2B Chiquita Canyon LF Isopach_October 2025.pdf](#); [CCLF Reaction Area _Reactive Wells_2025-11-07.pdf](#); [2025-11-07 Figure 1 EVOH Location-Layout1 \(2\).pdf](#);

[REMITENTE EXTERNO: Tenga precaución con los enlaces/adjuntos]

A continuación se encuentra la actualización de Chiquita de la semana sobre el estado de la instalación de la cubierta de EVOH/HDPE geomembrana de 60-mil en el Vertedero de Chiquita Canyon, conforme a la Medida de Mitigación 4.1 de la Orden de Cumplimiento de la LEA emitida el 1 de mayo de 2025.

Al 7 de noviembre de 2025, D&E, en nombre de Chiquita, había instalado aproximadamente 716,077 pies cuadrados de cubierta de geomembrana de EVOH/HDPE de 60 mils marrón. Chiquita continúa priorizando y ya casi ha completado la instalación de calles de acceso sobre la cubierta de geomembrana de EVOH/HDPE para asegurar el acceso continuo a zonas importantes del vertedero. Completar la instalación de la calle de acceso rápidamente también permitirá que Chiquita retome su operación de los pozos de extracción de biogás y de las bombas de desagote en esas áreas que tuvieron que ser deshabilitadas temporalmente para este proyecto. Se realizaron otras reparaciones y detalles en los paneles existentes, que incluyen fabricar bases, parches, soldaduras por extrusión y volver a realizar costuras, según la necesidad. Chiquita también está preparando el área del Segmento 3 para el despliegue de la cubierta geosintética de EVOH/HDPE, que incluye quitar piedras de los caminos que están sobre la cubierta geosintética de HDPE de 30 mils existente. Chiquita anticipa potenciales demoras en el despliegue de la cubierta geosintética de EVOH/HDPE como resultado de las lluvias pronosticadas, que se espera que durarán hasta el martes 18 de noviembre de 2025.


El mapa del sitio adjunto muestra la extensión aproximada de la cubierta de geomembrana instalada al viernes 7 de noviembre de 2025, como también la cubierta de geomembrana descrita en el anteproyecto del plan de trabajo revisado para la extensión del área de la cubierta de geomembrana presentado a la LEA, a la US EPA y al DTSC el 3 de octubre de 2025. También se adjuntan a esta entrega el mapa isopáquico mensual de octubre de 2025 y una figura que identifica los pozos que muestran indicios de reacción al 7 de noviembre de 2025. Debido a limitaciones técnicas, actualmente no podemos crear una figura que incluya todos estos datos.

Gracias,


Kate Logan
Gerente Sénior de Proyectos de Reparaciones
Vertedero de Chiquita Canyon
29201 Henry Mayo Dr.
Castaic, CA 91384
(celular) (346) 807-5547
Kate.Logan@WasteConnections.com




Chiquita Canyon Landfill - Isopach

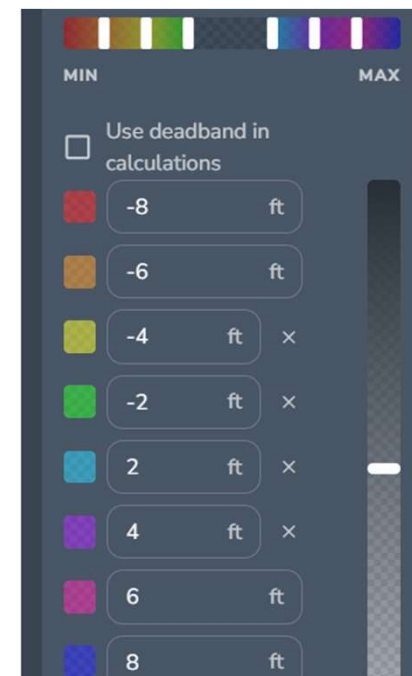

October 29, 2025 Survey Image. October 1, 2025 vs October 29, 2025

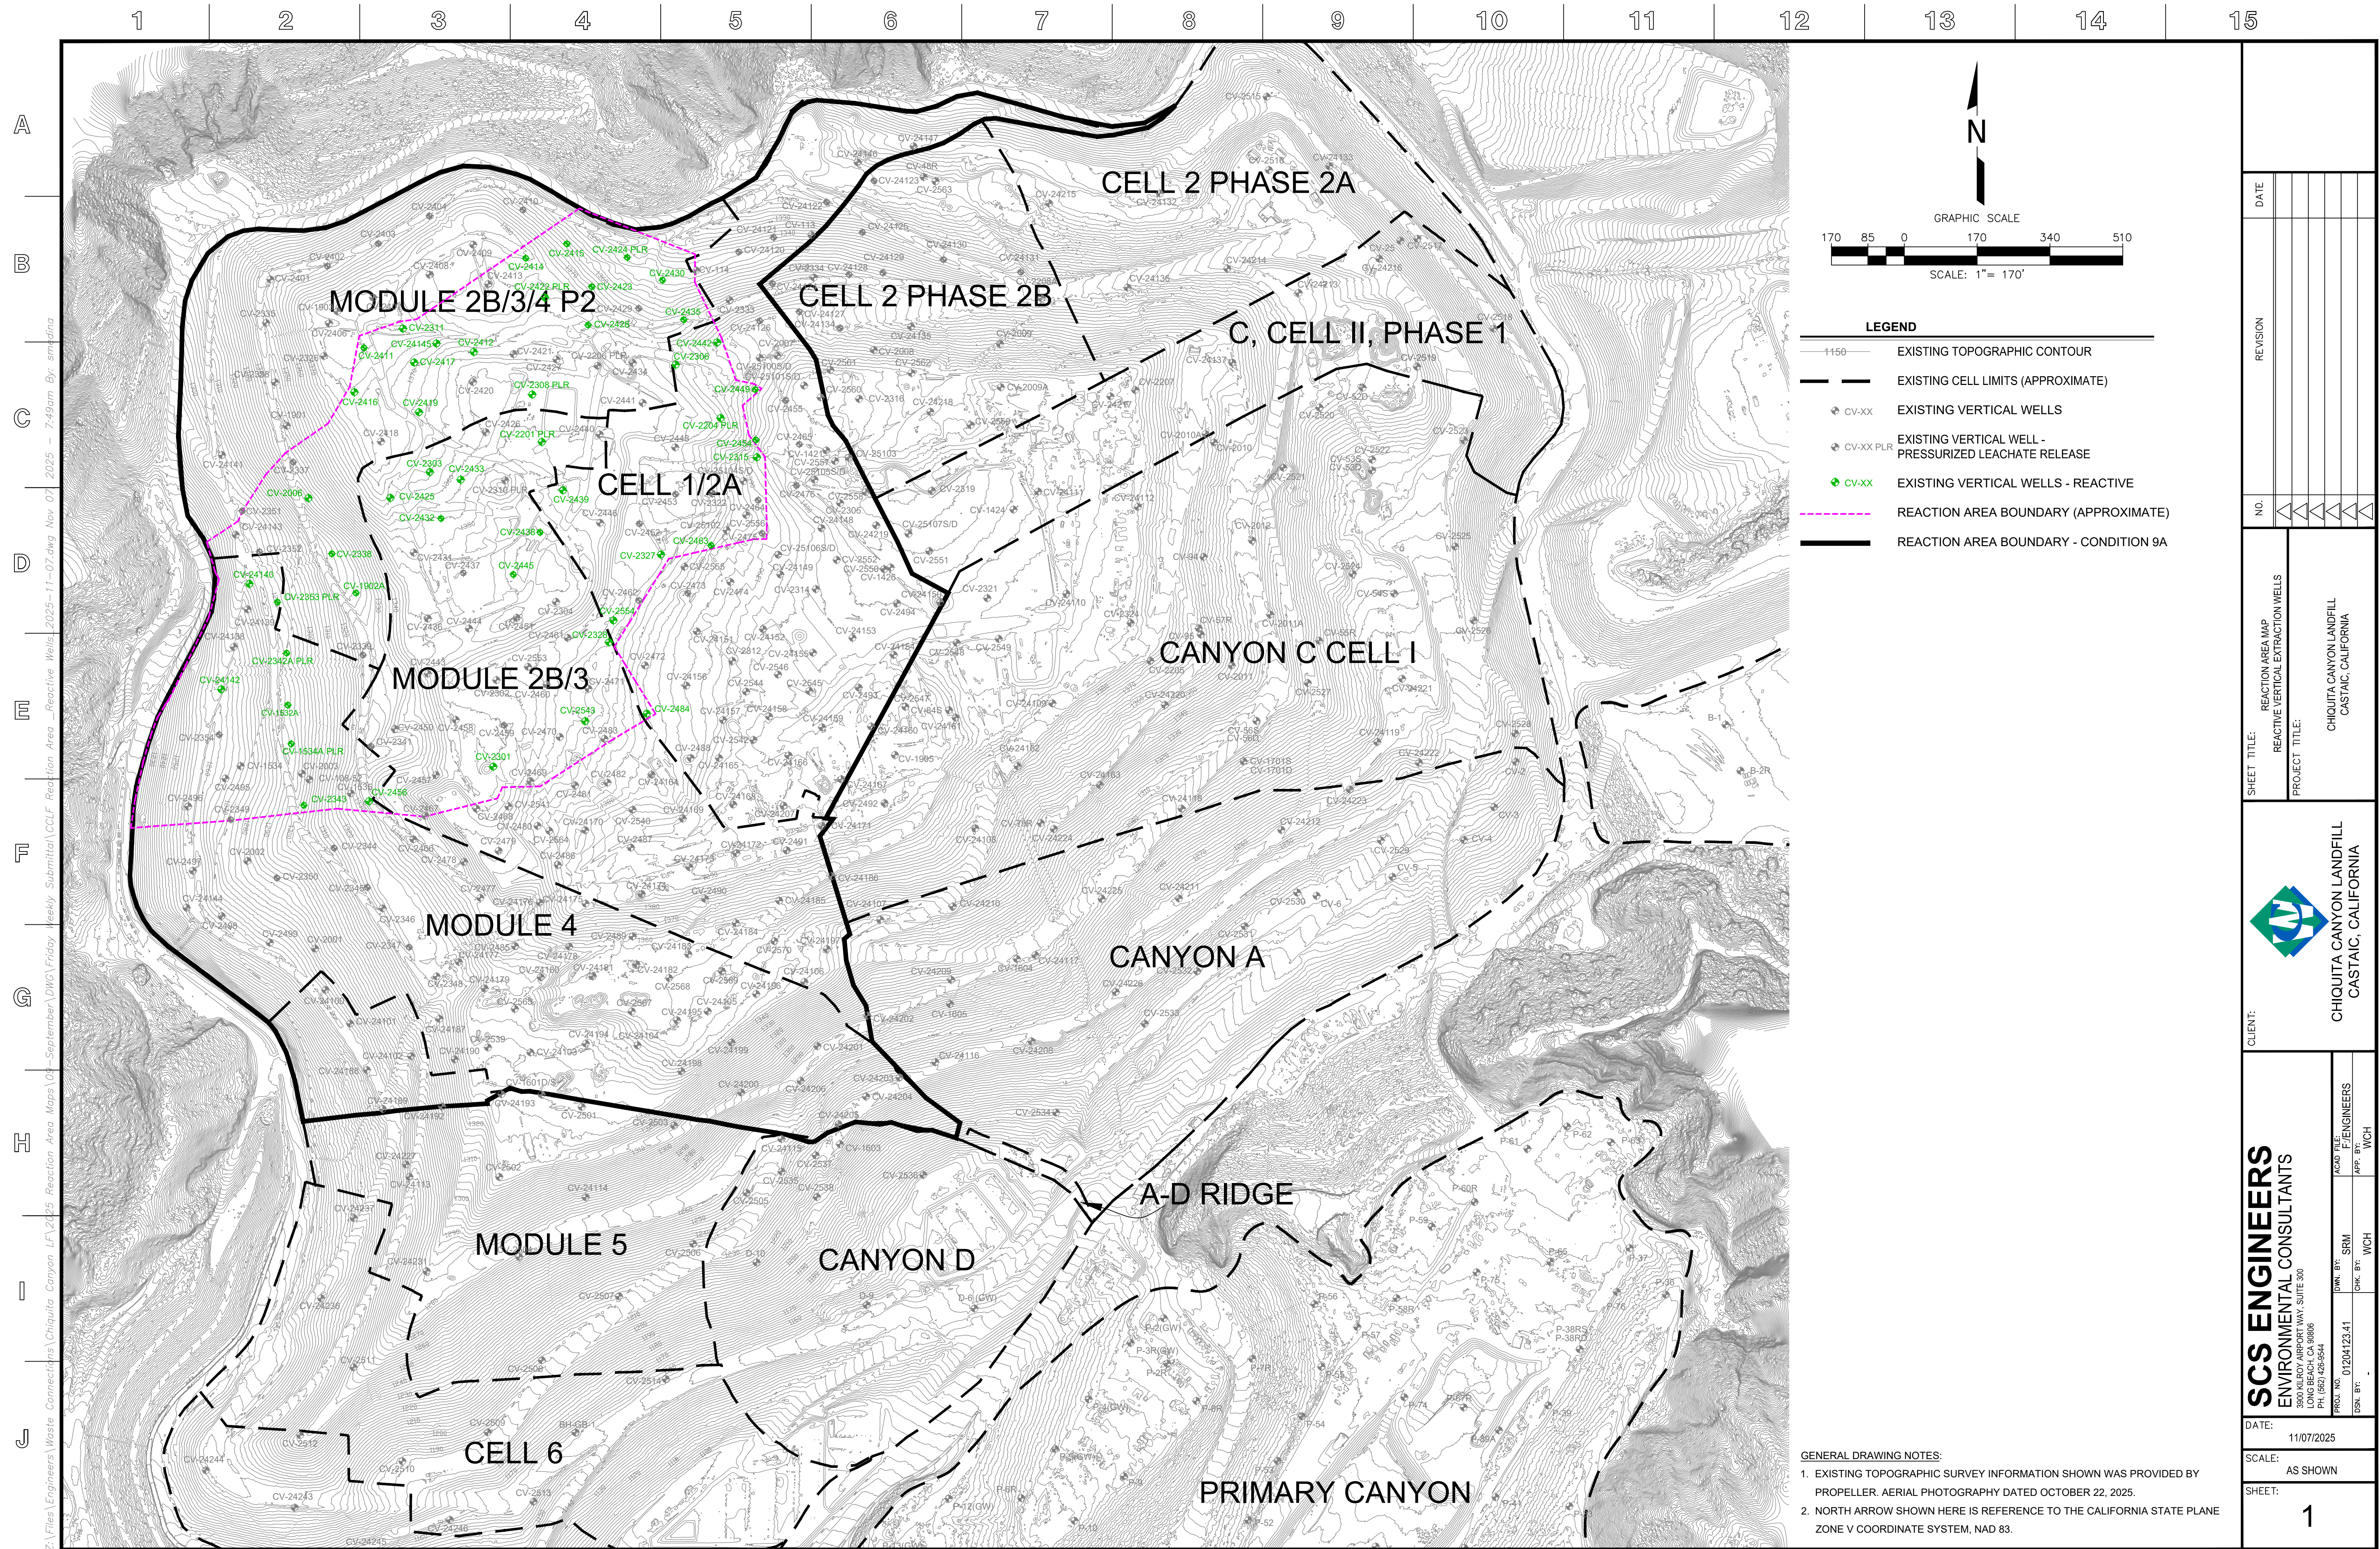

P:\SITES\CHIQUITA CYN LF\MONITORING SUMMARY\FIGURES-WEEKLY\RM22.1077-CCL-EVOH-FIG 1-(2025-10-29).DWG October 31, 2025 - 9:23 AM BY: GLA-USER

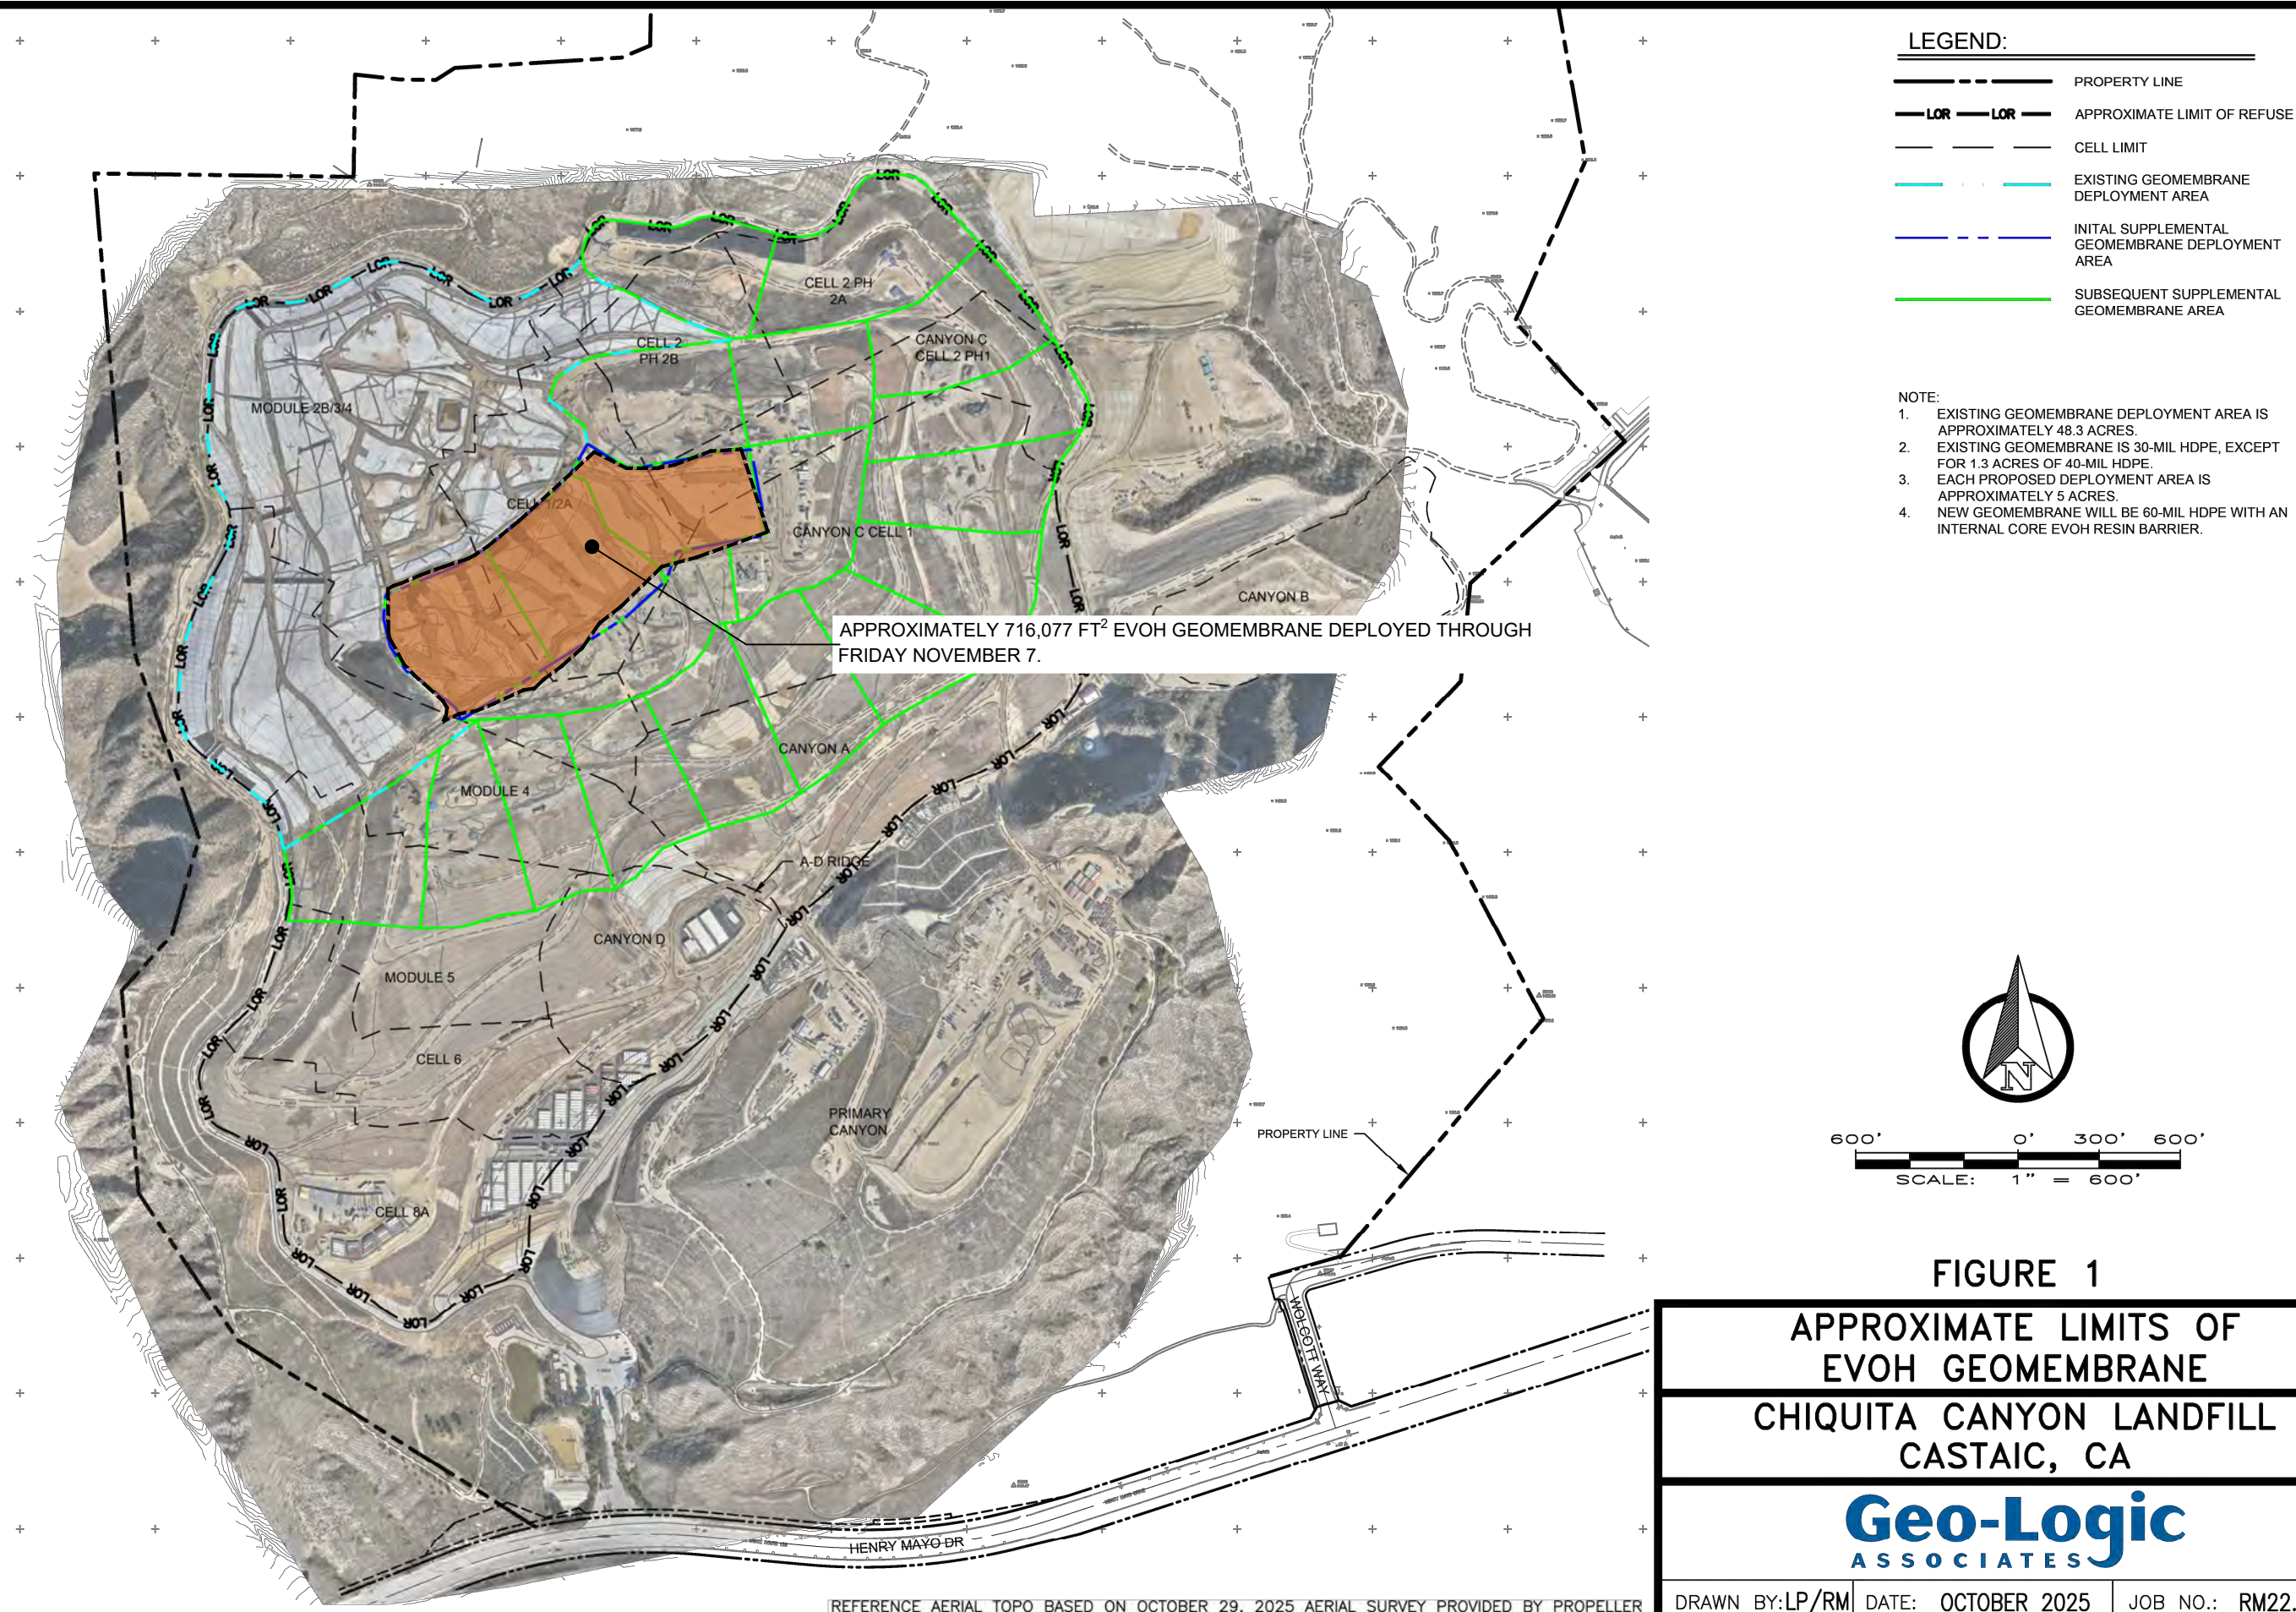

LEGEND:

- PROPERTY LINE
- APPROXIMATE LIMIT OF REFUSE
- CELL LIMIT
- EXISTING GEOMEMBRANE DEPLOYMENT AREA
- INITIAL SUPPLEMENTAL GEOMEMBRANE DEPLOYMENT AREA
- SUBSEQUENT SUPPLEMENTAL GEOMEMBRANE AREA

NOTE:

- EXISTING GEOMEMBRANE DEPLOYMENT AREA IS APPROXIMATELY 48.3 ACRES.
- EXISTING GEOMEMBRANE IS 30-MIL HDPE, EXCEPT FOR 1.3 ACRES OF 40-MIL HDPE.
- EACH PROPOSED DEPLOYMENT AREA IS APPROXIMATELY 5 ACRES.
- NEW GEOMEMBRANE WILL BE 60-MIL HDPE WITH AN INTERNAL CORE EVOH RESIN BARRIER.



600' 0' 300' 600'
SCALE: 1" = 600'

FIGURE 1

APPROXIMATE LIMITS OF
EVOH GEOMEMBRANE
CHIQUITA CANYON LANDFILL
CASTAIC, CA

Geo-Logic
ASSOCIATES

DRAWN BY: LP/RM | DATE: OCTOBER 2025 | JOB NO.: RM22.1077

REFERENCE AERIAL TOPO BASED ON OCTOBER 29, 2025 AERIAL SURVEY PROVIDED BY PROPELLER