

De: Medina, Steven <SMedina@scsengineers.com>
Enviado: Viernes 21 de noviembre de 2025 1:26 PM
Para: bchen@aqmd.gov; ndickel@aqmd.gov; Christina Ojeda
Cc: Haley, William (Bill); Amanda Froman; Steve Cassulo; Viswanathan, Srividhya; Jones, Art; Kate Logan; Mark.Adams; Han, Jessie
Asunto: Ref.: Orden de Depuración Estipulada del Caso No. 6177-4 - Actualización sobre la Perforación del Pozo
Adjuntos: 2025 CCLF GCCS Expan Master Plan_Proposed LFG Extraction Well and Temp Probe Map_2025-11-21.pdf

[REMITENTE EXTERNO: Tenga precaución con los enlaces/adjuntos]

Todos,

Según la Condición 15(c) de la Orden Estipulada, a continuación se encuentra el resumen actualizado de la construcción para el Proyecto del Plan Maestro de Ampliación de GCCS 2025 del Vertedero de Chiquita Canyon.

Desde el 17/11/2025 hasta el 21/11/2025 - Instalación de pozos verticales de extracción y de LFG incluidos:

1. CV-2571
2. CV-2572

Del 17/11/2025 al 21/11/2025, Chiquita completó la instalación de dos (2) pozos de extracción vertical de LFG. La cantidad total de pozos verticales de extracción de LFG instalados desde el 6 de diciembre de 2023 (la fecha de inicio de la Expansión Maestra de GCCS) hasta hoy es de trescientos quince (315).

Del 17/11/2025 al 21/11/2025, Chiquita completó la instalación de cero (0) sondas de temperatura. La cantidad total de sondas de temperatura instaladas desde el 26 de febrero de 2024 cuatro (la fecha de inicio de las instalaciones de sondas de temperatura) hasta hoy es de treinta y nueve (39).

Los pozos y las sondas de temperatura programados para perforación durante la semana del 24/11/2025 al 28/11/2025 son los siguientes (sujeto a cambios):

Plataforma (Secuencia): CV-2573, CV-2575

Plataforma de Sondas de Temperatura (Boart Longyear): La perforación de las sondas de temperatura actualmente está retenida debido a la perforación en curso de un pozo de Extracción de Vapores del Suelo (SVE). La perforación de las sondas de temperatura retomará después de que se complete y se instalen los pozos de SVE.

Atentamente,

STEVEN Rubén Medina, **E.I.T.**

Personal Profesional

SCS Engineers

3900 Kilroy Airport Way, Suite 300

Long Beach, CA 90806


858-204-4342 (c)


SMedina@scsengineers.com

Dirigidos por el Éxito de los Clientes

www.scsengineers.com

*2024 Conrad Quality Focus
Award Recipient*

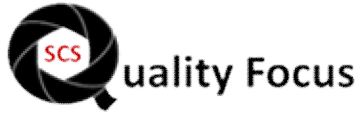

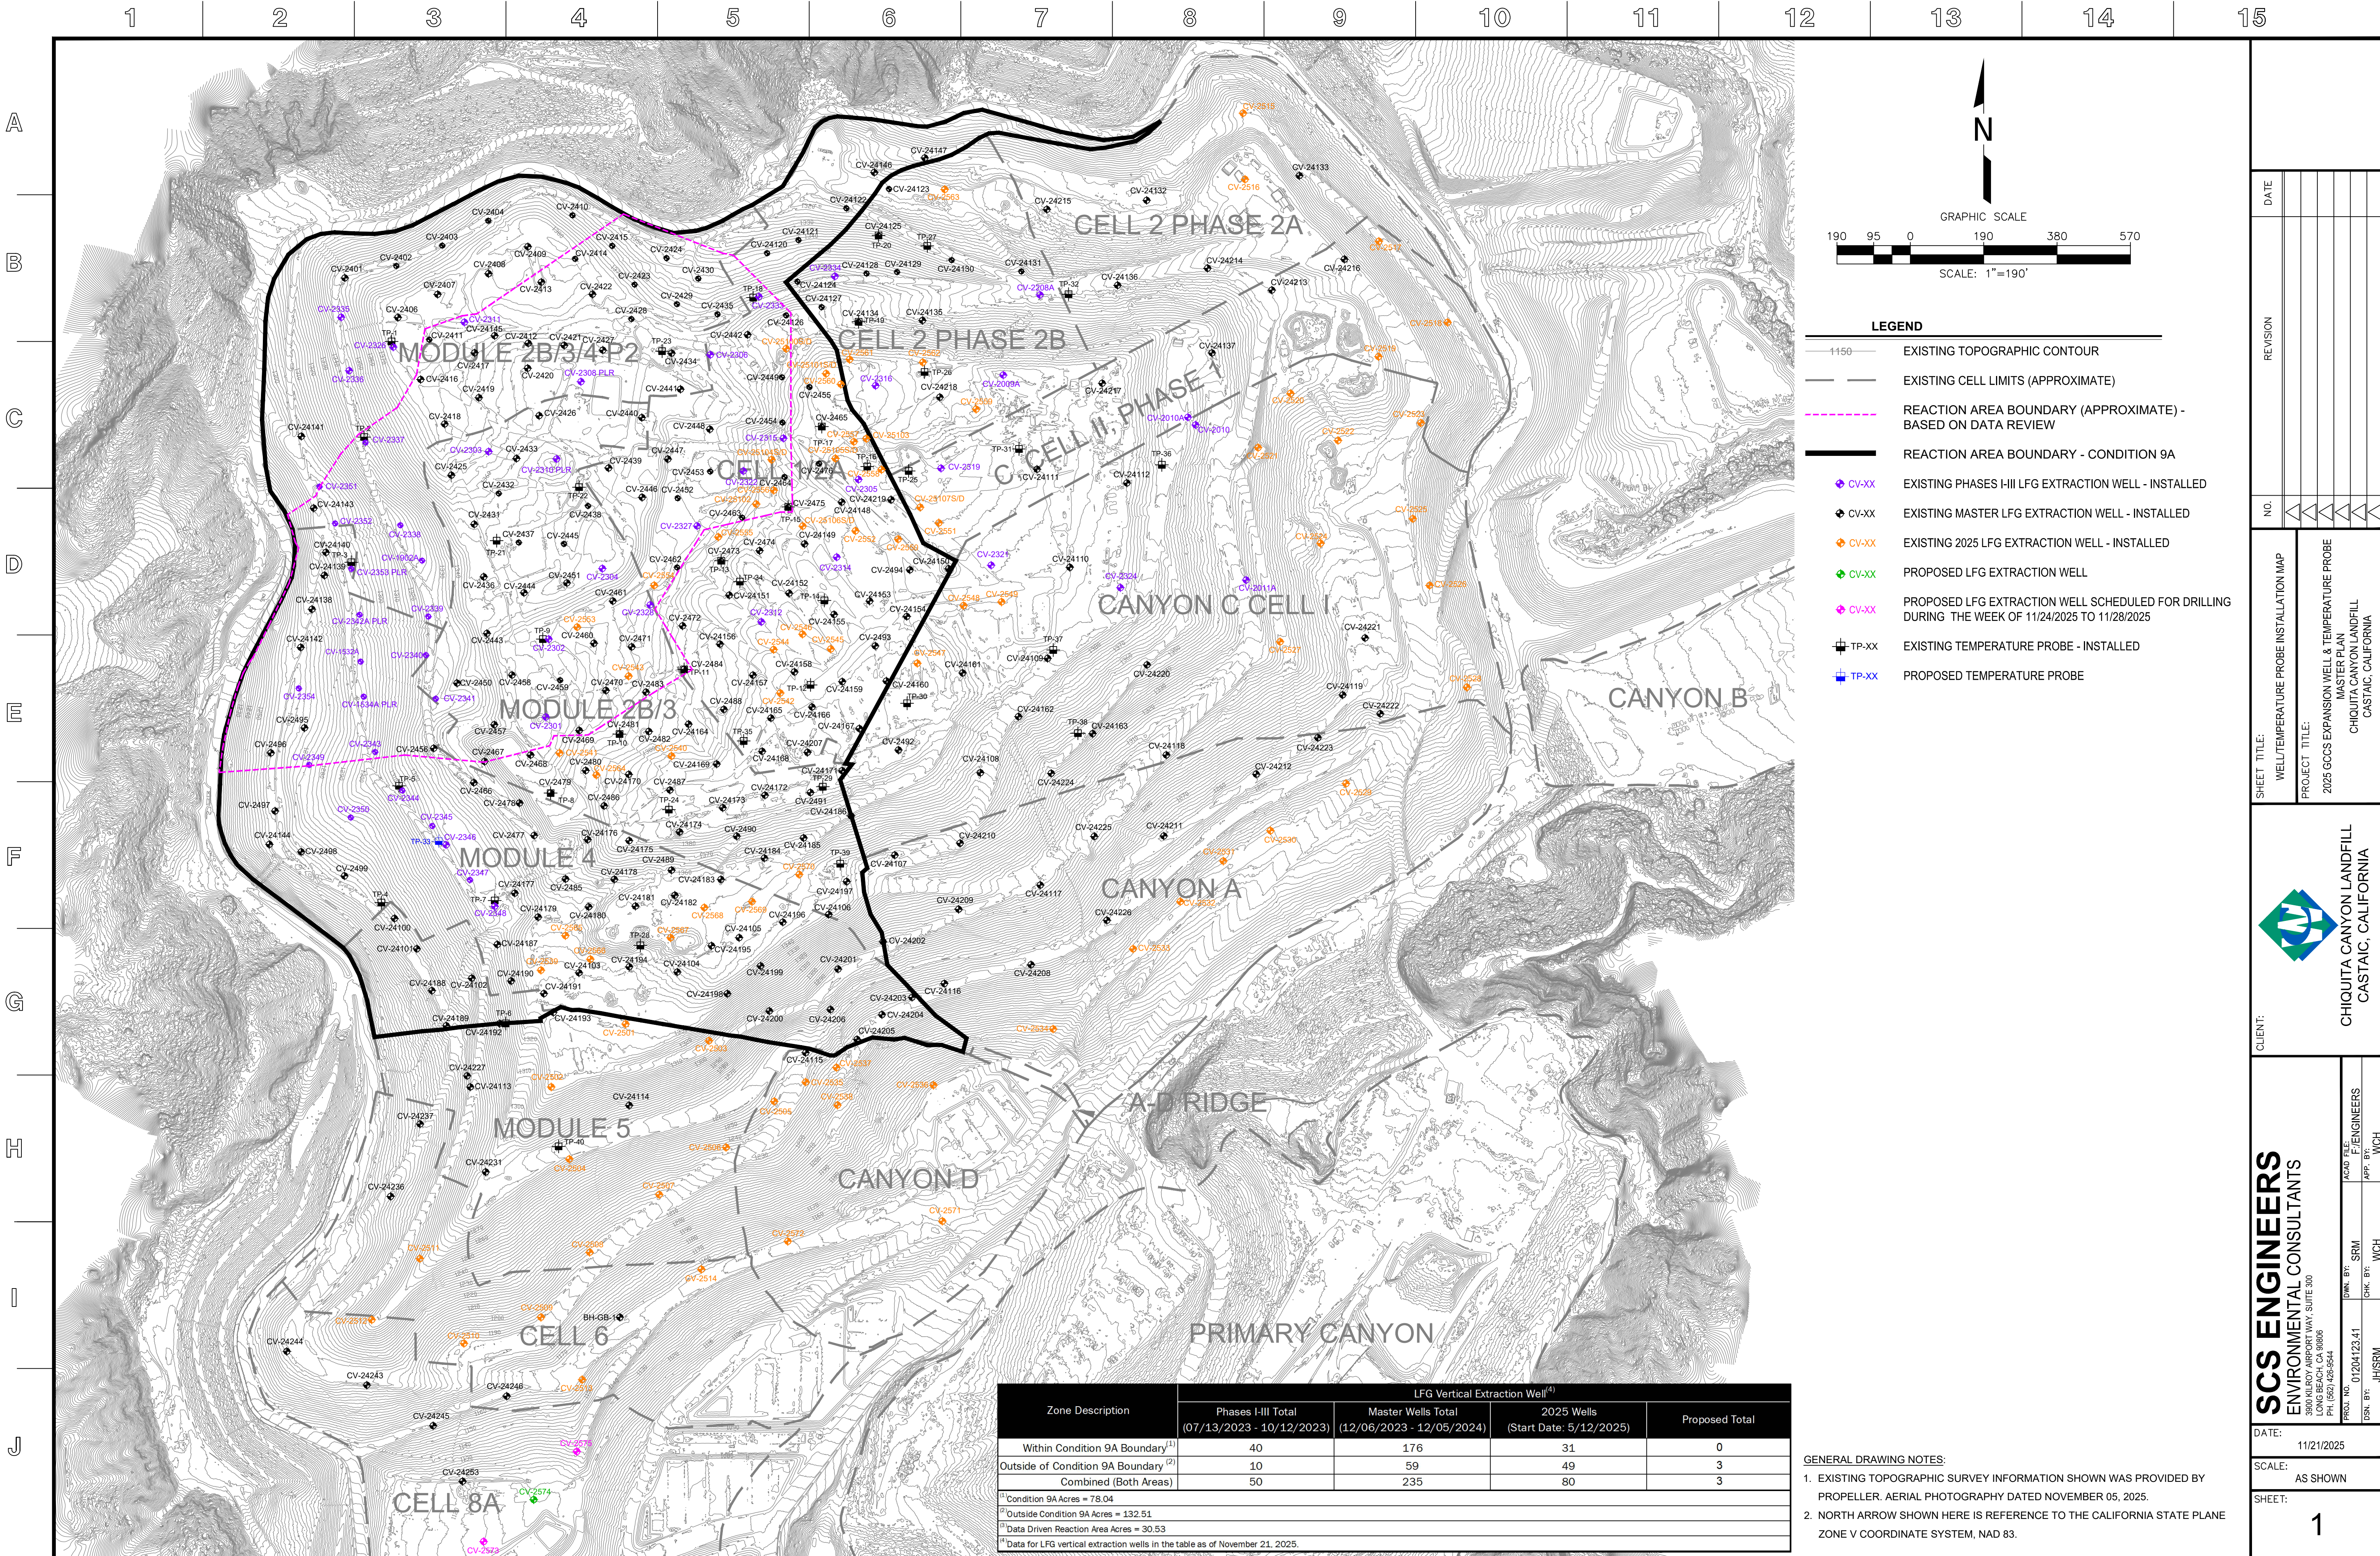

190 95 0 190 380 570

GRAPHIC SCALE

SCALE: 1"=190'

LEGEND

- 1150 EXISTING TOPOGRAPHIC CONTOUR
- EXISTING CELL LIMITS (APPROXIMATE)
- REACTION AREA BOUNDARY (APPROXIMATE) - BASED ON DATA REVIEW
- REACTION AREA BOUNDARY - CONDITION 9A
- EXISTING PHASES I-III LFG EXTRACTION WELL - INSTALLED
- EXISTING MASTER LFG EXTRACTION WELL - INSTALLED
- EXISTING 2025 LFG EXTRACTION WELL - INSTALLED
- PROPOSED LFG EXTRACTION WELL
- PROPOSED LFG EXTRACTION WELL SCHEDULED FOR DRILLING DURING THE WEEK OF 11/24/2025 TO 11/28/2025
- EXISTING TEMPERATURE PROBE - INSTALLED
- PROPOSED TEMPERATURE PROBE

CLIENT:

CHICUITA CANYON LANDFILL
CASTAIC, CALIFORNIA

SCS ENGINEERS
ENVIRONMENTAL CONSULTANTS
LONG BEACH, CA 90806
PH: (562) 426-9544

PROJ. NO. 01204123.41
DSN. BY: SRM
CHK. BY: WCH

APP. BY: WCH

DATE: 11/21/2025

SCALE: AS SHOWN

SHEET: 1

GENERAL DRAWING NOTES:

- EXISTING TOPOGRAPHIC SURVEY INFORMATION SHOWN WAS PROVIDED BY PROPELLER. AERIAL PHOTOGRAPHY DATED NOVEMBER 05, 2025.
- NORTH ARROW SHOWN HERE IS REFERENCE TO THE CALIFORNIA STATE PLANE ZONE V COORDINATE SYSTEM, NAD 83.